




REVISIE

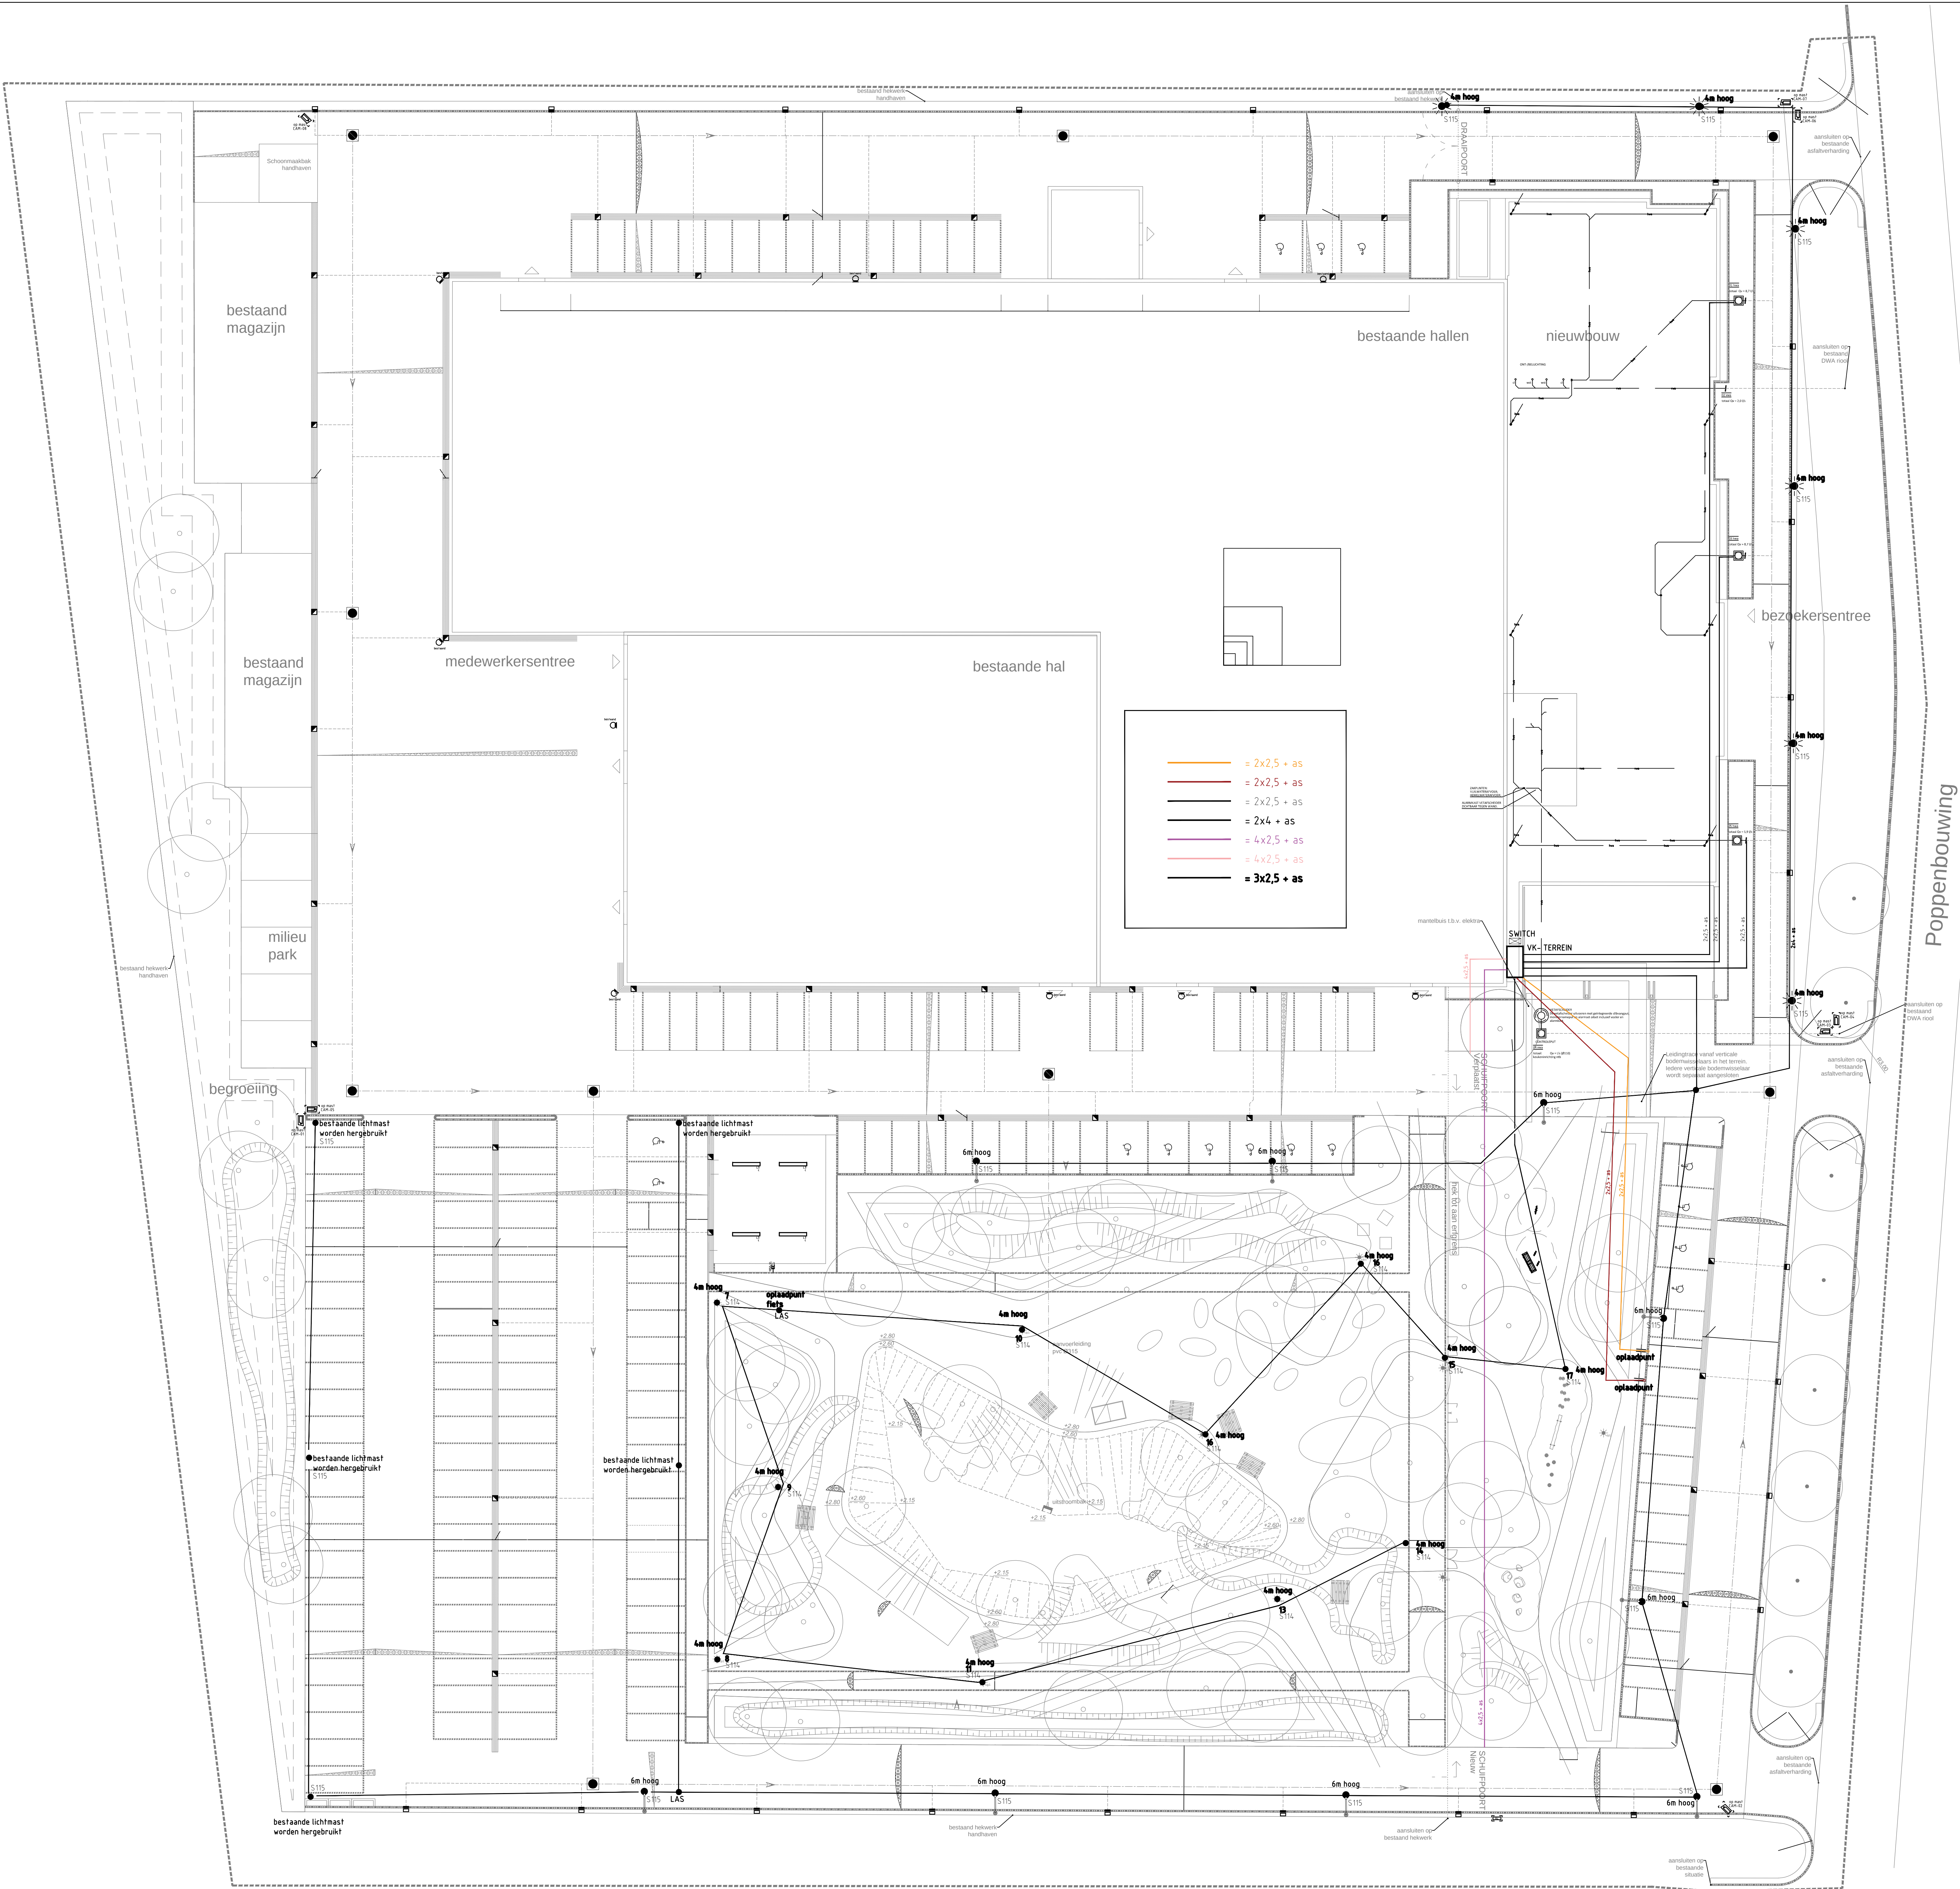

Van Delft Installatie BV  
Mandenmaker 18, 5253 RC Nieuwkuijk  
Postbus 22, 5150 AA Drunen  
T : +31 (0)73 518 66 00  
F : +31 (0)73 518 66 99  
I : www.vandelftgroep.nl  
E : info@vandelftgroep.nl

KLIMAATTECHNIEK | SANITAIRTECHNIEK | ELEKTROTECHNIEK | TECHNISCH BEHEER

|                                     |  |                                                 |  |                |  |
|-------------------------------------|--|-------------------------------------------------|--|----------------|--|
| Opdrachtgever : Werkzaam Rivierland |  | Aannemer : Burgland Bouw                        |  | Schaal : 1:200 |  |
| Adviseur : Becks                    |  | Projectnaam : WZK Poppenbouwing 18 Geldermalsen |  | Formaat : A0   |  |
| Onderwerp : Kabel plan              |  | Tekeningsnr. :                                  |  |                |  |
| Projectnummer : 25160069            |  | Wijziging datum:                                |  |                |  |
| Teken datum : 16-02-2017            |  | A 01-06-2017                                    |  | D              |  |
| Getekend door : KBN                 |  | B                                               |  | E              |  |
| Controle door : AMK                 |  | C                                               |  | F              |  |

TR-01

Bestandsnaam: TR-01.dwg