


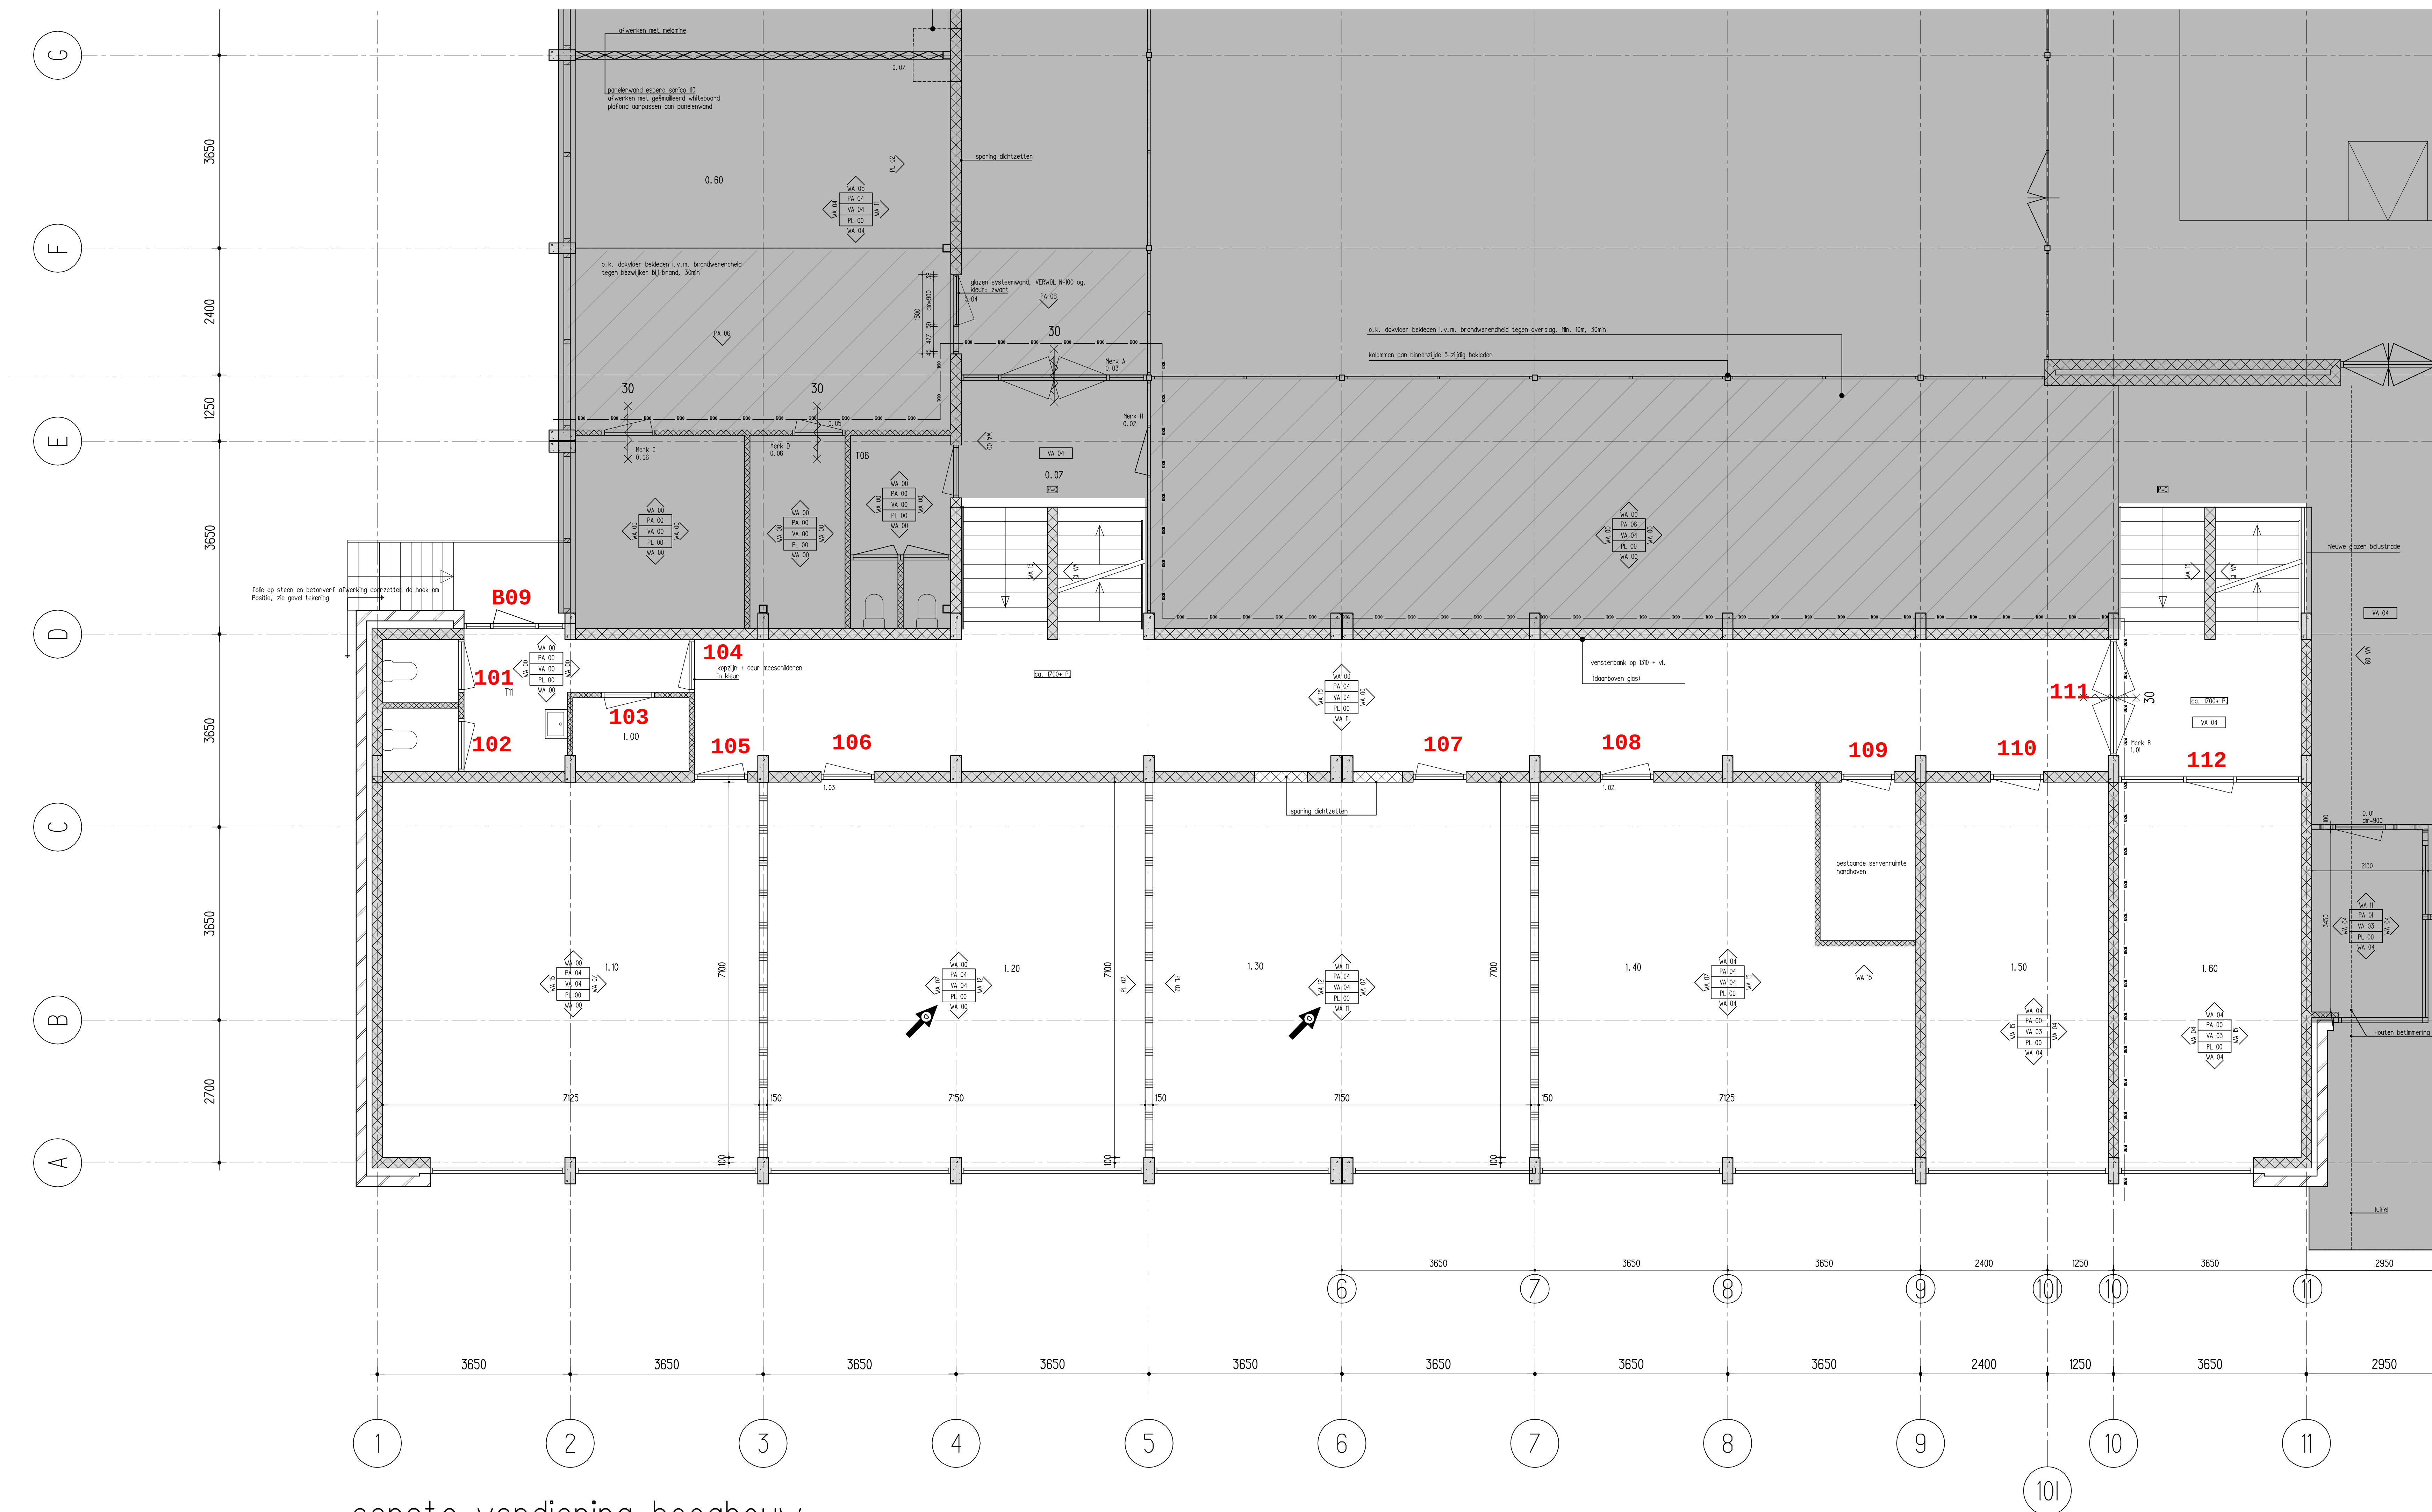

eerste verdieping hoogbouw

afwerkingen

Vloerafwerkingen

- VA 00 bestaand behouden
- VA 01 kunsthar's gietvloer
- VA 02 schoonloopmat
- VA 03 tegel/tegels
- VA 04 linoleum
- VA 05 linoleum
- VA 06 linoleum
- VA 07 linoleum

Plint

- PL 00 bestaand behouden
- PL 01 huplnt
- PL 02 houten plnt

Plafond

- PA 00 bestaand behouden
- PA 01 schilderwerk
- PA 02 systeemplafond nieuw 600x600mm
- PA 03 systeemplafond nieuw 600x600mm
- PA 04 systeemplafond bestaand 600x200mm
- PA 05 systeemplafond bestaand 600x200mm
- PA 06 gipsplaat met stuc- en sauswerk

Wandafwerking

- WA 00 bestaand behouden
- WA 01 tegelwerk l.c.m. schilderwerk
- WA 02 Kupan schilderswand
- WA 03 Wapex l.c.m. schilderwerk
- WA 04 geschilderd whiteboard
- WA 05 geschilderd whiteboard
- WA 06 melamine
- WA 07 osb-wand met whiteboard
- WA 08 glas balustrade
- WA 09 Accoya hout
- WA 10 behang
- WA 11 stuc- en schilderwerk
- WA 12 stuc- en schilderwerk
- WA 13 OSB interieur
- WA 14 schilderwerk bestaande constructie
- WA 15 schilderwerk
- WA 16 tegelwerk l.c.m. schilderwerk

Ale metal-studwanden in de toren, welke geschilderd worden, voorzien van Wapex (Sikkens 60, 60, 60)

- metsewerk baksteen
- kalzandsteen
- betonsteen
- beton
- lichte schiedingswand, metal stud
- isolete materiaal
- w.b.d.b.o. weerstand tegen branddoorslag en brandoverslag
- compartmentschiding, w.b.d.b.o. 30 minuten
- deur zelfslutend, w.b.d.b.o. 30 minuten
- schiding, w.b.d.b.o. 30 minuten
- pellmaat

elke deur van klaslokaal naar gang inkorten i.v.m. ventilatie
Hoogte spleet: min. 20mm

positie daklichten indicatief

maatvoering in het werk te controleren

status definitief

omschrijving wijziging	gids	grootte	bestand	afg.	status
betonsteenwanden naar RS-wanden	hrm			1	22-06-2007
werktekening	hrm			-	26-05-2007

werkscode 14773 formaat A0 schaal 1:50

orderwerp Plattegrond eerste verdieping hoogbouw
Nieuwe toestand

werk Verbouw ROC de Maasvallei
Boomer

opdrachtgever ROC Nijmegen
Nijmegen

architect Puur Sang
Eindhoven

abt
Velp
Arnhemsestraatweg 296, Velp
Postbus 82, 6800 AB Arnhem
Tel. +31 (0)26 368 31 9
Fax +31 (0)26 368 31 8
www.abt-nv.nl

bouwkunde BK6_1_01_B