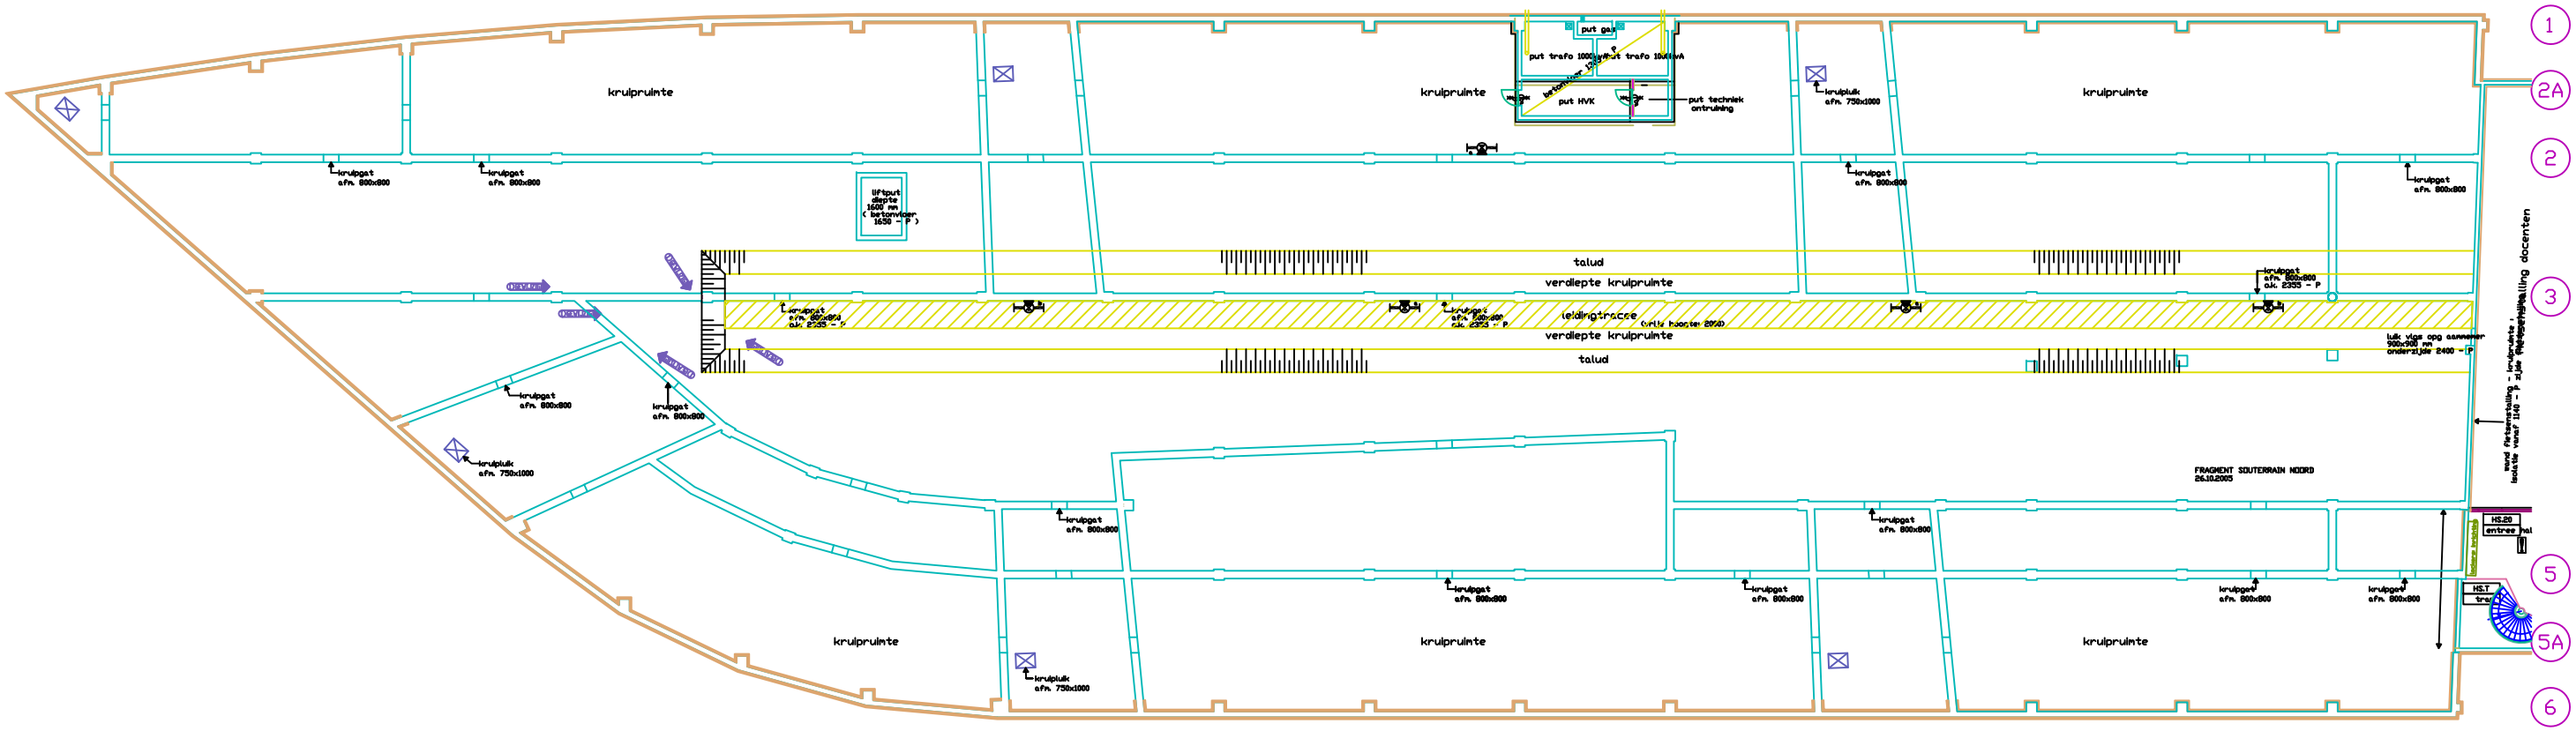


BLOK F

BLOK E

BLOK D

voor basisaatvoering (assen en gevels) zie UVT-10N en -10Z
voor sanitaire groepen zie UVT-44
voor materialenoverzicht wanden zie UVT-70

CZ.10 nummering in bouwdeel C 2e verdieping (zie ruimterenvoo)
instructietekening ruimte

50-3 detailaangave / doorsnede aangave
detail 3 op tekening UVT-50

merk binnenkozijnen; s = staal (zie UVT-82a), a = aluminiun (zie UVT-82b)

vrij te houden verkeersruimten

open gebieden, inrichting n.t.b

Alle maten in het werk te controleren.
De electronische versie van deze tekening is niet geschikt voor electronische (detail-) netw

souterrain:
- vloernivo: 3.600 - P = afgewerkt
- b.k. betonvloer: 3660 - P

A B C K L F E D H

## E- RENVOOI

- noodverlichtuur met fluorescentiebuislampen
- noodverlichtuur
- transparant-armatuur met vluchtwegaanduiding
- wandarmatuur (nood)
- ontruimingsluidspreker, gesproken woord
- automatische brandmelder
- handbrandmelder
- neven-brandsignalering

## W- RENVOOI

- brandslanghaspel, 30m 3/4"
- P poederblusser 6 kg
- kooldzuursneeuwblusser 5 kg
- S sproeischuimblusser 6 kg

## MATERIALEN

- beton / prefab beton
- metselwerk kalkzandsteen vulwerk
- metselwerk betonblokken schoonwerk
- HS-wanden binnengevel diverse typen; zie UVT-70
- systeemwanden dicht principes zie UVT-83
- HSB elementen binnenzijde gipskartonplaat 12.5 mm gevelhuid van alu. plastmaterkaal in kleur
- stucgevelsysteem
- puien: staal / aluminiun / systeemwand } zie ook UVT-70

## BRANDVEILIGHEID

- W30BD 60 minuten scheiding
- W30BD 30 minuten scheiding
- wd 30 minuten scheiding
- deur 60 minuten brandwerend
- deur 30 minuten brandwerend
- deur 30 minuten rookwerend
- deur zelfsluitend
- deur, aan de zijde van het trappenhuis zonder sleutel te openen

REVISIE / T.B.V. GEBRUIKSVERGUNNING

ROC NIJMEGEN

Opdrachtgever: N.S. Vastgoed

SOUTERRAIN ZUID

N 0420

GV 11-Z

Datum: 17-07-2007 Schaal: 1 : 100 Formaat: A0

AGS Architekten & Planners B.V.
Dennenlaanstraat 60 Postbus 2656 6468 ZG Heerlen
Tel. 045-5712841 Fax 045-5716093 E-mail: ags@agsarch.nl

| | |
|---|---|
| 5 | |
| 4 | |
| 3 | |
| 2 | |
| 1 | 25-09-2007 |
| 0 | Wijziging |