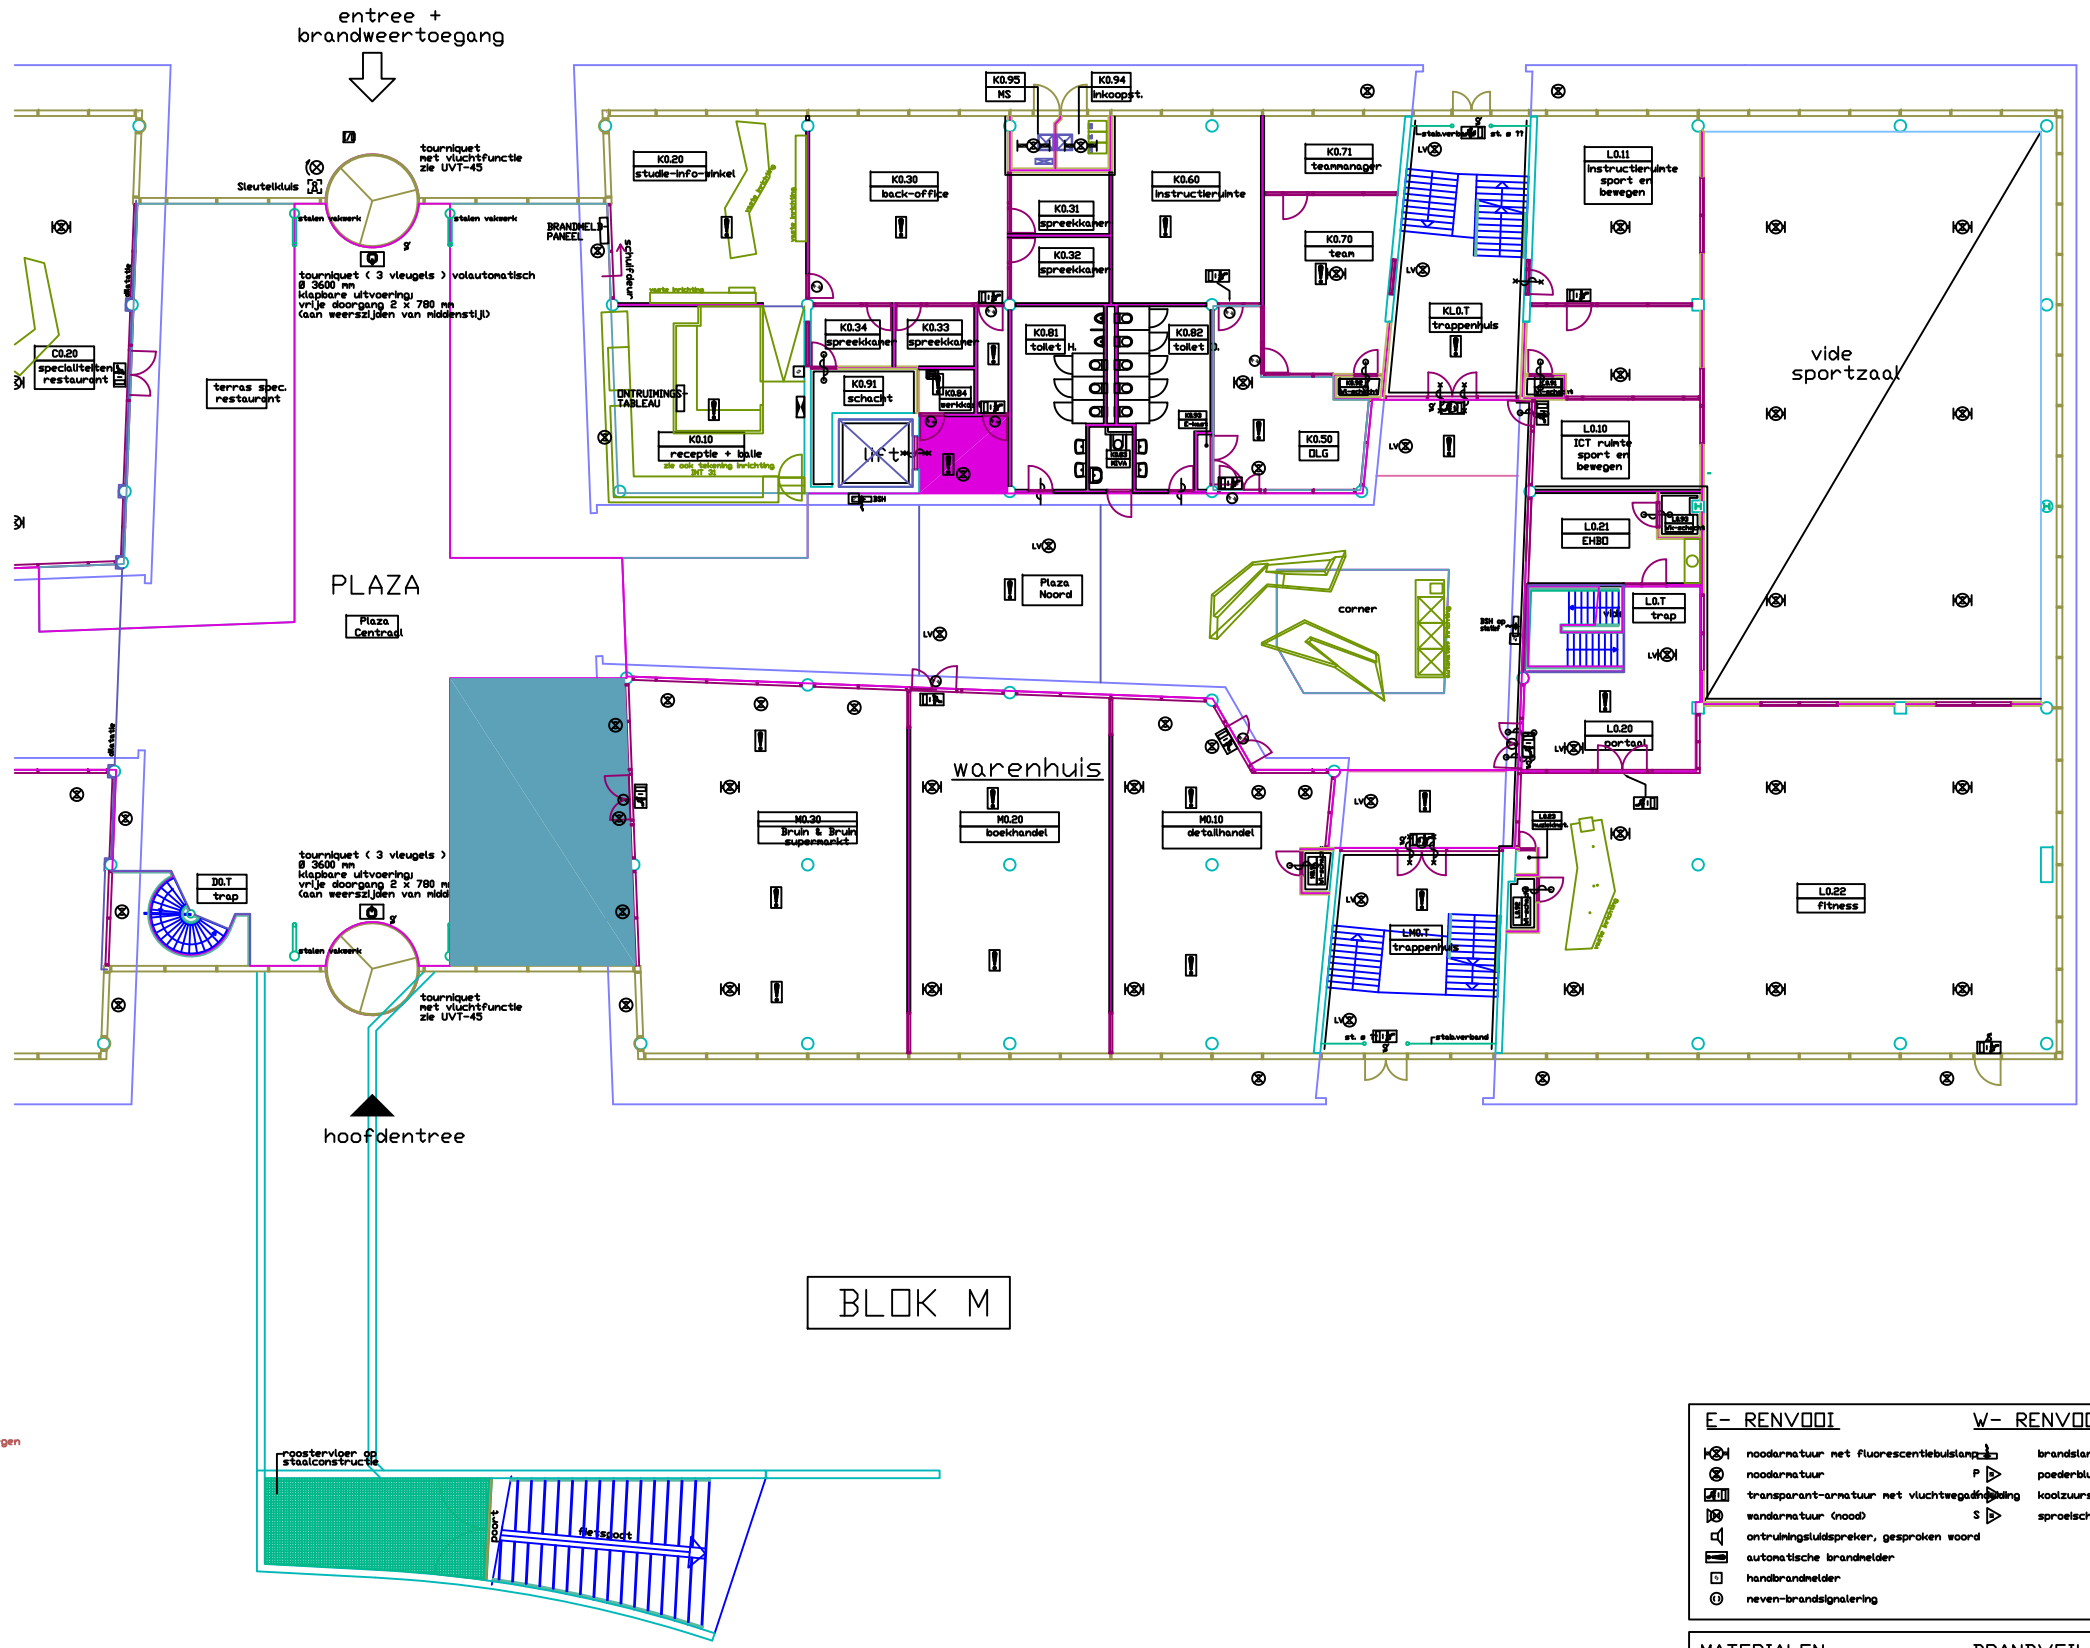

RUIMTE RENVOOI

RUIMTENUMMER	RUIMTEBENAMING
K0.10	receptie + balie
K0.20	studie-info-winkel
K0.30	back-office
K0.31	spreekkamer
K0.32	spreekkamer
K0.33	spreekkamer
K0.34	spreekkamer
K0.50	DLG
K0.60	instructieruimte
K0.70	team
K0.71	teammanager
L0.10	ICT ruimte sport en bewegen
L0.11	instructieruimte sport en bewegen
L0.20	portaal
L0.21	EHBO
L0.22	fitness
L0.23	nuzieleinstallatie
M0.10	detailhandel n.t.b.
M0.20	boekhandel
M0.30	Bruin & Bruin supermarkt
K0.81	toilet H.
K0.82	toilet D.
K0.83	MIVA
K0.84	werkkast
K0.91	schacht
K0.92	W-schacht
K0.93	E-kast
K0.94	inkoopst.
K0.95	MS-ruimte
L0.91	W-schacht
L0.92	W-schacht
L0.93	Wk-schacht
M0.91	W-schacht
KL0.T	trappenhuis
LM0.T	trappenhuis
L0.T	trappenhuis
Plaza Noord	binnenstraat plaza
Plaza Centraal hal	
D0.T	trap

E- RENVOOI

- noodarmatuur met fluorescentiebuislamp
- noodarmatuur
- transparant-armatuur met vluchtwegaanduiding
- wandarmatuur (nood)
- ontruimingsluidspreker, gesproken woord
- automatische brandmelder
- handbrandmelder
- neven-brandsignalering

W- RENVOOI

- brandslanghaspel, 30m 3/4"
- P poederblusser 6 kg
- kooizuursneeuwblusser 5 kg
- S sproeischuimblusser 6 kg

MATERIALEN

- beton / prefab beton
- metselwerk kalkzandsteen vulwerk
- metselwerk betonblokken schoonwerk
- MS-wanden binnengevel diverse typen; zie UVT-70
- systeemwanden dicht principes zie UVT-83
- HSB elementen binnenzijde gipskartonplaat 12.5 mm gevelhuid van alu. plaatmateriaal in kleur
- stucgevelsysteem
- puien: staal / aluminium / systeemwand } zie ook UVT-70

BRANDVEILIGHEID

- WBDBO 60 minuten scheiding
- WBDBO 30 minuten scheiding
- wrd 30 minuten scheiding
- deur 60 minuten brandwerend
- deur 30 minuten brandwerend
- deur 30 minuten rookwerend
- deur zelfsluitend
- deur, aan de zijde van het teken zonder sleutel te openen

voor basismaatvoering (assen en gevels) zie UVT-10N en -10Z
voor sanitaire groepen zie UVT-44
voor materialenoverzicht wanden zie UVT-70

C2.10 nummering in bouwdeel C 2e verdieping (zie ruimterenvooi)
instructiebenaming ruimte

50-3

Alle maten in het werk te controleren.
De electronische versie van deze tekening is niet geschikt voor electronische (detail-) meting.

begane grond:
- vloerniveau P = 0.000 = afgewerkt
- b.k. betonvloer: 70 - P

REVISIE / T.B.V. GEBRUIKSVERGUNNING

ROC NIJMEGEN

N 0420

Opdrachtgever: N.S. Vastgoed

BEGANE GROND NOORD

GV 12-N

Datum 17-07-2007 | Schaal 1 : 100 | Formaat A0

AGS Architekten & Planners B.V.
Dijkmolenstraat 60, Postbus 2656, 6401 DD Heerlen
Tel. 045-5712841, Fax 045-5716093, E-mail ags@ags.nl

35	
34	
33	
32	
31	
30	
9	
8	
7	
6	
5	
4	
3	
2	
1	25-09-2007 Wijziging