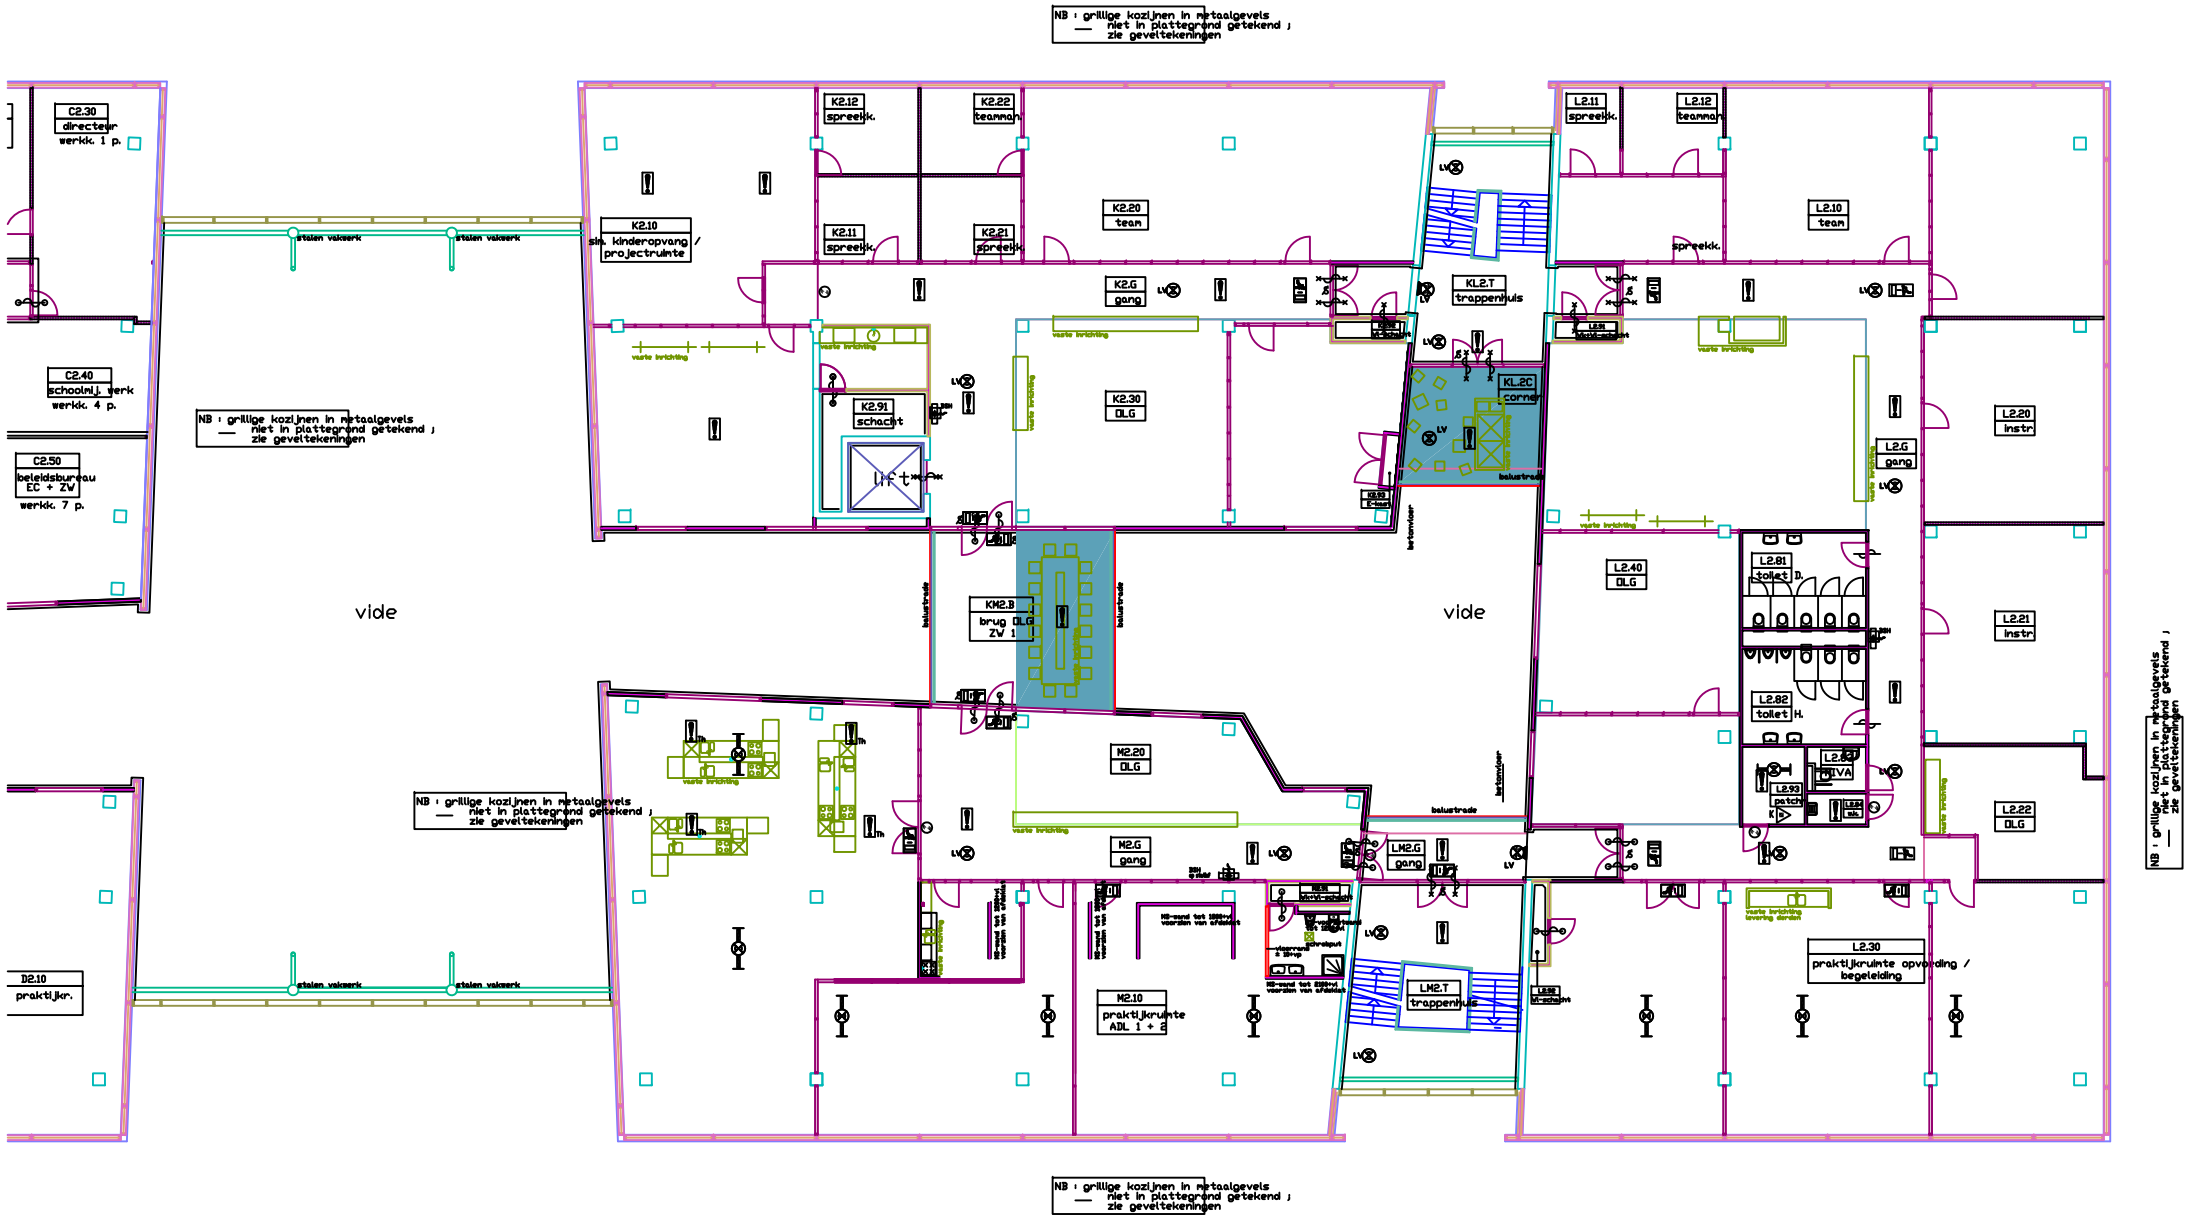

BLOK M

ZORG EN WELZIJN

RUIMTE RENVOOI

RUIMTENUMMER	RUIMTEBENAMING
K2.G	gang
L2.G	gang
M2.G	gang
K2.10	simulatie kinderopvang / projectruimte
K2.11	spreekkamer
K2.12	spreekkamer
K2.20	team
K2.21	spreekkamer
K2.22	teammanager
K2.30	DLG
L2.10	team
L2.11	spreekkamer
L2.12	teammanager
L2.20	instructie
L2.21	instructie
L2.22	DLG
L2.30	praktijkruimte opvoeding / begeleiding
L2.40	DLG
M2.10	praktijkruimte ADL 1 + 2
M2.20	DLG
L2.81	toilet D.
L2.82	toilet H.
L2.83	MIVA
L2.84	werkkast
K2.91	schacht
K2.92	W-schacht
K2.93	E-kast
L2.91	Wk + W-schacht
L2.92	W-schacht
L2.93	patchruimte
M2.91	Wk + W-schacht
KL2.T	trappenhuis
LM2.T	trappenhuis
KL.2C	corner
LM2.G	gang
KM2.B	brug DLG ZW1

E- RENVOOI

- noodarmatuur met fluorescentiebuislampen
- noodarmatuur
- transparant-armatuur met vluchtwegaanduiding
- wandarmatuur (nood)
- ontruimingsluidspreker, gesproken woord
- automatische brandmelder
- handbrandmelder
- neven-brandsignalering

W- RENVOOI

- brandslanghaspel, 30m 3/4"
- P poederblusser 6 kg
- kooldioxidesneeuwblusser 5 kg
- S sproeischuimblusser 6 kg

MATERIALEN

- beton / prefab beton
- metselwerk kalkzandsteen vulwerk
- metselwerk betonblokken schoonwerk
- MS-wanden binnengevel diverse typen; zie UVT-70
- systeemwanden dicht principes zie UVT-83
- HSB elementen binnenzijde gipskartonplaat 12.5 mm gevelhuid van alu. plaatmateriaal in kleur
- stucgevelsysteem
- pilers staal
  - aluminium
  - systeemwand
  > zie ook UVT-70

BRANDVEILIGHEID

- WBDBO 60 minuten scheiding
- WBDBO 30 minuten scheiding
- wrd 30 minuten scheiding
- deur 60 minuten brandwerend
- deur 30 minuten brandwerend
- deur 30 minuten rookwerend
- deur zelfsluitend
- deur, aan de zijde van het tekenpa zonder sleutel te openen

voor basismaatvoering (assen en gevels) zie UVT-10N en -10Z
voor sanitaire groepen zie UVT-44
voor materialenoverzicht wanden zie UVT-70

C2.10 nummering in bouwdeel C 2e verdieping (zie ruimterenvooI)
instructie benaming ruimte

50-3 detailaangave / doorsnede aangave
detail 3 op tekening UVT-50

merk binnenkozijnen; s = staal (zie UVT-82s), a = aluminium (zie UVT-82a)

vrij te houden verkeersruimten

open gebieden, inrichting n.t.b

Alle maten in het werk te controleren.
De electronische versie van deze tekening is niet geschikt voor electronische (detail-) m

2e verdieping:
- vloerniveau 8.200 + P = afgewerkt
- b.k. betonvloer: 8.160 + P

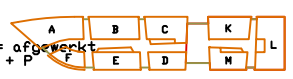

REVISIE / T.B.V. GEBRUIKSVERGUNNING

ROC NIJMEGEN

N
0420

Opdrachtgever: N.S. Vastgoed

2e VERDIEPING NOORD

GV
14-N

Datum: 17-07-2007 | Schaal: 1 : 100 | Formaat: A0

AGS Architekten & Planners B.V.
Dilemolenstraat 60
Postbus 8656
6401 DD Heerlen
Tel. 045-5712841
Fax 045-5716093
E-mail ags@ags.nl

1	25-09-2007

Wijziging