




BRUGDEK

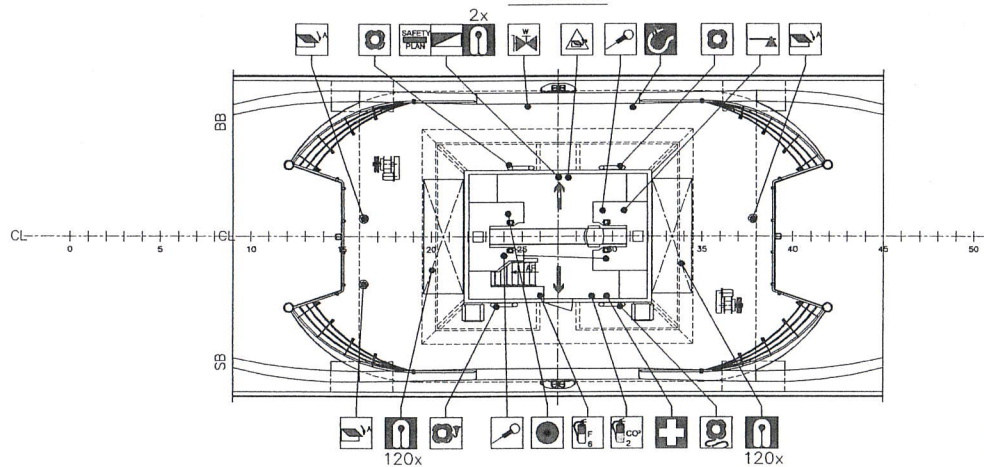


HOOFDDEK

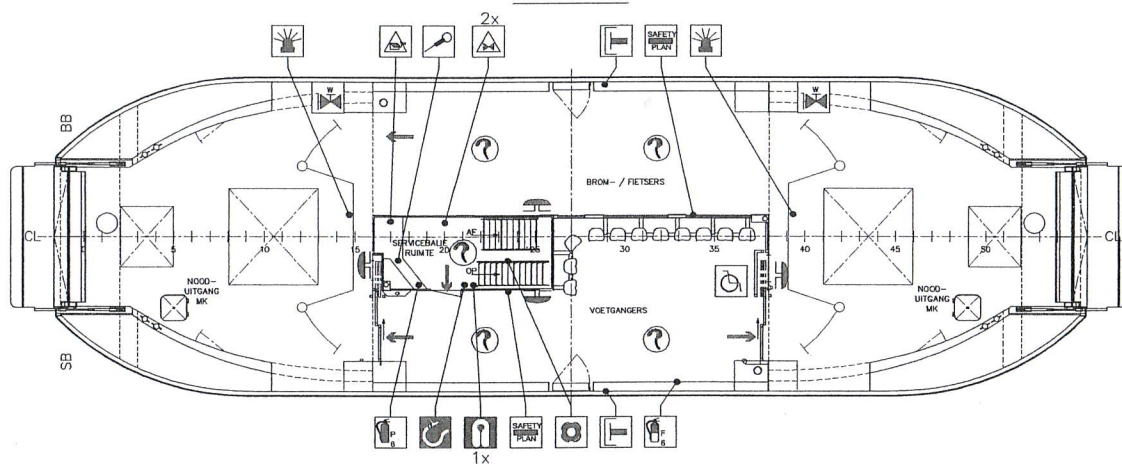

BENEDENDEKS

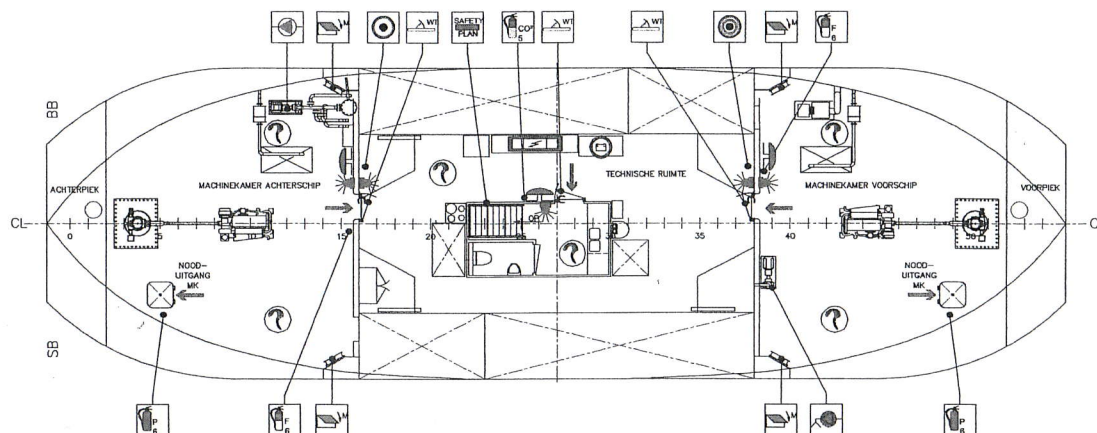

ZIJANZICHT

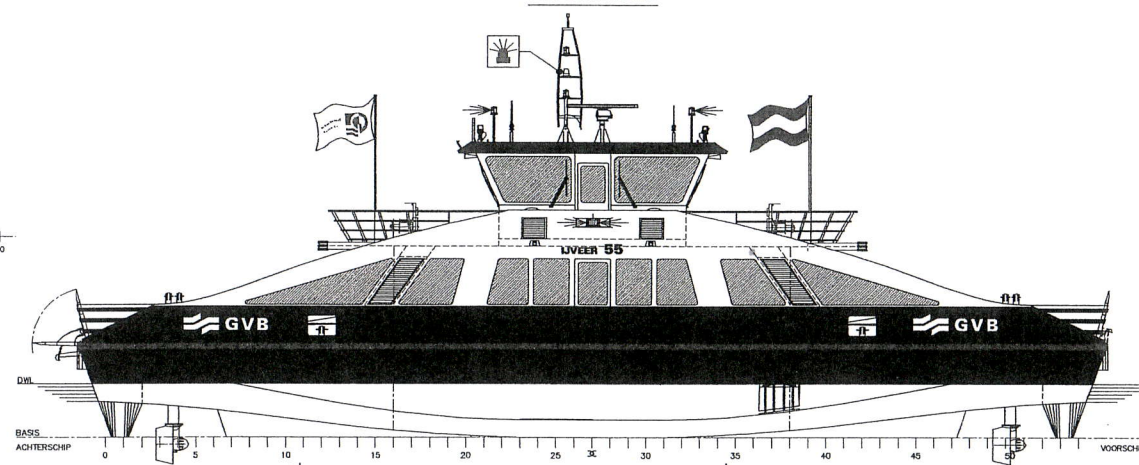

AANTAL		AANTAL	
8	PRIMAIRE VLUCHTWEG	3	VEILIGHEIDSPAN
1	SECUNDAIRE VLUCHTWEG	2	NOOD ACCU'S (SETS)
2	REDDINGSBOEI	1	NOOD SCHAKELBORD
1	REDDINGSBOEI MET LIJN	2	NOODSTOP BRANDKLEPPEN VENTILATIE EN KACHEL
1	REDDINGSBOEI MET LAMP	2	AFSTANDBED. SOS AFSLUITER BRANDSTOF
1	VERBANDTROMMEL	1	DRUKKNOP ALGEMEEN ALARM
243	REDDINGSVESTEN	1	NOODSTOP MACHINEKAMER ACHTERSCHIP
11	ROOK/BRAND DETECTOR	1	NOODSTOP MACHINEKAMER VOORSCHIP
1	BIJL	4	AUTOMATISCH BEDIENDE BRANDKLEP
2	BRANDBLUSSE 6kg. POEDER	3	HANDBEDIENDE BRANDKLEP
3	BRANDBLUSSE 6l. SCHUIM	4	ALGEMEEN MACHINEKAMER ALARM
1	CO ₂ BLUSSE 5kg	7	ALGEMEEN ALARM
1	CO ₂ BLUSSE 2kg	1	LENSPOMP
1	BRANDMELD PANEEL	1	BRANDBLUSPOMP
3	BRANDKRAAN	2	OMROEP INSTALLATIE
2	BRANDSLANG 20-METER INCL STRAALPIJP	2	INTERNATIONALE WALAANSLUITING
1	MINDERVERALIDE	3	WATERDICHT DRAAIDEUR

IWV-DS ID-NR.: 53616

JWH NAAM	Scheepswerf Grave b.v.	
	Maaskade 28 5361 GB Grave Nederland T. 0486 47 24 64 F. 0486 47 59 88 E. info@scheepswerfgrave.com	
A 74-08-10 AS BUILT REV. D.D. OMSCHRIJVING	VEILIGHEIDSPAN IJVEER 55	
	GET. : EM D.D. : 07-07-2010 GEZ. TK : BC D.D. : 02-08-2010	DEELORDER: 340 TEK. NR. : 162-340-001 SCHAAAL : 1:150 FORMAAT : A-3
Auteursrechten voorbehouden overeenkomstig de wet.		BOUWNR. : 162

