


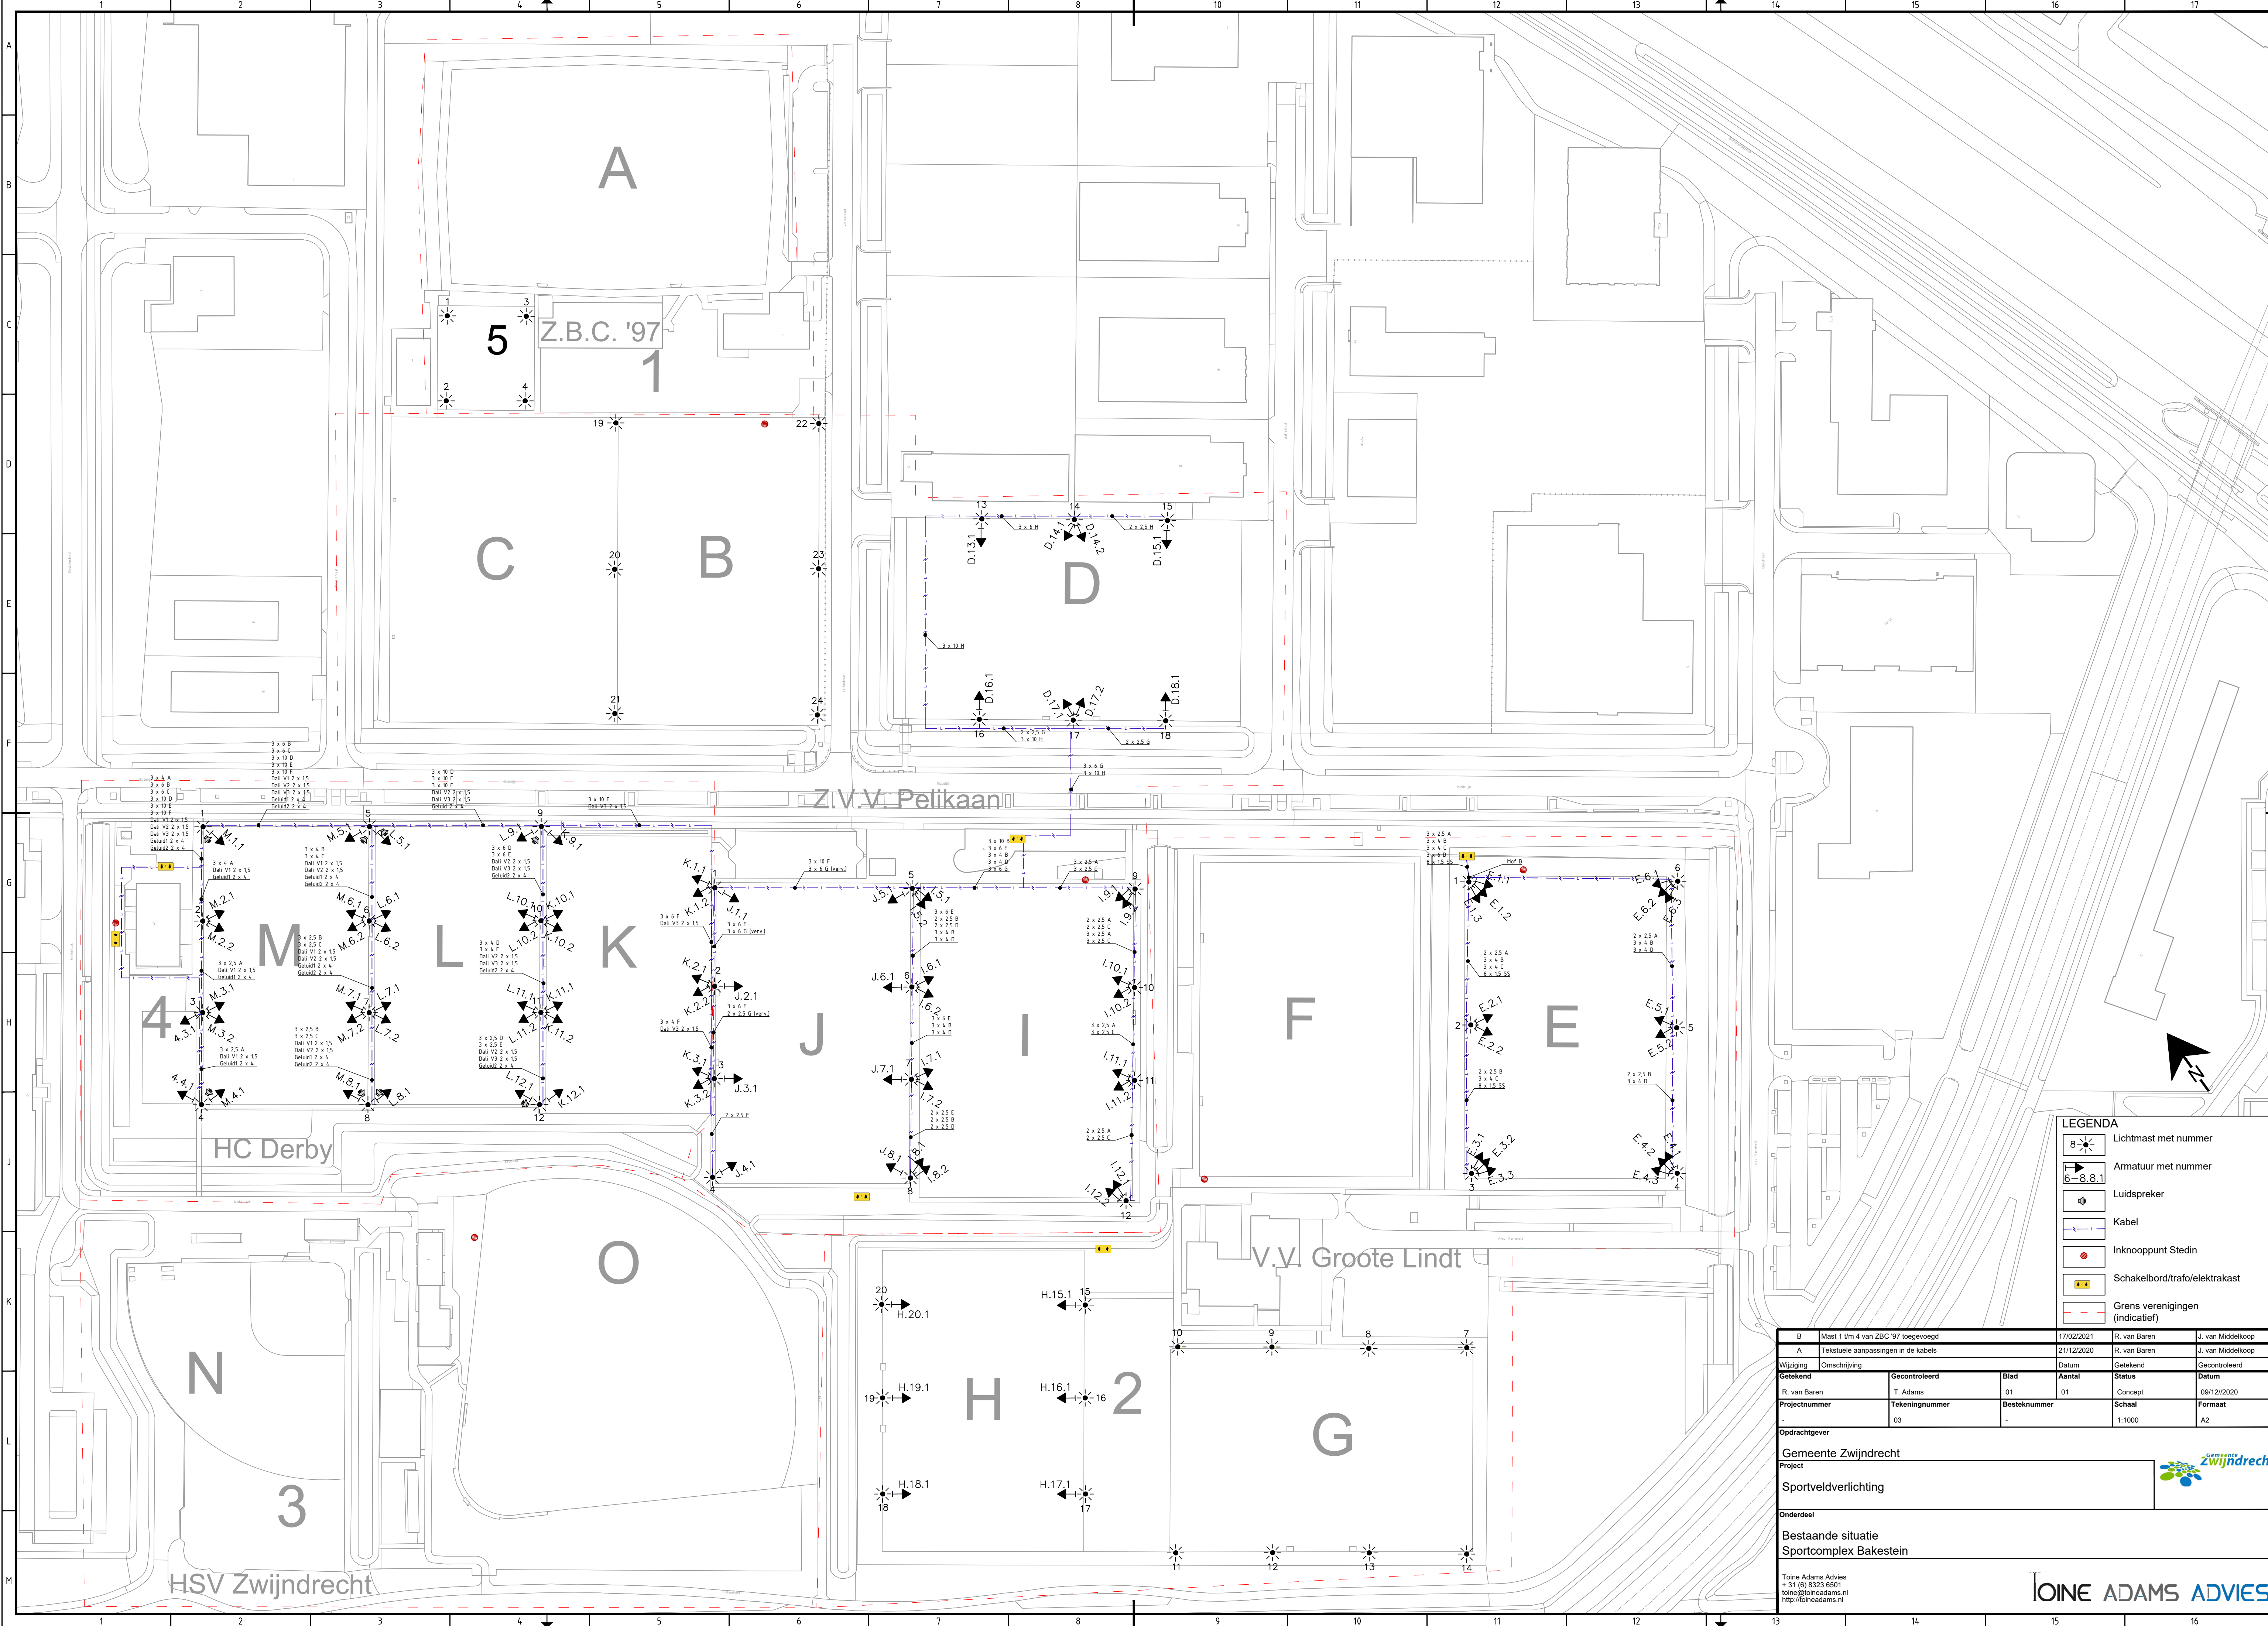

LEGENDA

- Lichtmast met nummer
- Armatuur met nummer
- Luidspreker
- Kabel
- Inknooppunt Stedin
- Schakelbord/trafo/elektrakast
- Grens verenigingen (indicatief)

B Mast 1 t/m 4 van ZBC '97 toegevoegd		17/02/2021	R. van Baren	J. van Middelkoop
A Tekstuele aanpassingen in de kabels		21/12/2020	R. van Baren	J. van Middelkoop
Wijziging	Omschrijving	Gekeurd	Datum	Gecontroleerd
R. van Baren	T. Adams	01	01	09/12/2020
Projectnummer	Tekeningnummer	Besteknummer	Schaal	Formaat
-	03	-	1:1000	A2
Opdrachtgever				
Gemeente Zwijndrecht				
Project				
Sportveldverlichting				
Onderdeel				
Bestaande situatie				
Sportcomplex Bakestein				
Toine Adams Advies + 31 (0) 8323 6501 toine@toineadams.nl http://toineadams.nl				