


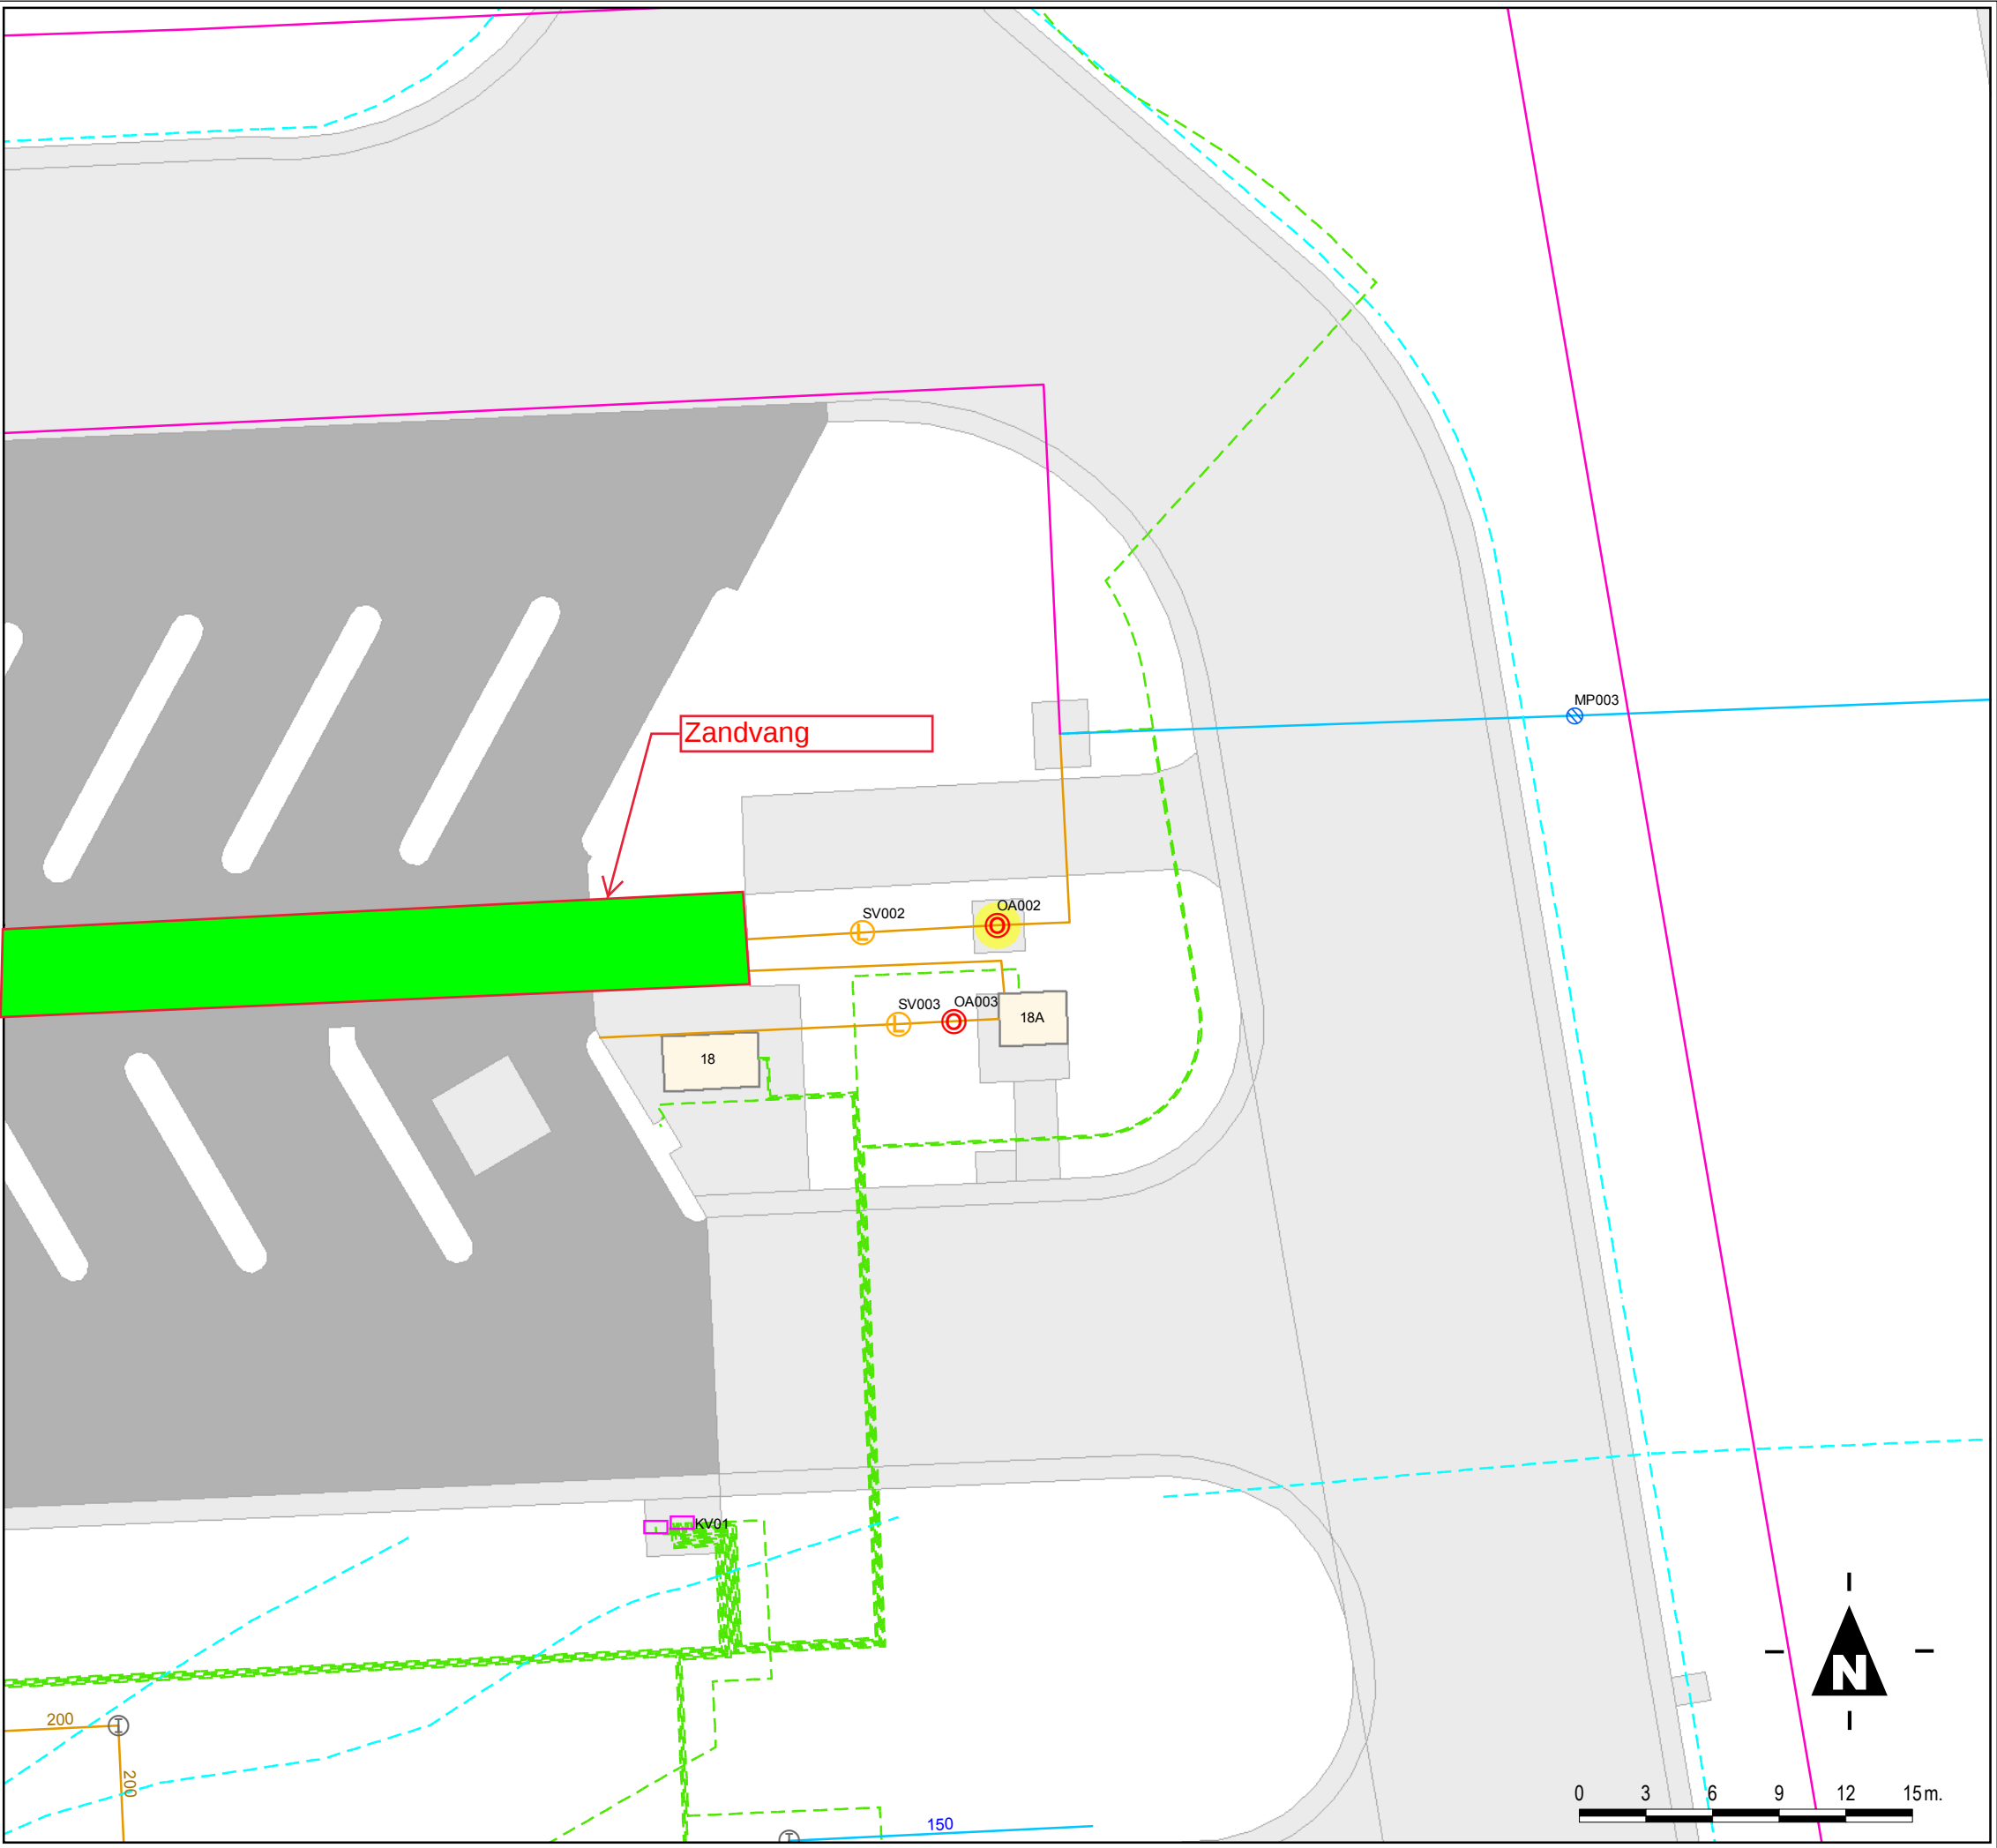

Legenda

OA001

BI-code

(BI-code wordt niet weergegeven indien deze onbekend is)

Olieaafscheider

Slibaafscheider

Monsternamevoorziening

Verdeelinrichting

Inspectieput

Drainage

Rioolpersleiding

Hemelwaterafvoer

Vuilwaterafvoer

Laagspanning

Objectgrens

Gebouw

Verharding

Vloestofdichte verharding

Water

Detailtekening Olieaafscheider

BI-code: OA002

06F02 WILLEM L V NASSAUKAZERNE

Schaal: 1:300 (A3)
Datum: 17 juli 2018



Rijksvastgoedbedrijf
Hoewel aan de totstandkoming van deze vastgoedgegevens de uiterste zorg is besteed, aanvaardt het
Rijksvastgoedbedrijf geen enkele aansprakelijkheid voor eventuele fouten, onduidelikheden of onvol-
komenheden, noch voor de gevolgen hiervan. Aan deze gegevens kunnen geen rechten worden ontleend.
© Ministerie van Binnenlandse Zaken en Koninkrijksrelaties