


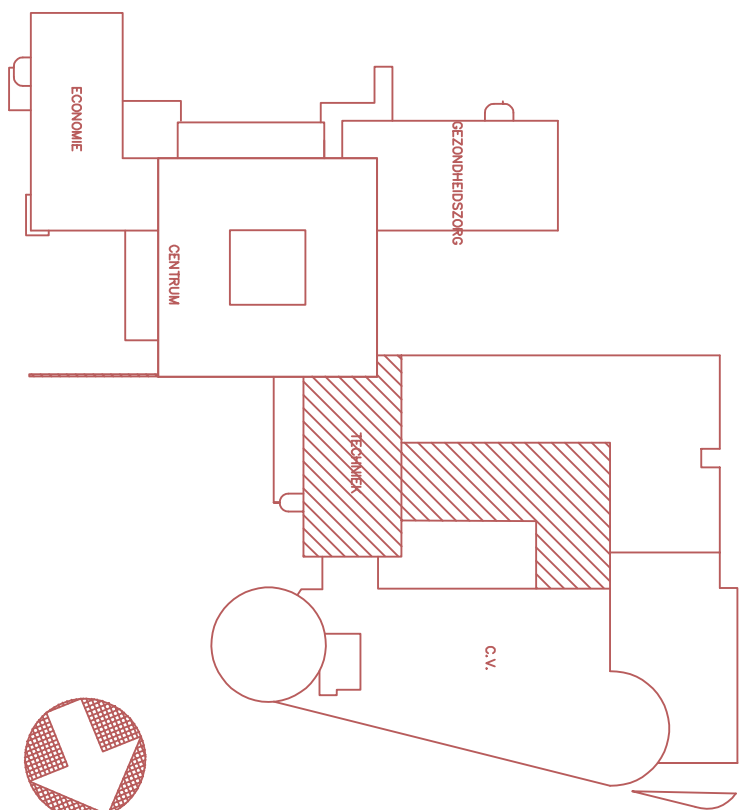

REVISIE 2009

Project:	GAAFSCHAP COLLEGE &		Plaats:
	CENTRUM WAKOPLEDING, DOETINCHEM		Datum:
Ordercode:	VRACHT EN ZWAKSTROOM INSTALLATIE	Robot:	
	TECHNIEK – 1E VERDELING		E-15
Projectnummer:	02-020	Schakel: 1:100	
		Form: AO	
		Get. chld Get:	
		D.d. 27-10-09	