




Deel B
Doorsnede B-1

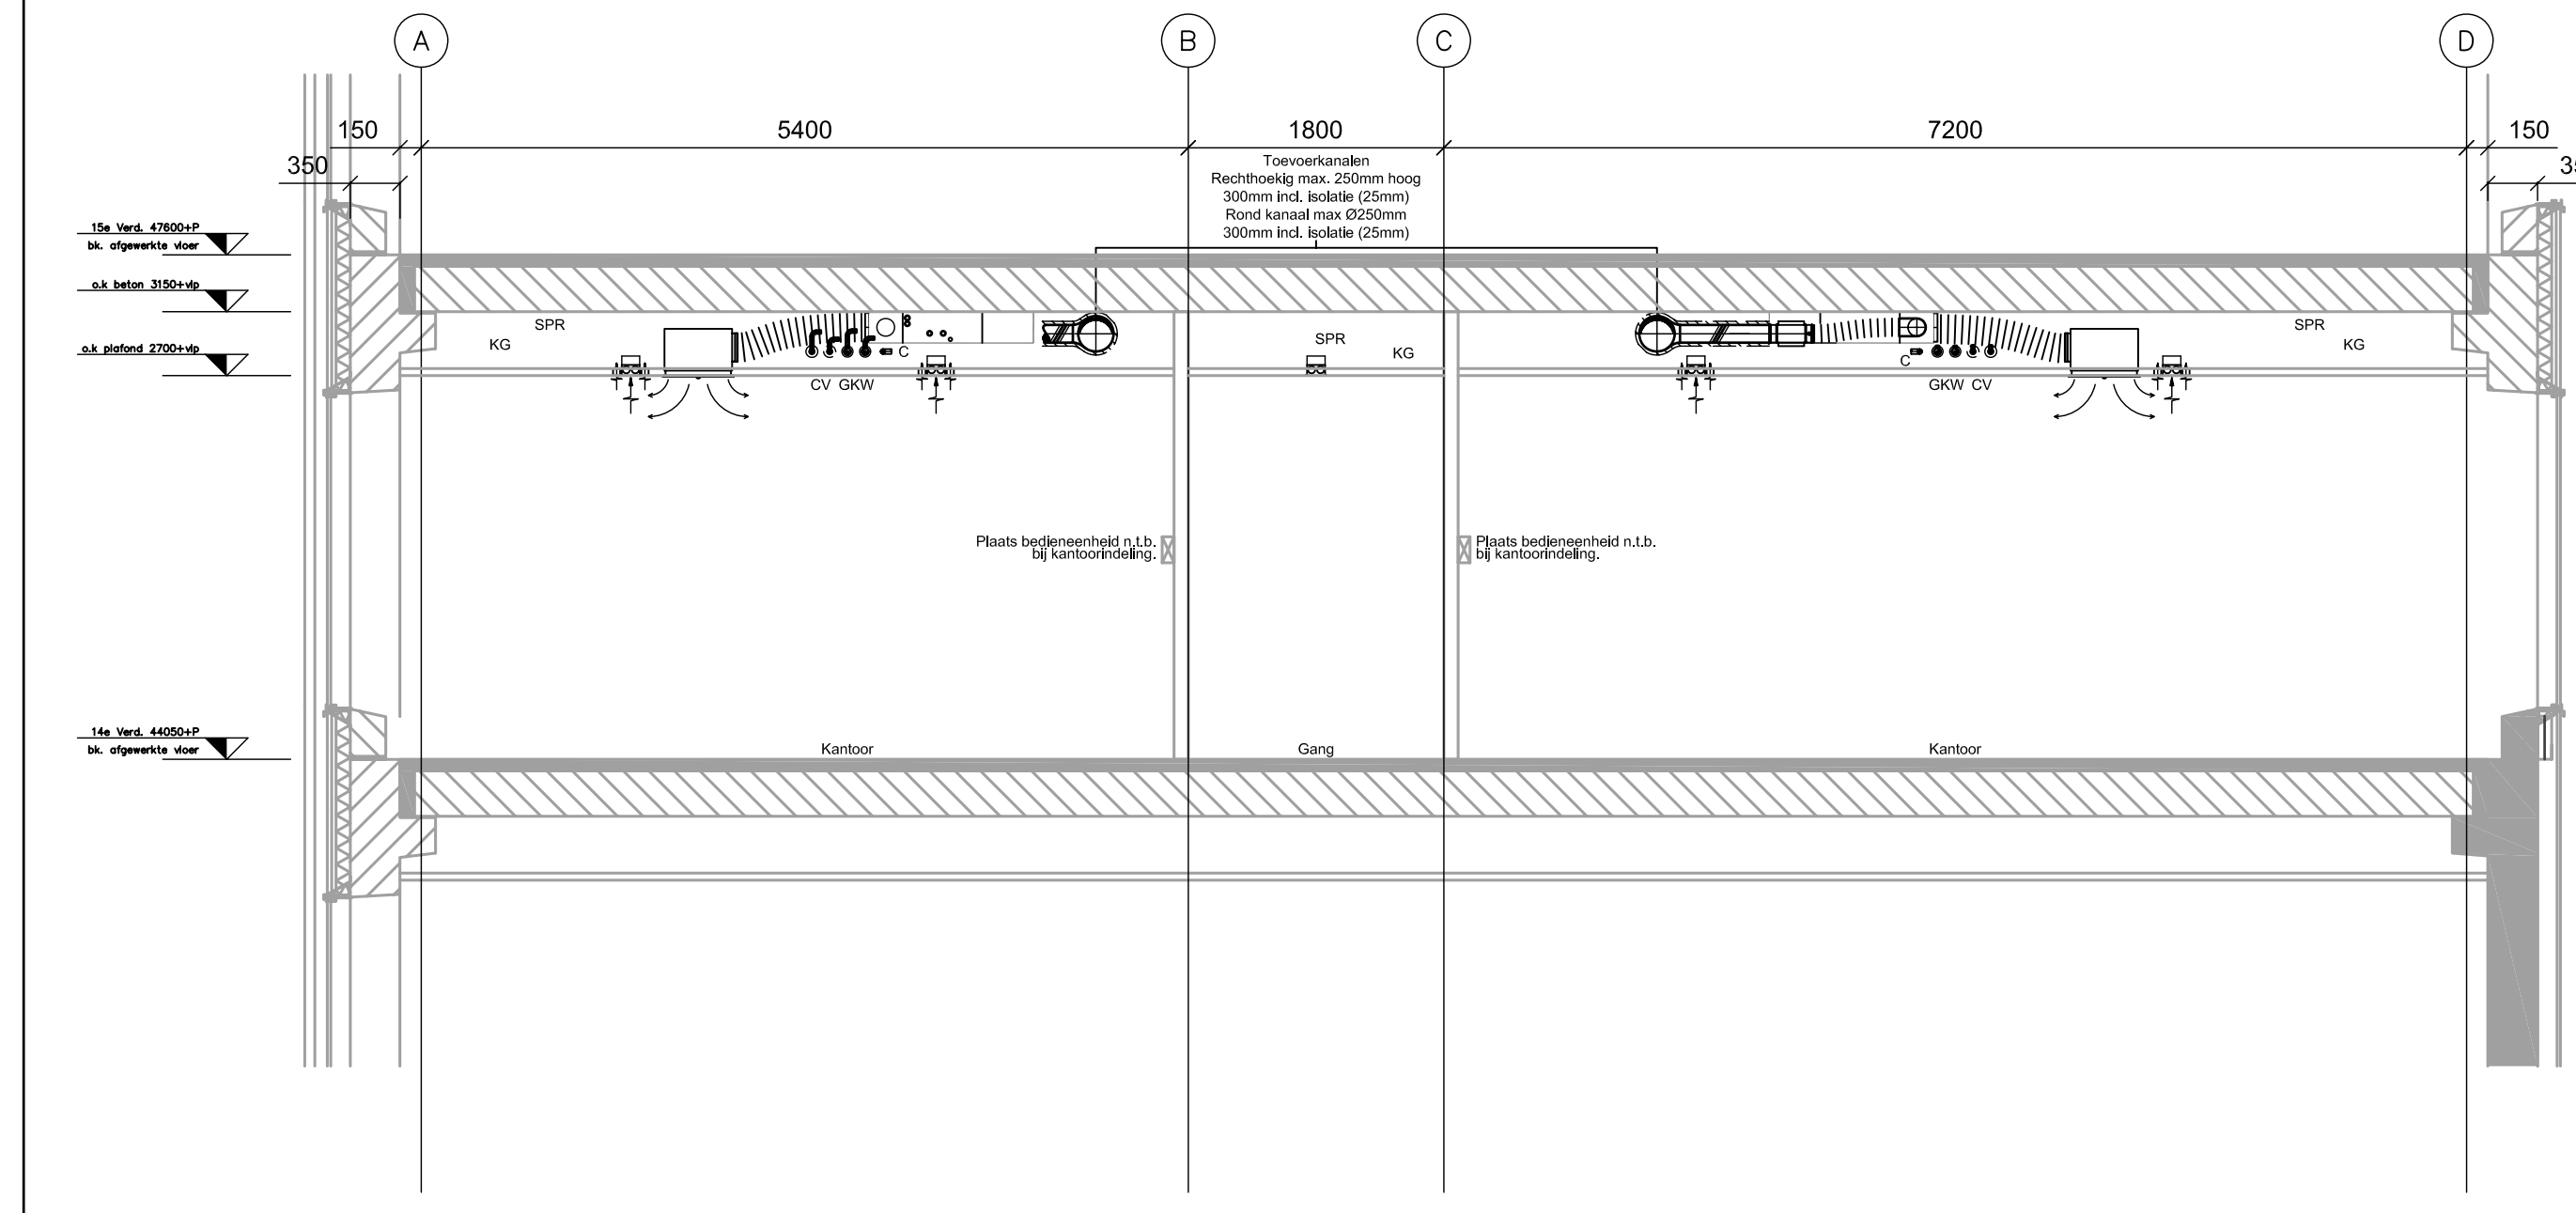


Deel B
Doorsnede B-2

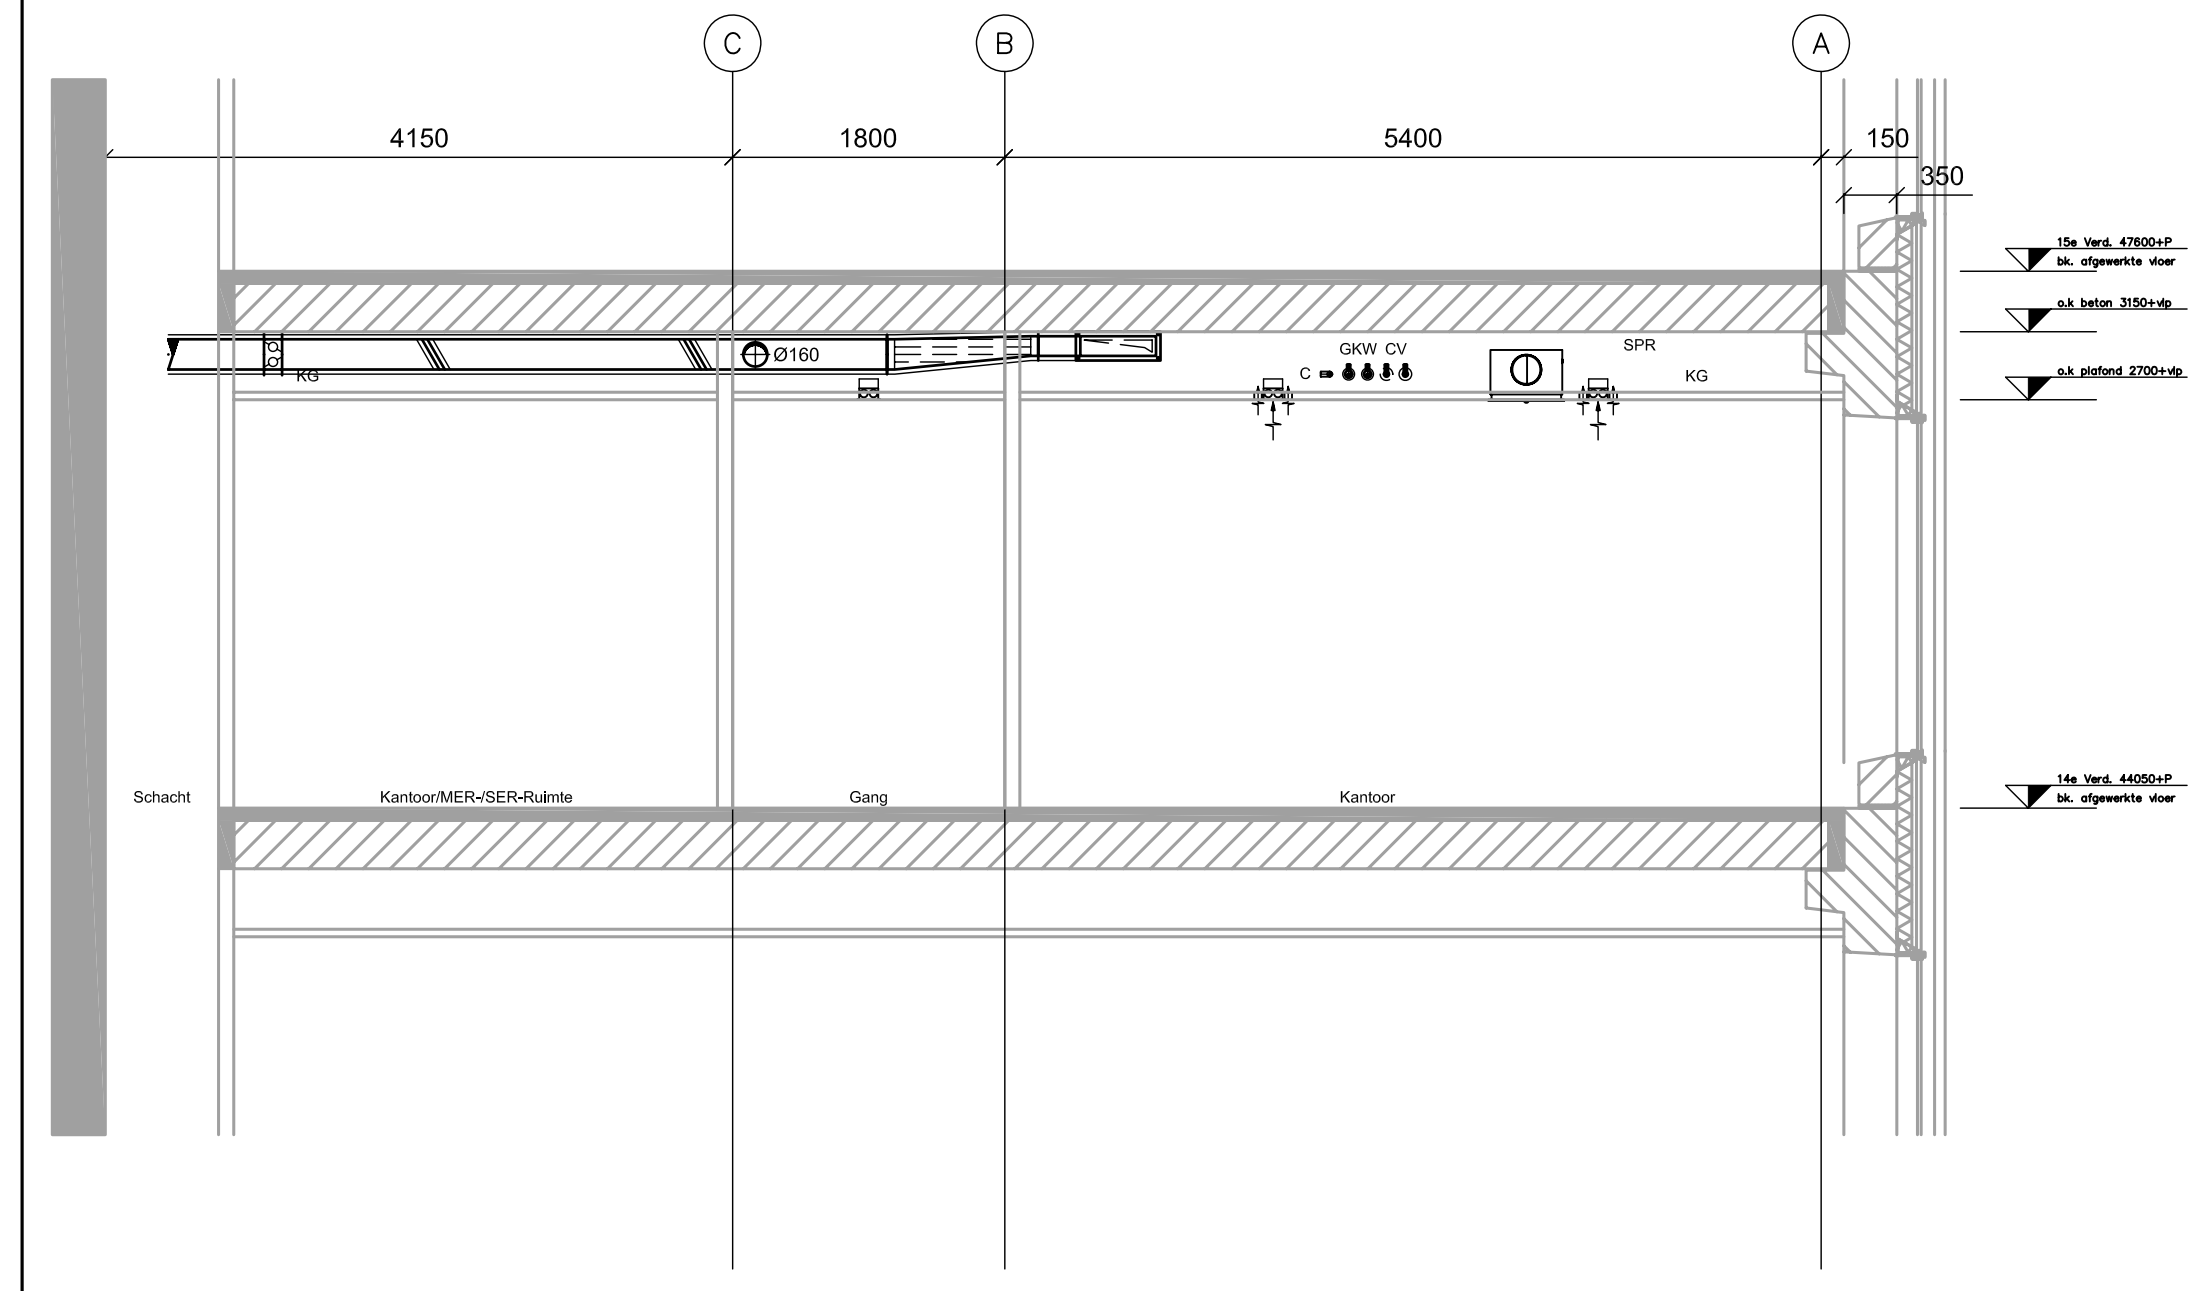


Deel B
Doorsnede B-3

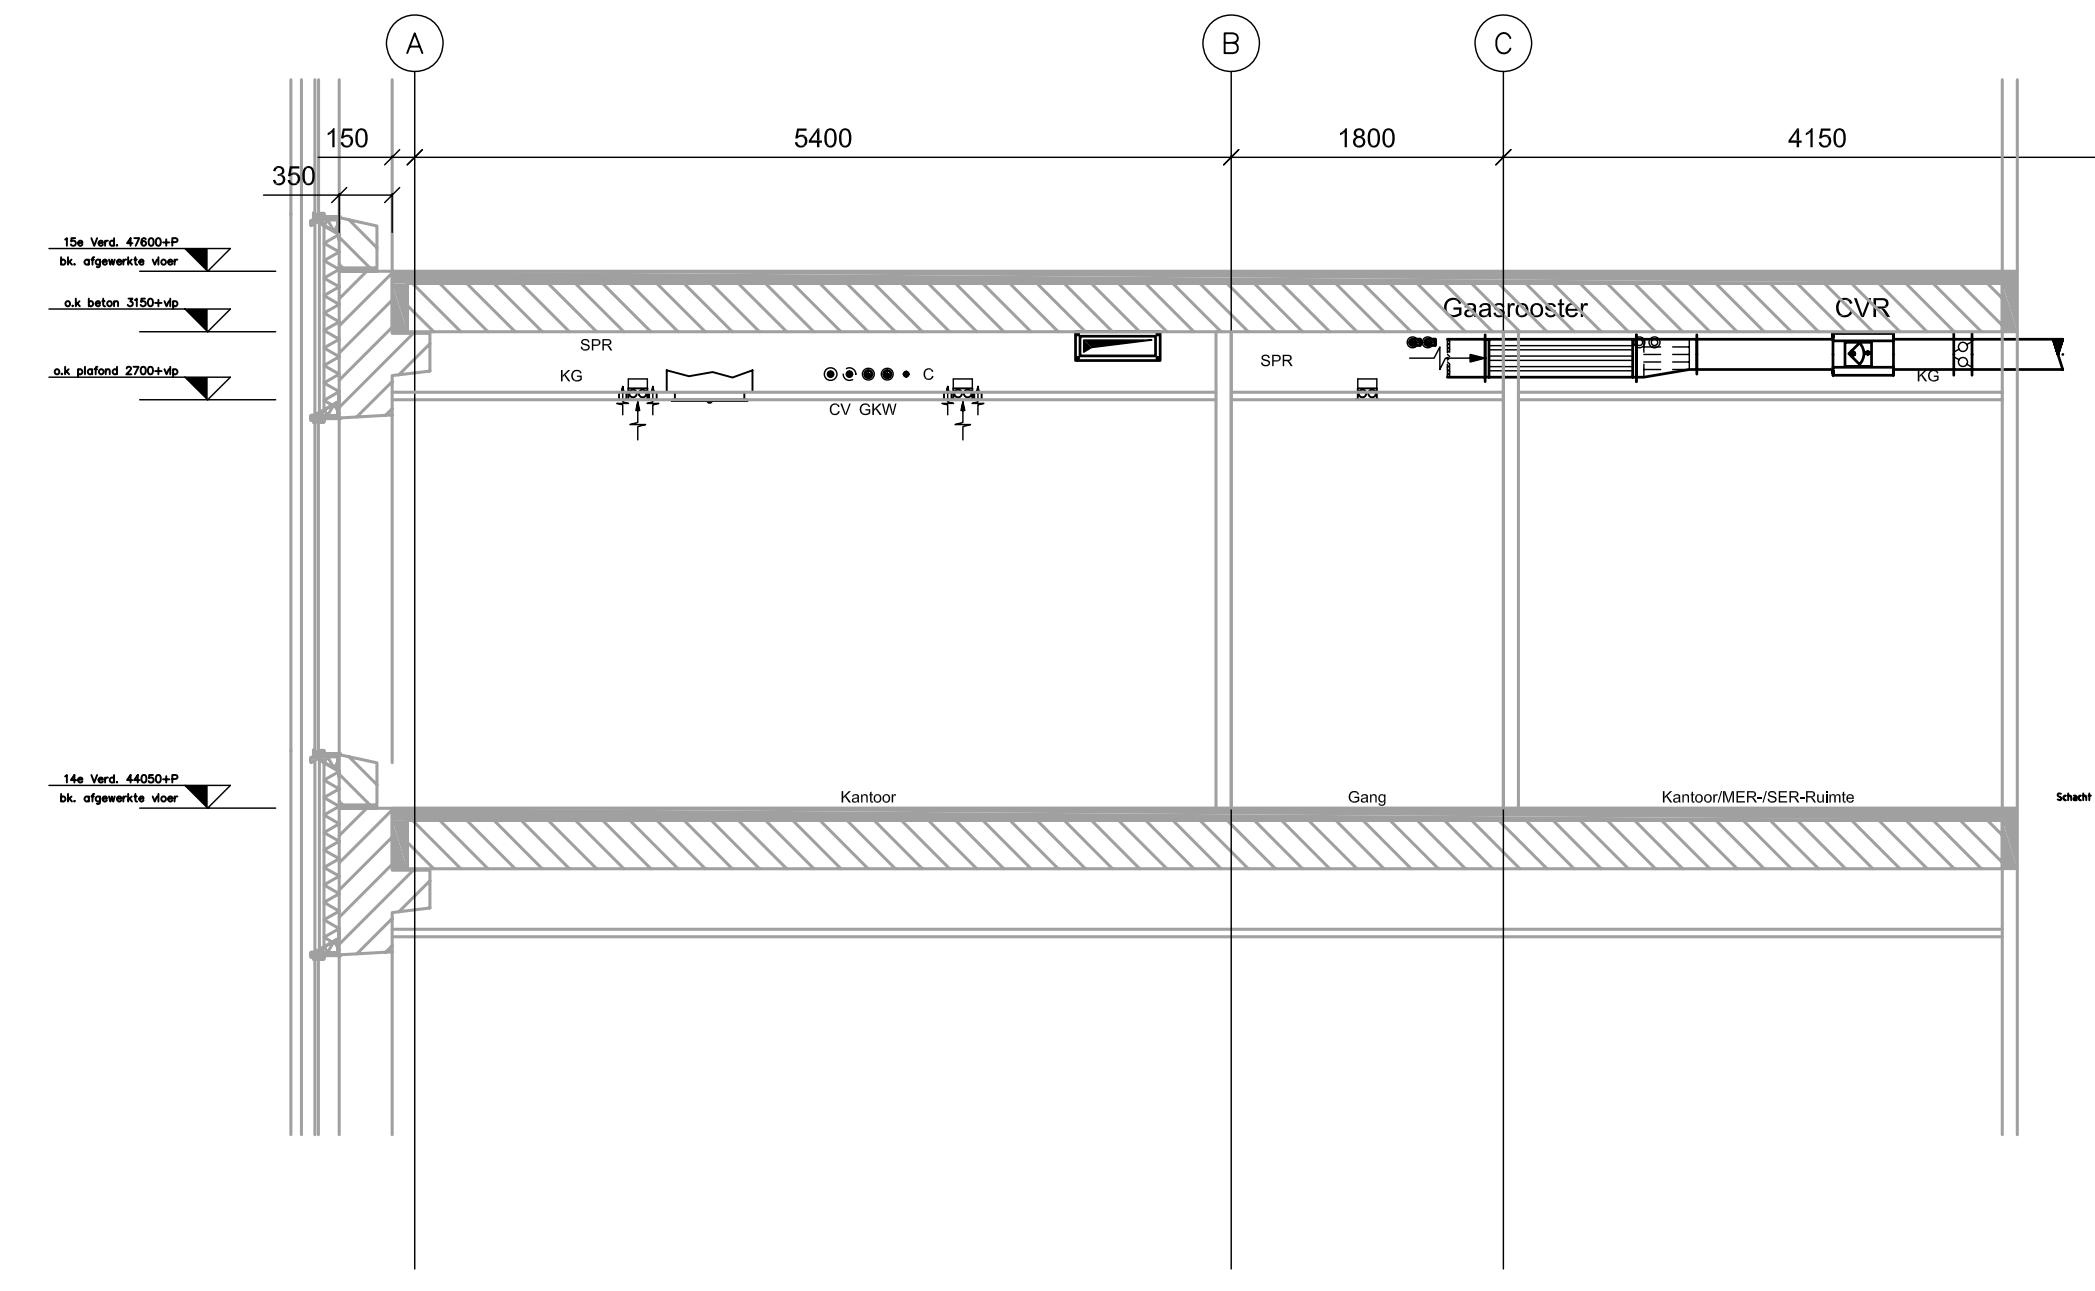

Deel B - Toiletten
Doorsnede B-4

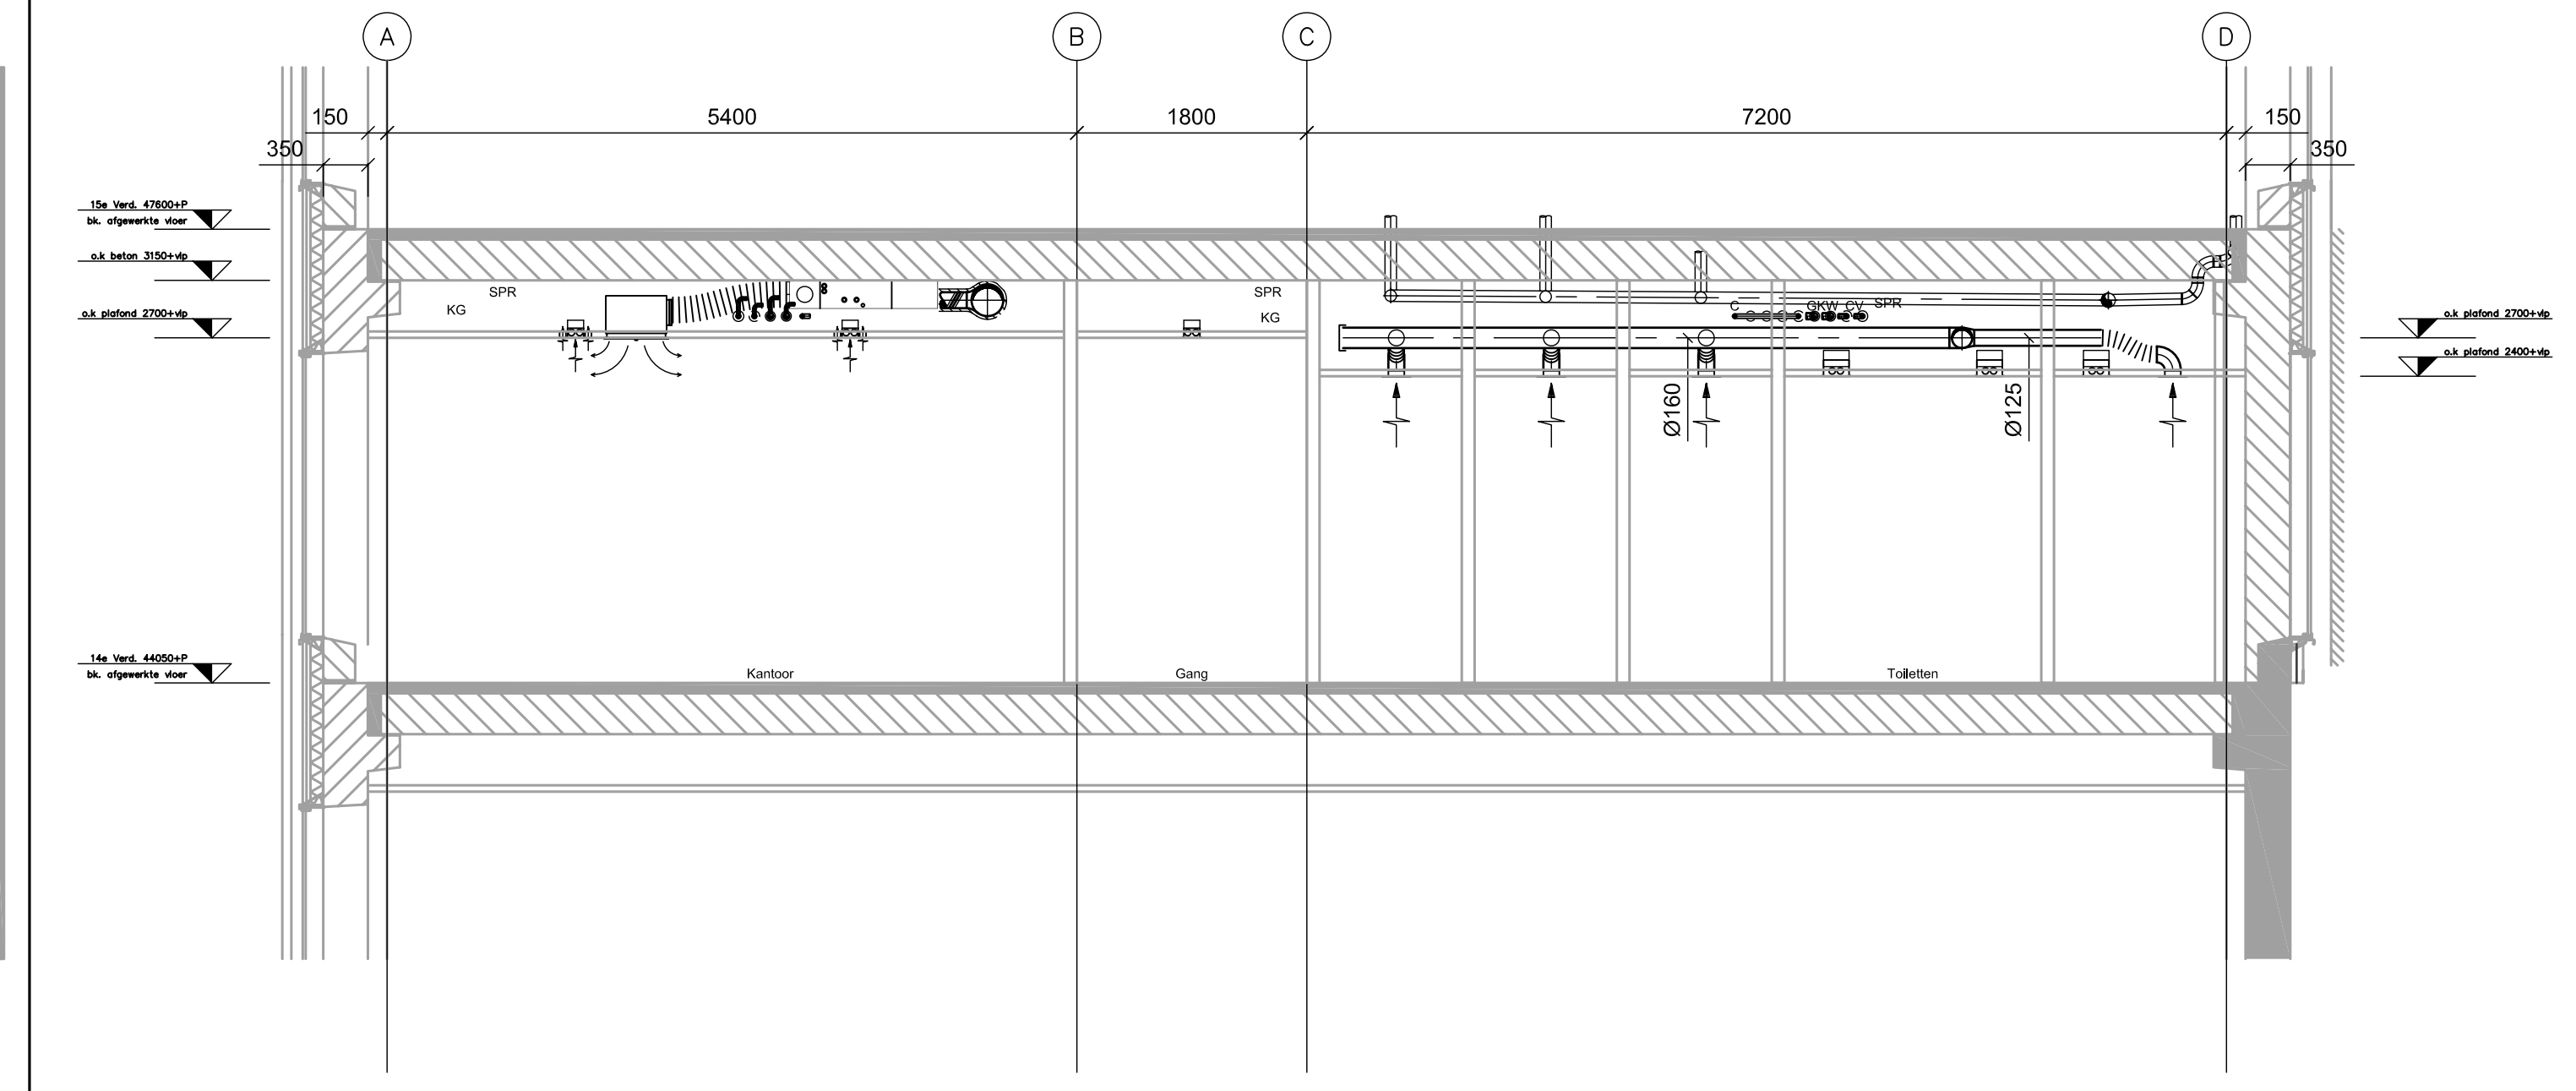


Voor Plattegrond Deel A zie tek.nr.: RIB-HV-AL-PL-14-DRA-0001

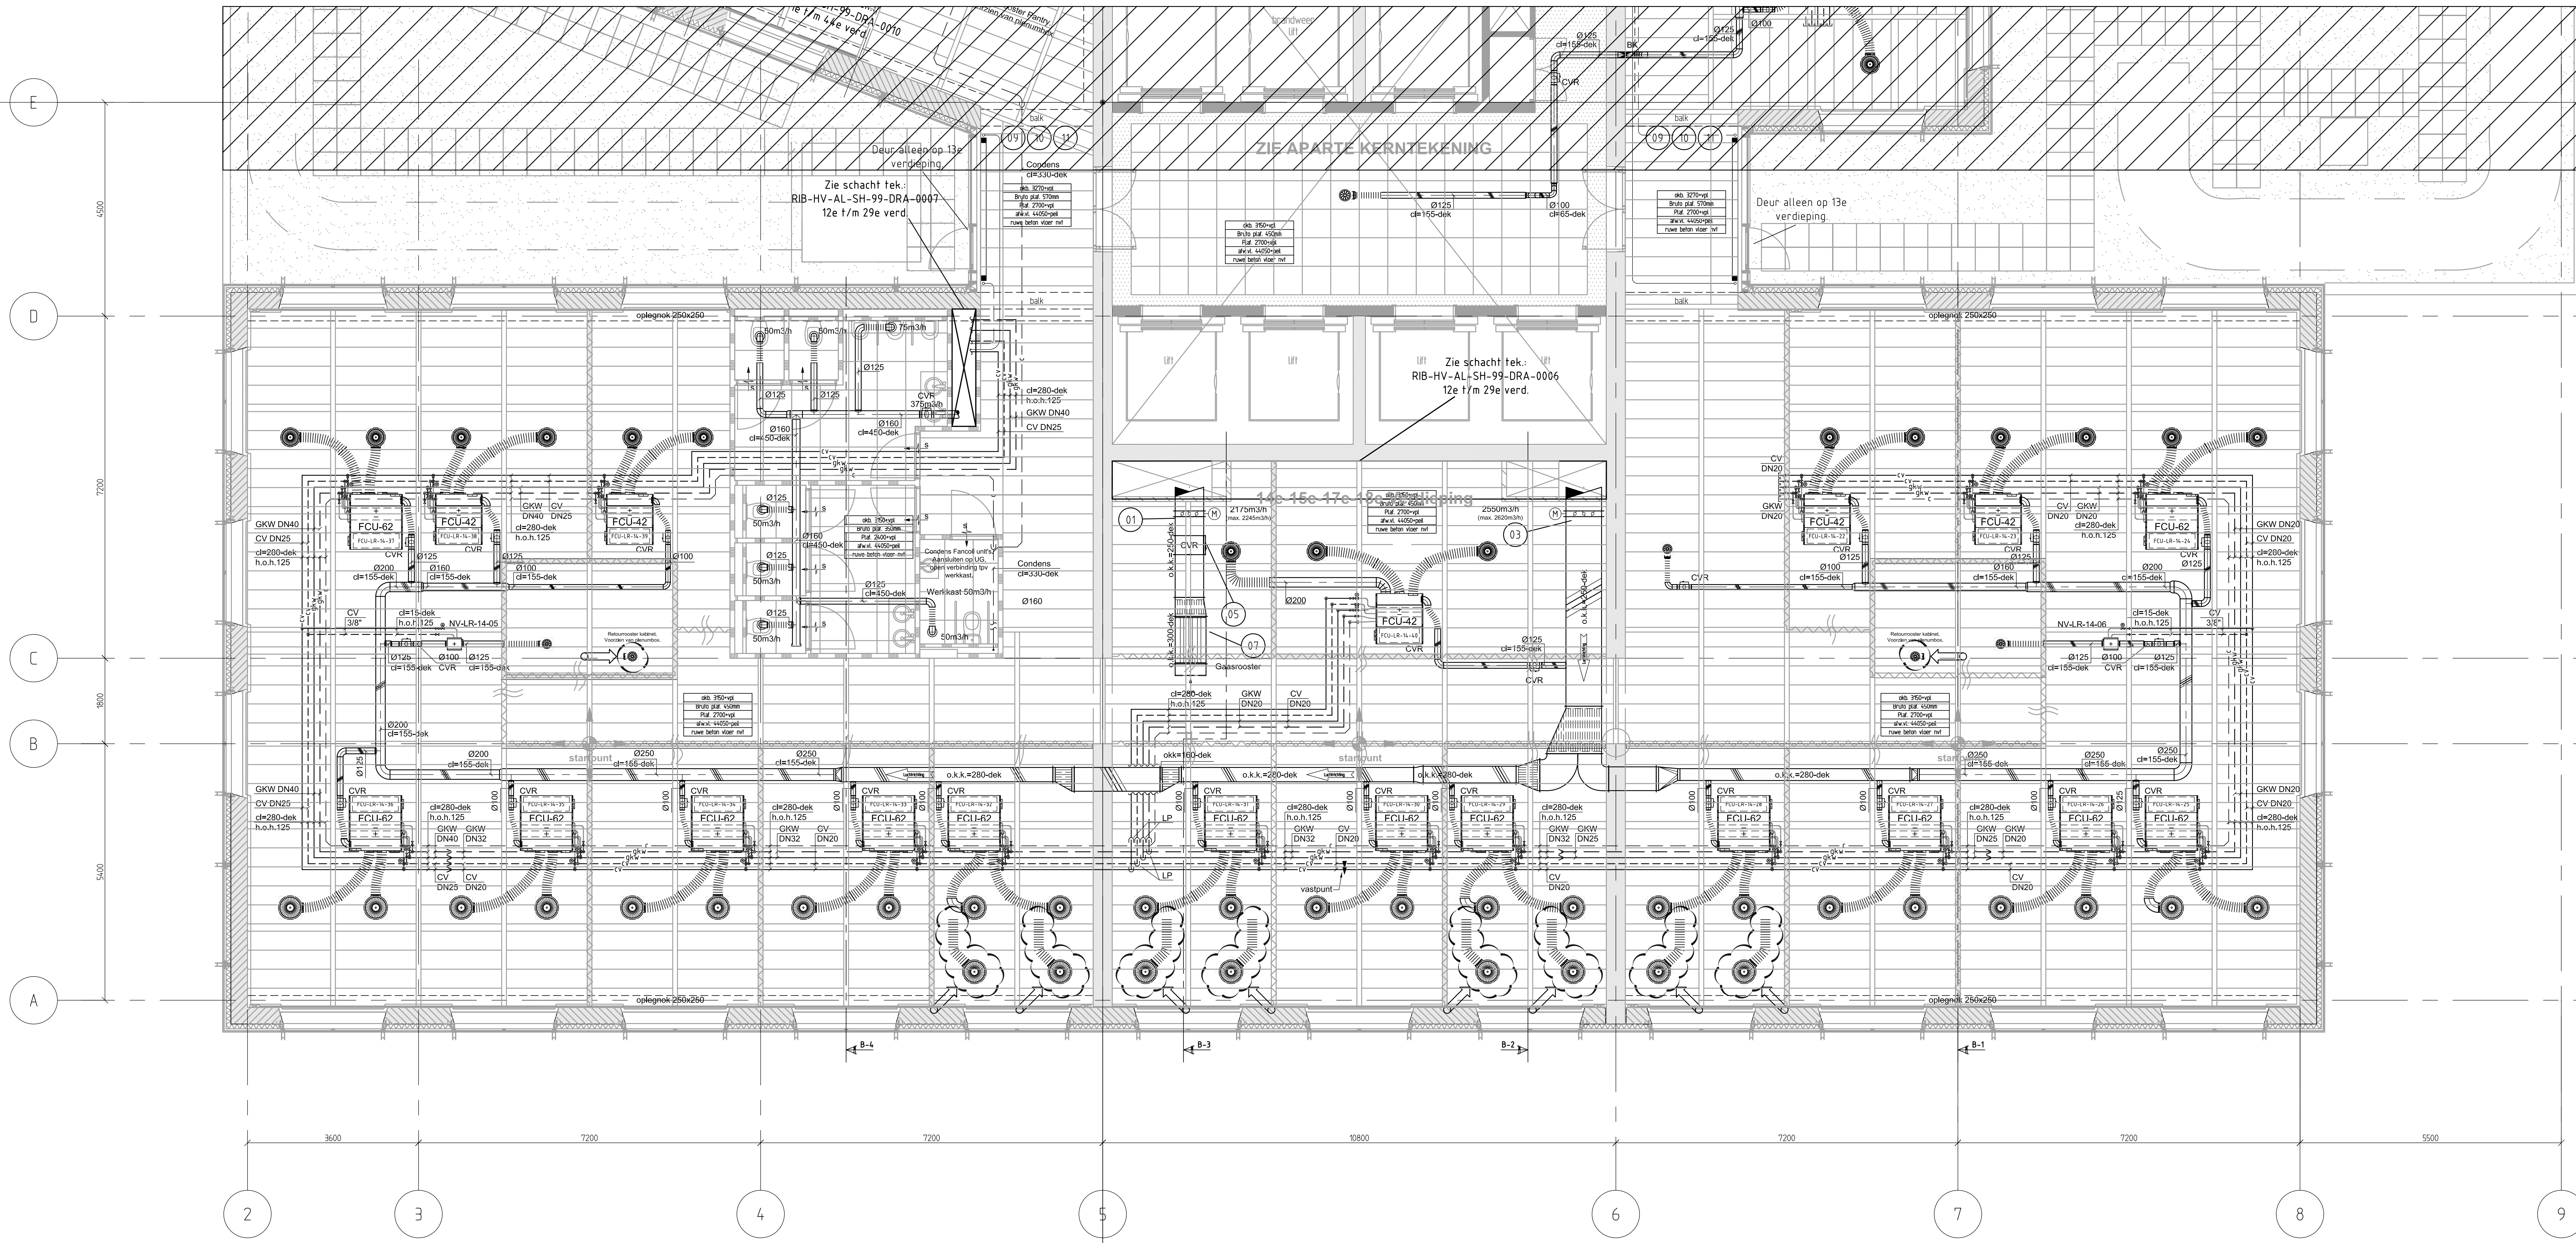

post	aantal	omschrijving	fabrikant	type	opmerking
12	04	Alpakaan	Econosto		DN15
11	02	Voetverdel	Versluis	Haaks 1/2"	
10	02	Radiatorraan	Danfoss	RA 1/2" - Haaks	
09	02	Radiator / Convector	Baugman	Piano Mrt 3000-200-22	
08	01	Gelakdemper	Trox	MSA-100/50	Afm. 750x250x1000
07	01	Gelakdemper	Trox	MSA-100/50	Afm. 650x250x1000
06	01	Constant Volume Regelaar	Trox	EN	Afm. 600x250x400
05	01	Constant Volume Regelaar	Trox	EN	Afm. 600x250x400
04	01	Klepvenregister	Trox	JZ-G	Afm. 750x250x120
03	01	Klepvenregister	Trox	JZ-G	Afm. 750x250x120
02	01	Klepvenregister	Trox	JZ-G	Afm. 600x250x120
01	01	Klepvenregister	Trox	JZ-G	Afm. 600x250x120

- Opmerkingen:**
- * Voor standaard detail FCU zie tek.nr.: RIB-HV-AL-AL-+-DRA-2030
 - * Voor Schacht Kern Zuid zie tek.nr.: RIB-HV-AL-SH-99-DRA-0006
 - * Voor Schacht Kern Noord zie tek.nr.: RIB-HV-AL-SH-99-DRA-0007
 - * Voor Schacht Toiletgroep zie tek.nr.: RIB-HV-AL-SH-99-DRA-0008
 - * Voor Fancoil-Units en Roosters zie uitloopstaat RIB-HV-AL-AL-14-INF-0001
 - * Voor Symbolen zie tek.nr.: RIB-HV-AL-AL-00-DRA-2002

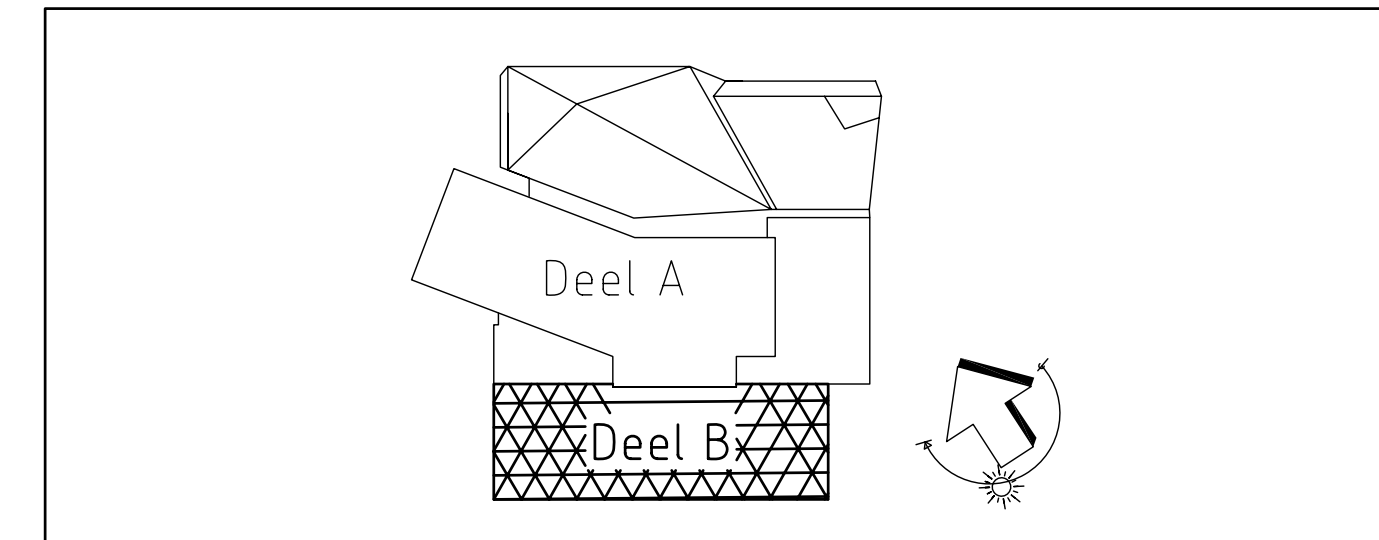

Revisie	Datum	Opgesteld door	Goedgekeurd door	Status	Omschrijving
0	01-04-2010	AK	MT	REVISE	

Maastoren
Laan op Zuid, Rotterdam

Ontwikkelaar: OVG Projecten XX bv
Oude Rijnweg 112
Postbus 2141, 3001 AK Rotterdam
Tel: 010-240030
Fax: 010-240032
E-mail: info@ovg.nl

Deelnemer: Streeklust van Van Dijk
Bouwwerken en Interimbeheer
Blaar de Gouderijkse 31
Postbus 7020, 2700 AA Zestermier
Tel: 079-344010
Fax: 079-344217
E-mail: info@streeklust.nl

Contractor: Ingenieursbureau Zonnweld b.v.
Kleineweg 23
Postbus 4398, 3008 AJ Rotterdam
Tel: 010-402800
Fax: 010-402800
E-mail: info@zonnweld.com

Algemeen toezicht en bestaande tekeningen: DGM Raadgevende Ingenieurs b.v.
Burgthorpe 18
Postbus 151, 6400 AD Arnhem
Tel: 026-302141
Fax: 026-344364
E-mail: info@dgim.nl

Werkvoering: Roedenburg Installatie Bedrijf b.v.
Roozenburg 116
Postbus 327
2900 AH Krommenieuw
Tel: 0180-510133
Fax: 0180-368378
info@roedenburg.nl

Aannemer: BESIX NEDERLAND BRANCH
Project Maastoren
Albinusdreef 111
Postbus 50973, 3007 JA Rotterdam
Tel: 010-4460509
Fax: 010-4465539

Architect: DAM & PARTNERS
1062 HE Amsterdam
Tel: 020-6241202
Fax: 020-6277288
E-mail: info@dampartners.com

Technische Adviseur: Technipol Adviseurs b.v.
Marsveldweg 4
Postbus 8306, 3009 AG Rotterdam
Tel: 010-4462211
Fax: 010-4087123
E-mail: info@technipol.nl

Bouwkostencontrole: Boudt Bouwcontrole BV
Eldersbos 140 - gebouw 1
Postbus 100, 3400 GC Heuvelgijn
Tel: 033-4985700
Fax: 033-4985700
E-mail: info@boudt.nl

Titel: 14e Verdieping – Deel B
Omschrijving: Werktuigkundige installaties Plattegrond
Formaat: A0
Schaal: 1:50

Discipline	Sub-discipline	Locatie	Sub-locatie	Doc-type	Serial N°	Rev
RIB	HV	AL	PL	14	DRA	0002 0