
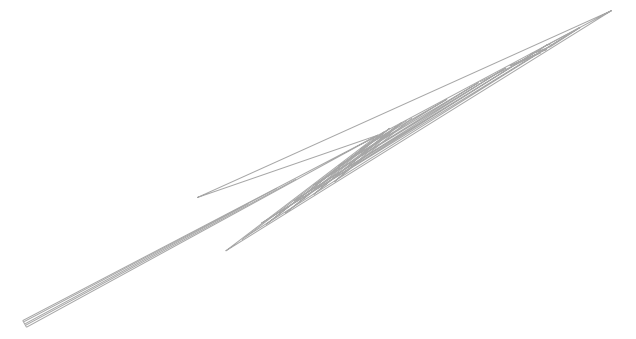
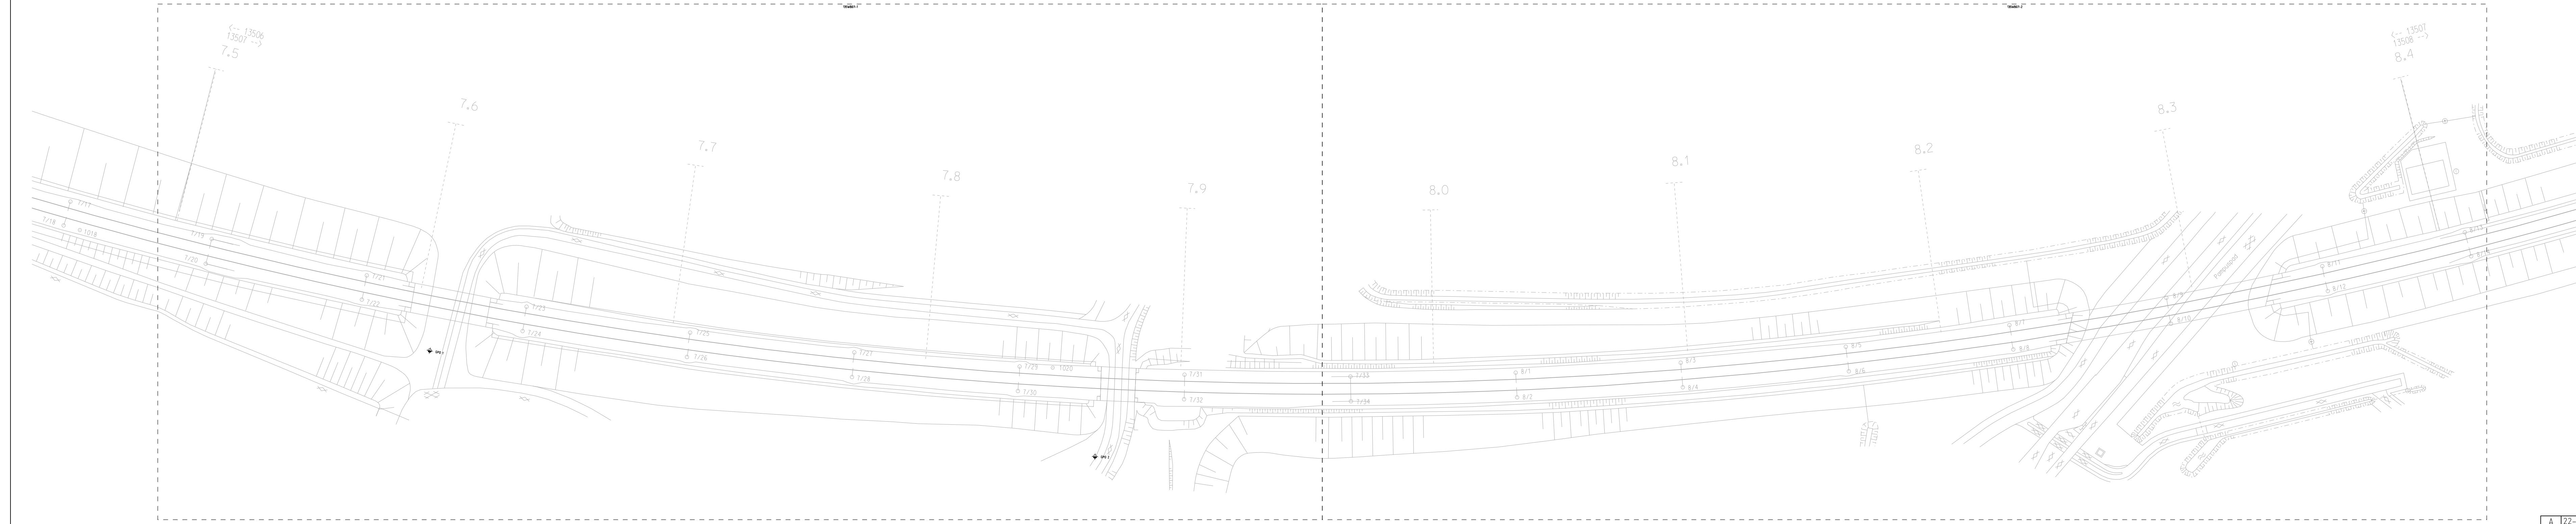
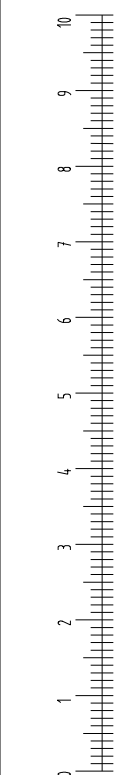
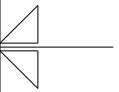


Deze tekening vervangt:		A 22-03-2019 R-474.000	
001552916		Water- en Brandleidingen Weesp Ansl. - Lelystad Industrierrein	
ProRail		7.500 8.400	
		As-built	

ProRail is eigenaar van alle digitale en analoge verschijningsvormen van deze tekening en rechthebbende op grond van de Auteurswet 1912. Wijziging, vermenigvuldiging en/of openbaarmaking van deze tekening zonder voorafgaande schriftelijke toestemming van ProRail is niet toegestaan.

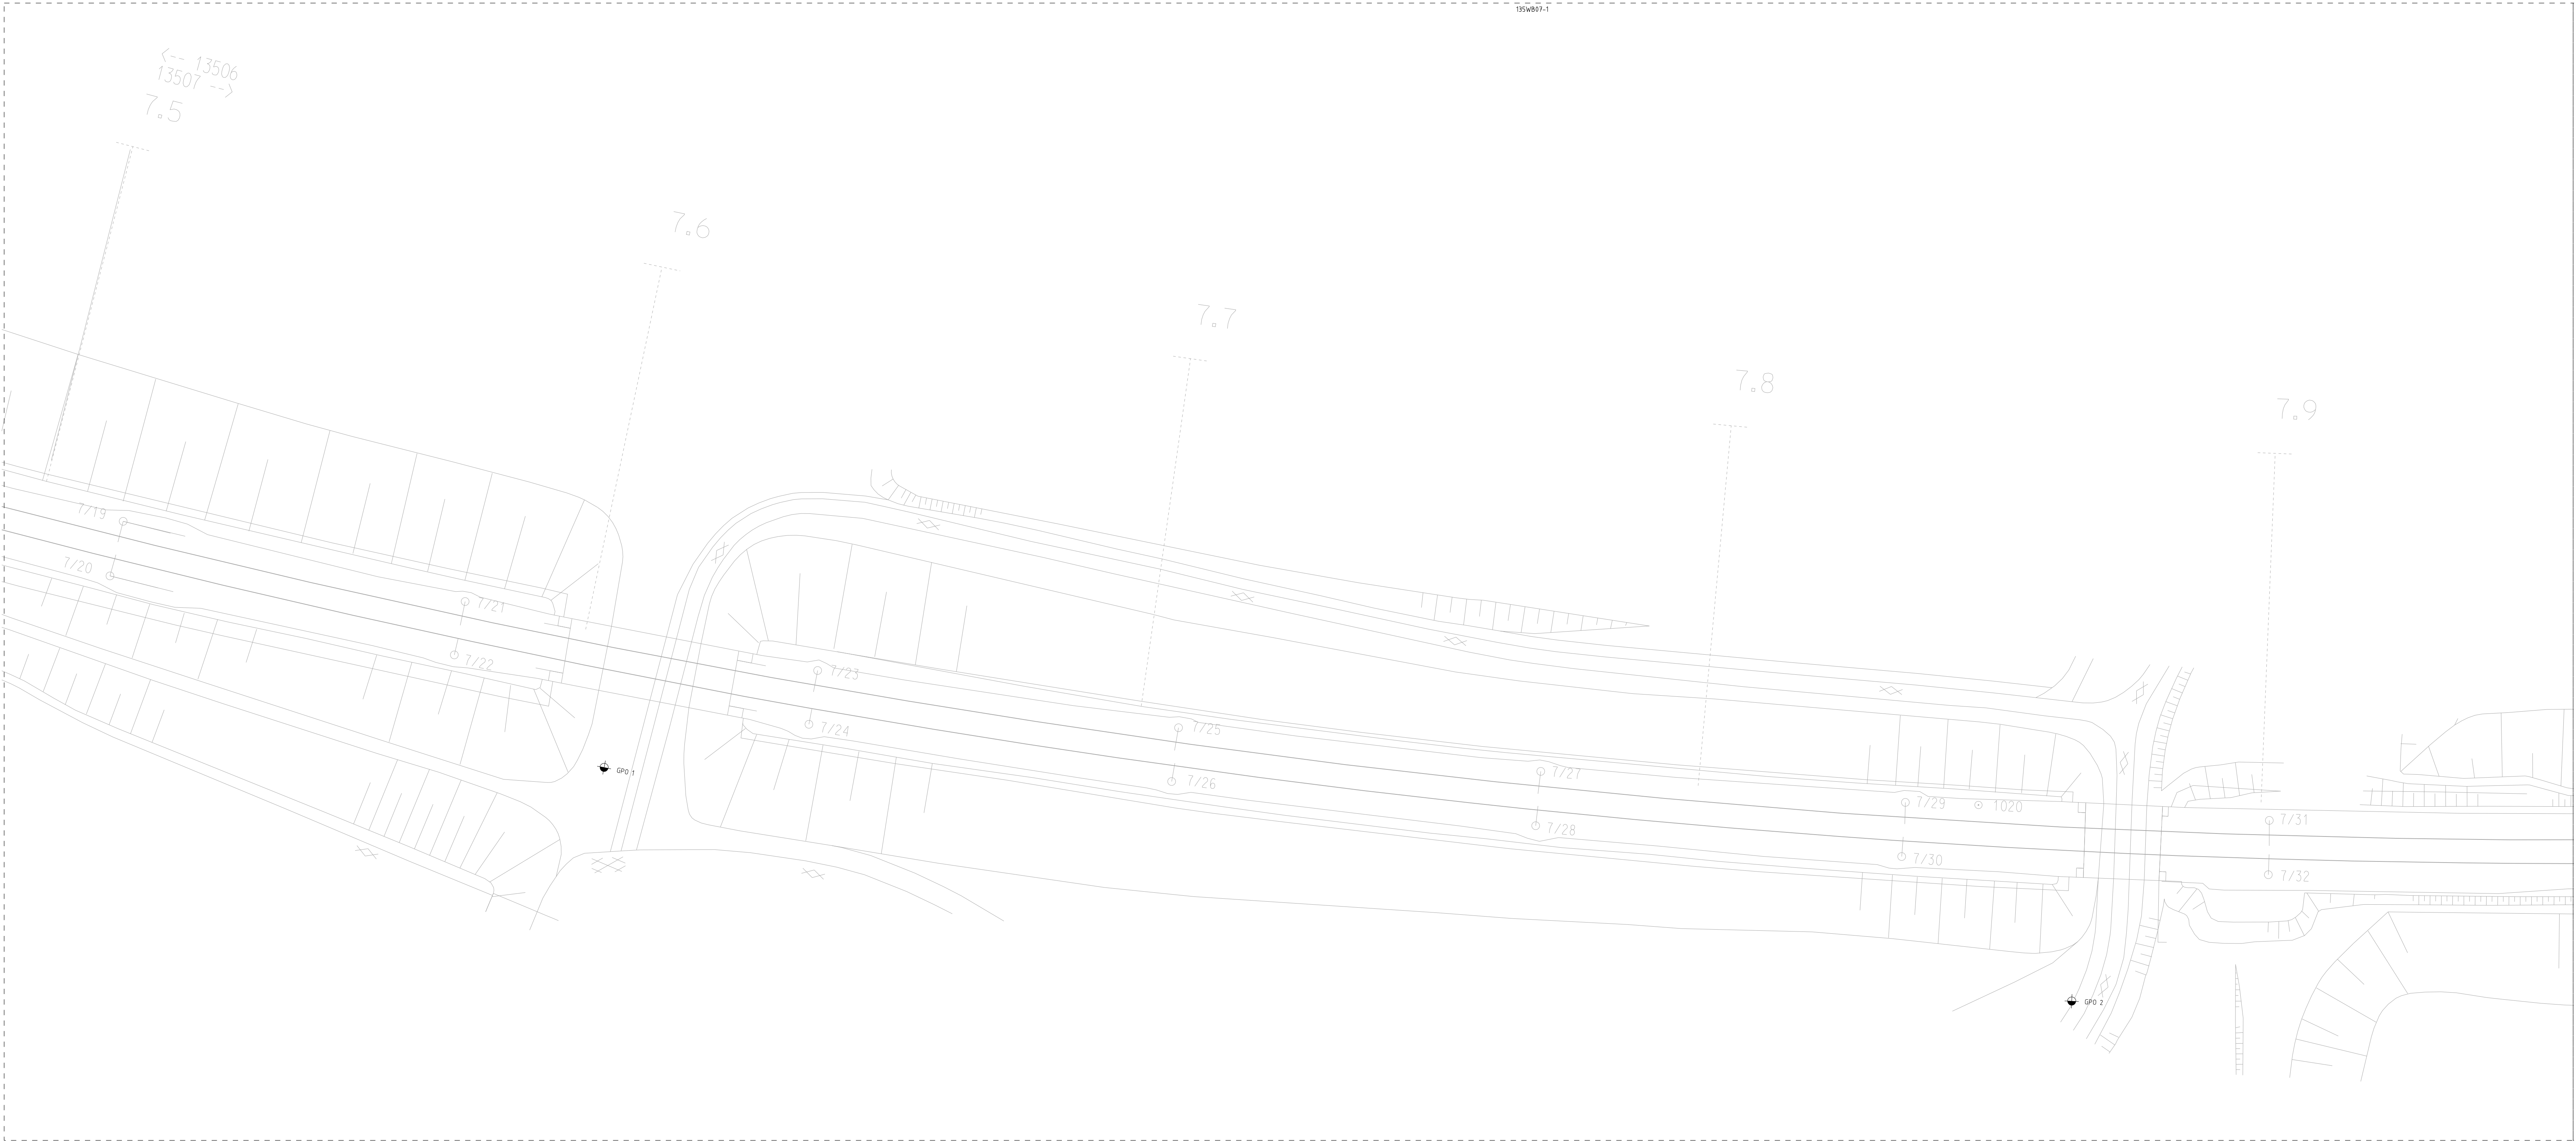

Detailtekening: 135WB07-1
behorende bij: 135WB07

Deze tekening vervangt:		TVS00005-V004.002	
001552916	Water- en Brandleidingen Weesp Ansl. - Lelystad Industrieterrein	Formaat	Schaal
		A2x3	1:500
		Uitsnede	0
ProRail	7.500	As-buit	
		135WB07	

ProRail is eigenaar van alle digitale en analoge verspreidingsvormen van deze tekening en aanvaardt geen aansprakelijkheid voor schade van welke aard ook voortvloeiende uit het gebruik van deze tekening.



Detailtekening: 135WB07-2
behorende bij: 135WB07

Deze tekening vervangt:		001552916		Water- en Brandleidingen Weesp Anst. - Lelystad Industrierrein		TVS00005-V004.002	
ProRail		7.500		8.400		135WB07	
A		22-03-2019		R-4.74.000		Tw-0	
Revisie		WB-000A		A2x3		1:500	
0		135		A		A	
As-buit		135WB07		135WB07		135WB07	