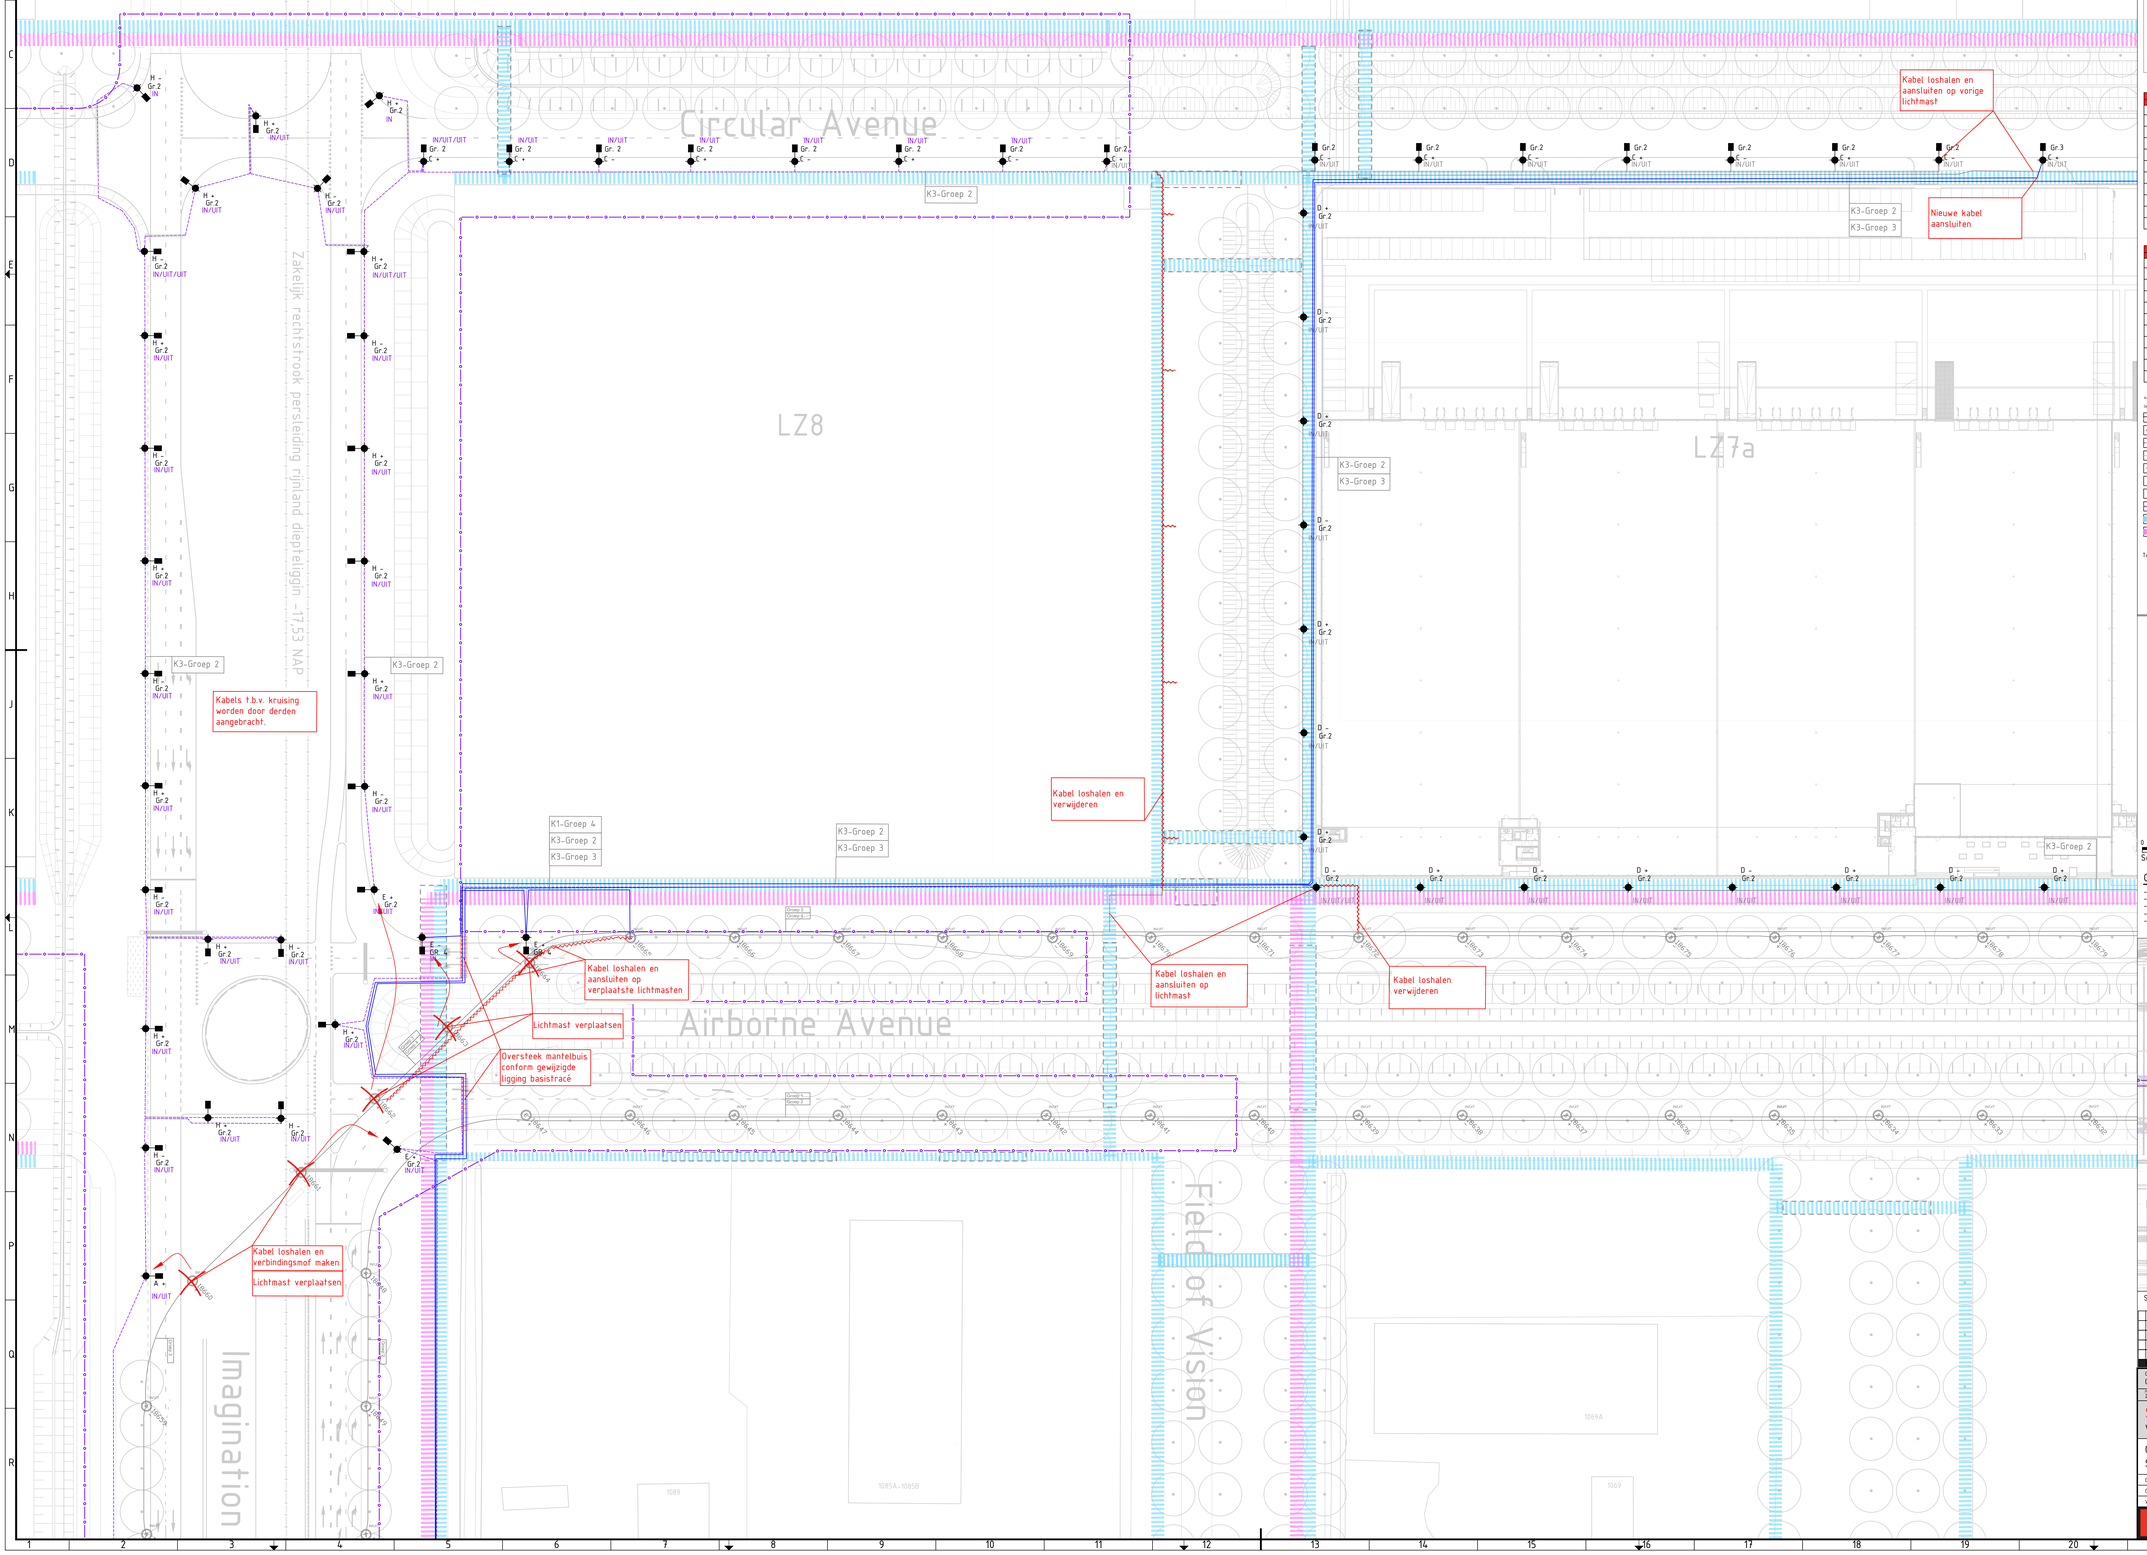

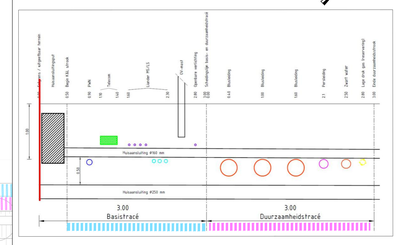

LEGENDA									
Symbol		Beschrijving							
Bestaand	Nieuw	Nw aanlog		Type	Lift	Mof	Lift	Tor tov Mf	Kleur
		-	Verlichtingsdejet	EU	9,0 m	AL	A55 mm	5°	GRS 2900
		-	Verlichtingsdejet	EU	13 m	AL	A55 mm	5°	GRS 2900
	T	196	Verlichtingsdejet	EU	6,0 m	AL	A55 mm	5°	GRS 2900
	D	196	Verlichtingsdejet	PT	4,0 m	AL	-	-	RAL 6005
		-	Verlichtingsdejet	EU	13 m	AL	A55 mm	5°	GRS 2900
		-	Verlichtingsdejet	DU	13 m	AL	A55 mm	5°	GRS 2900
	D	61	Verlichtingsdejet	EU	6,0 m	AL	A55 mm	5°	GRS 2900
	R	25	Verlichtingsdejet	EU	9,0 m	AL	A55 mm	5°	GRS 2900
	T	4	Verplaatsen verlichtingsdejet	EU	13 m	AL	A55 mm	5°	GRS 2900
	A	1	Verplaatsen verlichtingsdejet	EU	9,0 m	AL	A55 mm	5°	GRS 2900

LEGENDA									
Symbol		Beschrijving							
Bestaand	Nieuw	Nw aanlog	Merk & Type	Kleur	Opbak	Verwegen	Lichtstroom	Kleurtemp	Tpi	Omgeving
		-	Signify - City Bowl gen2 Mini	GRS 2900	DM90	≤5 W	750 Lm	4000 K	0°	Interact City
		-	Signify - City Bowl gen2 Mini	GRS 2900	DM90	≤5 W	750 Lm	4000 K	0°	Interact City
	T	196	Signify - City Bowl gen2 Mini	GRS 2900	DM90	26 W	4400 Lm	4000 K	0°	Interact City
	D	196	Signify - Urban Star	RAL 6005	DM50	9 W	900 Lm	4000 K	-	Interact City
		-	Signify - City Bowl gen2 Mini	GRS 2900	DM90	≤5 W	750 Lm	4000 K	0°	Interact City
		-	Signify - City Bowl gen2 Mini	GRS 2900	DM90	26 W	4400 Lm	4000 K	0°	Interact City
	D	61	Signify - City Bowl gen2 Mini	GRS 2900	DM90	≤8 W	1000 Lm	4000 K	0°	Interact City
	R	25	Signify - City Bowl gen2 Mini	GRS 2900	DM90	≤8 W	1000 Lm	4000 K	0°	Interact City
	T	4	Signify - City Bowl gen2 Mini	GRS 2900	DM90	≤5 W	750 Lm	4000 K	0°	Interact City
	A	1	Signify - City Bowl gen2 Mini	GRS 2900	DM90	≤5 W	750 Lm	4000 K	0°	Interact City

Aansluiten bestaffer nieuwe armaturen in het gekeurd gebied (tekening T-11 tot 10)
De gekeurd aanbrace verlichting zal worden uitgevoerd als gebiedsaanmeldprocedure

- Nieuwe kabel 1x4 mm² ES-1YMvFauch OVL
- Nieuwe mantelbuis
- Kabel wordt door derden aangebracht in fase 2
- Bestaande kabel 1x4 mm² ES-1YMvFauch OVL
- Bestaande mantelbuis
- Bestaande mantelbuis (niet voorzien van kabel)
- Voedingspunt t.b.v. een gelijkgemaaiengrondsituatie 2E
- Scheidingsgrens Imagination Avenue (Arcadiapark)
- Basistracé
- Duurzaamheidstracé

Tekening is een kleurentekening

Tekening is een kleurentekening

0 5 10 15 20m
Schaal 1:500

Opmerkingen

- alle materiaalmaten in milimeters tenzij anders aangegeven
- alle maten in meters tenzij anders aangegeven
- alle hoogtematen in meters t.o.v. N.A.P.
- alle mantelbuizen 0,5 meter uit kantverharding
- alle lichtmasten worden d.m.v. in/uit principe aangesloten

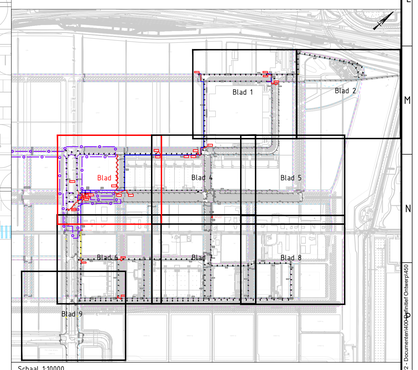

Schaal 1:10000

Revisie	Getekend	Datum	Omschrijving
5.0	S. van Ómen	26-04-2022	Diverse aanpassingen kruising.
4.0	S.van Ómen	24-03-2022	Diverse aanpassingen.
3.0	S. van Ómen	17-03-2022	Diverse aanpassingen. Skyzone en uitbreiding spoor 2
2.0	M. Djkstra	24-08-2021	Tekening definitief gemaakt voor nieuwe besteh
1.0	M. Djkstra	16-07-2021	Kabelloop aangepast naar ringleiding en fase aanbouding toegevoegd bij armaturen

Opdrachtgever: GEM 4A Zone West		Documenttype: Tekening	Ontwerpfase: DO	Documentstatus: Definitief
Projectnummer: 20220036	Contractnummer: -			

Schiphol TradePark
Verlichtingsplan

Openbare verlichtingsontwerp
Situatie en kabeltracé

Getekend:	S. van Ómen	d.d. 01-03-2022	
Gecontroleerd:	E. Petrici	d.d. 02-03-2022	Schaal: 1:500
Vrijgegeven:	E. Petrici	d.d. 02-03-2022	Formaat: A0 (841x1470)

Blad 3 in 10 bladen

CLAFIS INGENIEUS
Adviesbureau
Bergmeijeng 62
1815 AE Alkmaar
Telefoon: 072 72 02 282
E-mail: alkmaar@clafis.com

Tekeningnummer: T001-STP-BS-OVL
Revisie: 5.0
Datum: 24-08-2021

C:\Users\Gebruiker\Desktop\CLAFIS Ingenieus BV\20220036 - Hoek TradePark - Gemeente Haarlemmermeer\Documenten\Uitgegeven\Definitief\20220036-T001-STP-BS-OVL.dwg