


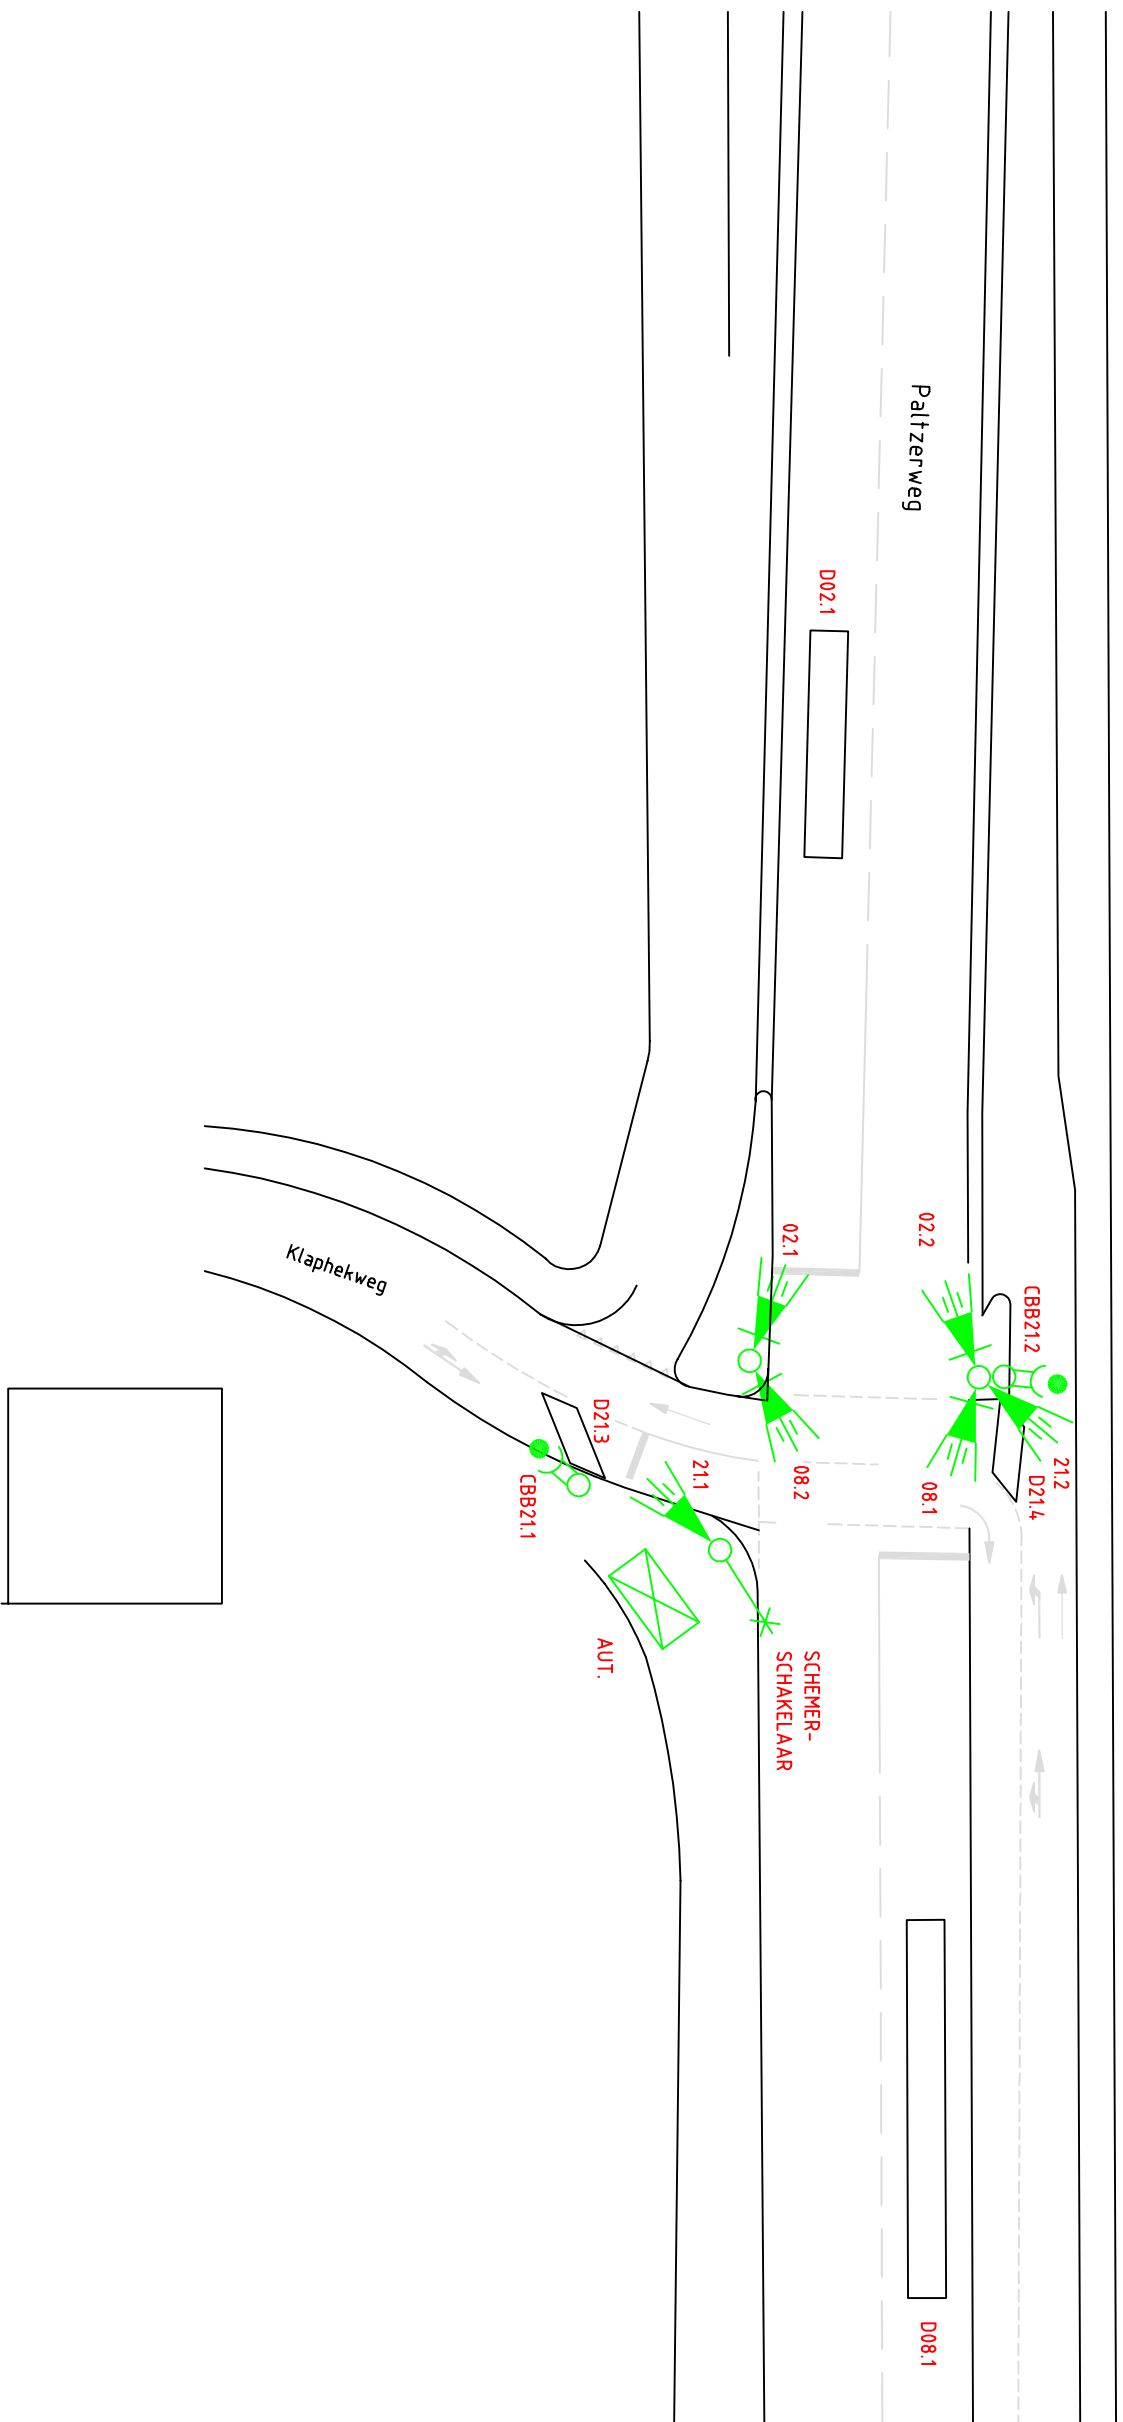

Detectorlabel								
88933/15865	Lusconfiguratie	Aansluiting	Detector-unit					
Detector nummer	Wegverharding							
	Afmeting lus							
	Lusvorm/hoeek							
	Afstand tot stopstreep	9	3					
	Aantal windingen	3						
	Parallel							
	Serieel							
D02.1	K	6x1						Videodetectie
D08.1	K	10X1						Sel. detectie
D21.3	A	1X2	45°	0.5	5			Prefab lussen
D21.4	A	1X2	45°	0.5	5			



SYMBOL	VERBODEN	TOEGestaan
	AUTOMAAT (AUT)	
	SEKTERAST (SK)	
	OV- KAST	
	VORWAARSSCHUWINGSEN (VWS)	
	2 LICHTS LANTAARN 20CM TYPE "MAASRICHT"	
	2 LICHTS LANTAARN 30CM	
	1 LICHTS LANTAARN 20CM (EYT KNIPPER)	
	1 LICHTS LANTAARN 30CM (EYT KNIPPER)	
	2 LICHTS LANTAARN 30CM (EYT KNIPPER)	
	3 LICHTS LANTAARN 30CM VOORZIEN VAN ACHTERGRONDSTILDO	
	3 LICHTS LANTAARN 8CM (SEC)	
	BUSLANTAARN (9-100G)	
	PULSARMATUUR	
	SCHEMERSCHACHTLAAR	
	DRUKKNOP (DRK)	
	DRUKKNOP (DRK) + WAAT-SIGNAAL	
	BEL	
	RAADAR (RD)	
	ROODLICHTMONTA (RLC)	
	UITLEGGER	
	PORTAAL	
	MANTELBUS	
	DEFECTIUS	
	DEFECTIUS HANDAVEN	

Van	Naar	Doorsnede
Automaat	Lnt 02.1+08.2	VLVS 8x1,5
Automaat	Lnt 02.2+08.1+21.2	VLVS 12x1,5
Automaat	Lus D02.1	UXL 2x1,5
Automaat	Lus D08.1	UXL 2x1,5
Automaat	Lnt 21.1	VLVS 4x1,5
Automaat	CB8 21.1	UXL 4x1,5
Automaat	CB8 21.2	UXL 4x1,5
Automaat	Lus D21.3	UXL 2x1,5
Automaat	Lus D21.4	UXL 2x1,5
Automaat	Schemerschakelaar	VLVS 4x1,5

**OPMERKING: NIET NADER AANGEGEVEN MANTELBUZEN ZIJN BESTAAND OF DOOR DERDEN AANGEBRACHT.
DE LANT AARNS ZIJN UITGEVOERD IN LED-2.**

[illegible]

De Bilt Paltzerweg / Klaphekweg VT45-0358 REVISIETEKENING					
		Naam	Datum	Versie	Formaat
	Getekend:	M. Schutter	24-2-2016	0	A2
	Gecorr.:			Uitgave	Schaal
		Aantal bladen:			1:200