
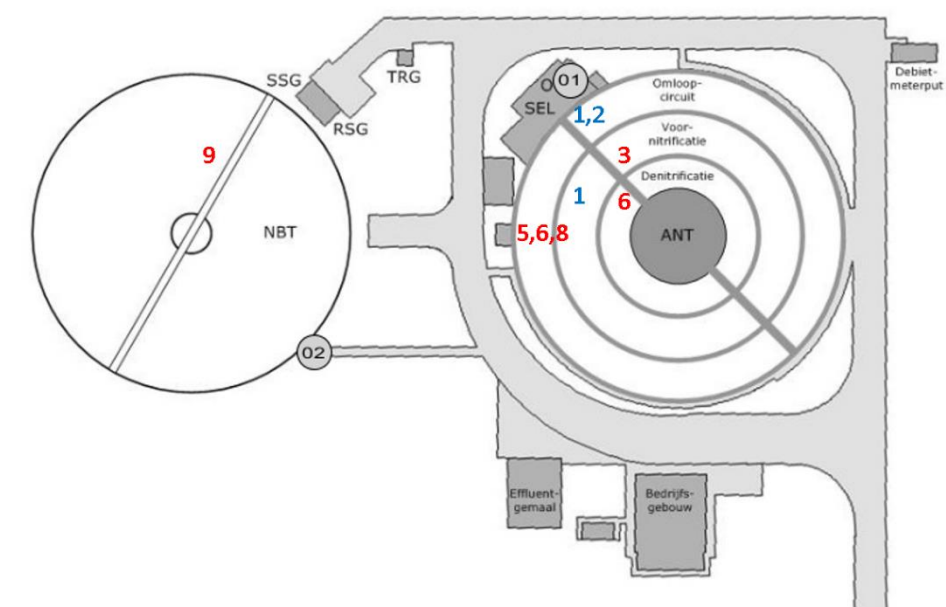


Barendrecht

nr.	Sensor	Aantal:	Locatie:
1	Zuurstof / temperatuur	2x	Nitrificatie/omloop
2	Redox	1x	Omloop
3	Ammonium (NH4) ion-selectief	1x	Nitrificatie
4	Nitraat (NO3) ion-selectief	-	-
5	Ammonium (NH4) analyzer	1x	Omloop
6	Nitraat (NO3) UV absorptie	2x	Denitrificatie/Omloop
7	Fosfaat (PO4) analyzer	-	-
8	Drogestofmeter waterlijn	1x	Omloop
9	Slibspiegel	1x	Nabezinktank

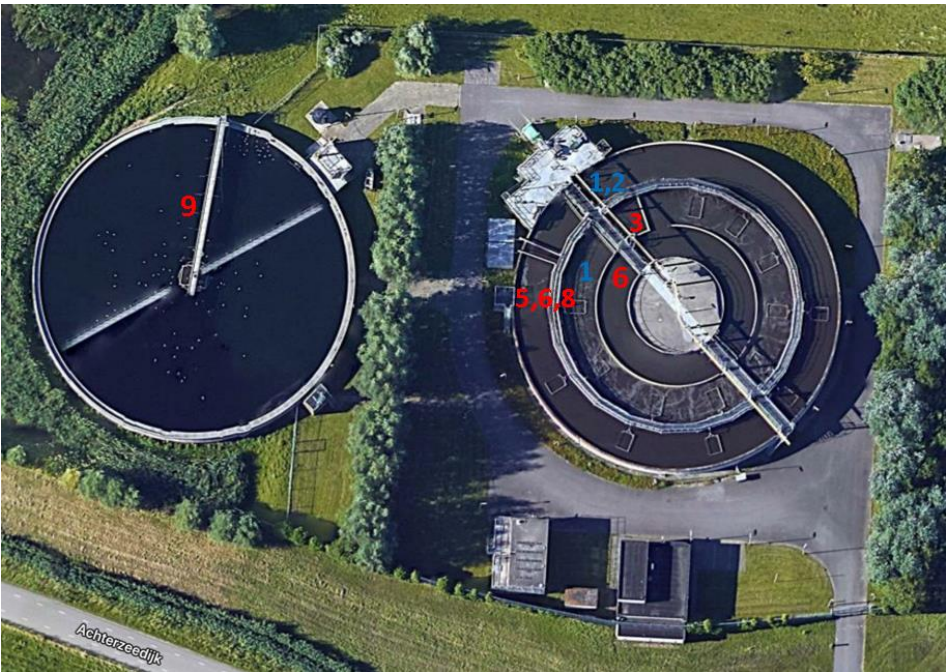


Den Bommel

nr.	Sensor	Aantal:	Locatie:
1	Zuurstof / temperatuur	1x	Omloop
2	Redox	1x	Omloop
3	Ammonium (NH4) ion selectief	-	-
4	Nitraat (NO3) ion selectief	-	-
5	Ammonium (NH4) analyzer	1x	Omloop
6	Nitraat (NO3) UV absorptie	1x	Omloop
7	Fosfaat (PO4) analyzer	-	-
8	Drogestofmeter waterlijn	1x	Omloop
9	Slibspiegel	1x	Nabezinktank (brug)




Dordrecht

nr.	Sensor	Aantal:	Locatie:
1	Zuurstof / temperatuur	6x	Nitrificatie/omloop
2	Redox	3x	Omloop
3	Ammonium (NH4) ion-selectief	3x	Nitrificatie
4	Nitraat (NO3) ion-selectief	-	-
5	Ammonium (NH4) analyser	3x	Omloop
6	Nitraat (NO3) UV absorptie	3x	Omloop
6	Nitraat (NO3) analyser	3x	Denitrificatie
7	Fosfaat (PO4) analyser	3x	Omloop
8	Drogestofmeter waterlijn	3x	Omloop
9	Slibspiegel	6x	Nabezinktank

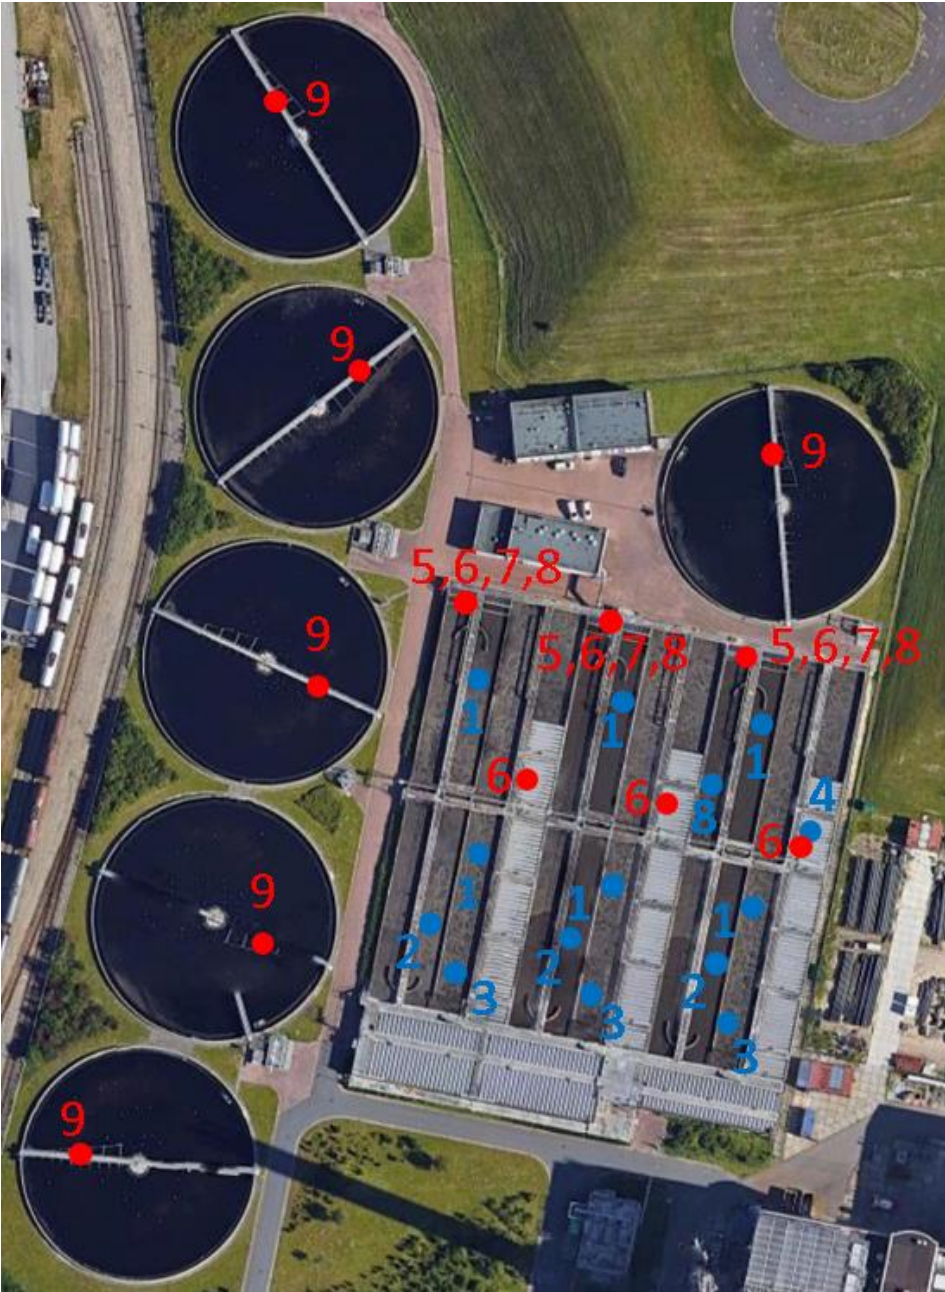

Goedereede

nr.	Sensor	Aantal:	Locatie:
1	Zuurstof / temperatuur	3x	Nitrificatie/omloop
2	Redox	3x	
3	Ammonium (NH4) ion-selectief	1x	
4	Nitraat (NO3) ion-selectief	-	Omloop
5	Ammonium (NH4) analyzer	1x	
6	Nitraat (NO3) UV absorptie	2x	
7	Fosfaat (PO4) analyzer	-	Denitrificatie/Omloop
8	Drogestofmeter waterlijn	1x	
9	Slibspiegel	2x	

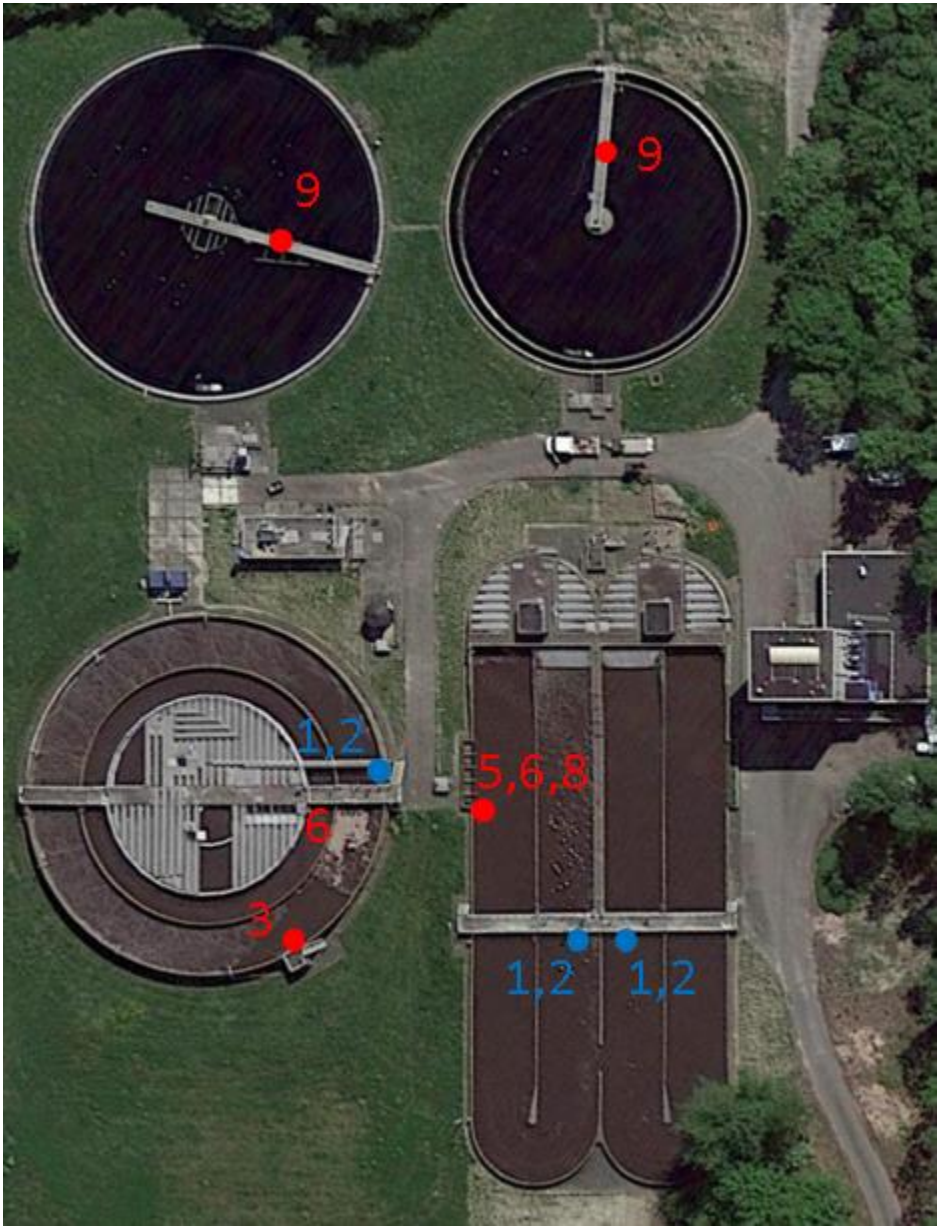

Heenvliet

nr.	Sensor	Aantal:	Locatie:
1	Zuurstof / temperatuur	1x	Omloop
2	Redox	-	
3	Ammonium (NH4) ion selectief	1x	Omloop
4	Nitraat (NO3) ion selectief	1x	Omloop
5	Ammonium (NH4) analyzer	1x	Omloop
6	Nitraat (NO3) UV absorptie	1x	Omloop
7	Fosfaat (PO4) analyzer	1x	Omloop
8	Drogestofmeter waterlijn	1x	Omloop
9	Slibspiegel	1x	Nabezinktank





Hellevoetsluis

nr.	Sensor	Aantal:	Locatie:
1	Zuurstof / temperatuur	2x	Nitrificatie/Omloop
2	Redox	1x	
3	Ammonium (NH4) ion-selectief	1x	
4	Nitraat (NO3) UV absorptie	1x	Nitrificatie
5	Ammonium (NH4) analyzer	1x	
6	Nitraat (NO3) analyzer	1x	Omloop
7	Fosfaat (PO4) analyzer	1x	Denitrificatie/Omloop
8	Drogestofmeter waterlijn	1x	Omloop
9	Slibspiegel	4x	NBT




Rotterdam-Hoogvliet

nr.	Sensor	Aantal:	LocatieL
1	Zuurstof	4x	Nitrificatie/omloop
2	Redox	2x	Omloop
3	Ammonium (NH4) ion-selectief	2x	Nitrificatie
4	Nitraat (NO3) ion-selectief		
5	Ammonium (NH4) analyser	2x	Omloop
6	Nitraat (NO3) UV absorptie	4x	Denitrificatie/Omloop
7	Fosfaat (PO4) analyser	-	
8	Drogestofmeter waterlijn	2x	Omloop
9	Slibspiegel	2x	Nabezinktank

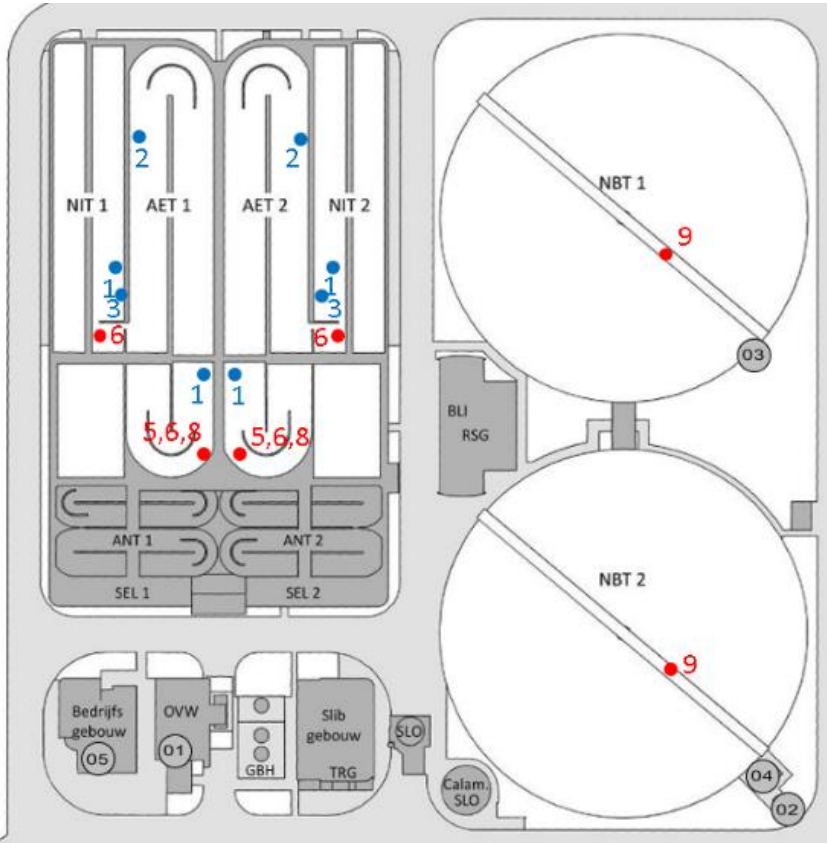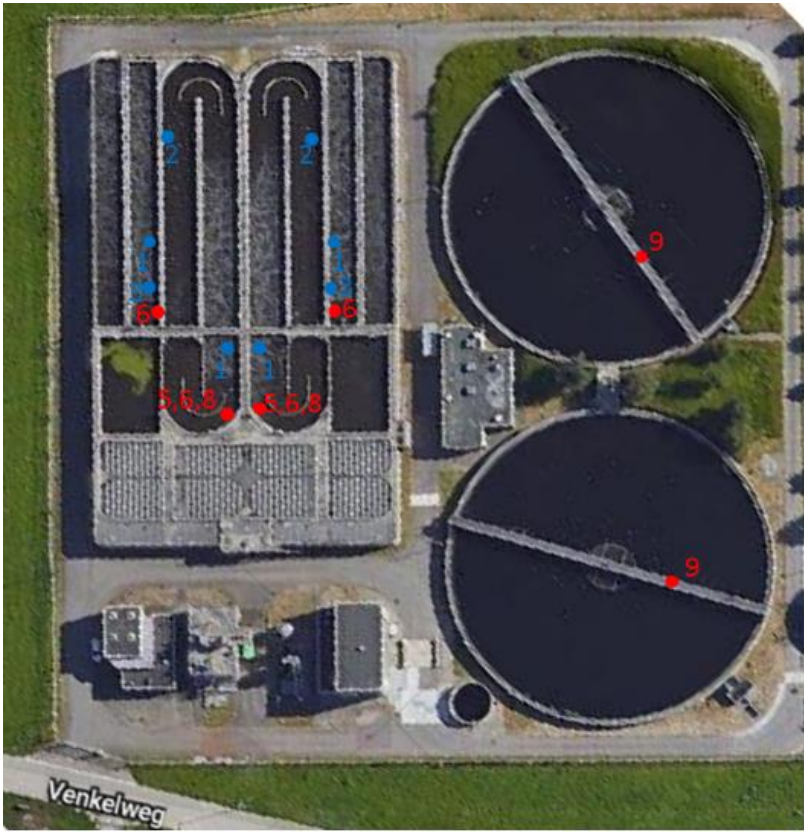



Middelharnis

nr.	Sensor	Aantal:	Locatie:
1	Zuurstof / temperatuur	2x	Nitrificatie/ omloopcircuit
2	Redox	1x	
3	Ammonium (NH4) ion-selectief	1x	
4	Nitraat (NO3) ion-selectief		Omloop
5	Ammonium (NH4) analyzer	1x	
6	Nitraat (NO3) UV absorptie	2x	Denitrificatie/Omloop
7	Fosfaat (PO4) analyzer		
8	Drogestofmeter waterlijn	1x	Omloop
9	Slibspiegel	2x	

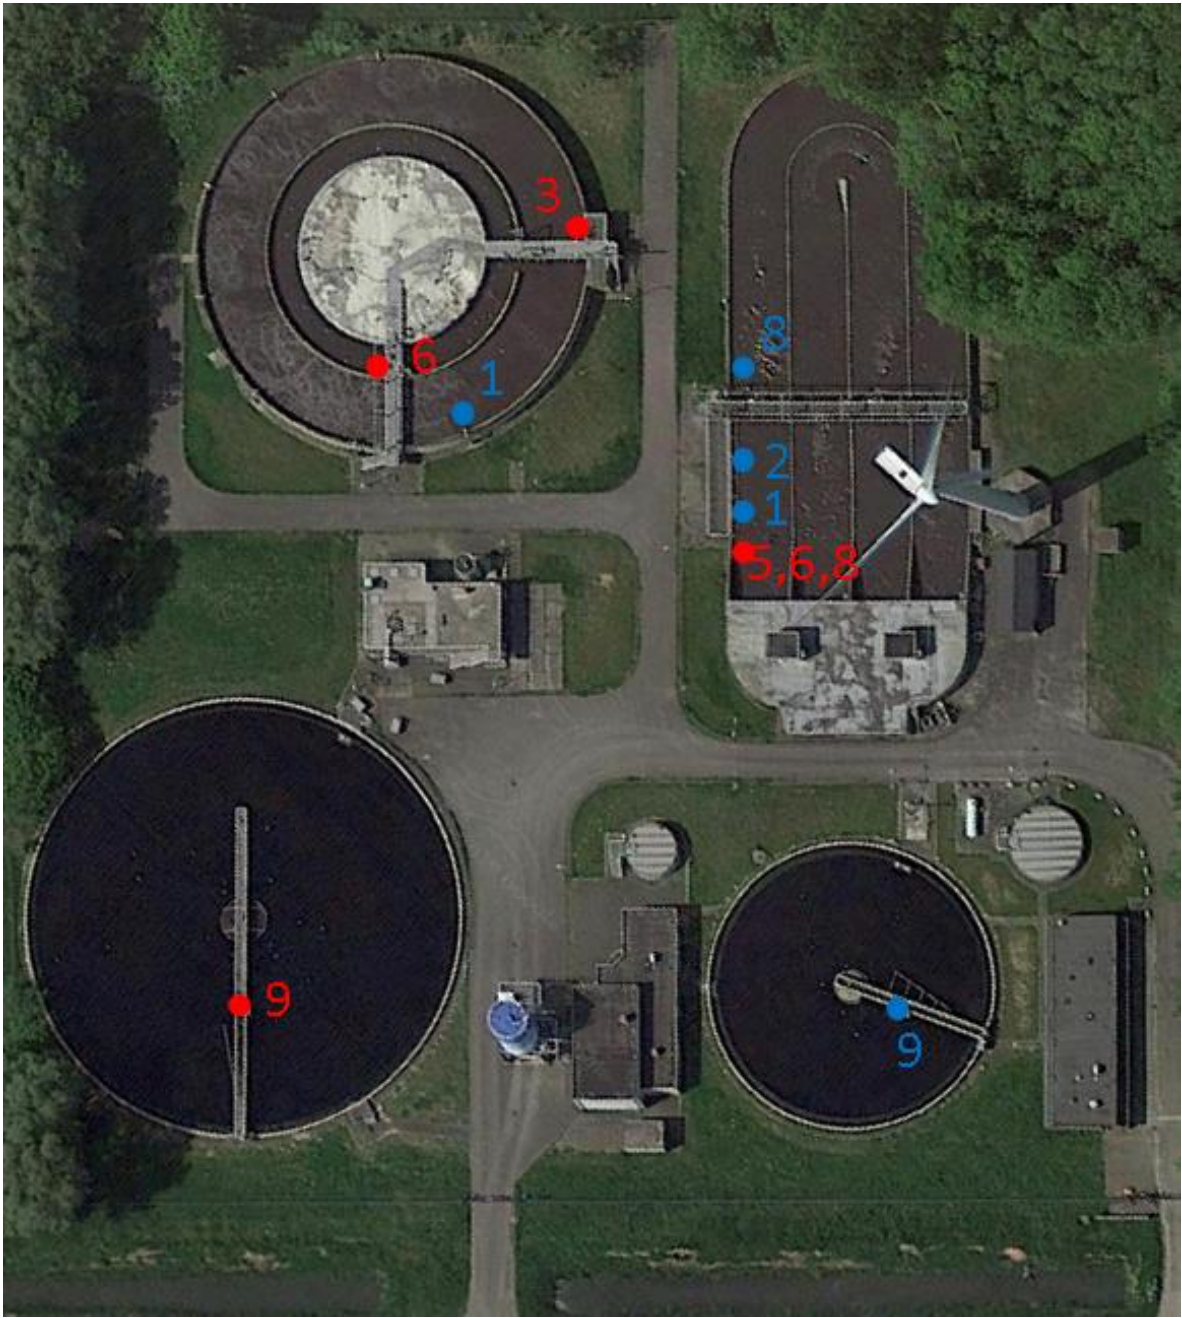


Numansdorp

Nr.	Sensor	Aantal:	Locatie:
1	Zuurstof / temperatuur	1x	Omloop
2	Redox	1x	Omloop
3	Ammonium (NH4) ion selectief	-	
4	Nitraat (NO3) ion selectief	-	
5	Ammonium (NH4) analyzer	1x	Omloop
6	Nitraat (NO3) UV absorptie	2x	Denitrificatie/Omloop
7	Fosfaat (PO4) analyzer	-	
8	Drogestofmeter waterlijn	1x	Omloop
9	Slibspiegel	1x	Nabezinktank

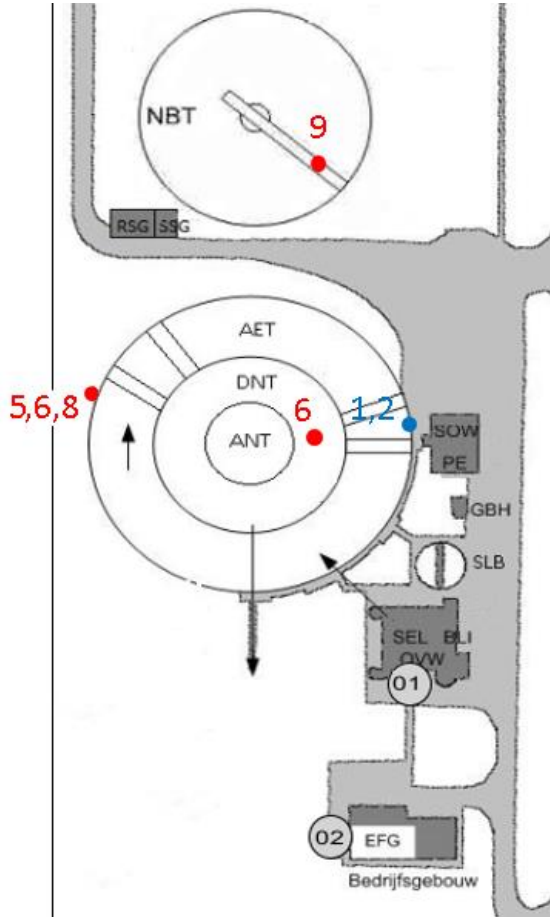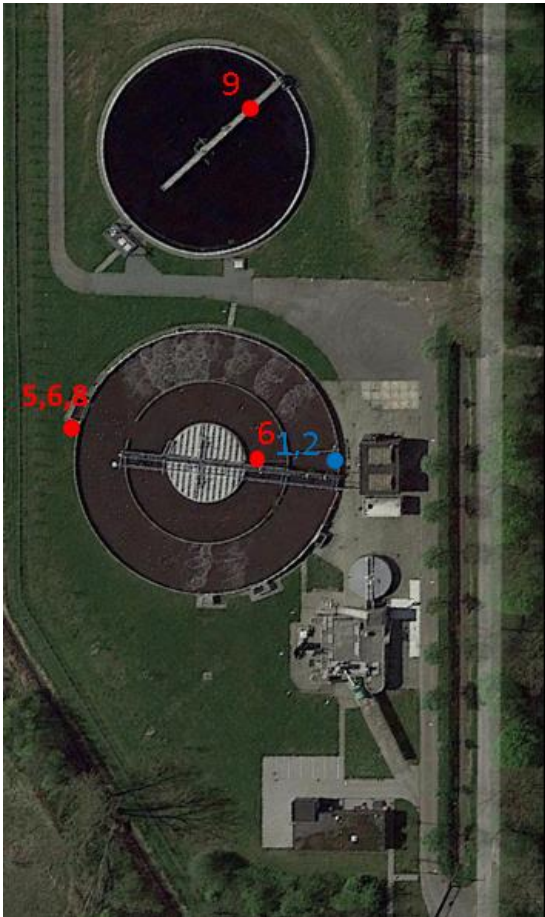


Ooltgensplaat

nr.	Sensor	Aantal:	Locatie:
1	Zuurstof / temperatuur	1x	Omloop
2	Redox	1x	Omloop
3	Ammonium (NH4) ion selectief	-	-
4	Nitraat (NO3) ion selectief	-	-
5	Ammonium (NH4) analyzer	1x	Omloop
6	Nitraat (NO3) UV absorptie	1x	Omloop
7	Fosfaat (PO4) analyzer	-	-
8	Drogestofmeter waterlijn	1x	Omloop
9	Slibspiegel	1x	Nabezinktank

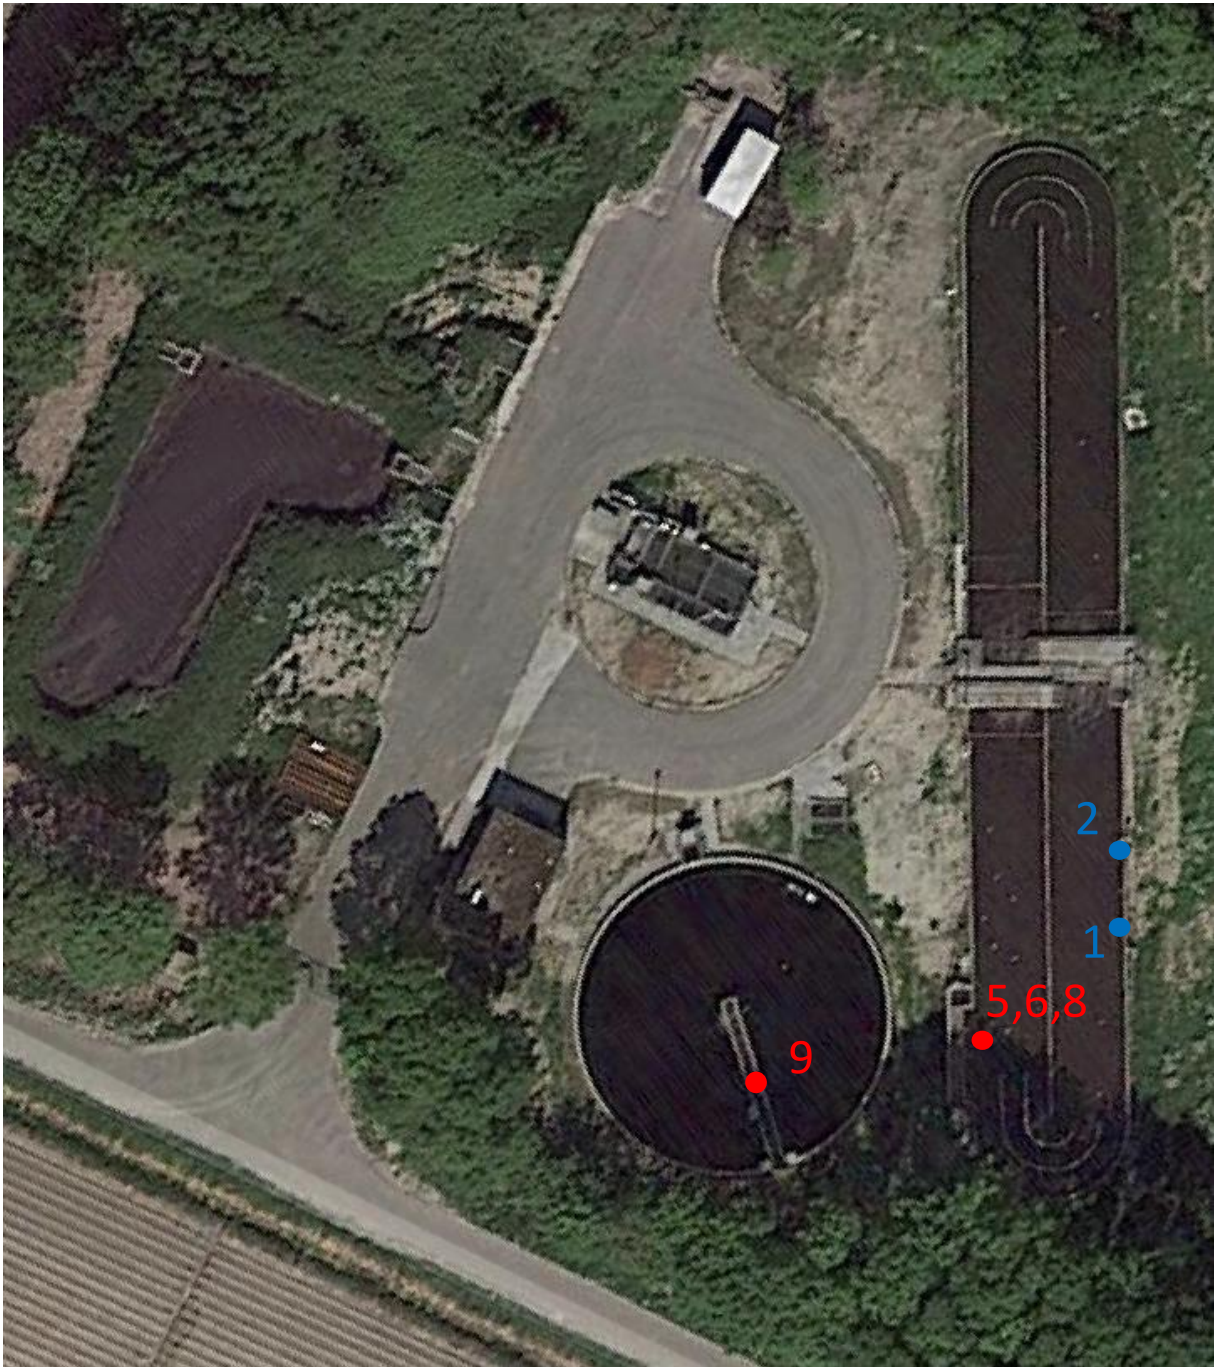



Oostvoorne

nr.	Sensor	Aantal:	Locatie:
1	Zuurstof / temperatuur	1x	Omloop
2	Redox	1x	
3	Ammonium (NH4) ion selectief	-	
4	Nitraat (NO3) ion selectief	-	Omloop
5	Ammonium (NH4) analyser	1x	
6	Nitraat (NO3) UV absorptie	1x	
7	Fosfaat (PO4) analyser	-	Omloop
8	Drogestofmeter waterlijn	1x	
9	Slibspiegel	1x	Nabezinktank

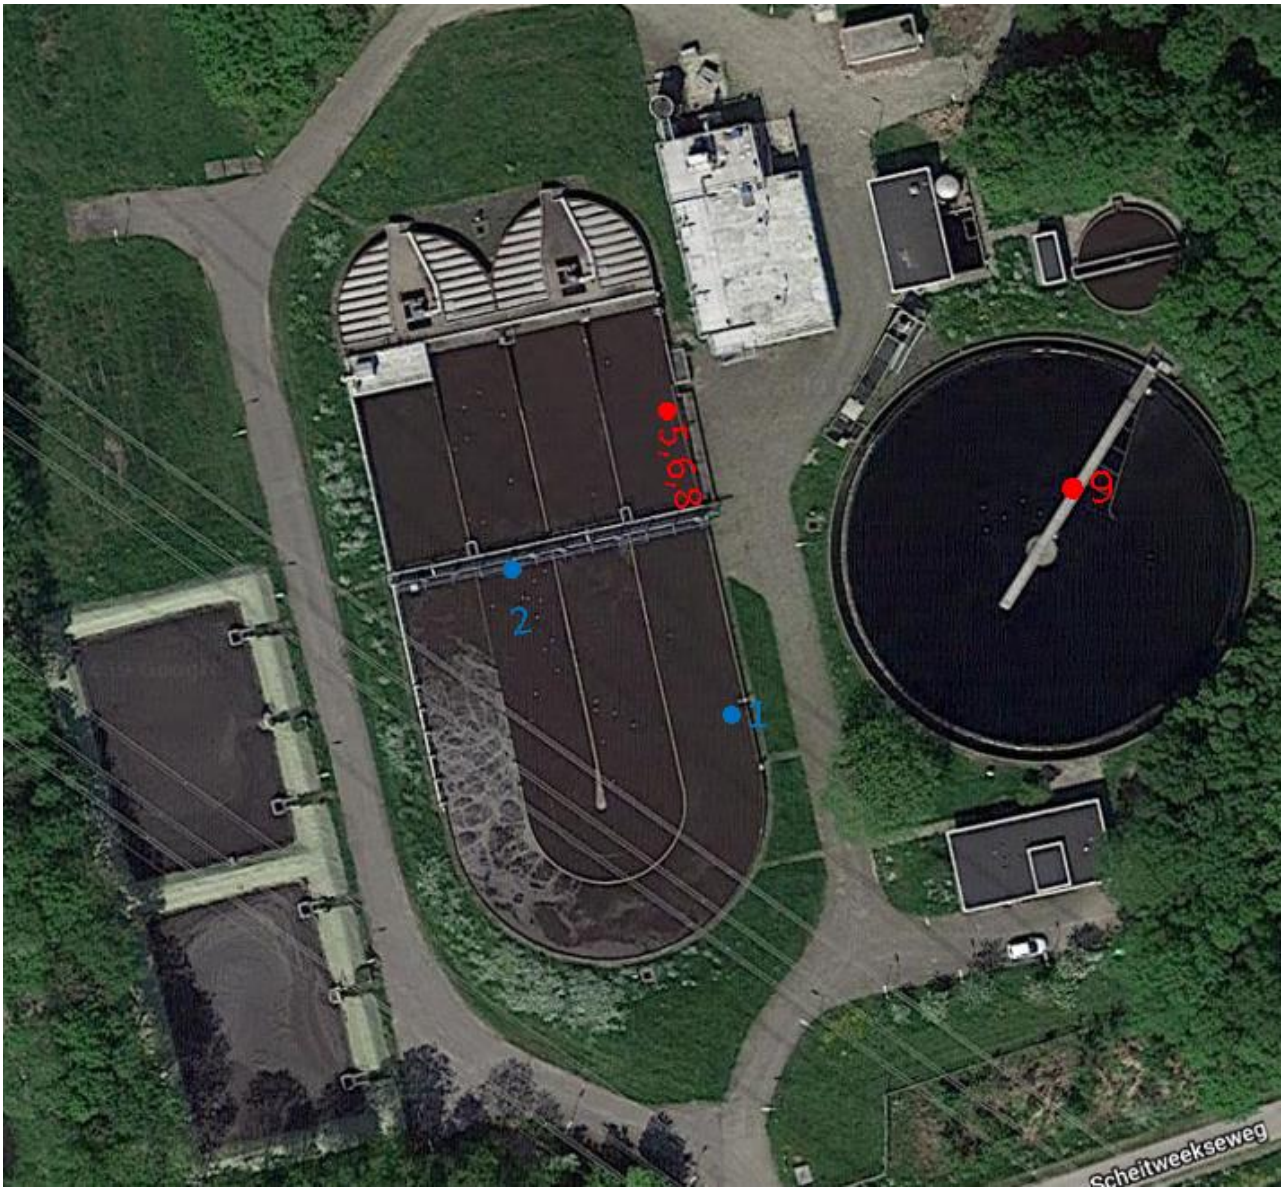


Oud-Beijerland

nr.	Sensor	Aantal:	Locatie:
1	Zuurstof / temperatuur	2x	Omloop
2	Redox	2x	
3	Ammonium (NH4) ion selectief	-	Omloop
4	Nitraat (NO3) ion selectief	-	
5	Ammonium (NH4) analyser	2x	Omloop
6	Nitraat (NO3) UV absorptie	2x	
7	Fosfaat (PO4) analyser	-	Omloop
8	Drogestofmeter waterlijn	2x	
9	Slibspiegel	2x	Nabezinktank

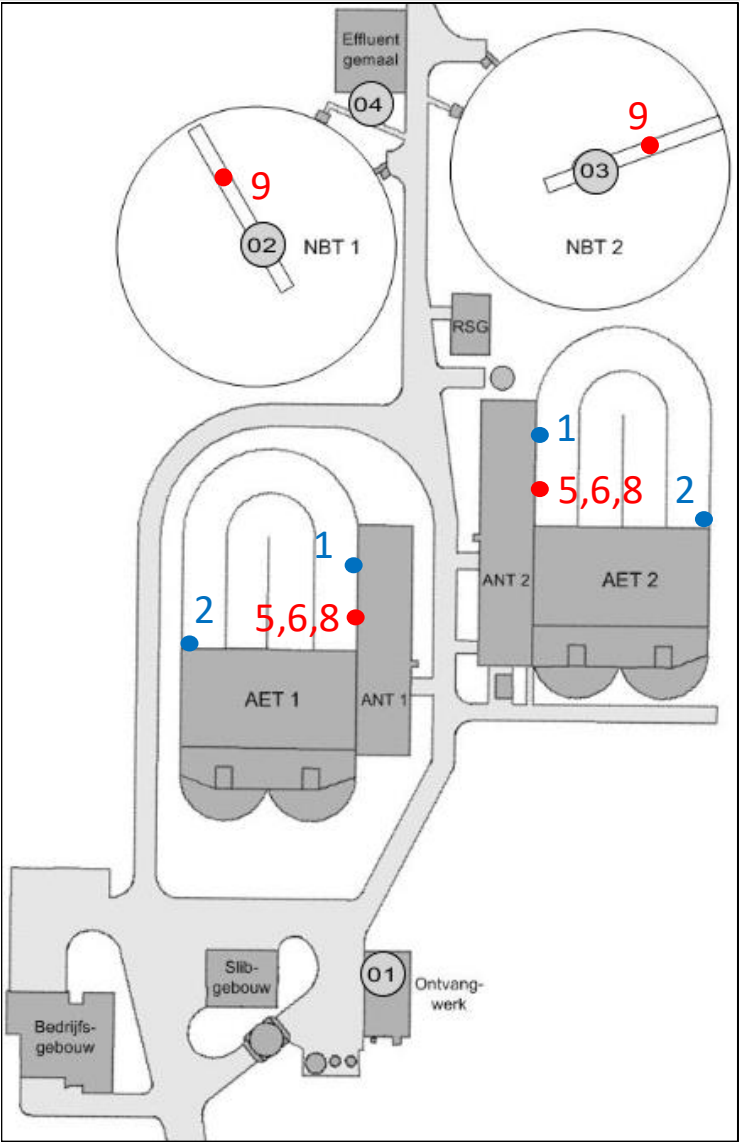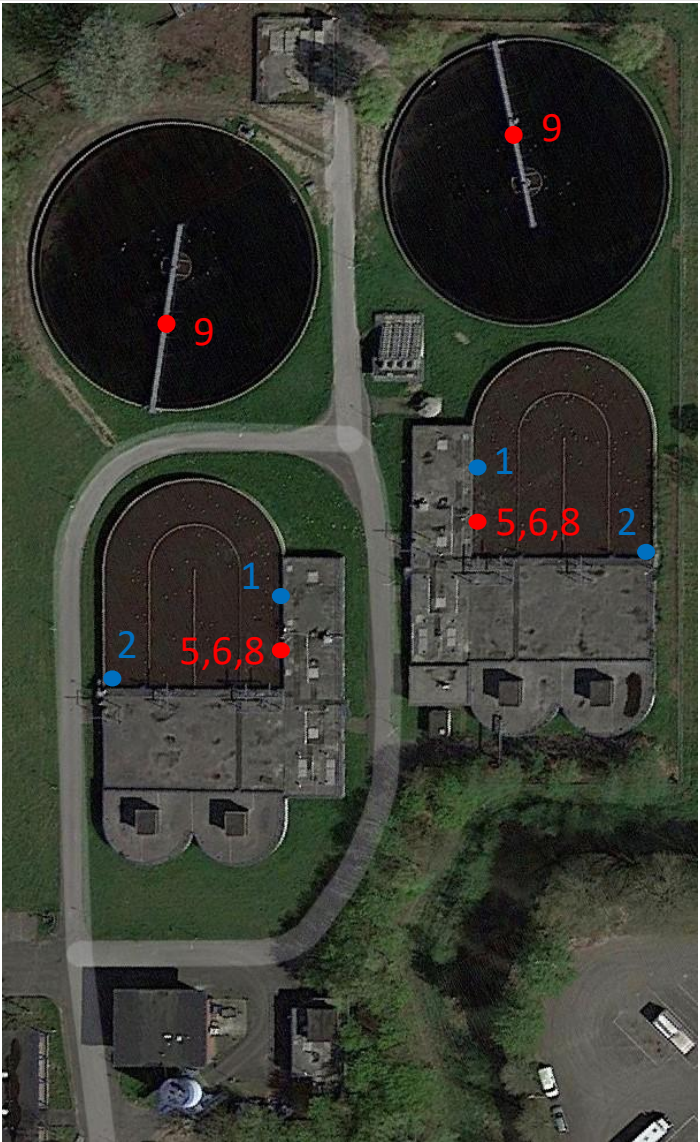


Oude Tonge

nr.	Sensor	Locatie	Locatie
1	Zuurstof / temperatuur	1x	Omloop
2	Redox	1x	Omloop
3	Ammonium (NH4) ion selectief	-	
4	Nitraat (NO3) ion selectief	-	
5	Ammonium (NH4) analyser	1x	Omloop
6	Nitraat (NO3) UV absorptie	1x	Omloop
7	Fosfaat (PO4) analyser	-	
8	Drogestofmeter waterlijn	1x	Omloop
9	Slibspiegel	1x	Nabezinktank

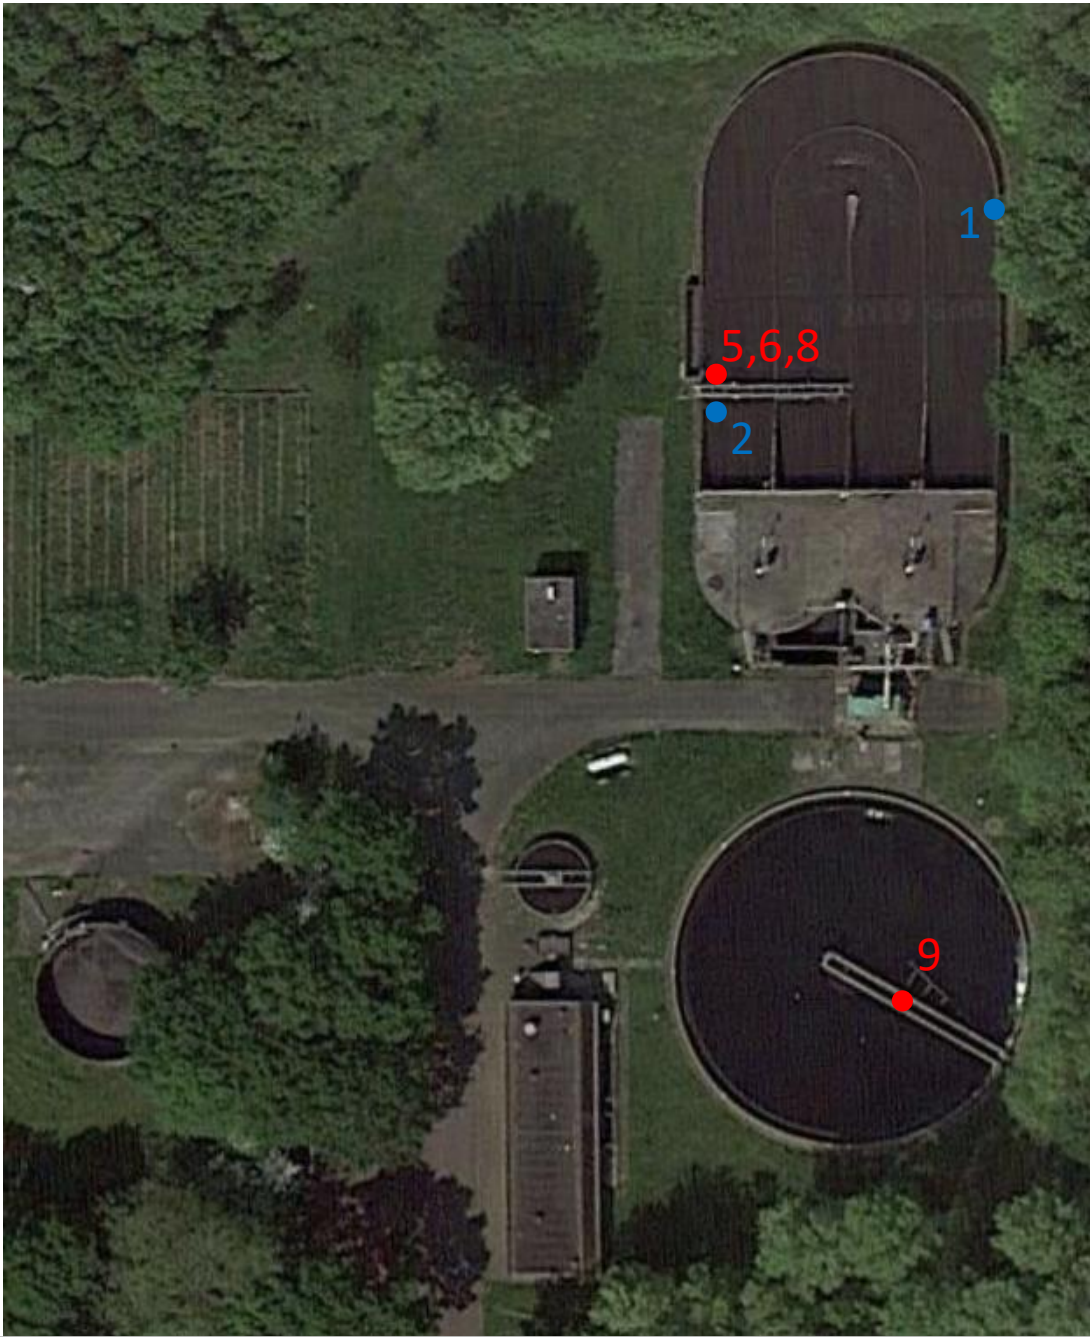


Piershil

nr.	Sensor	Aantal:	Locatie:
1	Zuurstof / temperatuur	1x	Omloop
2	Redox	1x	Omloop
3	Ammonium (NH4) ion selectief	-	
4	Nitraat (NO3) ion selectief	-	
5	Ammonium (NH4) analyser	1x	Omloop
6	Nitraat (NO3) UV absorptie	1x	Omloop
7	Fosfaat (PO4) analyser	-	
8	Drogestofmeter waterlijn	1x	Omloop
9	Slibspiegel	1x	Nabezinktank

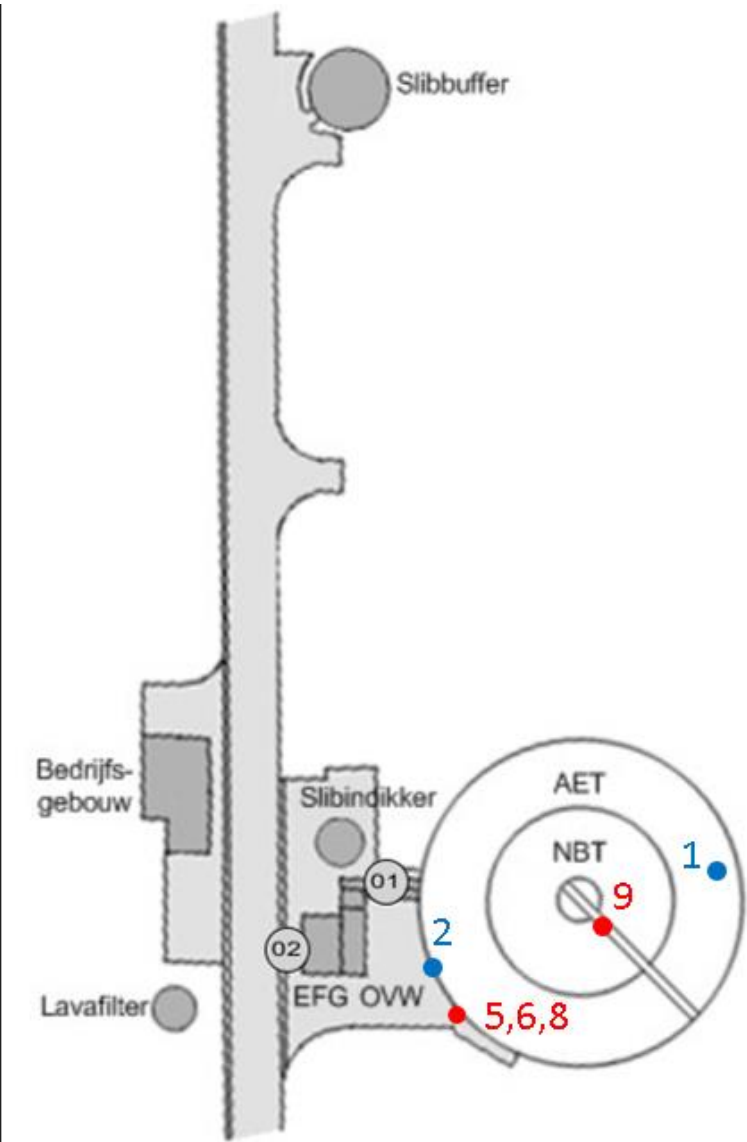

Ridderkerk

nr.	Sensor	Aantal:	Locatie:
1	Zuurstof / temperatuur	1x	Omloop
2	Redox	1x	Omloop
3	Ammonium (NH ₄) ion-selectief	-	
4	Nitraat (NO ₃) ion-selectief	-	
5	Ammonium (NH ₄) analyser	1x	Omloop
6	Nitraat (NO ₃) UV absorptie	1x	Omloop
7	Fosfaat (PO ₄) analyser	-	
8	Drogestofmeter waterlijn	1x	Omloop
9	Slibspiegel	3x	Nabezinktank

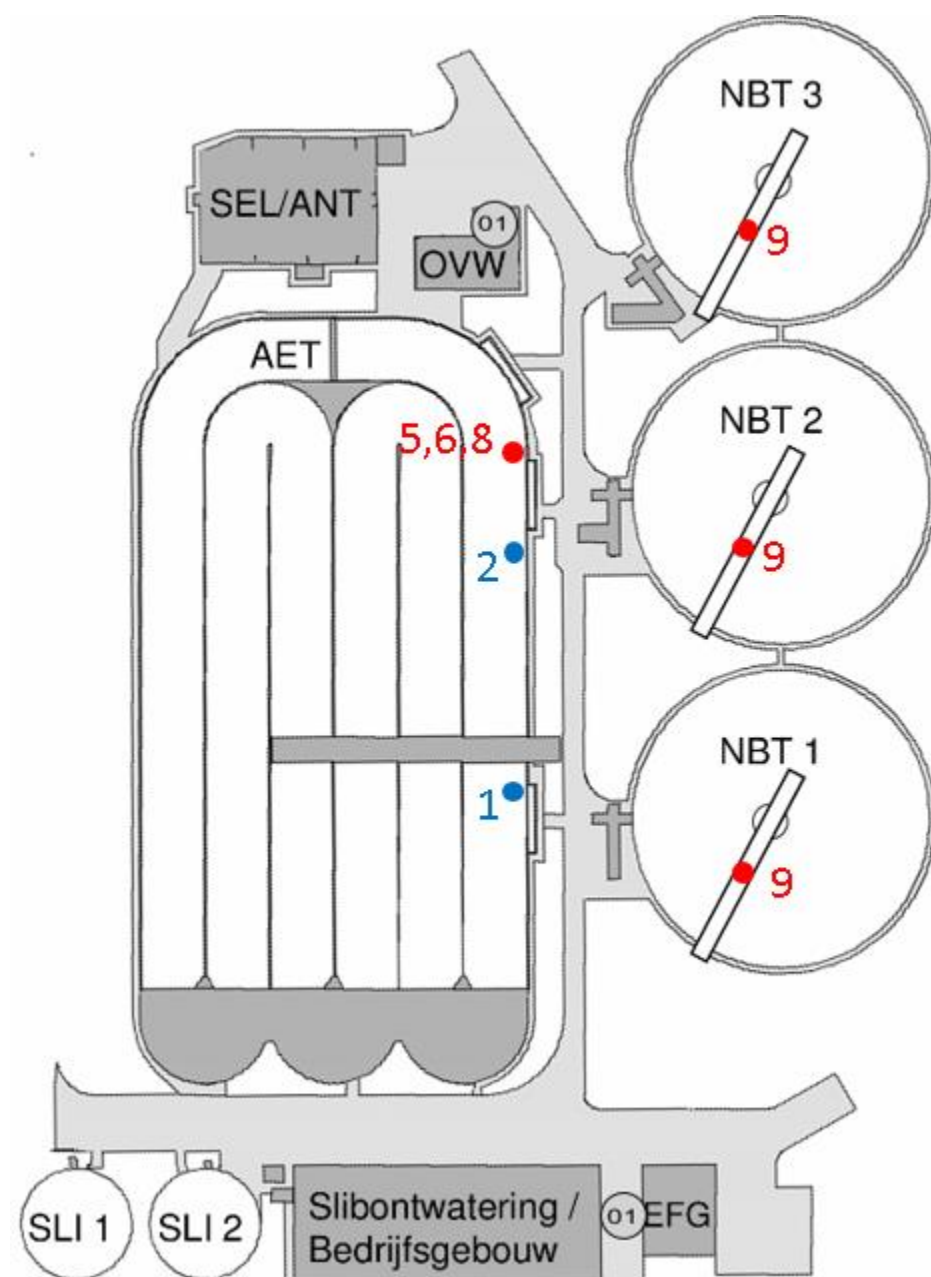


Rozenburg

nr.	Sensor	Aantal:	Locatie:
1	Zuurstof / temperatuur	1x	Omloop
2	Redox	1x	Omloop
3	Ammonium (NH4) ion selectief	-	
4	Nitraat (NO3) ion selectief	-	
5	Ammonium (NH4) analyser	1x	Omloop
6	Nitraat (NO3) UV absorptie	1x	Omloop
7	Fosfaat (PO4) analyser	-	
8	Drogestofmeter waterlijn	1x	Omloop
9	Slibspiegel	1x	Nabezinktank





Spijkenisse

nr.	Sensor	Aantal:	Locatie:
1	Zuurstof / temperatuur	2x	Omloop Omloop
2	Redox	2x	
3	Ammonium (NH4) ion selectief	-	
4	Nitraat (NO3) ion selectief	-	
5	Ammonium (NH4) analyser	2x	Omloop
6	Nitraat (NO3) UV absorptie	2x	Omloop
7	Fosfaat (PO4) analyser	2x	Omloop
8	Drogestofmeter waterlijn	2x	Omloop
9	Slibspiegel + troebelheid NBT	4x	Nabezinktank

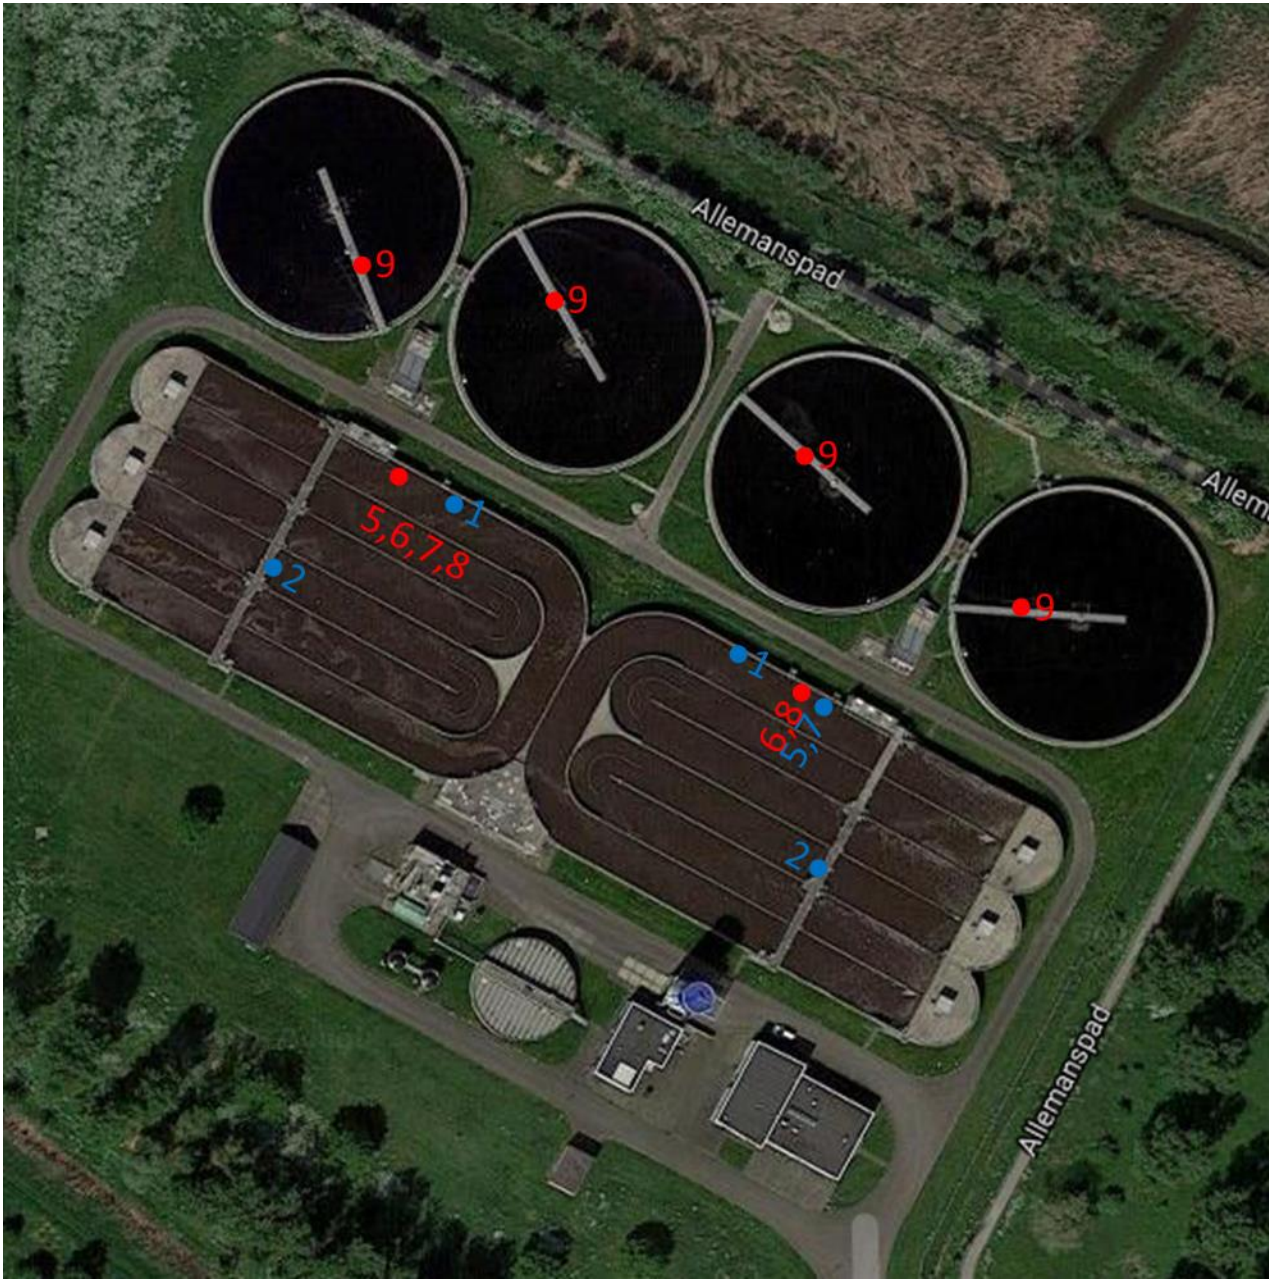

Strijen

nr.	Sensor	Aantal:	Locatie:
1	Zuurstof / temperatuur	2x	Nitrificatie/omloop
2	Redox	1x	Omloop
3	Ammonium (NH4) ion-selectief	1x	Nitrificatie
4	Nitraat (NO3) UV absorptie	1x	Omloop
5	Ammonium (NH4) analyser	1x	Omloop
6	Nitraat (NO3) analyser	1x	Omloop
7	Fosfaat (PO4) analyser	1x	Omloop
8	Drogestofmeter waterlijn	1x	Omloop
9	Slibspiegel + troebelheid NBT	1x	Nabezinktank

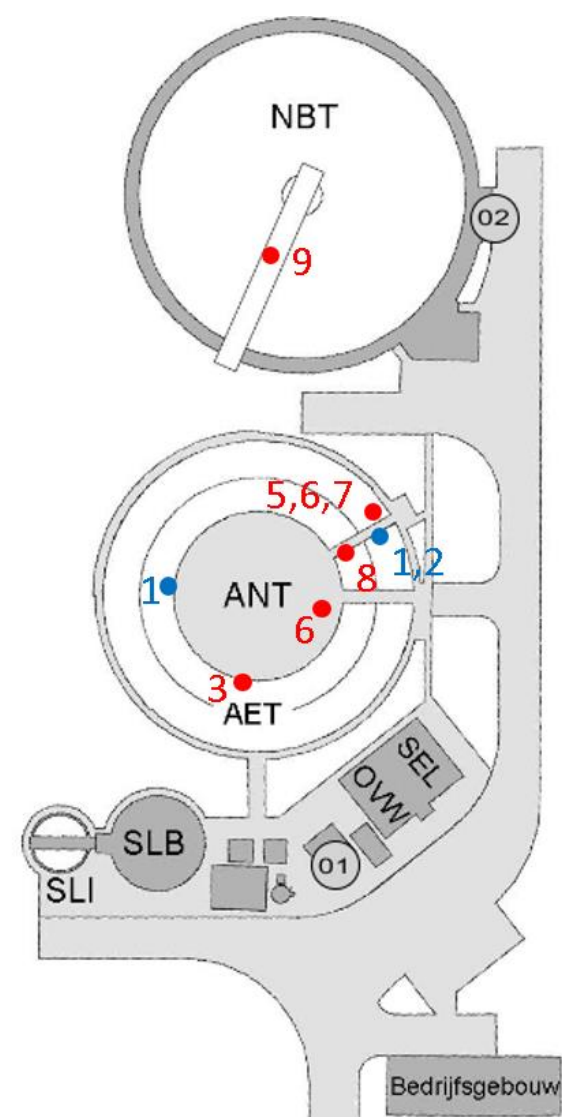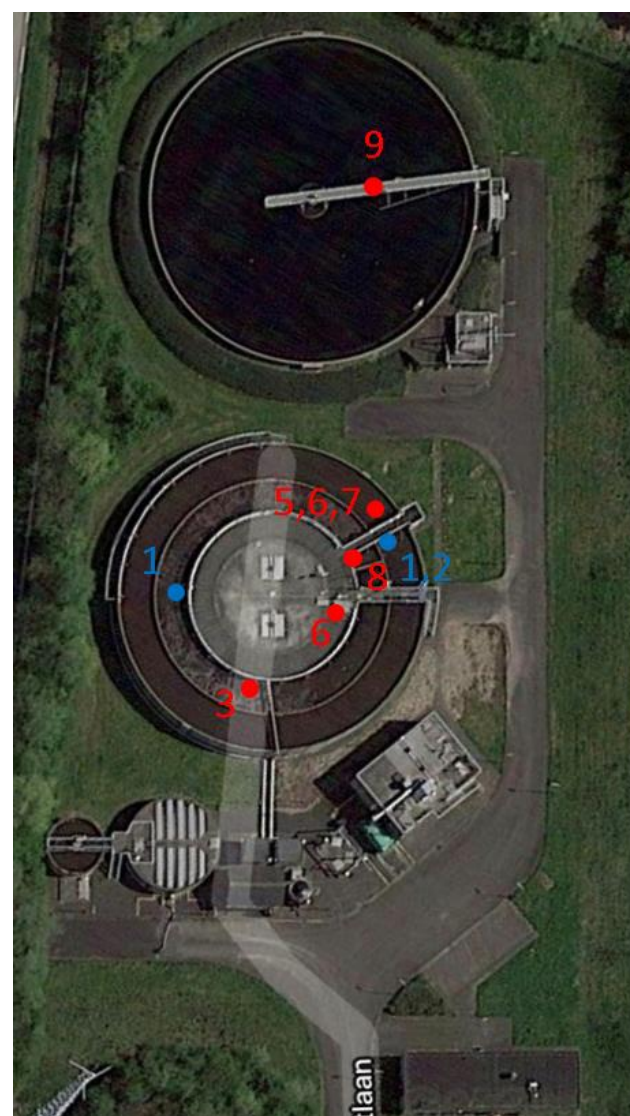

Zwijndrecht

nr.	Sensor	Aantal:	Locatie
1	Zuurstof / temperatuur	2x	Omloopcircuit
2	Redox	2x	Omloopcircuit
3	Ammonium (NH4) ion selectief	-	-
4	Nitraat (NO3) ion selectief	-	-
5	Ammonium (NH4) analyzer	2x	Omloop
6	Nitraat (NO3) UV absorptie	2x	Omloop
7	Fosfaat (PO4) analyzer	2x	Omloop
8	Drogestofmeter waterlijn	2x	Omloop
9	Slibspiegel	6x	Nabezinktank

