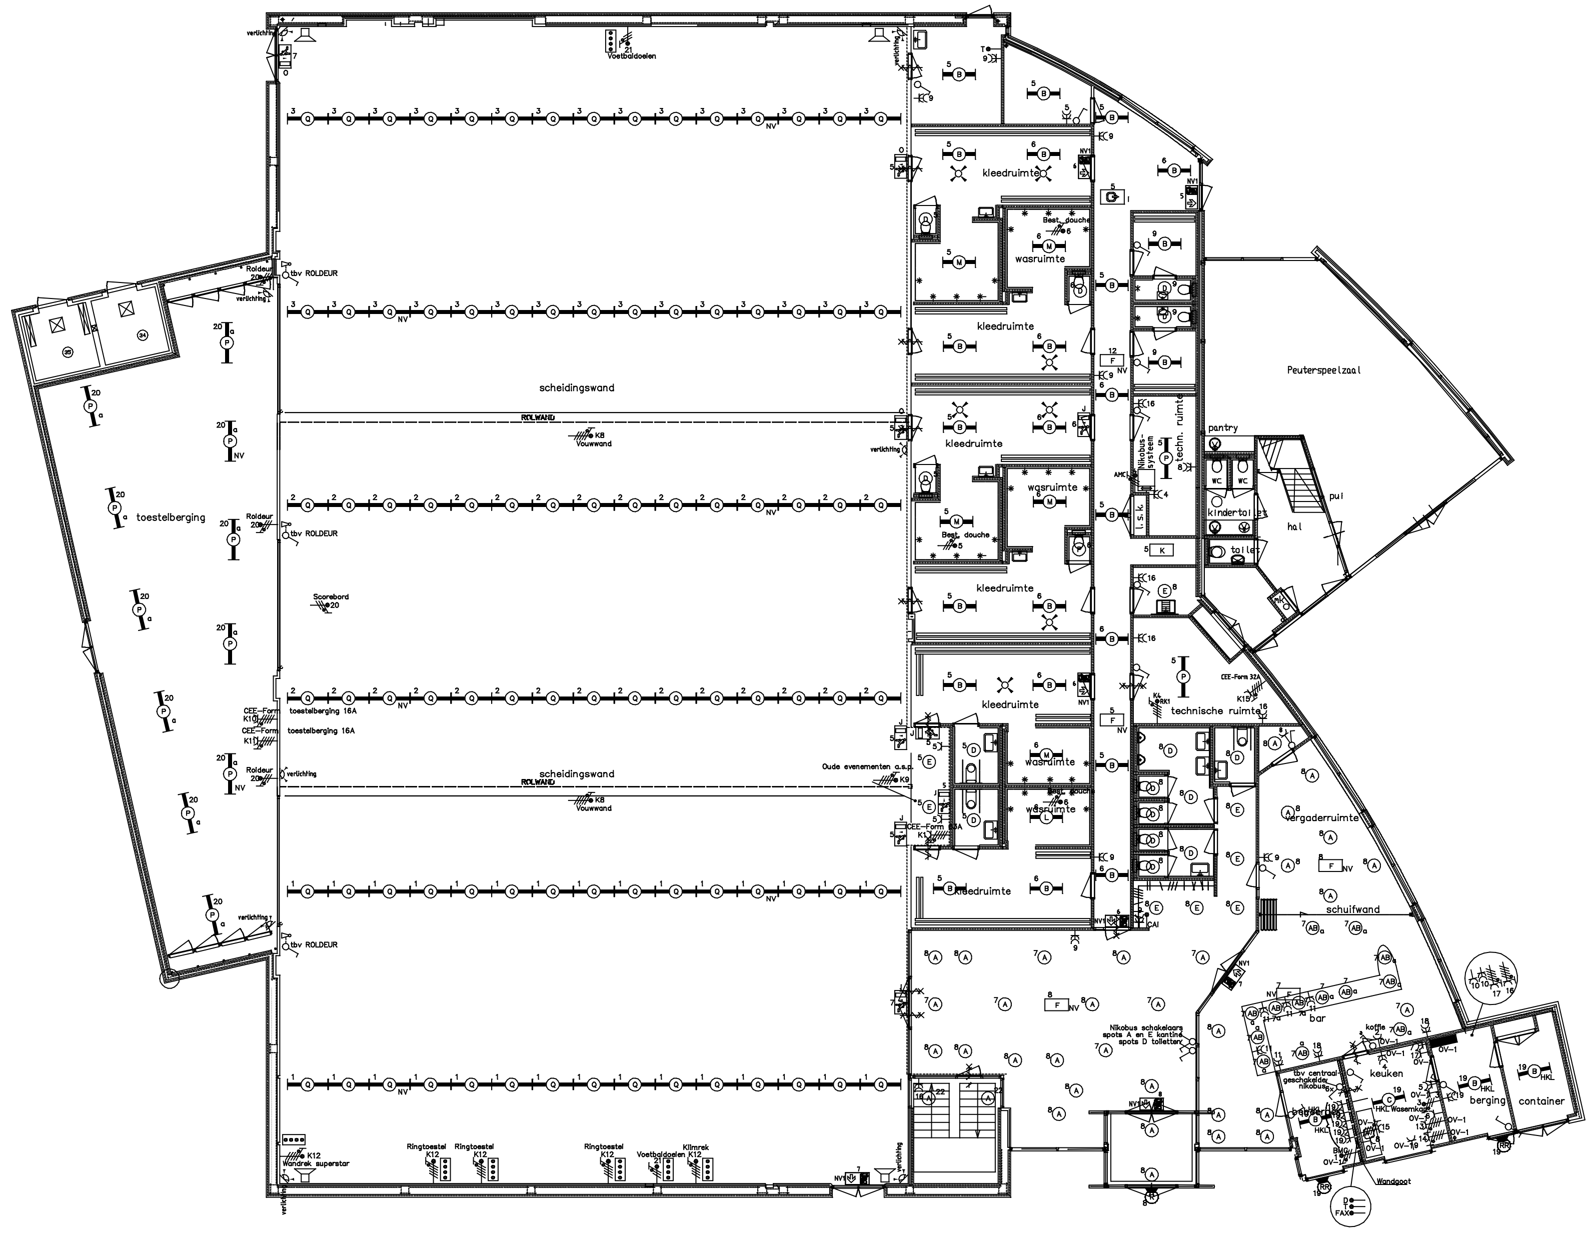

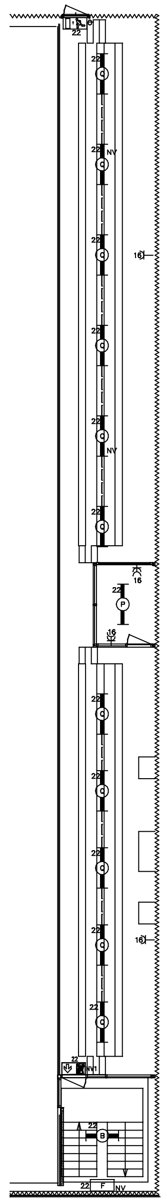

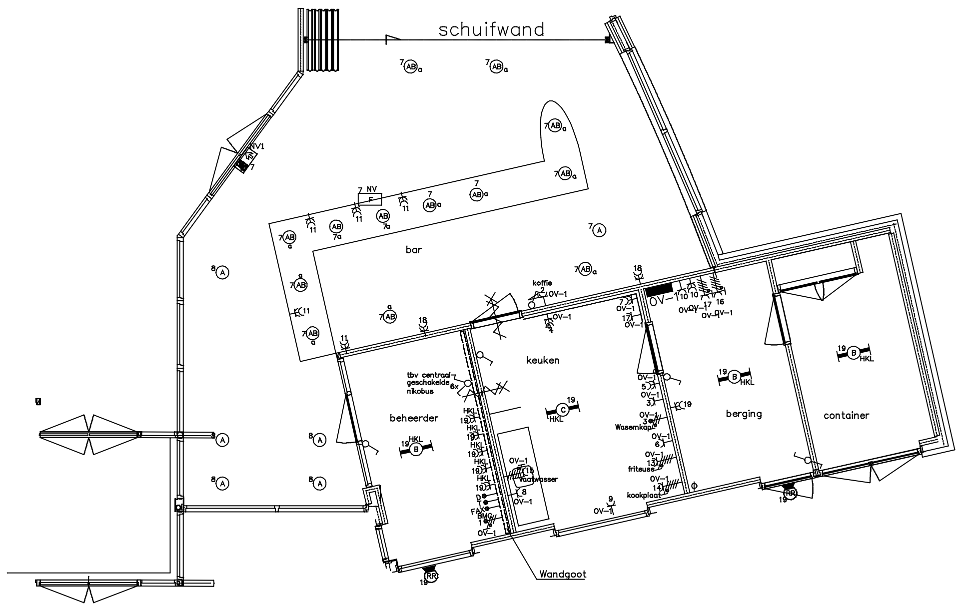

detail kantine/keuken 1:50

ARMATURENLIJST

Code	Fabrikant	Typenr.	Lamp
A	Quatrobi	7021	PLC 1x18W
AB		Halogeenspot	12V/20W
B	ETAP	UI5#1	1x36W/830
C	ETAP	UJ403	2x36W/830
D	Quatrobi	7021	PLC 1x18W
E	Quatrobi	7020	PLC 1x13W
F	ETAP Signos	NVK812N	1x8W (aH)
G	ETAP		1x10W
H	van Lien	ILN-1/ZT/DZ	1x8W
I	ETAP Signos	NVK822/8P	1x8W (4aH)
J	Formostar	PN-1	1x8W (2xaH)
K	Norton	SPA	1x8W (2xaH)
L	Philips	Pacific	1x36W/830
M	ETAP	E11/136HF-B2	1x36W/830
O	Etap Signos	NVK812/8P	1x8W (4aH)
P	ETAP	E3B100-158I	1x58W
Q	ETAP	E3B10W/258HD V146	2x58W
R	DEFA	Neptune PL-L	1x9W/830
R	Philips	FWC	PL-C 9W

SYMBOLENLIJST

SYMBOOL	OMSCHRIJVING
	luidspreker
	contactdoos, enkelvoudig ra
	contactdoos, tweevoudig ra
	contactdoos, 3f nul ra
	schakelaar, serie-
	schakelaar, wissel-
	schakelaar, kruis-
	schakelaar, enkelpolige
	spatwaterdichte armatuur
	armatuur met fluorescentiebuislamp
	armatuur, nood transp. vluchtdeur
	armatuur, nood transp.
	verdeelinrichting
	aansluitpunt, data bedraad
	aansluitpunt, 1f nul aarde
	aansluitpunt, 3f nul aarde
	armatuur, nood transp. vluchtdeur
	armatuur, nood transp. vluchtwegsignalering naar rechts
	bedieningskastje diverse toestellen
	bewegingsmelder Niko

tenzij anders aangegeven

Schakelmateriaal: GIRA Standaard 55

Object:	Sporthal Nieuwland Zeldertsedreef 3 Amersfoort	Tekeningnr:	1207-EI---10B
Tekening:	Revisie Elektrische installatie Begane grond	Form: A0	Schaal: 1:100
		Datum: 7-12-07	Get: RB
		A 22-11-18	Get: PS
			Get:
		Tekeningfile:	1207-EI---10B.dwg

SRO maakt het mogelijk
Soesterweg 556
3812 BP AMERSFOORT
Tel. 033-422 51 39
Fax. 033-461 50 25

Mossink elektrotechniek
Zuiderinslag 12 Hoevelaken Tel.(033) 2534581

Objectnummer3824EJ003

getekend met Stabicad ®