


Revisie teekening.  
Blad 1.

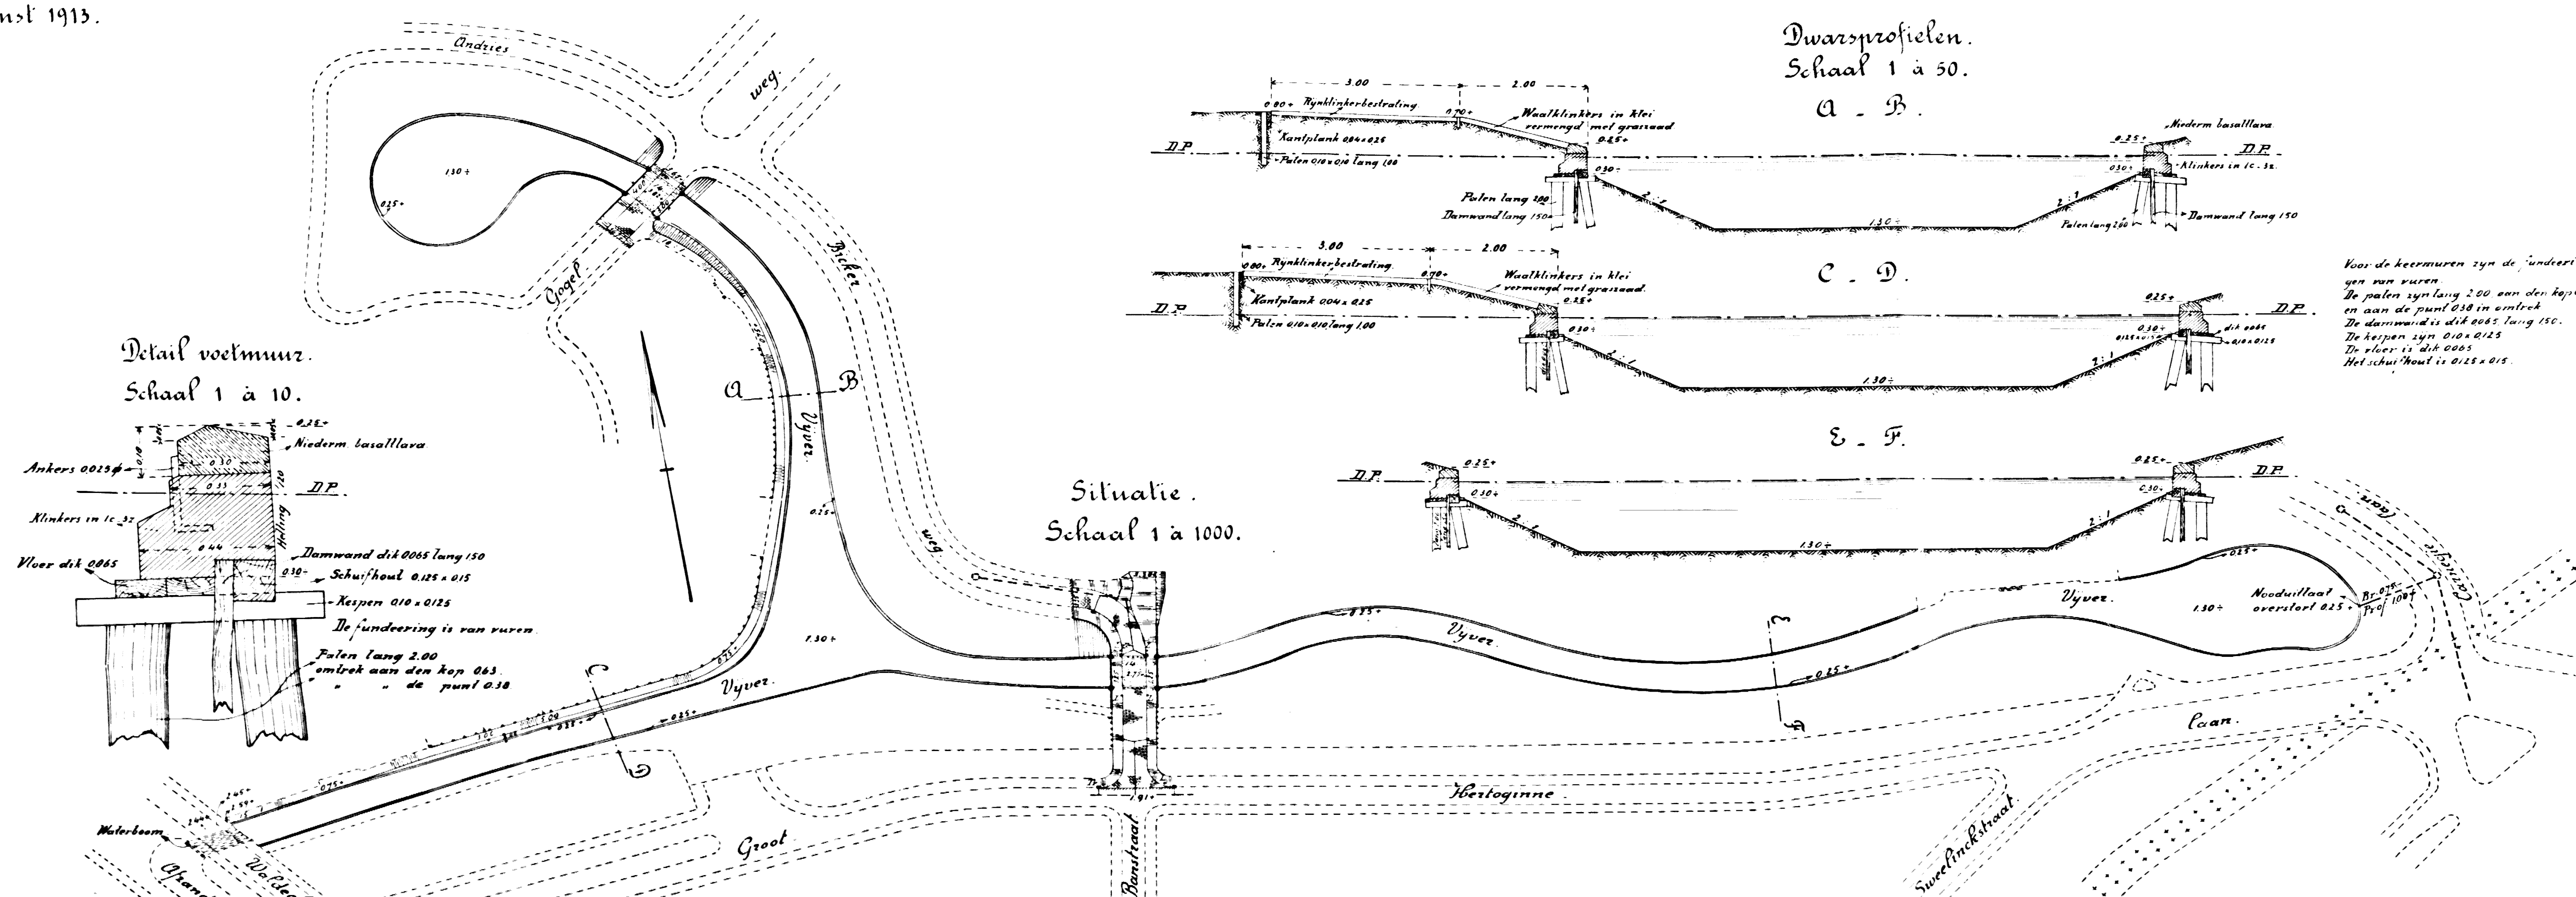

Verklaring.

- Keerberstrating
- Waalklinkerbestrating
- Rijnklinkerbestrating
- Beton
- Mekselwerk (klinkers in 1 c. 3 c.)
- Gewapend beton.
- Graniet
- Niedersmendiger basaltlava
- Grens der nieuwe bestrating
- Proeger gemaakte werken.
- Kantplank met palen
- Plootkalk met buisleiding
- Lantaarn
- Triangel.

De maten zijn uitgedrukt in Meters, de peilen betrekke-  
lijk D. P.  
De hoogte-maten zijn afgeleid van de N. pedestal, van  
de king over de afdrandervaart in de Groot Hertoginne-  
laan, welke ligt op 2 532 + D. P.


Raad-besluit van 6 juni 1912 byl N° 701 en van 5 Januari 1914.  
byl N° 1701 van 1915.  
Verzuimingen van Delfland van 14 November 1912 N° 184, met  
1 jaar verlenging by brief van 15 November 1913.  
Aanvang van het werk 2 Februari 1914.  
Oplevering van het werk 4 December 1914.  
Het werk werd onderzocht aanbeëid door de Directie der  
Bouwen M<sup>r</sup> Jark Zorgvliet.  
11/11  
Aanmerkingen 108.500 -  
Aanmerking 2. De Gravenhage.  
De Wijkwaal-inkomen zijn geleverd door de Geb. v. Hasselt te Kampen.  
De Rijnsdijk-inkomen zijn geleverd door de Hebt. Konink te Leidschendam.  
De Gravenhagen zijn geleverd door de firma Kluys en Van Lumburg te Rotterdam.  
Het graven is geleverd door de N. V. M. 2 Rotterdam - Delfland te Rotterdam  
en afkomstig uit Koninkrijk van Lysecht (Zweden)

Gezien.

De Ingenieur by de Gemeentewerken,  
Hj. J. A. M. van der Meulen

Het werk is uitgevoerd door den Oprichter L. Francke  
in den tyd van 2 Februarij 1914 tot 4 December 1914.  
Revisietoetsing opgemaakt door den Oprichter  
L. Francke, 13 Februarij 1915.

Verlenging nooduitlaat. 1 a 50.

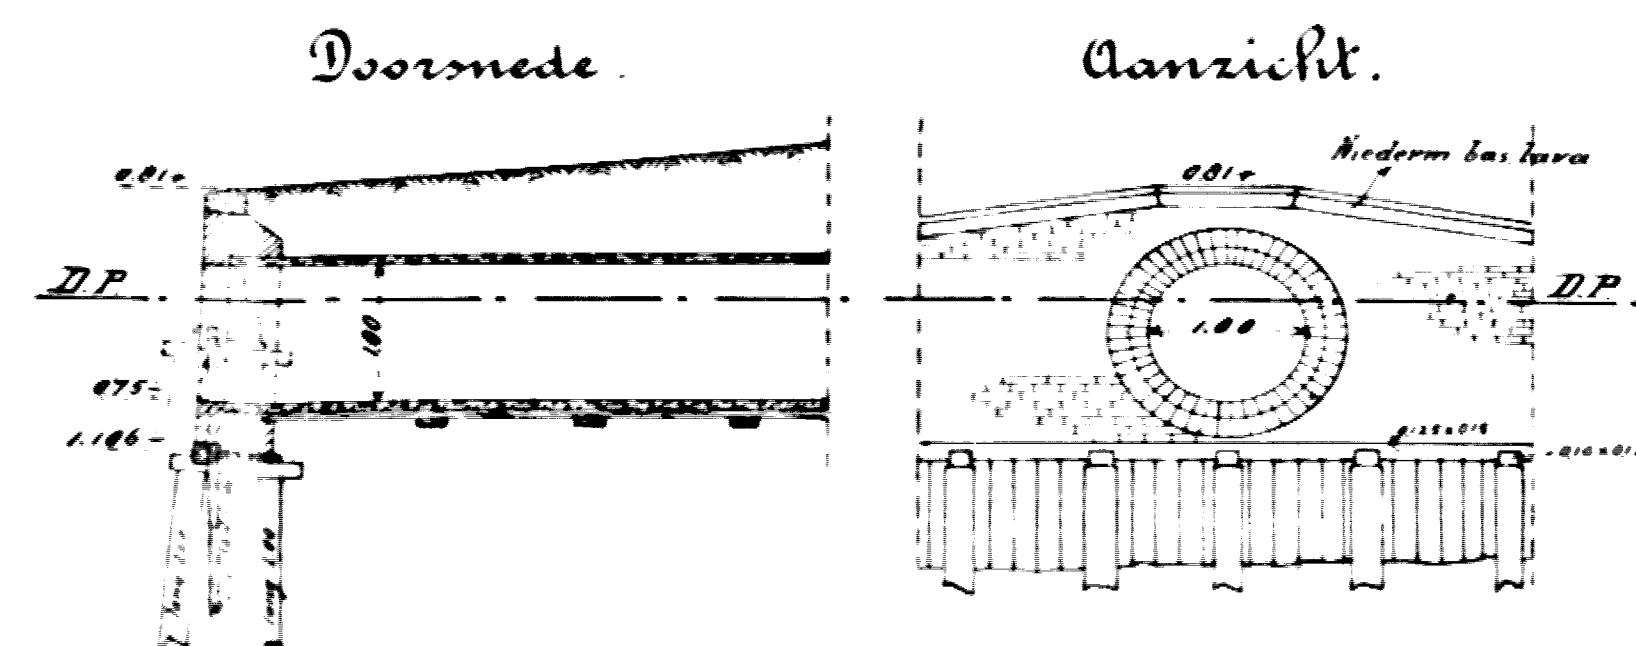

13-176