



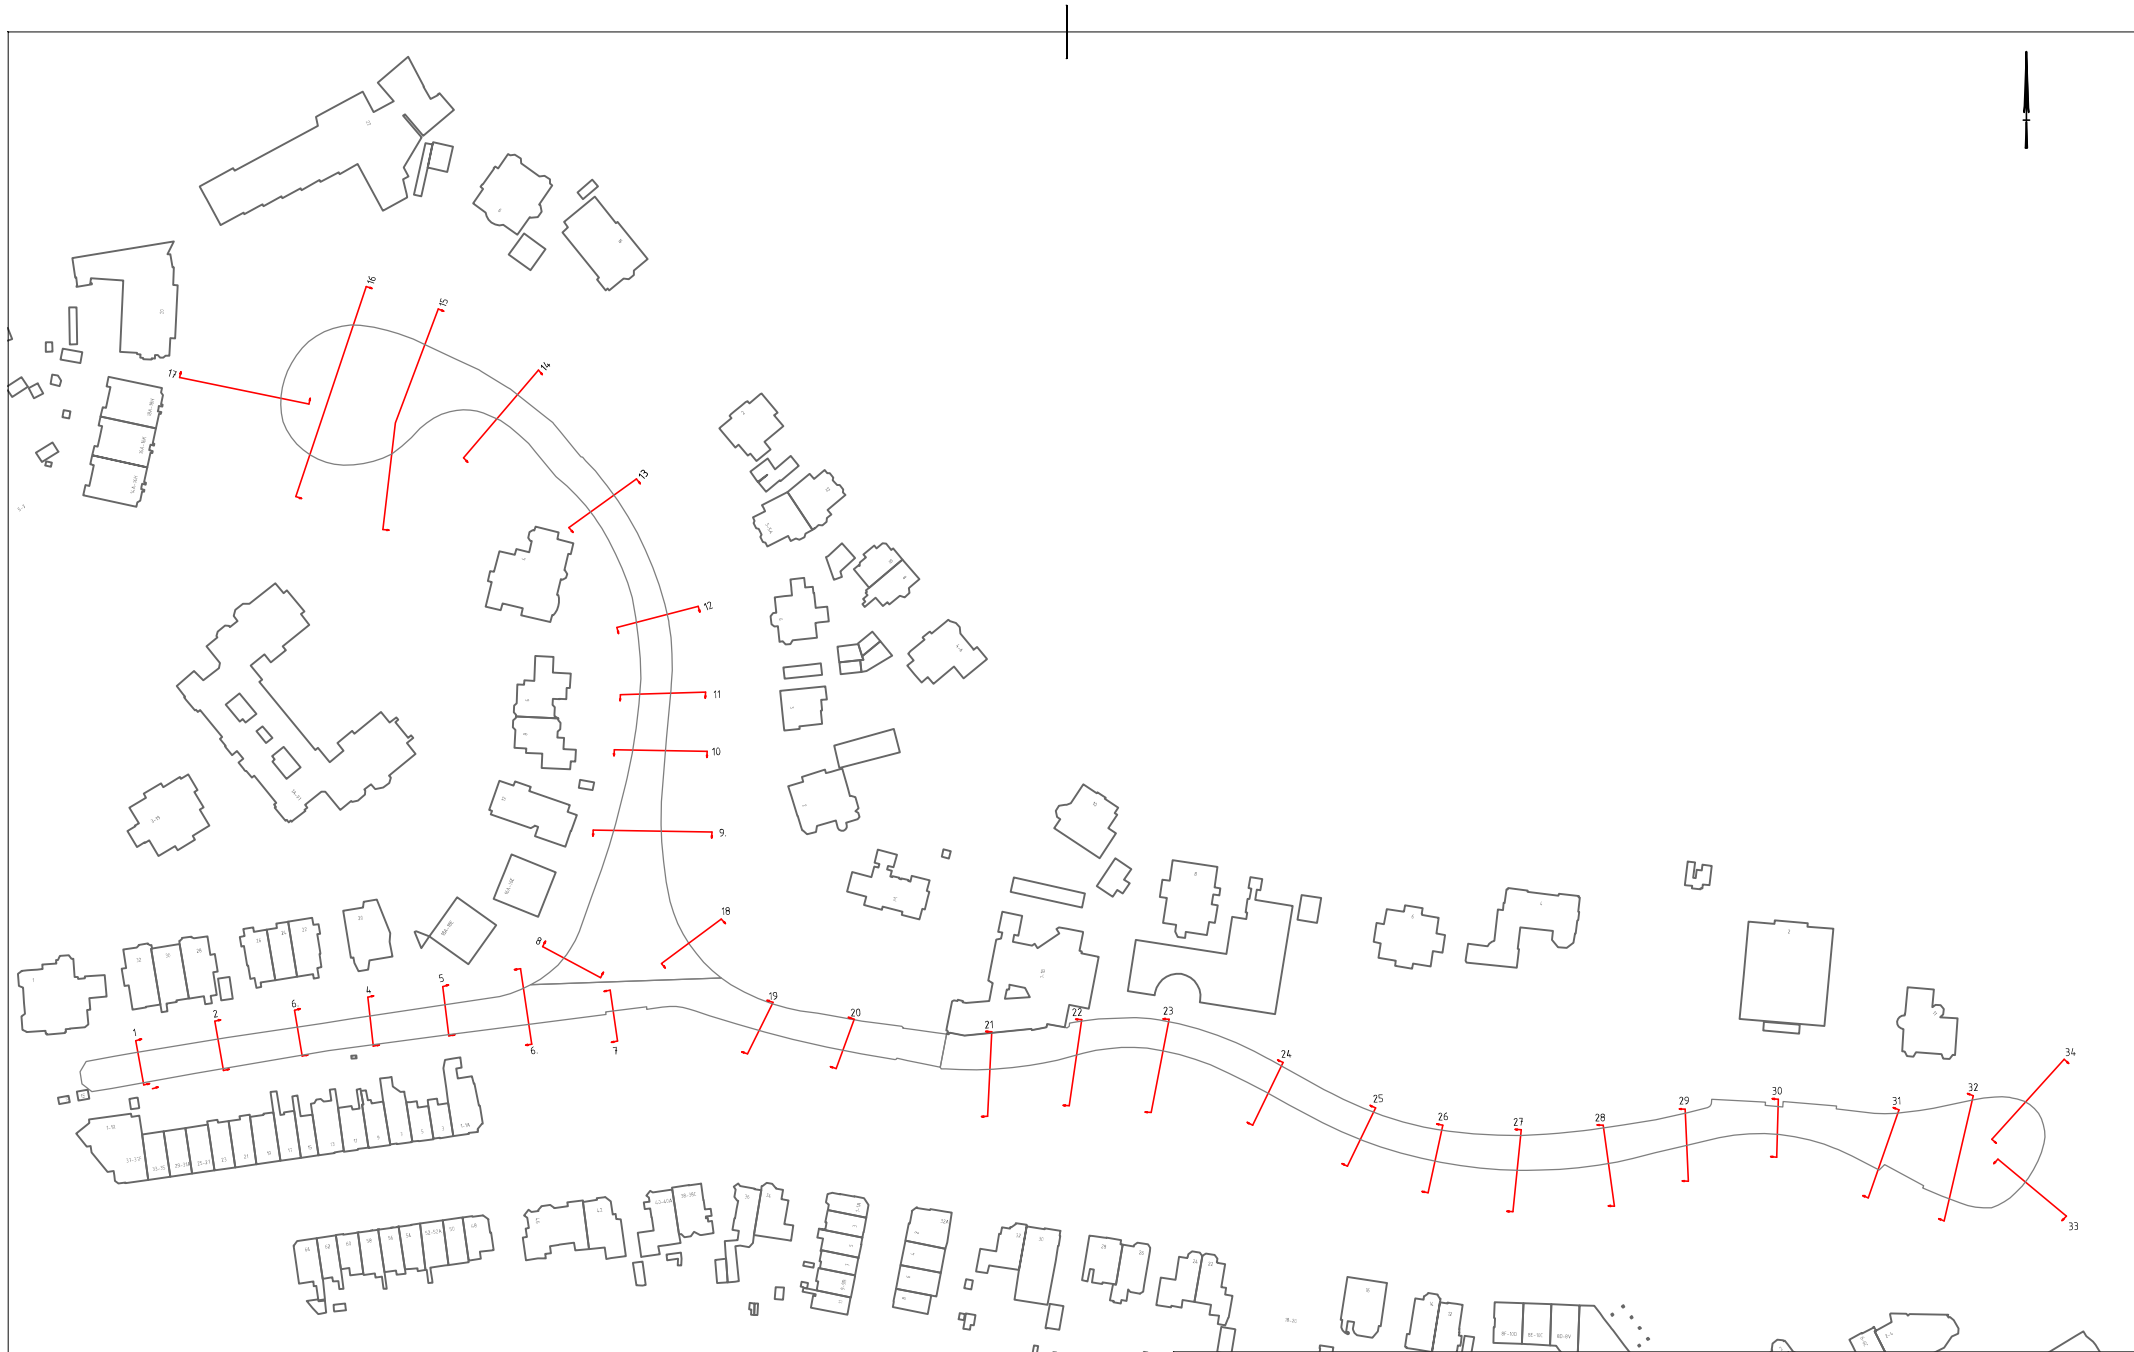


Profielen Kademuren nabij Groot Hertoginnelaan Den Haag		Alphen aan den Rijn Breda	
		Datum: 16-03-2021	Projectnummer: AA20375
		Schaal: nvt	
		Getekend: STG	
OVERZICHT	Formaat: A3	Tekeningnr: T02-00	

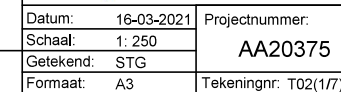


DETAILTEKENING




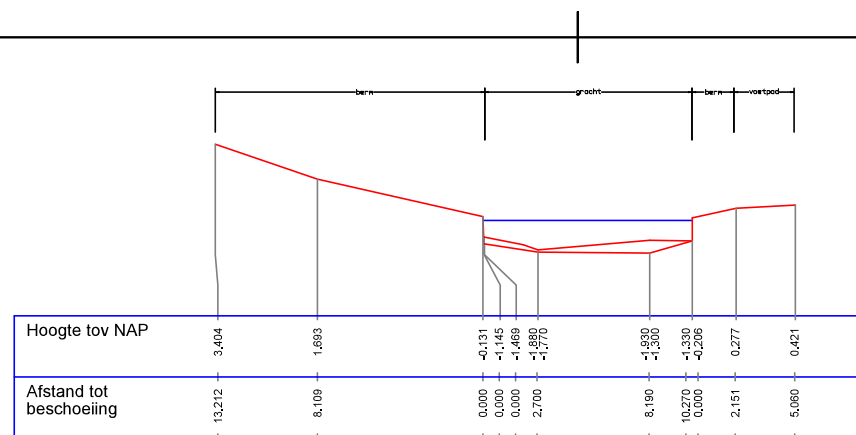

Profiel 11

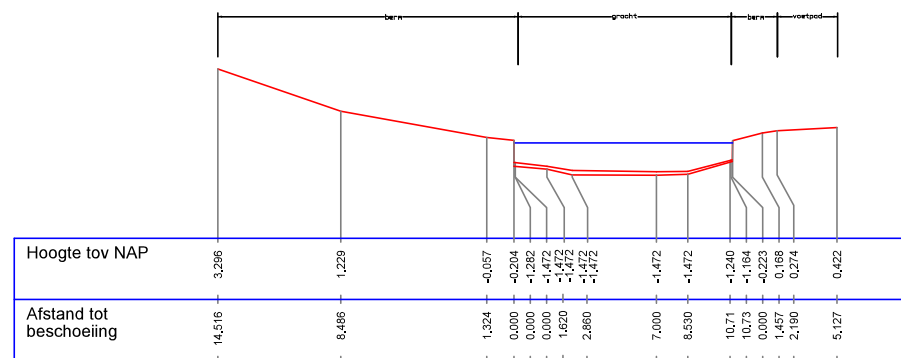

Profiel 10

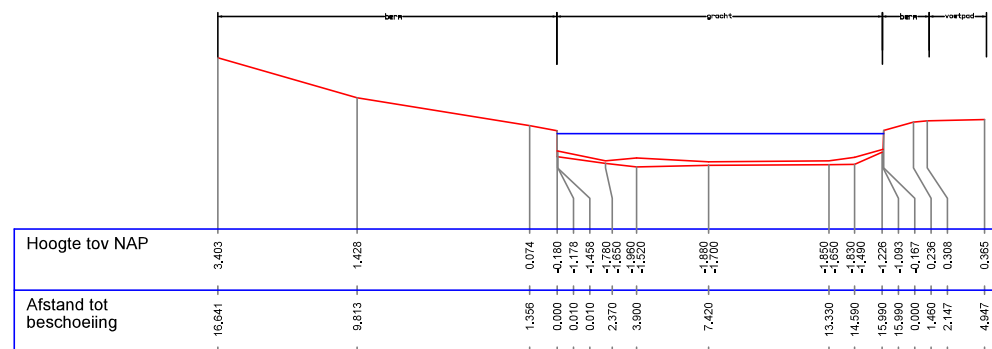

Profiel 9

Profielen
Kademuren nabij Groot Hertoginnelaan
Den Haag


DETAILTEKENING




Alphen aan den Rijn
Breda

Datum: 16-03-2021
Schaal: 1: 250
Getekend: STG
Formaat: A3


Projectnummer:
AA20375
Tekeningnr: T02(2/7)

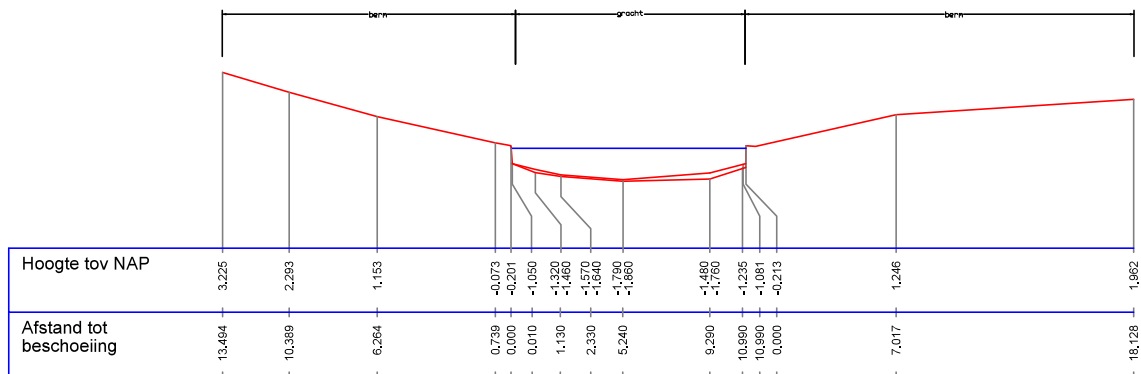

Profiel 14

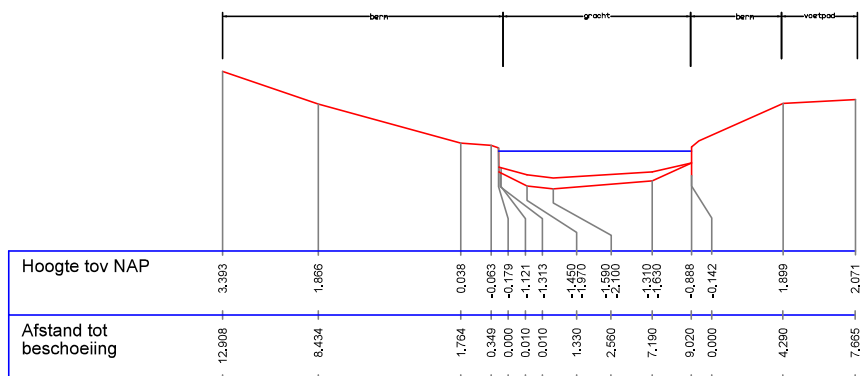

Profiel 13

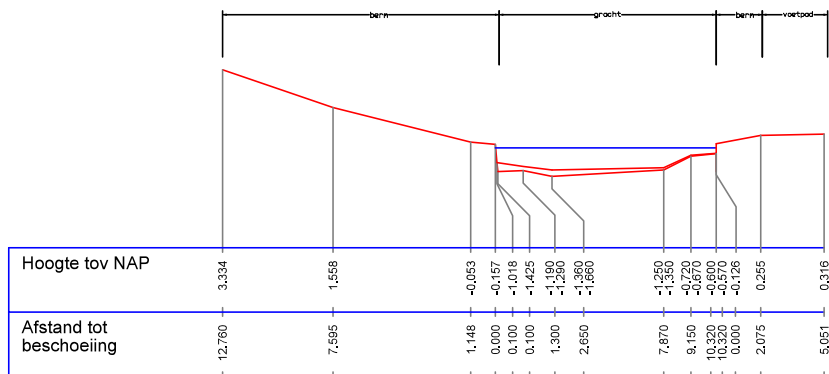

Profiel 12

Profielen
Kademuren nabij Groot Hertoginnelaan
Den Haag


DETAILTEKENING




Alphen aan den Rijn
Breda

Datum: 16-03-2021
Schaal: 1: 250
Getekend: STG
Formaat: A3


Projectnummer:
AA20375
Tekeningnr: T02(3/7)

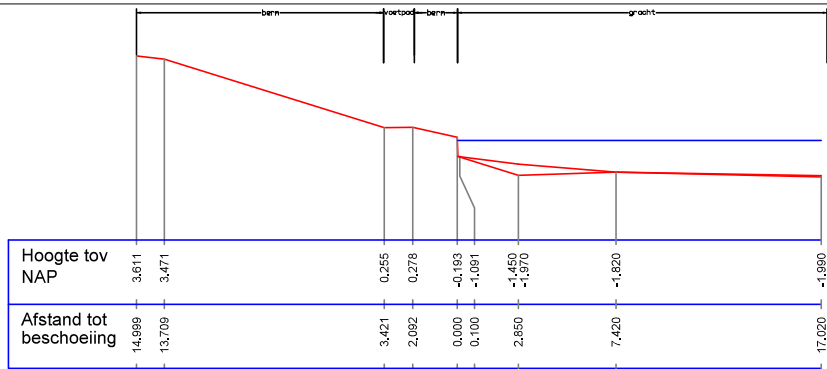

Profiel 17

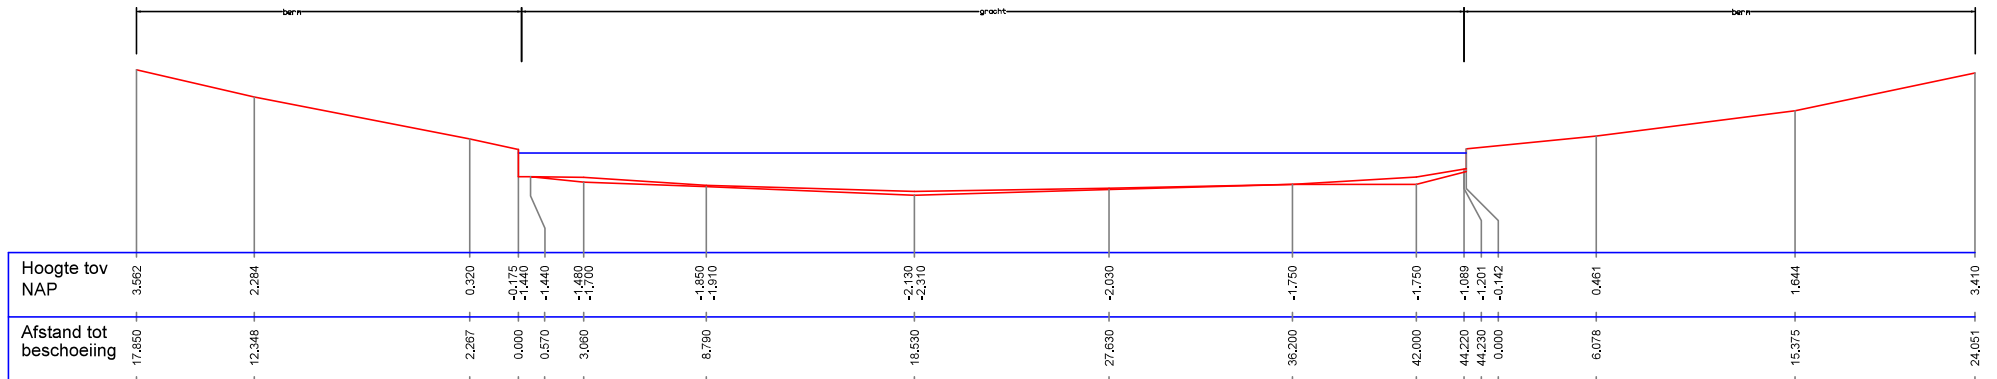

Profiel 16

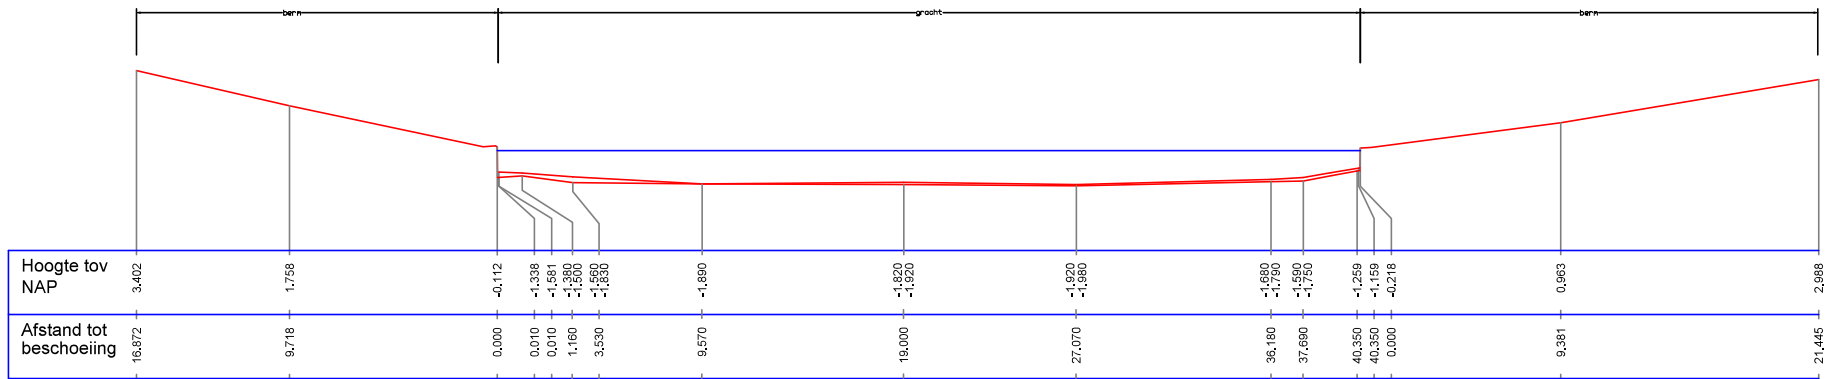

Profiel 15


Profielen
Kademuren nabij Groot Hertoginnelaan
Den Haag

DETAILTEKENING




Alphen aan den Rijn
Breda


Datum:	16-03-2021	Projectnummer: AA20375 Tekeningnr: T02(4/7)
Schaal:	1: 250	
Getekend:	STG	
Formaat:	A3	

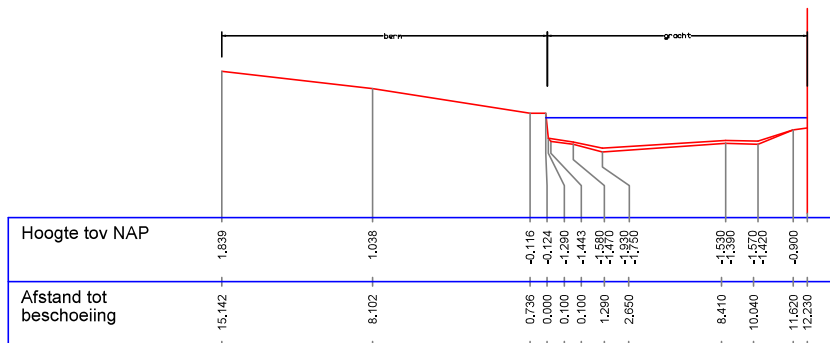


Profiel 21

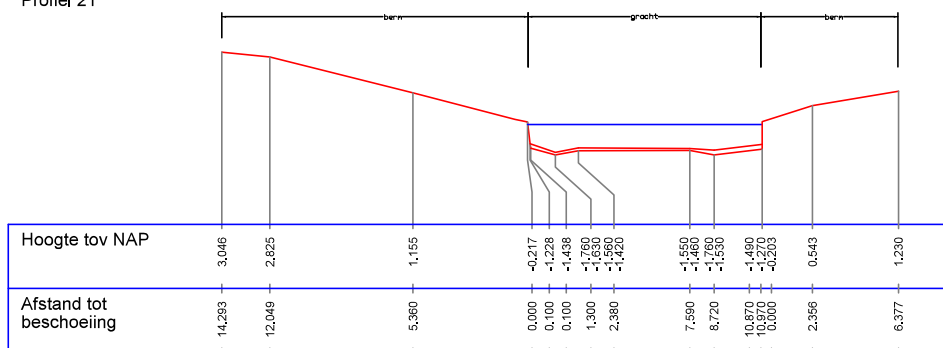

Profiel 20

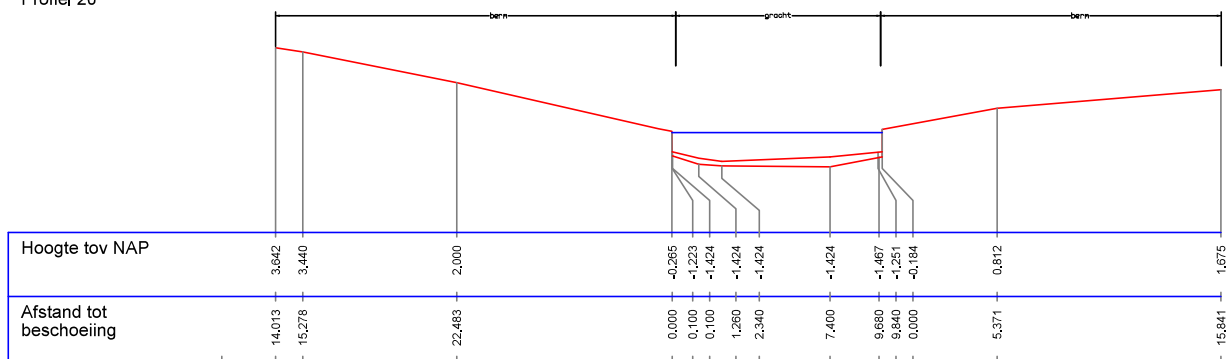

Profiel 19

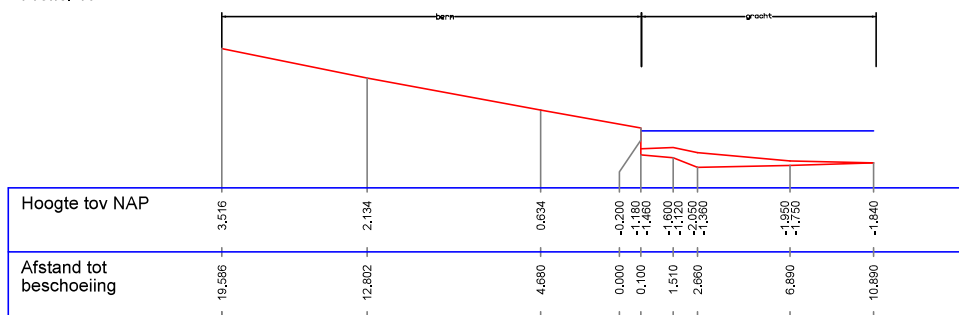

Profiel 18

Profielen
Kademuren nabij Groot Hertoginnelaan
Den Haag


DETAILTEKENING




Alphen aan den Rijn
Breda

Datum: 16-03-2021
Schaal: 1: 250
Getekend: STG
Formaat: A3


Projectnummer:
AA20375
Tekeningnr: T02(5/7)

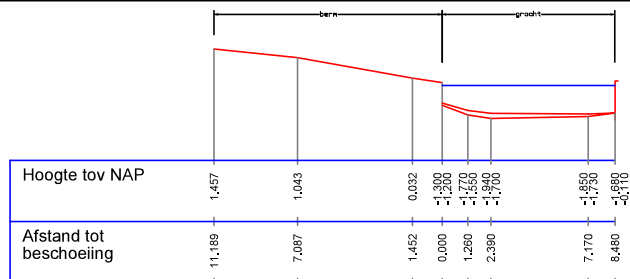


Profiel 25

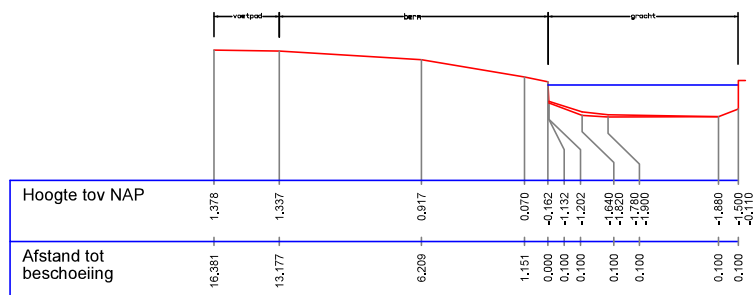


Profiel 24

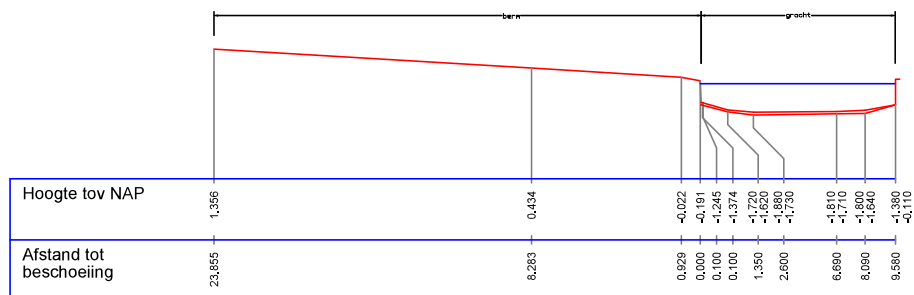


Profiel 23

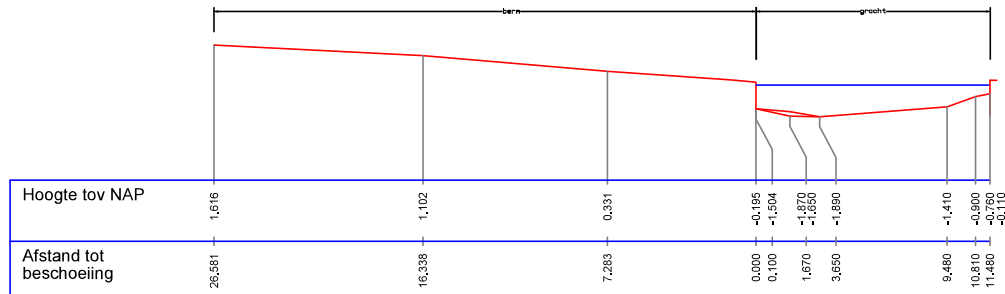


Profiel 22

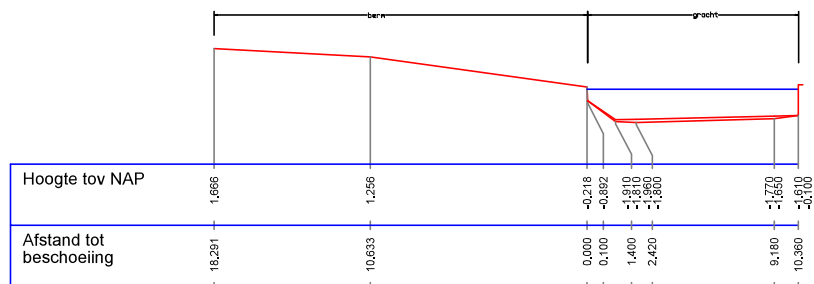

Profiel 28

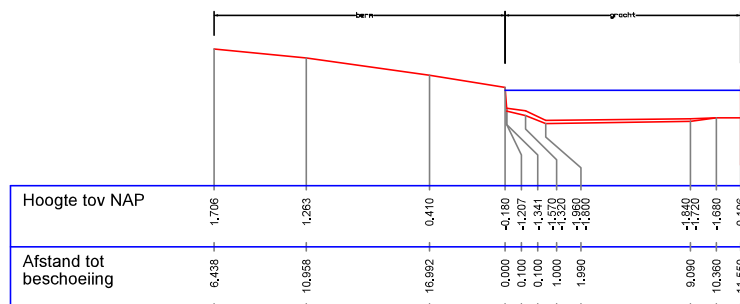

Profiel 27

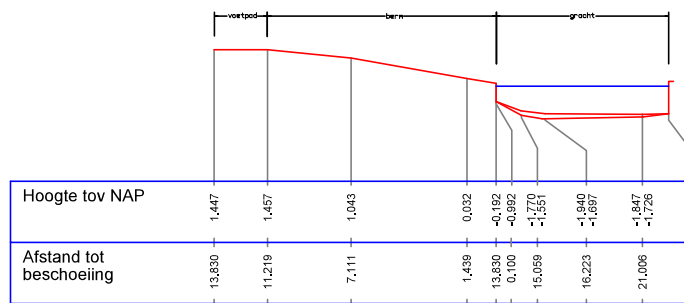

Profiel 26

Profielen
Kademuren nabij Groot Hertoginnelaan
Den Haag


DETAILTEKENING




Alphen aan den Rijn
Breda

Datum: 16-03-2021
Schaal: 1: 250
Getekend: STG
Formaat: A3


Projectnummer:
AA20375
Tekeningnr: T02(6/7)

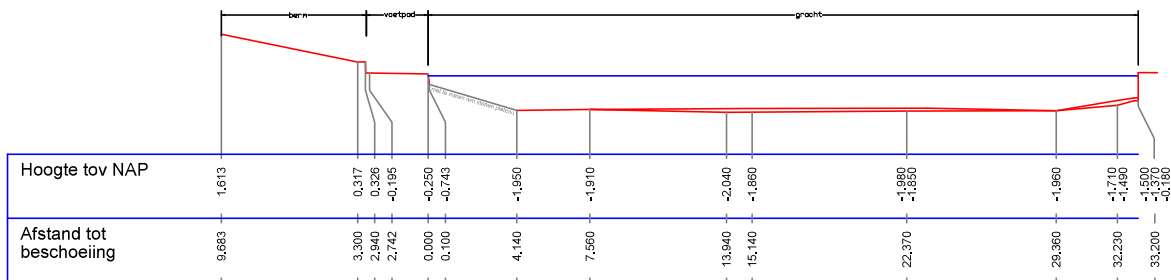


Profiel 32

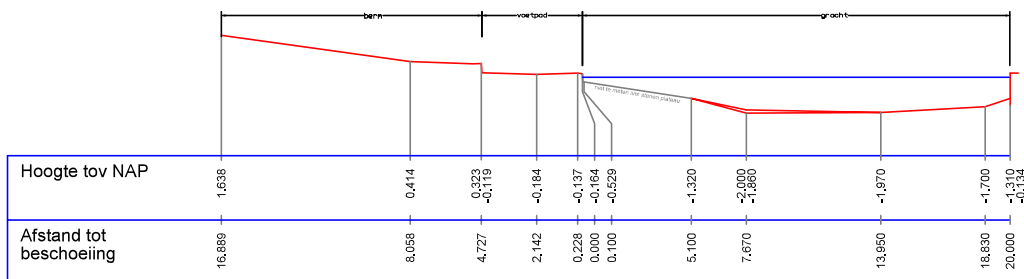


Profiel 31

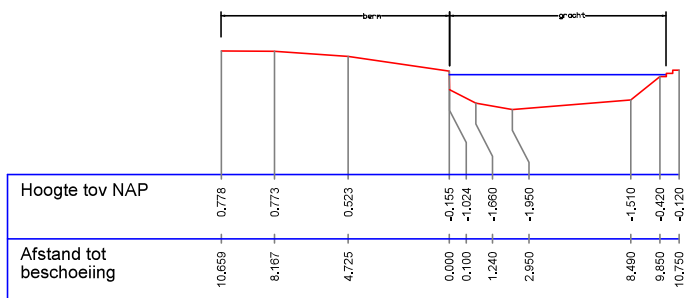


Profiel 30

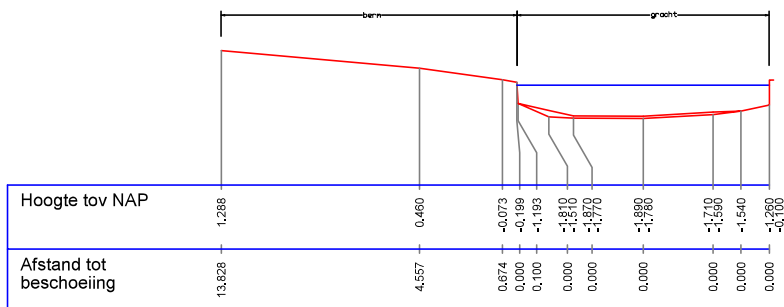

Profiel 29

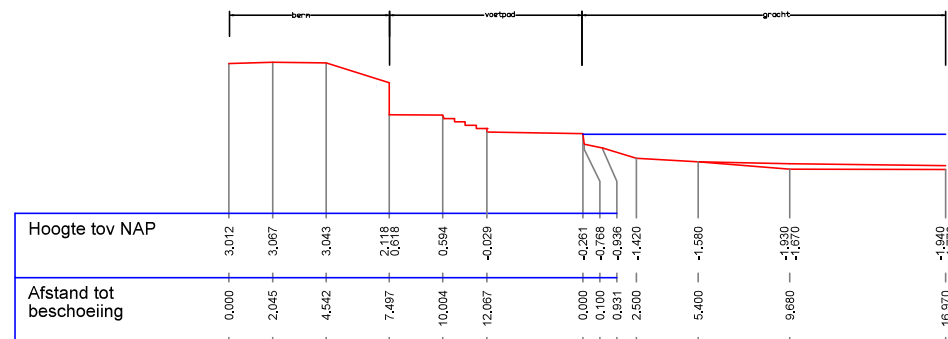

Profiel 34

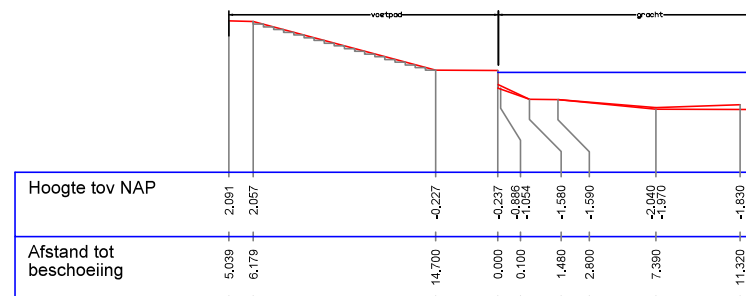

Profiel 33

Profielen
Kademuren nabij Groot Hertoginnelaan
Den Haag

DETAILTEKENING



Alphen aan den Rijn
Breda

Datum:	16-03-2021	Projectnummer:	AA20375
Schaal:	1: 250		
Getekend:	STG		
Formaat:	A3	Tekeningnr:	T02(7/7)