


VR8010	P_8020	VL8030	CE8080	VA8080						
VERSNIJDER	SLIBONTWATERPOMP	VENTILATOR (Motorhoefing)	CENTRIFUGE	NETSMEERPOMP						
TYPE : .	TYPE : EXCENTRISCHE WORMPOMP	TYPE : .	TYPE : .	TYPE : .						
CAPACITEIT : 0-46 m3/h	CAPACITEIT : 0-46 m3/h	CAPACITEIT ELK : . m3/h	CAPACITEIT : 0-46 m3/h	CAPACITEIT : . l/h						
VERMOGEN : . kW	OPVOERHOOGTE : . kPa	DRUK : . kPa	VERMOGEN : . kW	VERMOGEN : . kW						
	VERMOGEN : . kW	VERMOGEN : . kW								

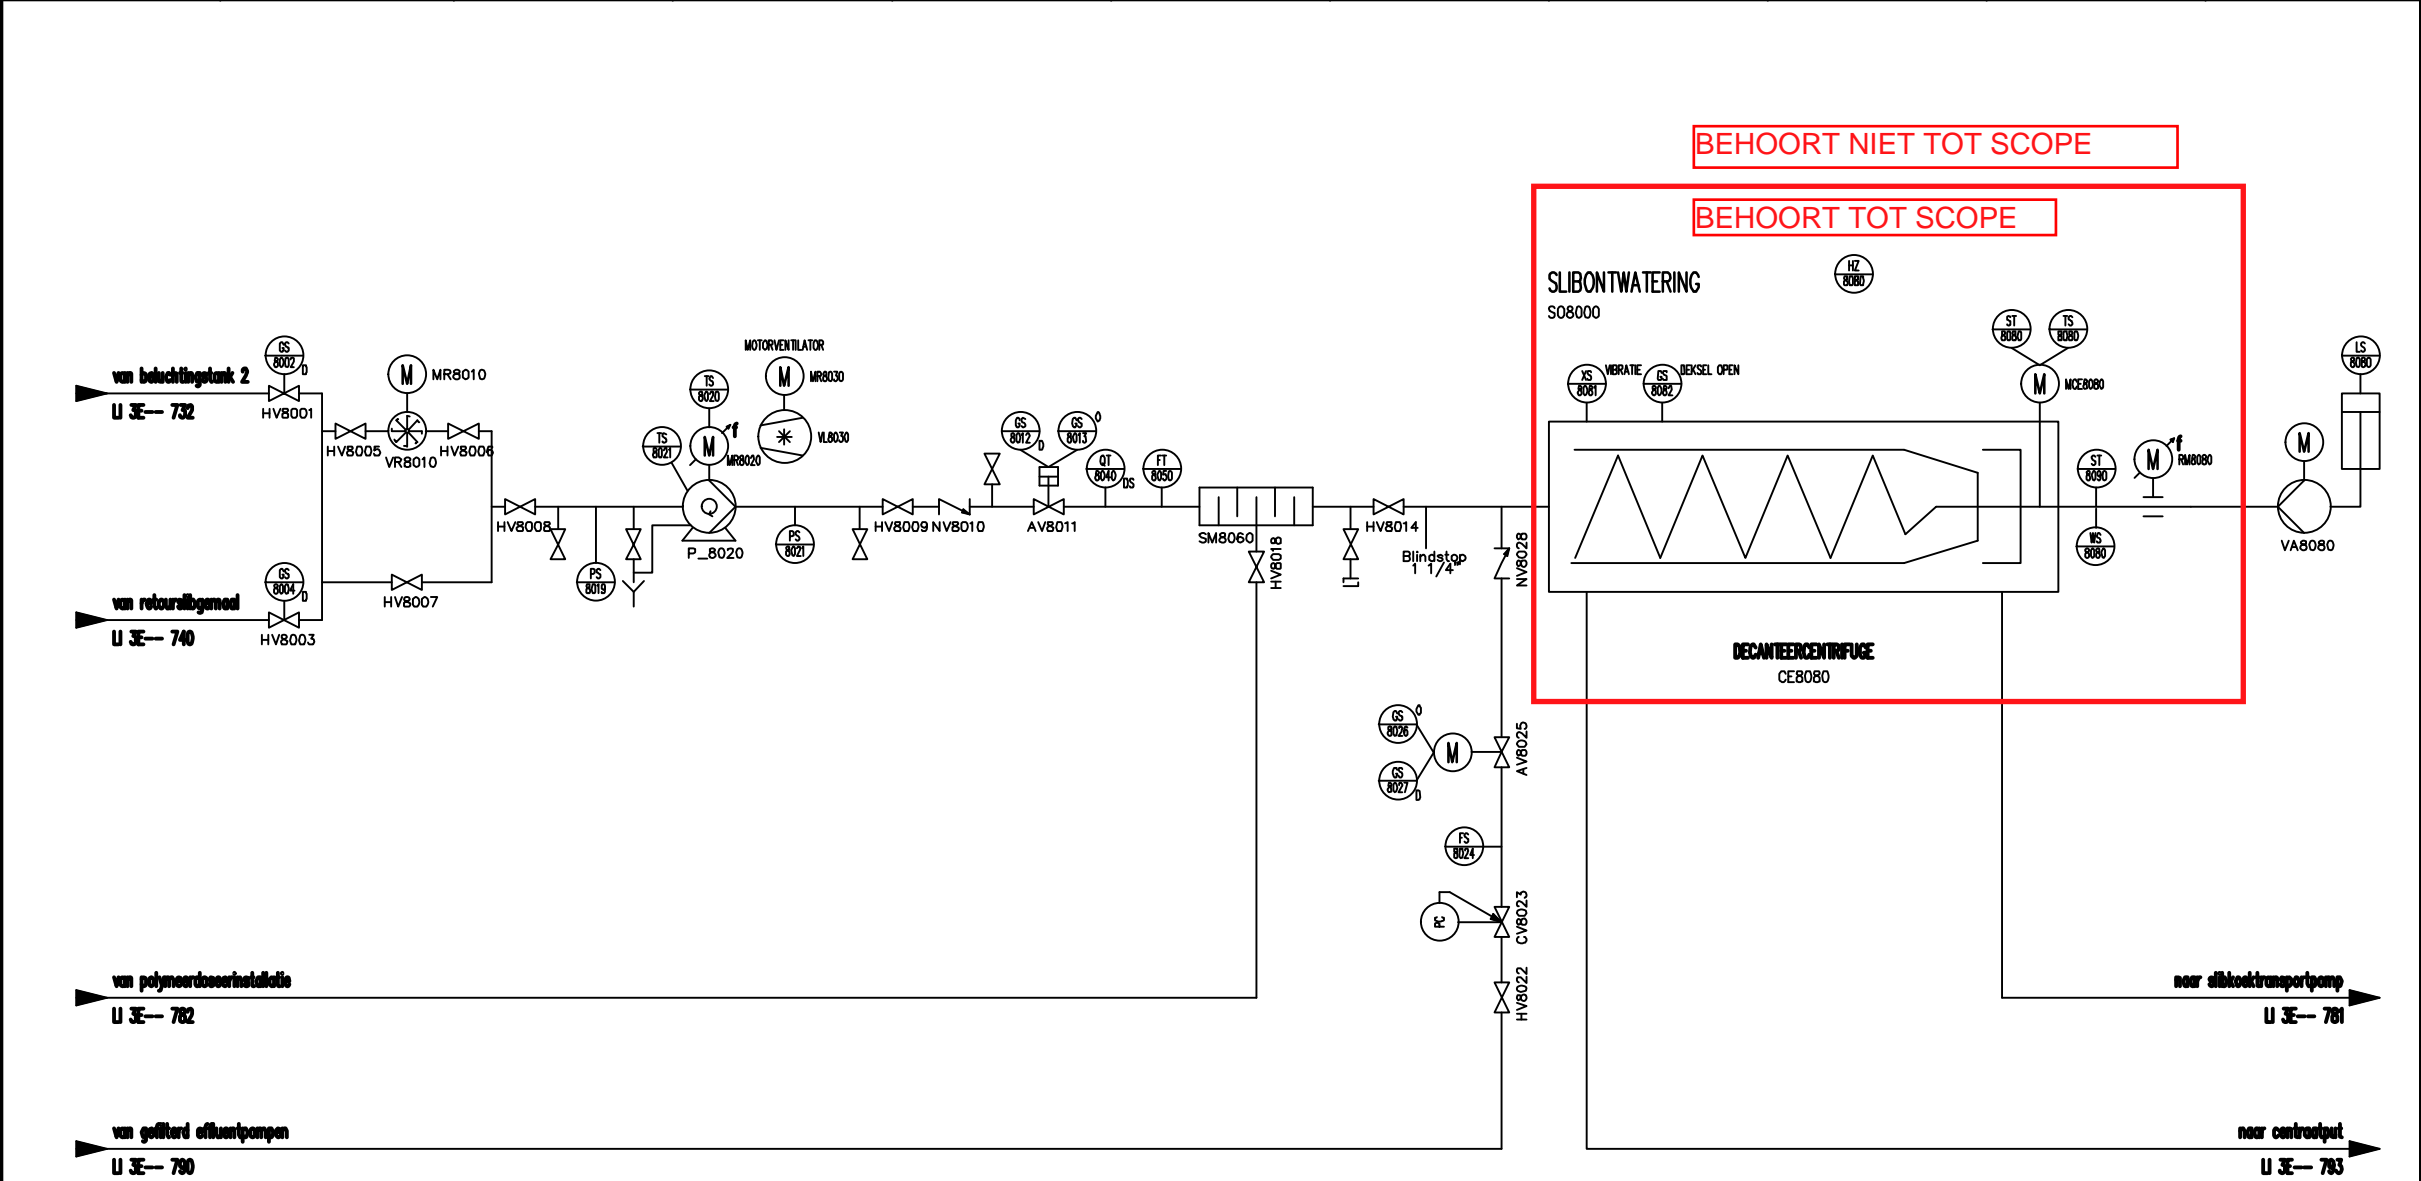

REFERENTIE TEKENINGEN

VOORELAD/SYMBOLENVERKLARING P&ID	U 3E-- 700
P&ID BELUCHTINGSTANK 2	U 3E-- 732
P&ID NABEZINKING EN RETOURLIBGEMAAL	U 3E-- 740
P&ID SLIBVERLADING	U 3E-- 781
P&ID POLYMEEROPSLAG- EN DOSERING	U 3E-- 782
P&ID GEFILTERD EFFLUENT EN PROCESWATER	U 3E-- 790
P&ID VENTILATIE, HUISWERKTUIGEN EN POMPPUTTEN	U 3E-- 793

D	diversen	Sois	221215	
C	diversen	GRdJ	070515	
E	diversen	GRdJ	070219	
w/jz.: omschrijving:		get.:	d.d.:	gez.:
AWZI Lisse P&ID'S SLIBLIJN SLIBONTWATERING		U-100-001		
		get.: GGS	d.d.: 19-05-2009	schad:
		gec.:	d.d.:	behoort bij:
		gez.:	d.d.:	tek. nr.: U 3E-- 780
Postbus 155, 2300 AP Liden. Telefoon 071-259125. Telefax 071-123916				