


VR8110	P_8120	MR8130	MR8135	P_8160	P_8165	P_8150	VL8140	HW8110	OPMERKINGEN	
VERSNIJDER 1	SURPLUSPOMP	CENTRIFUGE 1	VERSCHILTOERENMOTOR	CENTRAATPOMP 1	VETSMEEPOMP	PE-DOSEERPOMP	AZUMVENTILATOR	HUISINSTALLATIE		
type : CT 1030	type : EXCENTER NORM	type : NK4560/NK336	fabrikaat :	fabrikaat : HDROSTAL	fabrikaat : THIN BV	type : VERDRINGER	type :	type : MAMMOET ESB		
capaciteit : 50 m3/h	capaciteit : 25-50 m3/h	capaciteit : 37 m3/h NOM.	type :	type : D080-E	type : PEG- 5280	capaciteit :	vermogen : 0,5 KW	hefvermogen : 2,5 KW		
vermogen : 7,5 KW	opvoerhoogte : 2 BAR	vermogen : 55 KW	capaciteit :	capaciteit : 50 m3/h	capaciteit : 0,16CC/SLAG	opvoerhoogte :				
	vermogen : 11 KW		opvoerhoogte :	opvoerhoogte : 9 mmk	opvoerhoogte : 500 BAR	vermogen : 1,5 KW				
			vermogen :	vermogen : 11 KW	vermogen : 2,5 KW	vermogen : 5,5 KW				

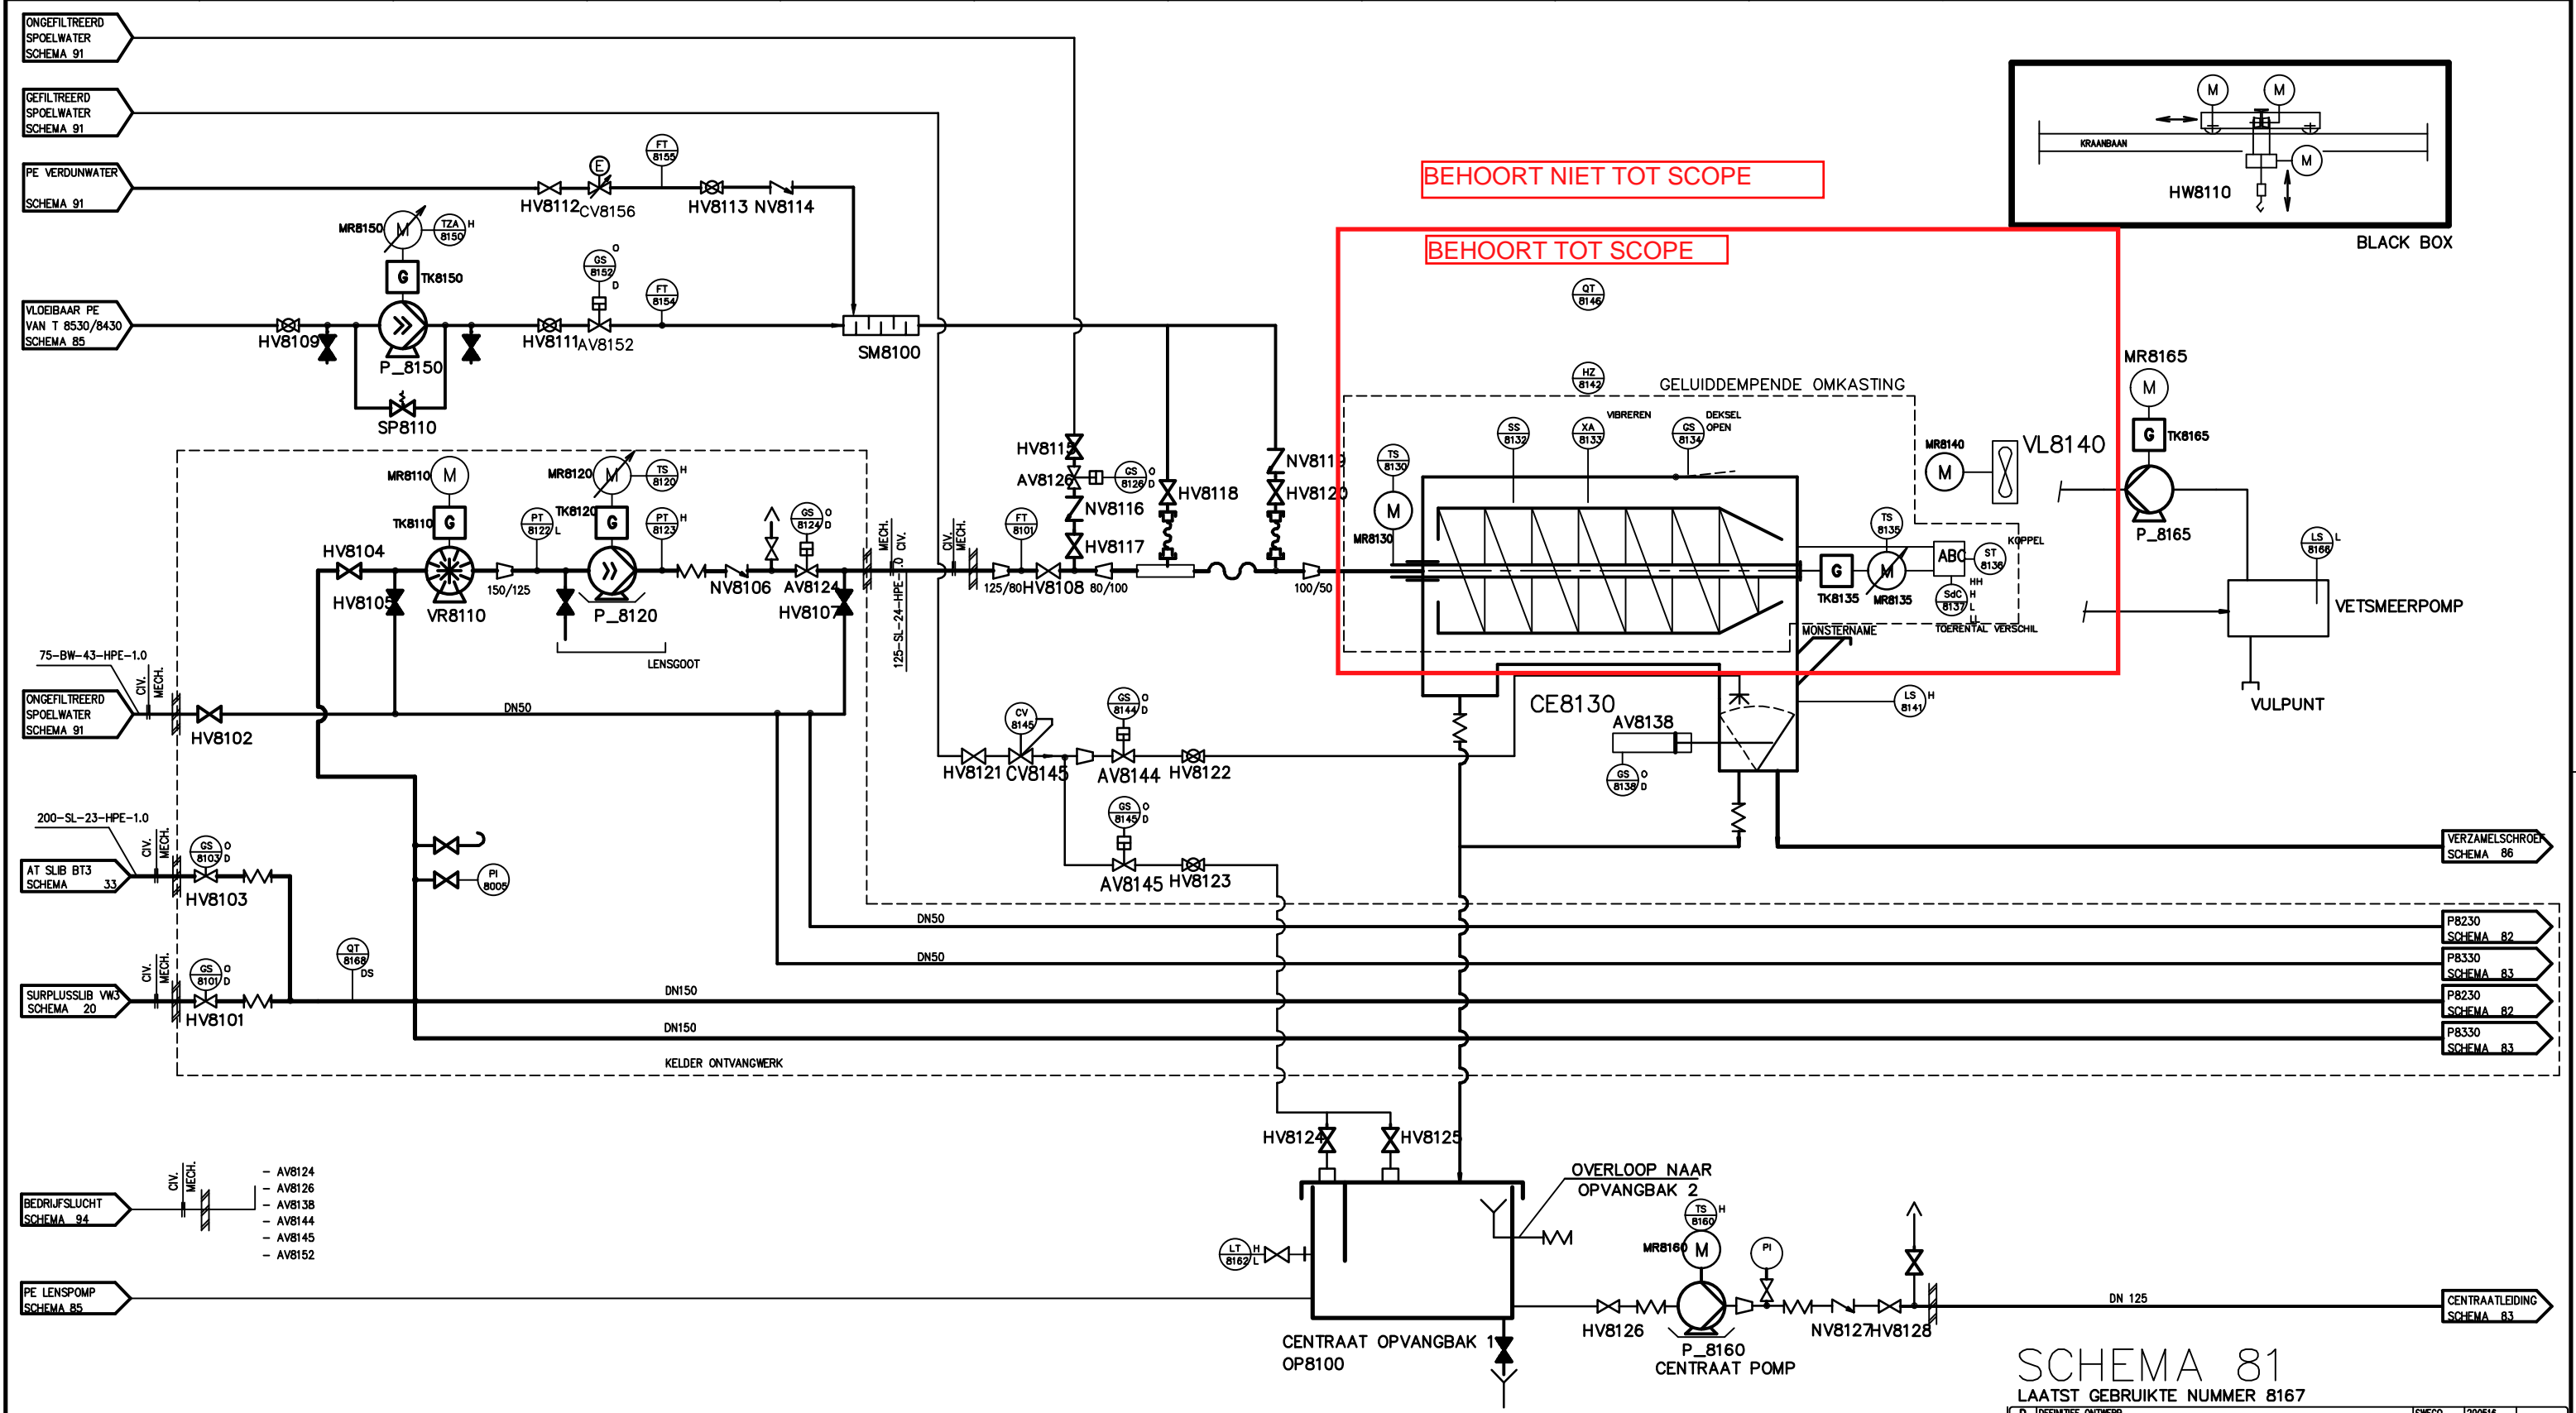

SCHEMA 81

LAATST GEBRUIKTE NUMMER 8167

D	DEFINITIEF ONTWERP	SWECO	200516	
C	DIVERSEN	GRdJ	170915	
B	DS-meting 8168	GRdJ	080909	
A				
wijz.: omschrijving:		get.:	d.d.:	gez.:

AWZI Zwanenburg
P&ID'S
CENTRIFUGE 1

ZB-100-001

Rijnland
Hoogheemraadschap van
Postbus 156, 2300 AP Lelid. Telefoon 071-259125. Telefax 071-123916

get.:	d.d.:	schad:
GS	09-05-2006	
gec.:	d.d.:	behoort bij:
gez.:	d.d.:	tek.:

ZB 3E27 781