



CE8210	TF8240	TF8250								OPMERKINGEN
CENTRIFUGE	TRANSPORTSCHROEF	TRANSPORTSCHROEF								
TYPE : DECANTER	TYPE : ASLOZE SCHROEF	TYPE : ASLOZE SCHROEF								
CAPACITEIT MAX. : 15-56 m3/h	CAPACITEIT : 0,5-5 m3/h	CAPACITEIT : 0,5-5 m3/h								
CAPACITEIT OPT. : 39 m3/h	VERMOGEN : 1,5 kW	VERMOGEN : 4 kW								
VERMOGEN : 75 kW										

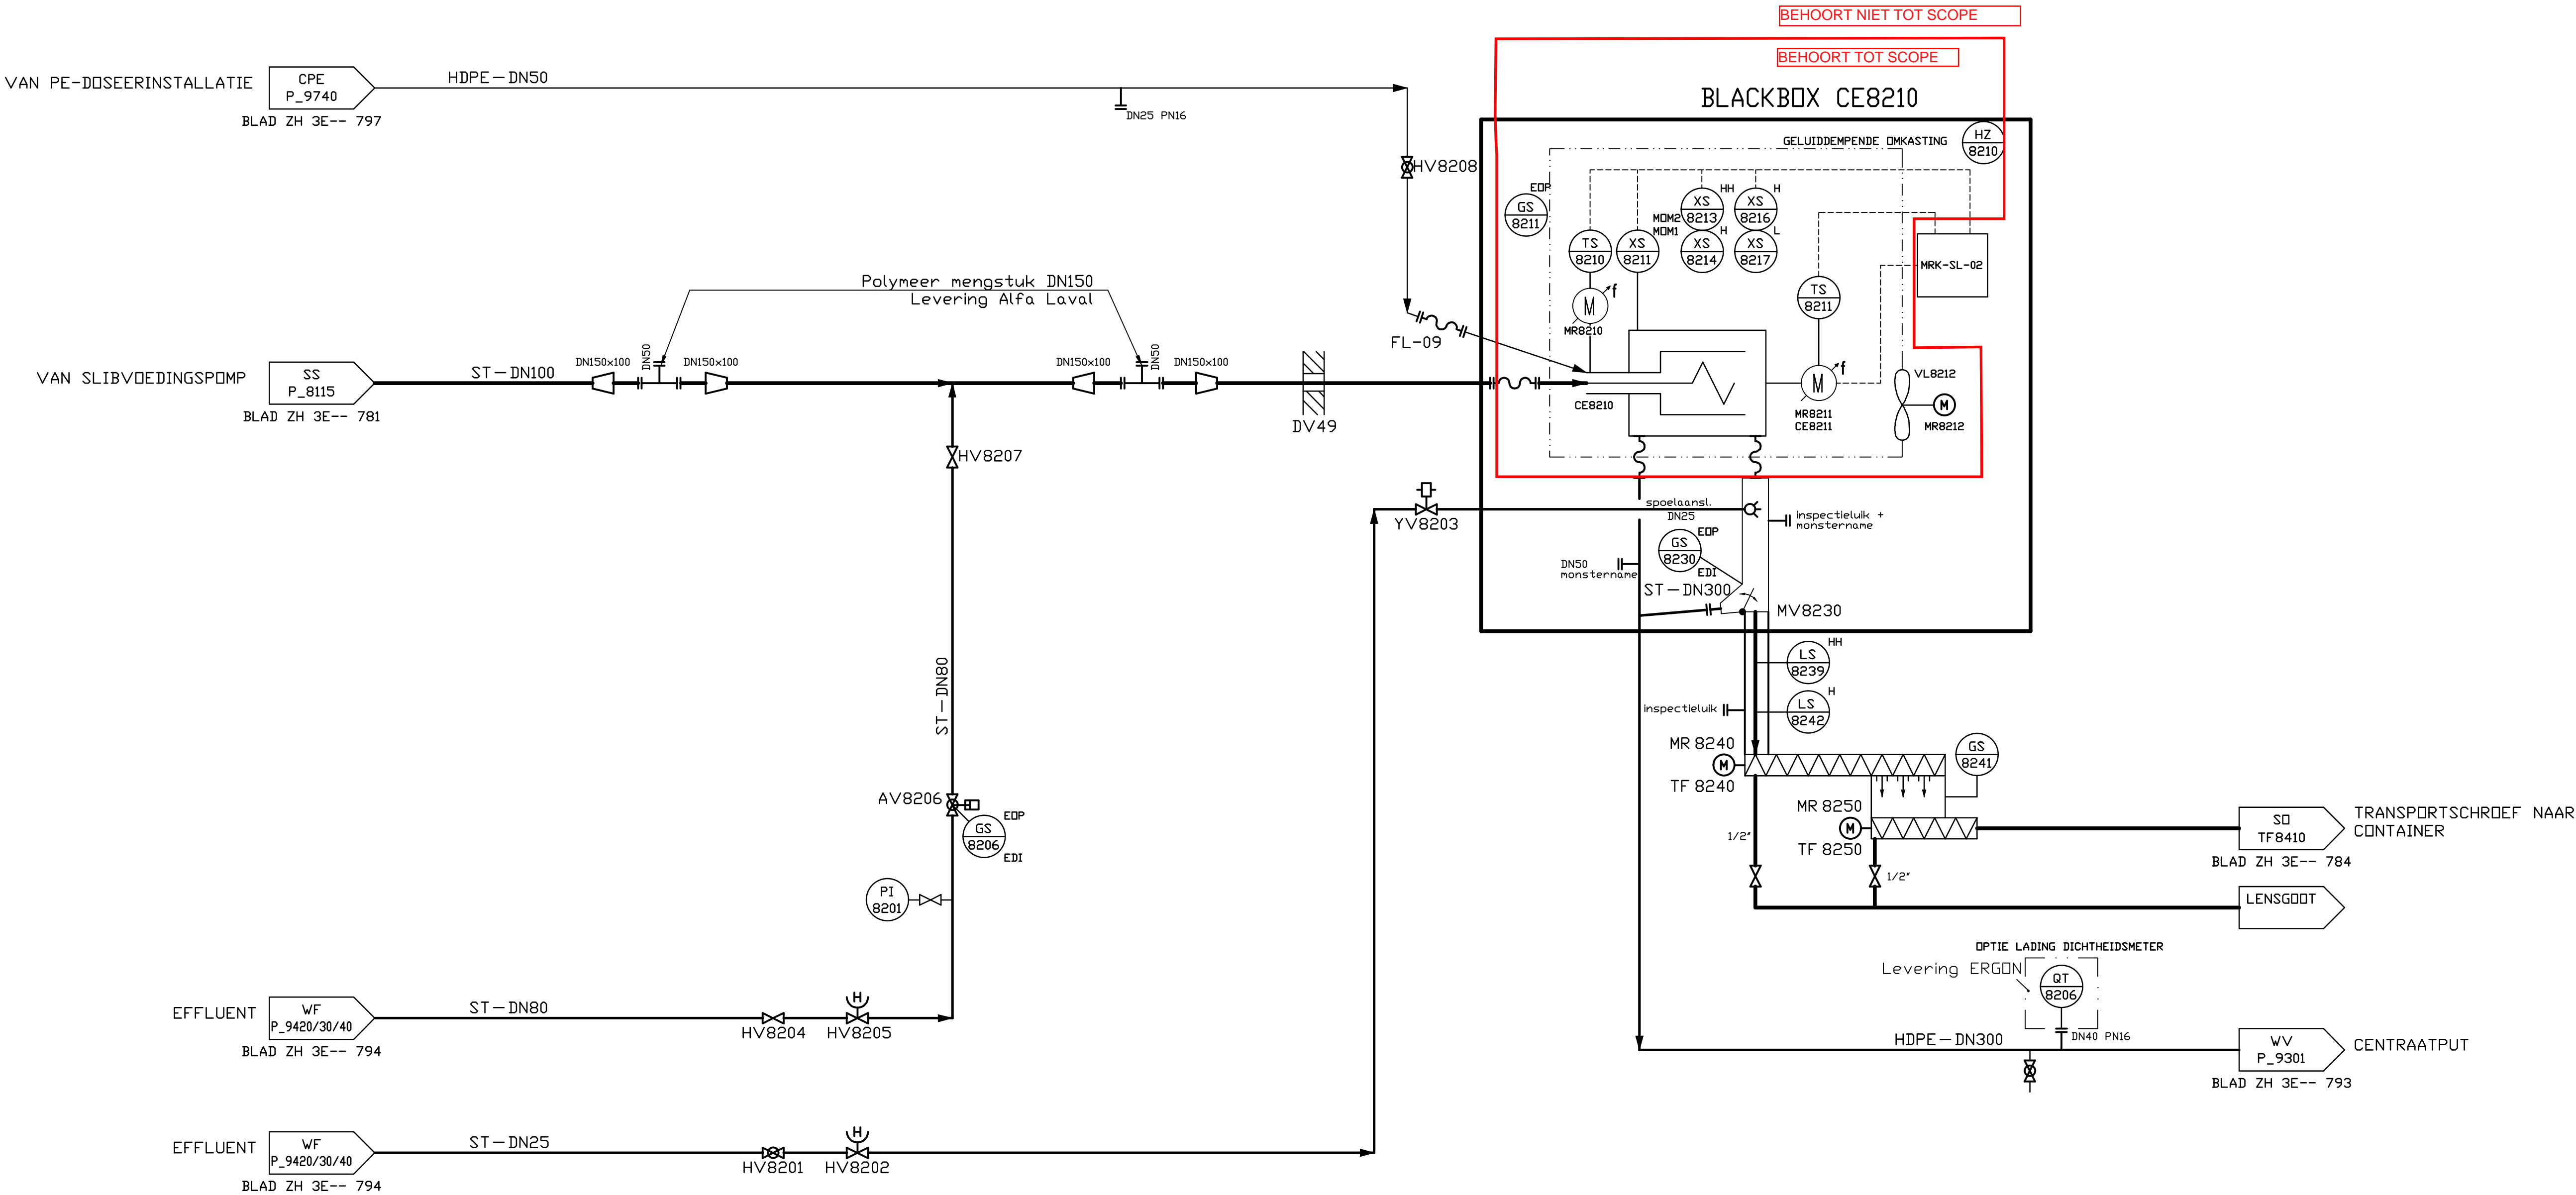

LAATST GEBRUIKTE NUMMER 8250

G	PA-PROJECT	IV	241016	
F	PA-PROJECT	WAD	10-11-15	
B	DIVERSEN	GRdJ	170915	
H	AS BUILT PA-PROJECT	WAD	29012018	
wijz.:	omschrijving:	get.:	d.d.:	gez.:
AWZI Zwaanshoek P&ID'S SLIBONTWATERING			ZH-100-001	
 Hoogheemraadschap van <b>Rijnland</b>			get.:	d.d.:
			gec.:	d.d.:
			gez.:	d.d.:
			tek.:	nr.:
			ZH 3E-- 782	
Postbus 156, 2300 AD Leiden, Telefoon 071-259125				