


CE8310	TF8340	TF8350								OPMERKINGEN
CENTRIFUGE	TRANSPORTSCHROEF	TRANSPORTSCHROEF								
TYPE : DECANTER	TYPE :	TYPE :								
CAPACITEIT MAX. : 15-56 m3/h	CAPACITEIT : 0,5-5 m3/h	CAPACITEIT : 0,5-5 m3/h								
CAPACITEIT OPT. : 39 m3/h	VERMOGEN : 1,5 kW	VERMOGEN : 4 kW								
VERMOGEN : 75 kW										

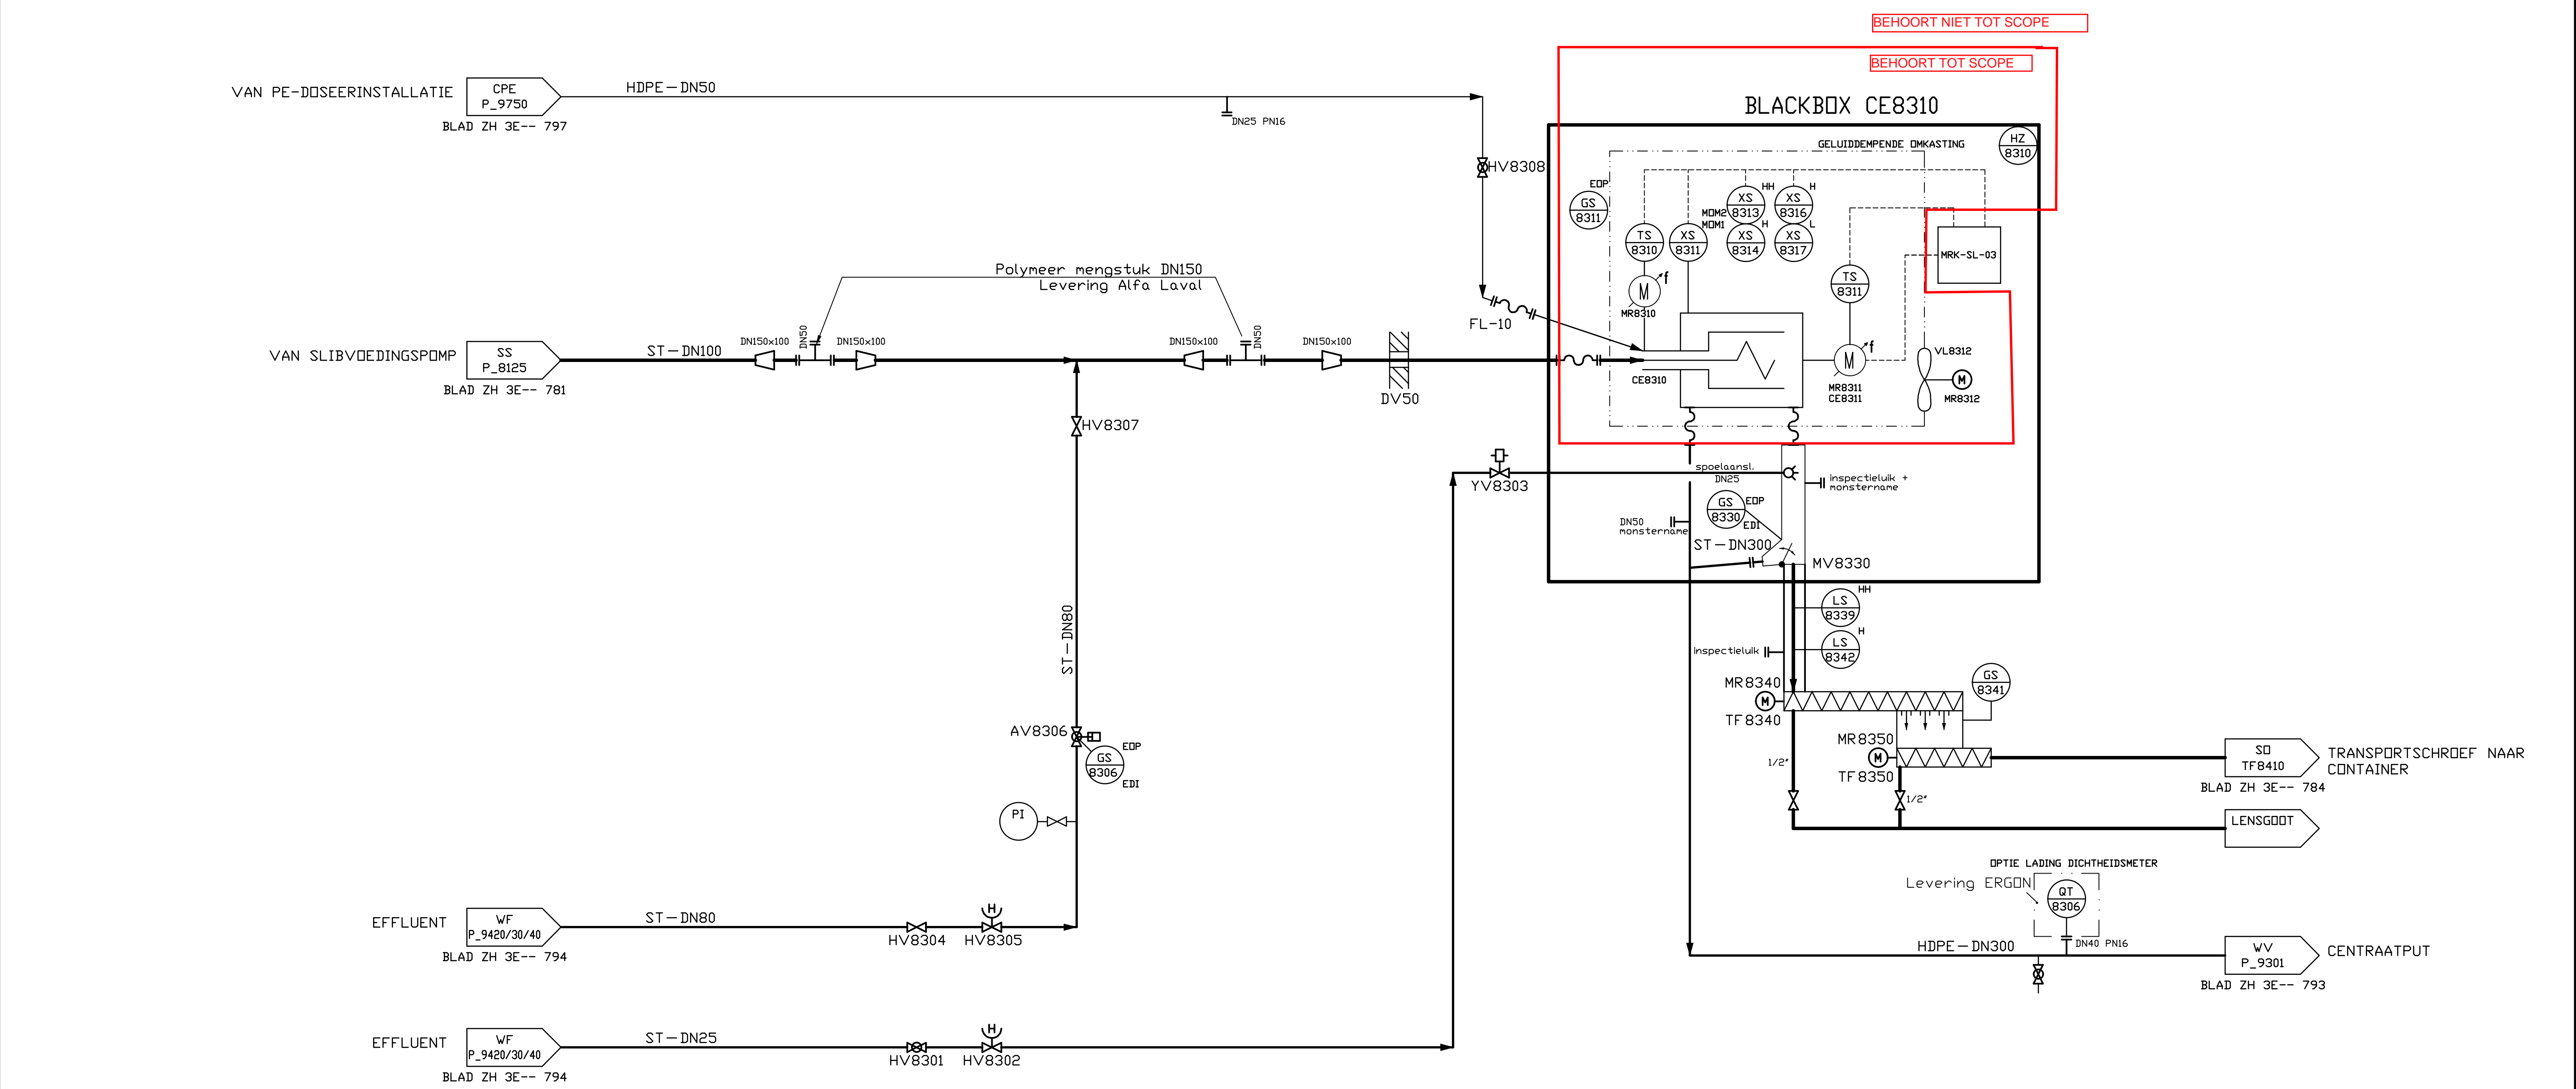

LAATST GEBRUIKTE NUMMER 8350

G	PA-PROJECT	IV	241016	
F	PA-PROJECT	WAD	10-11-15	
B	DIVERSEN	GRJ	150915	
H	AS BUILT PA-PROJECT	WAD	290118	
wijz.:	omschrijving:	get.:	d.d.:	gez.:

AWZI Zwaanshoek
P&ID'S
SLIBONTWATERING

ZH-100-001

	get.:	d.d.:	school:
	gec.:	d.d.:	behoort bij:
	gez.:	d.d.:	tek. nr.:

Rijnland

Postbus 156, 2300 AD Leiden, Telefoon 071-259125, Telefax 071-123916