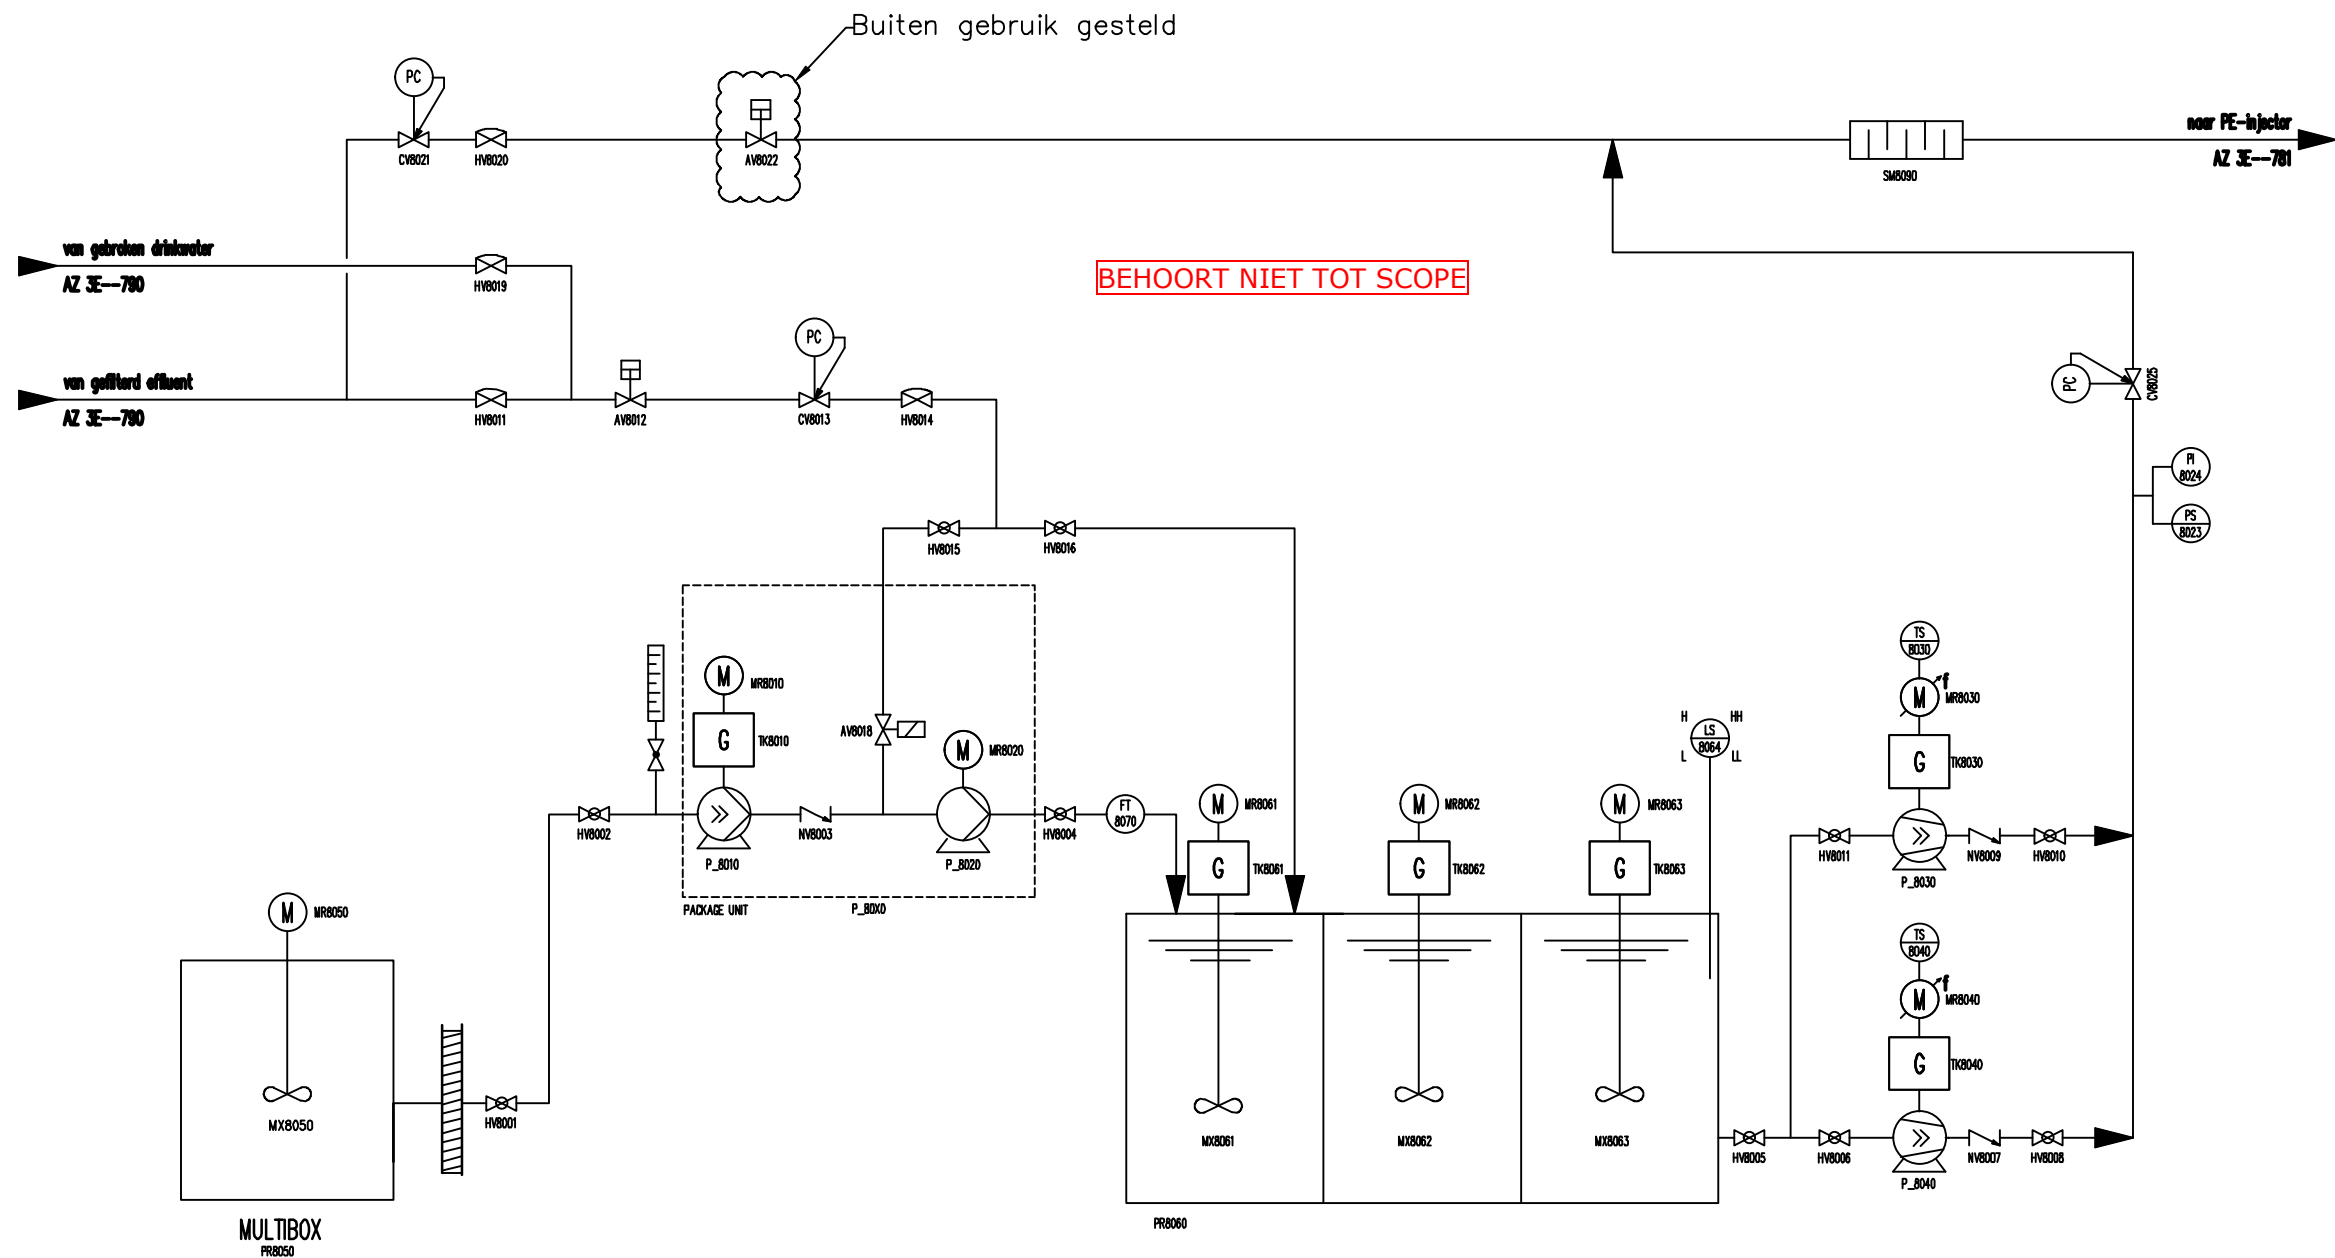


[illegible]

C	Kleine aanpassing uit PA project	BC	22-7-2019		
B	Diverse aanpassingen	BC	9-6-2016		
A	codering	C.v.L.	7-12-10		
wijz.:	omschrijving:	get.:	d.d.:	gez.:	
AWZI Alphen Kerk & Zanen		AZ-100-001			
P&D SLIBONTWATERING					
PE Opslag, -aanmaak en -dosering					
 Hoogheemraadschap van Rijnland		get.:	d.d.:	school:	
		HOA	22-09-2008		
		gez.:	d.d.:	behoort bij:	
				format A1	
		gez.:	d.d.:	tek. nr.:	AZ 3E--780
Benthus 156 2300 AD Leldestad		Telefoon 071-258125		Fax 071-258125	