



OMSCHRIJVING	BF8110	VL8115	TF8120	ZB8130	VL8135	HP8110	HP8130	
OMSCHRIJVING	BANDFILTER	KOELVENTILATOR BANDFILTER	SUBVERDEELSCHROEF SO	ZEEFANDPERS	KOELVENTILATOR ZEEFANDPERS	HYDRAULIEKUNIT BF	HYDRAULIEKUNIT ZB	
CAPACITEIT / MOTORVERMOGEN								
TYPE								
FABRIKAAT								
OPMERKINGEN								

OPMERKINGEN

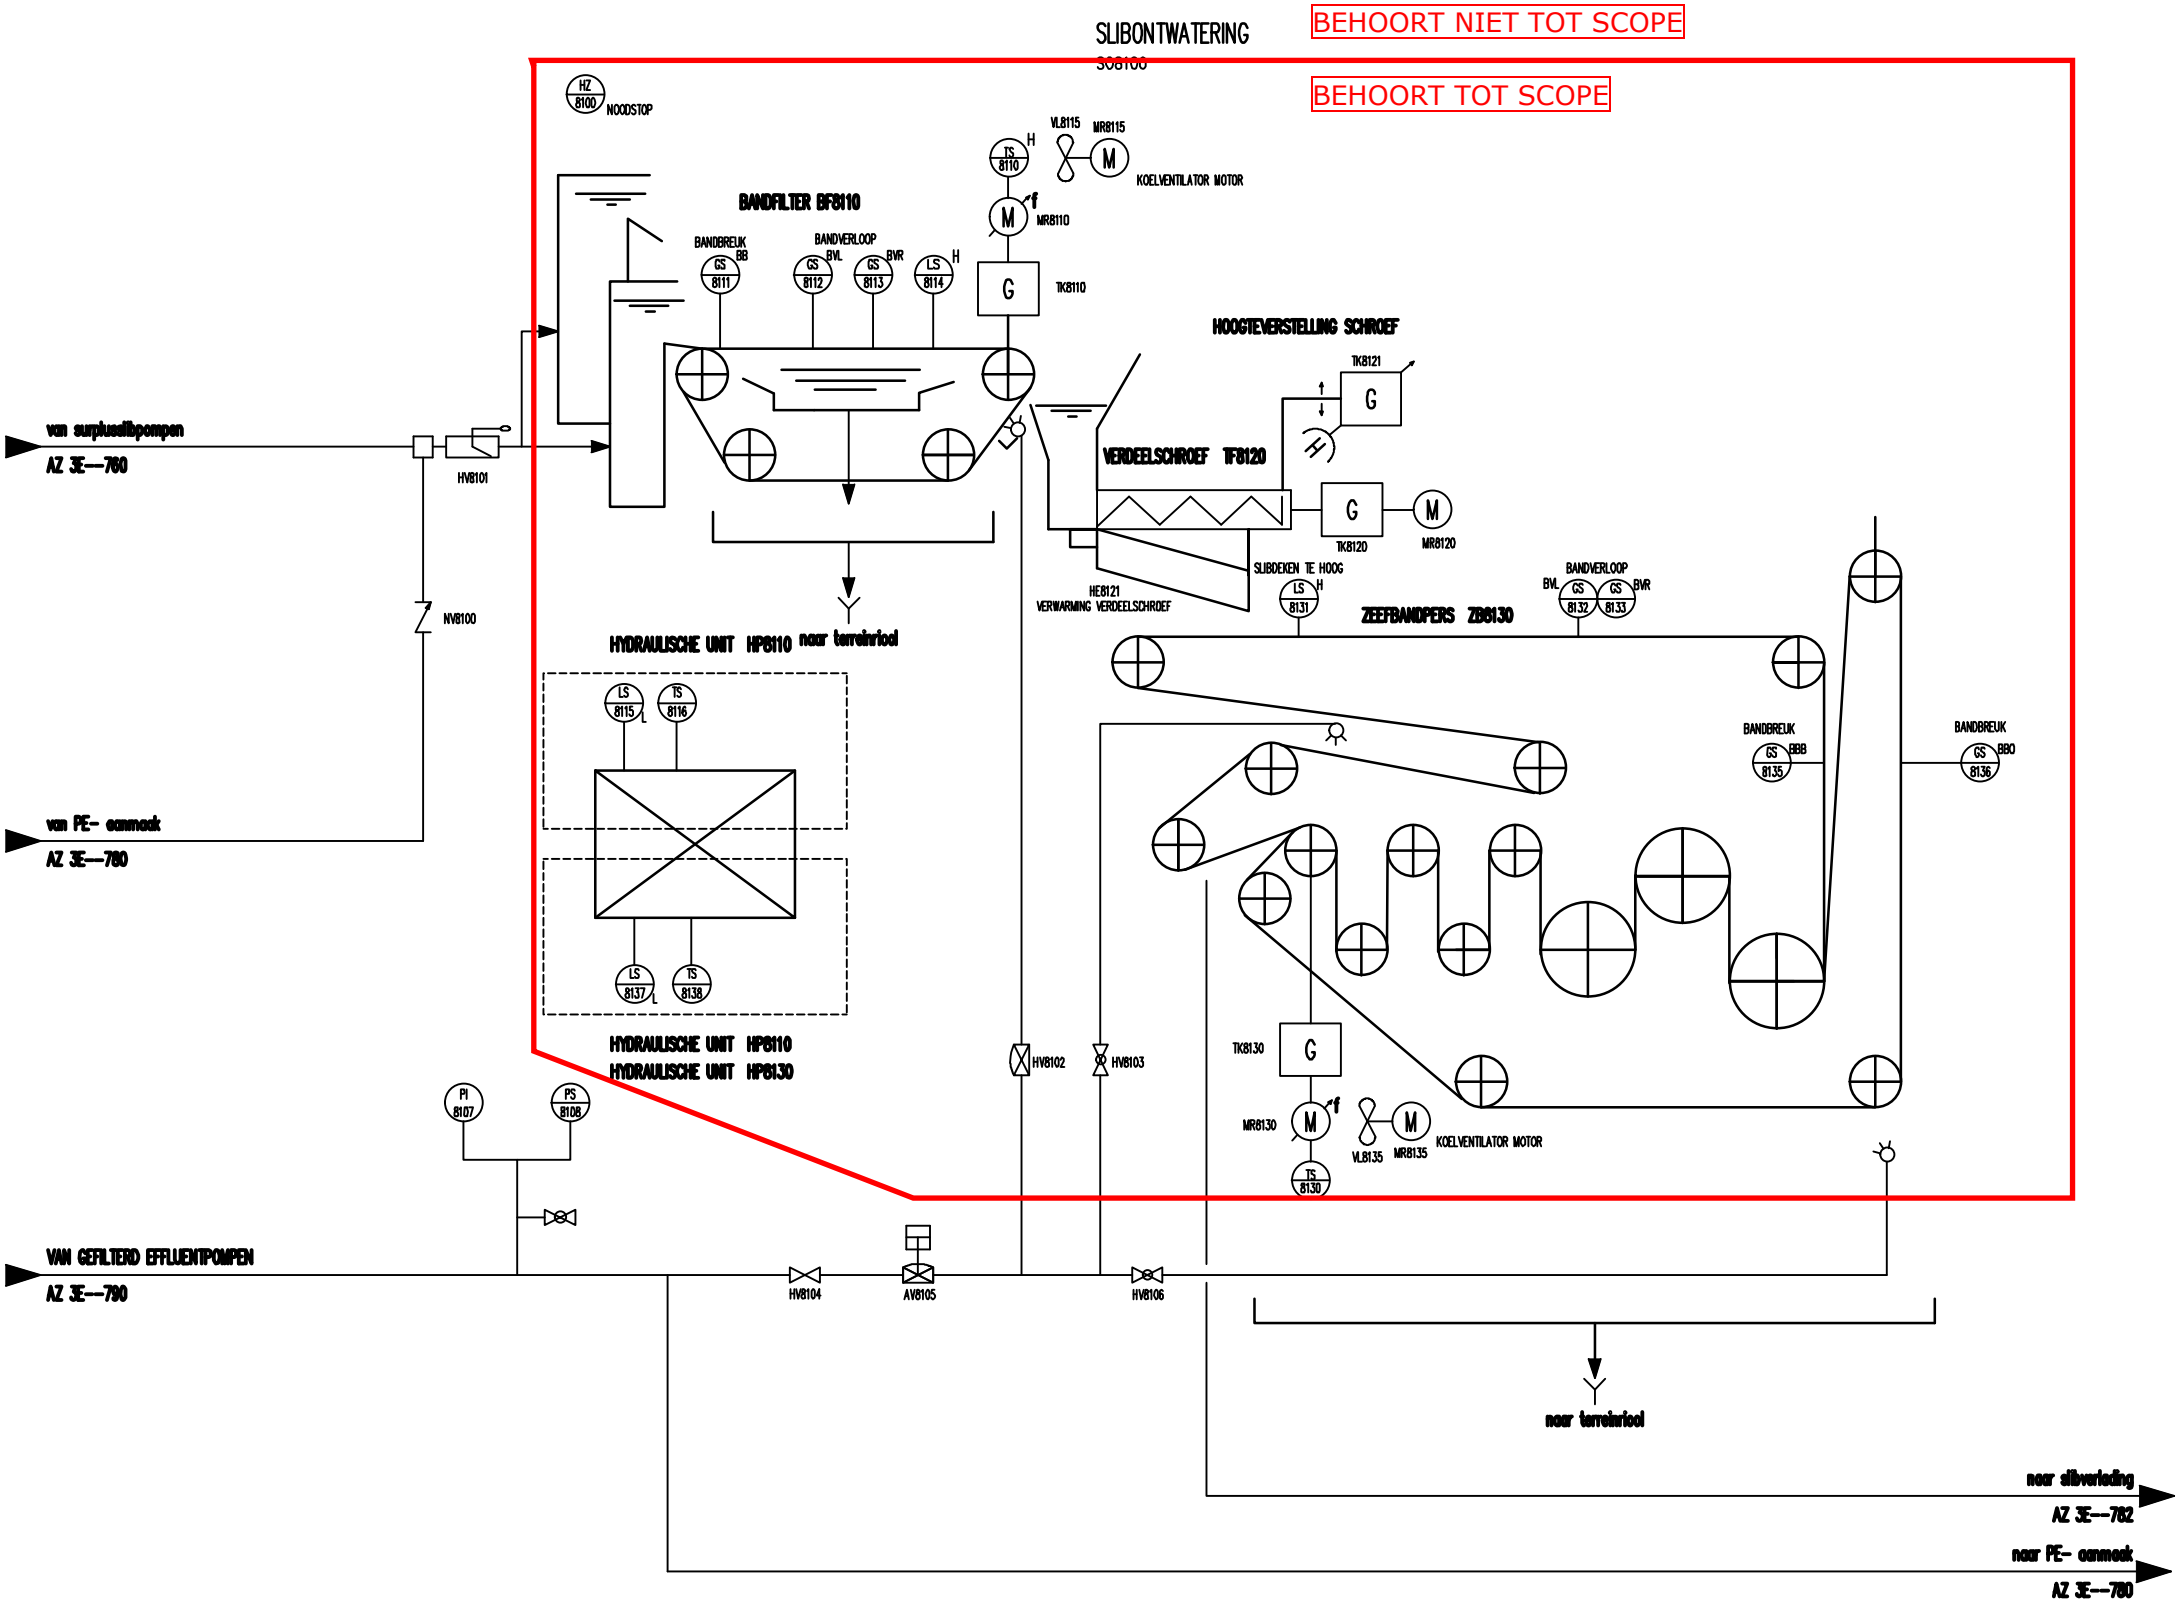

REFERENTIE TEKENINGEN

P&ID VOORBLAD/SYMBOLENVERKLARING	AZ 3E-- 700
P&ID SURFLUSSLIJPPOMPEN	AZ 3E-- 760
P&ID PE- AANMAK, -OPSLAG EN -DOSERING	AZ 3E-- 780
P&ID SLIBVERLADING	AZ 3E-- 782
P&ID PROCESWATER EN BEDRIJFSWATER	AZ 3E-- 790

B	LSB134 verwijderd i/v PA project	PVL	12-8-'19	
A	Diverse aanpassingen	BC	9-6-2016	
wjz.: omschrijving:		get.:	d.d.:	gez.:
AWZI Alphen Kerk & Zanen		AZ-100-001		
P&ID SLIBONTWATERING				
INDIJKING				
	get.:	d.d.:	school:	
	HDA	11-11-2008		
	gec.:	d.d.:	behoort bij:	formaat:
				A1
Postbus 158, 2300 AD Lelid. Telefoon 071-258125. Telefax 071-123916		gec.:	d.d.:	tek. nr.: AZ 3E--781