



OMSCHRIJVING	RM8230	P_8220	ZA8230
OMSCHRIJVING	REMMOTOR CARROUSEL SY	ONTWATERD SLIBPOMP	DRAAIMOTOR CARROUSEL SY
CAPACITEIT / MOTORVERMOGEN			
TYPE			
FABRIKAAT			
OPMERKINGEN			

OPMERKINGEN

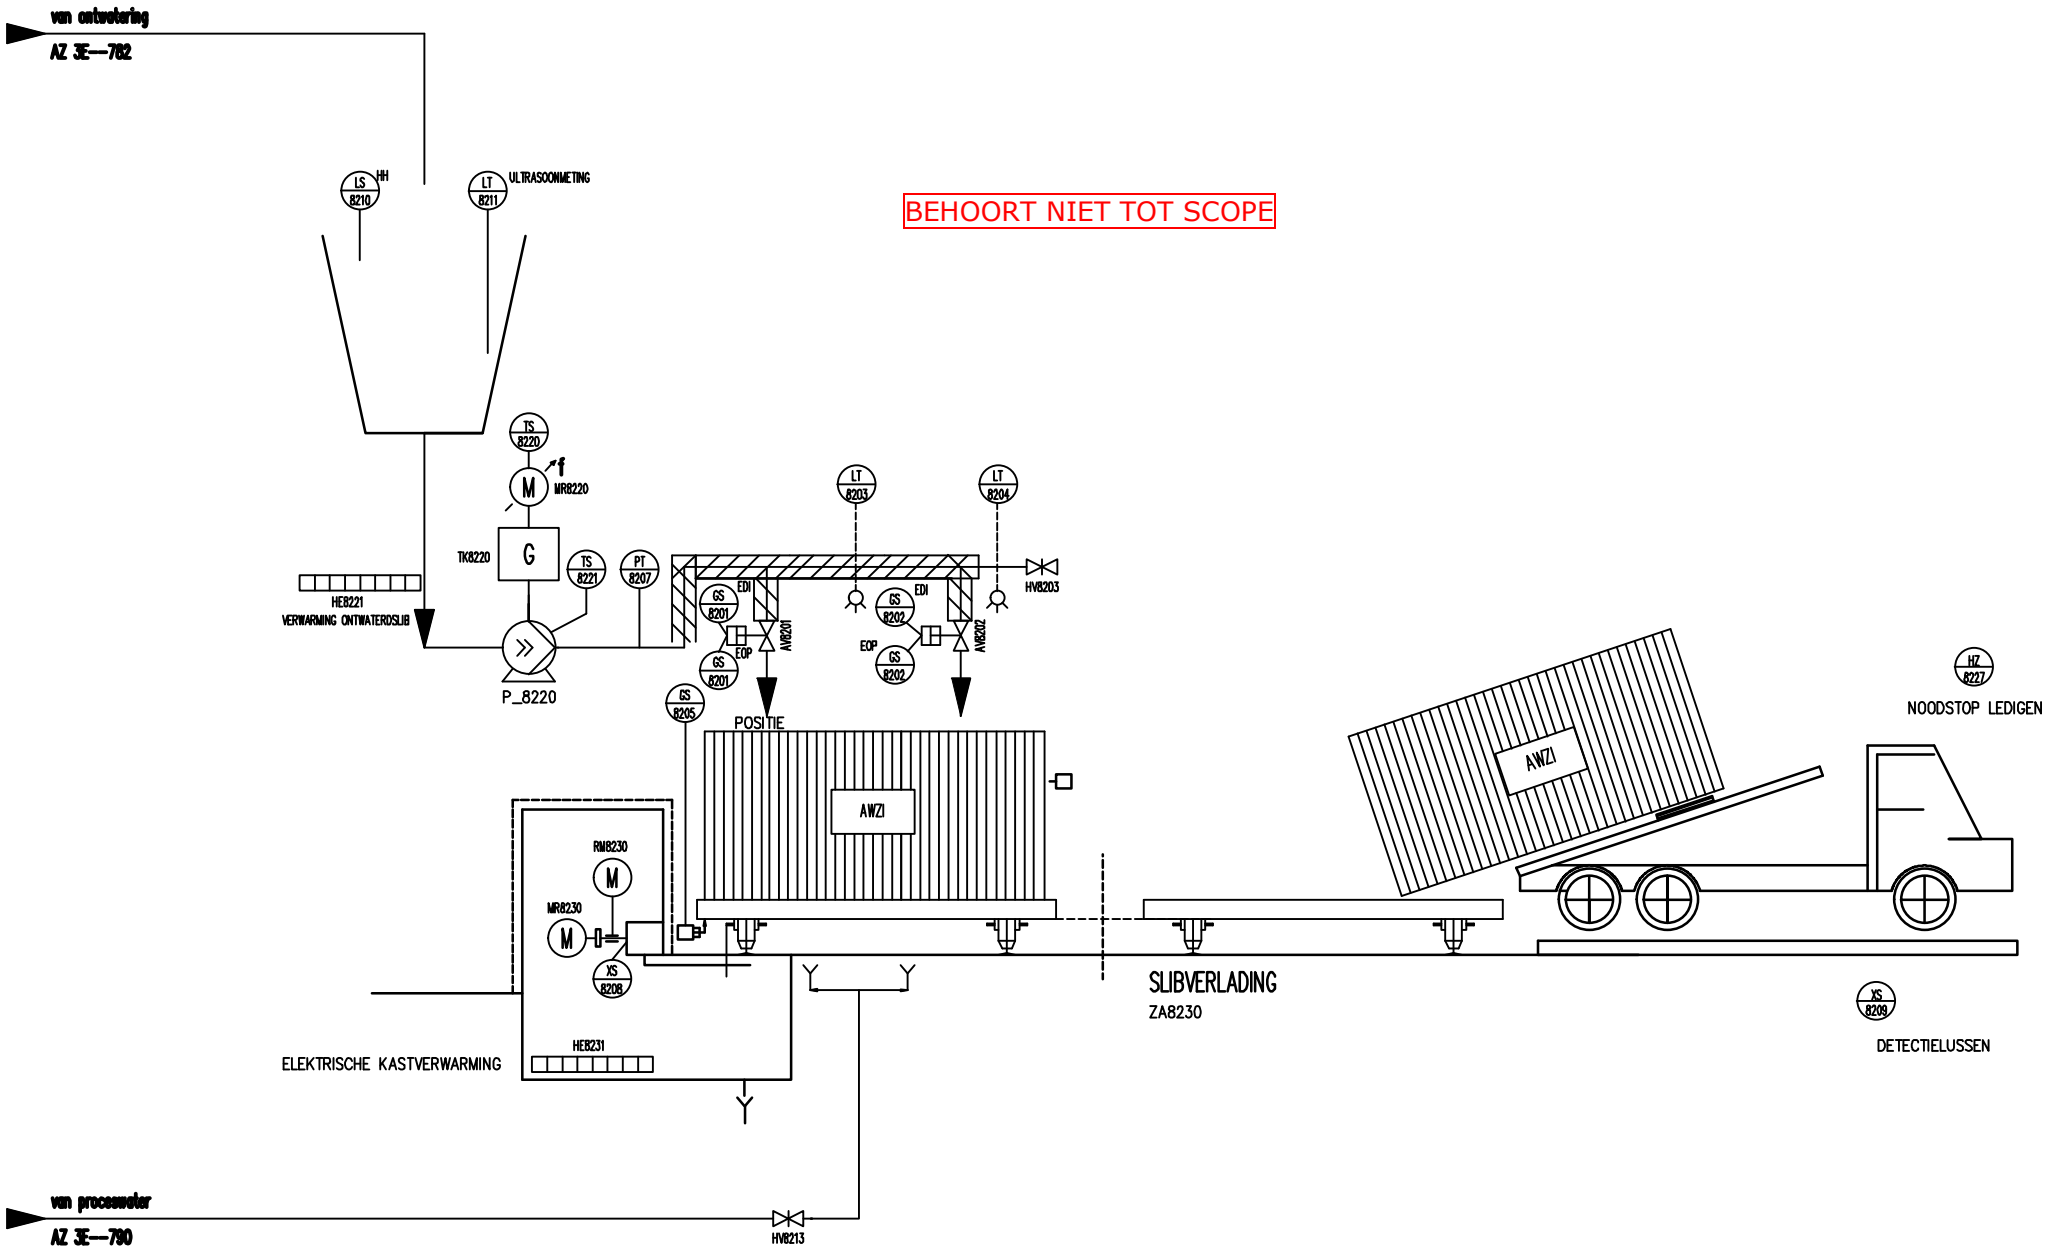

REFERENTIE TEKENINGEN

P&ID VOORBLAD/SYMBOLENVERKLARING	AZ 3E-- 700
P&ID INDRUKKING	AZ 3E-- 781
P&ID PROCESWATER EN BEDRIJFSWATER	AZ 3E-- 780

A Diverse aanpassingen		BC	9-6-2016	
w.j.z.: omschrijving:		get.:	d.d.:	gez.:
AWZI Alphen Kerk & Zanen		AZ-100-001		
P&ID SLIBONWATERING				
SLIBVERLADING				
 Hoogheemraadschap van Rijnland Postbus 156 2300 AD Lelidre	get.:	d.d.:	schaal:	
	HOA	11-11-2008		
	gec.:	d.d.:	behoort bij:	formaat:
				A1
get.:		d.d.:	tek.:	nr.:
			AZ 3E--782	
Postbus 156 2300 AD Lelidre		Telefoon 071-259125		Telefax 071-123916