

Doorsnede B

6 lagen = 18 meter

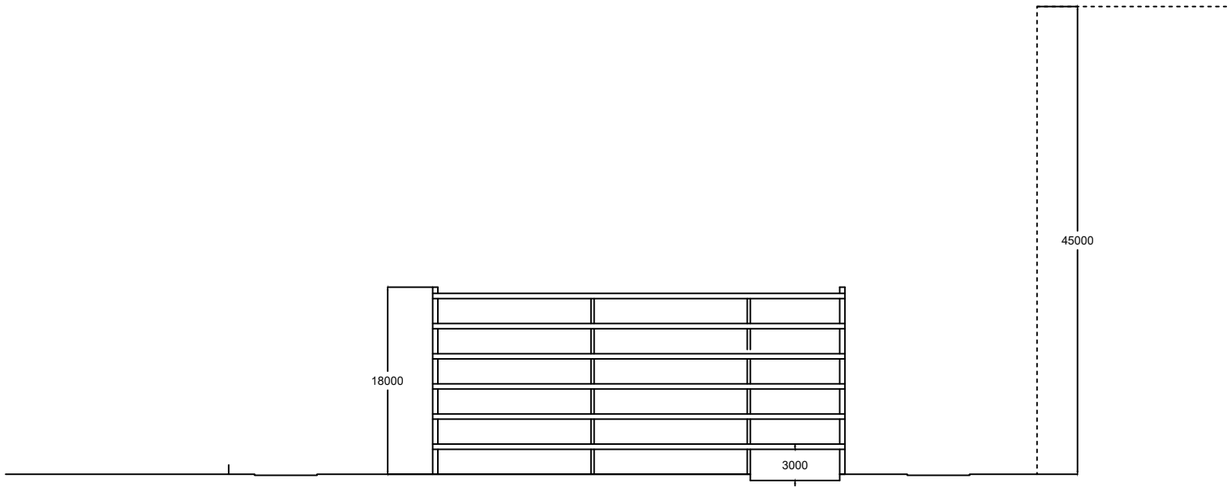


7 lagen = 20,9 meter

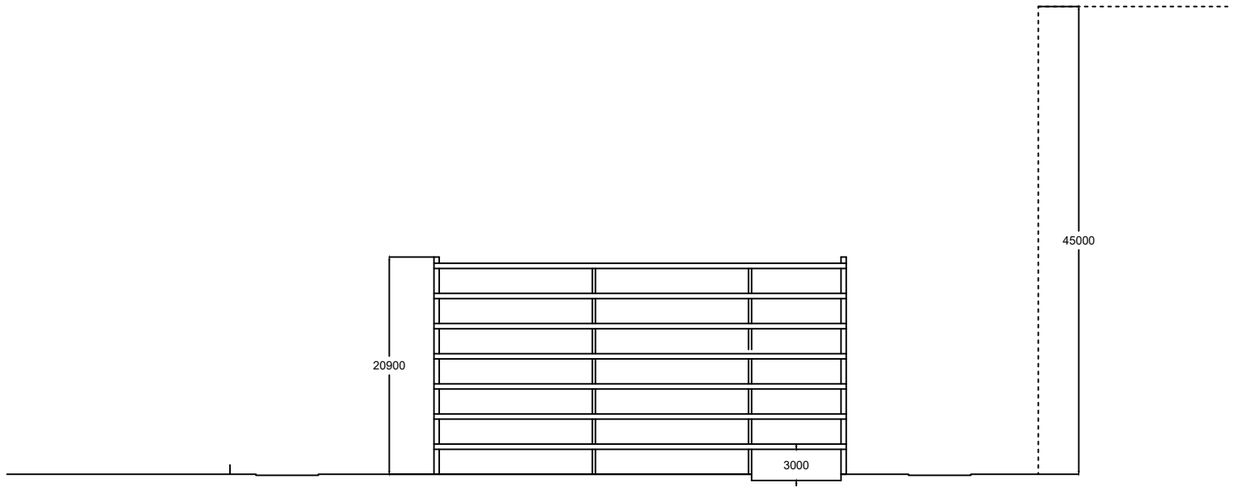

Fase 1



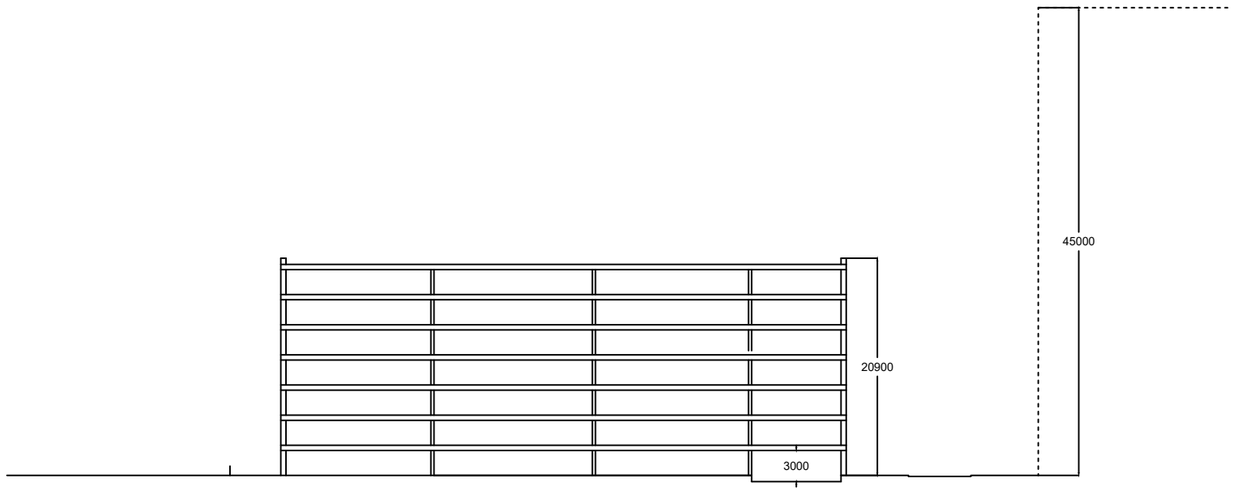

Fase 2