


Bijlage antwoorden: Nota van inlichtingen

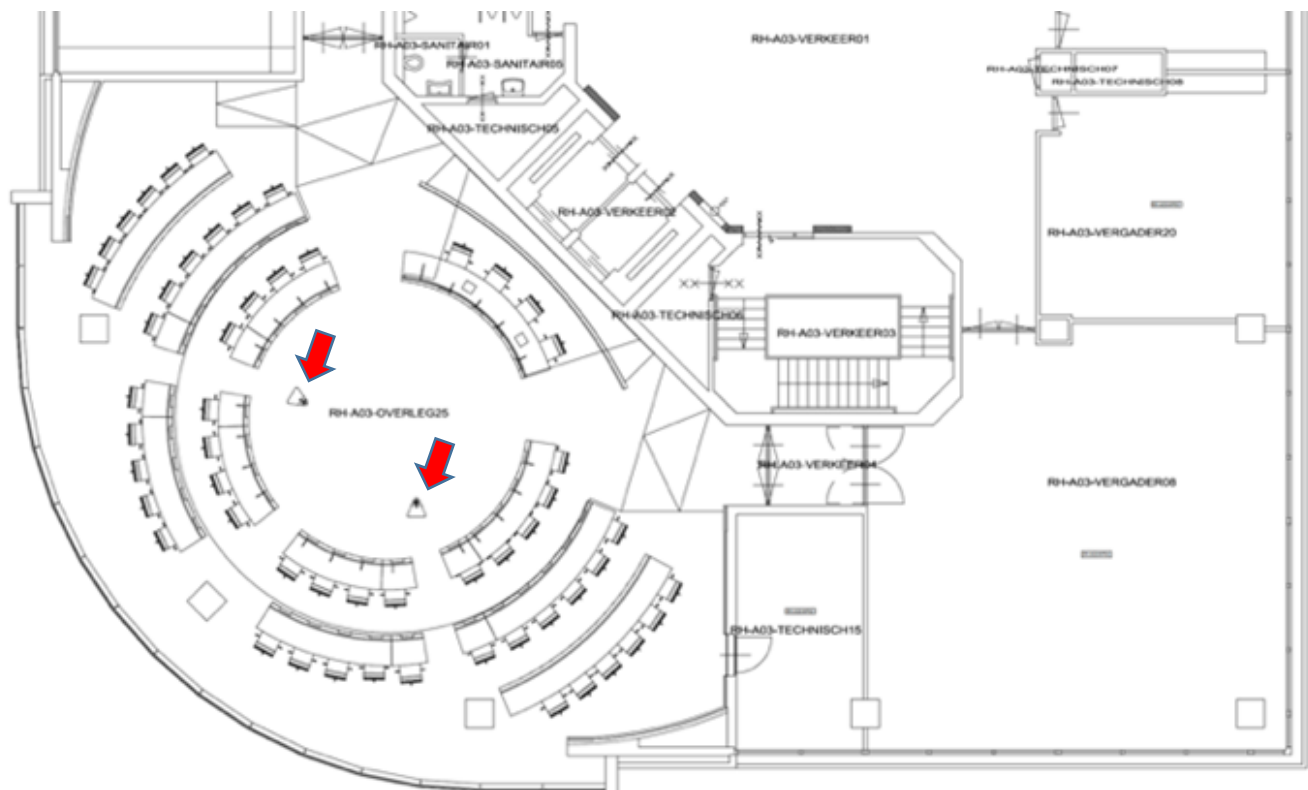

Afbeelding 1: locatie interruptiemicrofoons. Aangegeven met de rode pijl.

Frequency (GHz)	5.150	5.250	5.470	5.600	5.640	5.725	5.850
802.11 Allocations	UNII-1	UNII-2a	UNII-2c (Extended)	TDWR		UNII-3	
Center Frequency	5180 5200 5220 5240	5260 5280 5300 5320	5500 5520 5540 5560 5580 5600 5620 5640	5660 5680 5700 5720		5745 5765 5785 5805 5825	
20 MHz	36 40 44 48 52 56 60 64	100 104 108 112 116 120 124 128	132 136 140 144	149 153 157 161 165			
40 MHz	38 46	54 62	102 110 118 126 134 142	151 159			
80 MHz	42	58	106 122 138	155			
160 MHz	50	114					
FCC	1,000 mW Tx Power Indoor & Outdoor No DFS needed	250 mw w/6dBi Indoor & Outdoor DFS Required	250mw w/6dBi Indoor & Outdoor DFS Required 144 Now Allowed	120, 124, 128 Devices Now Allowed		1,000 mW EIRP Indoor & Outdoor No DFS needed 165 was ISM, now UNII-3	
DFS Channels			DFS Channels				

Afbeelding 2: Overzicht WiFi channels.

Wij hebben een aantal channels in de 5Ghz band vrij gemaakt voor andere partners, welke ook gebruikt kunnen worden voor de (kleine) Raadzaal. Dit zijn 20Mhz channels 52, 56, 60, 64, 120, 124 en 128. Waarbij de laatste 3 erg veel Radar signalen op waarneembaar zijn en dus niet heel goed bruikbaar zijn. Het 2,4Ghz spectrum is vol en kan niet gebruikt worden.