


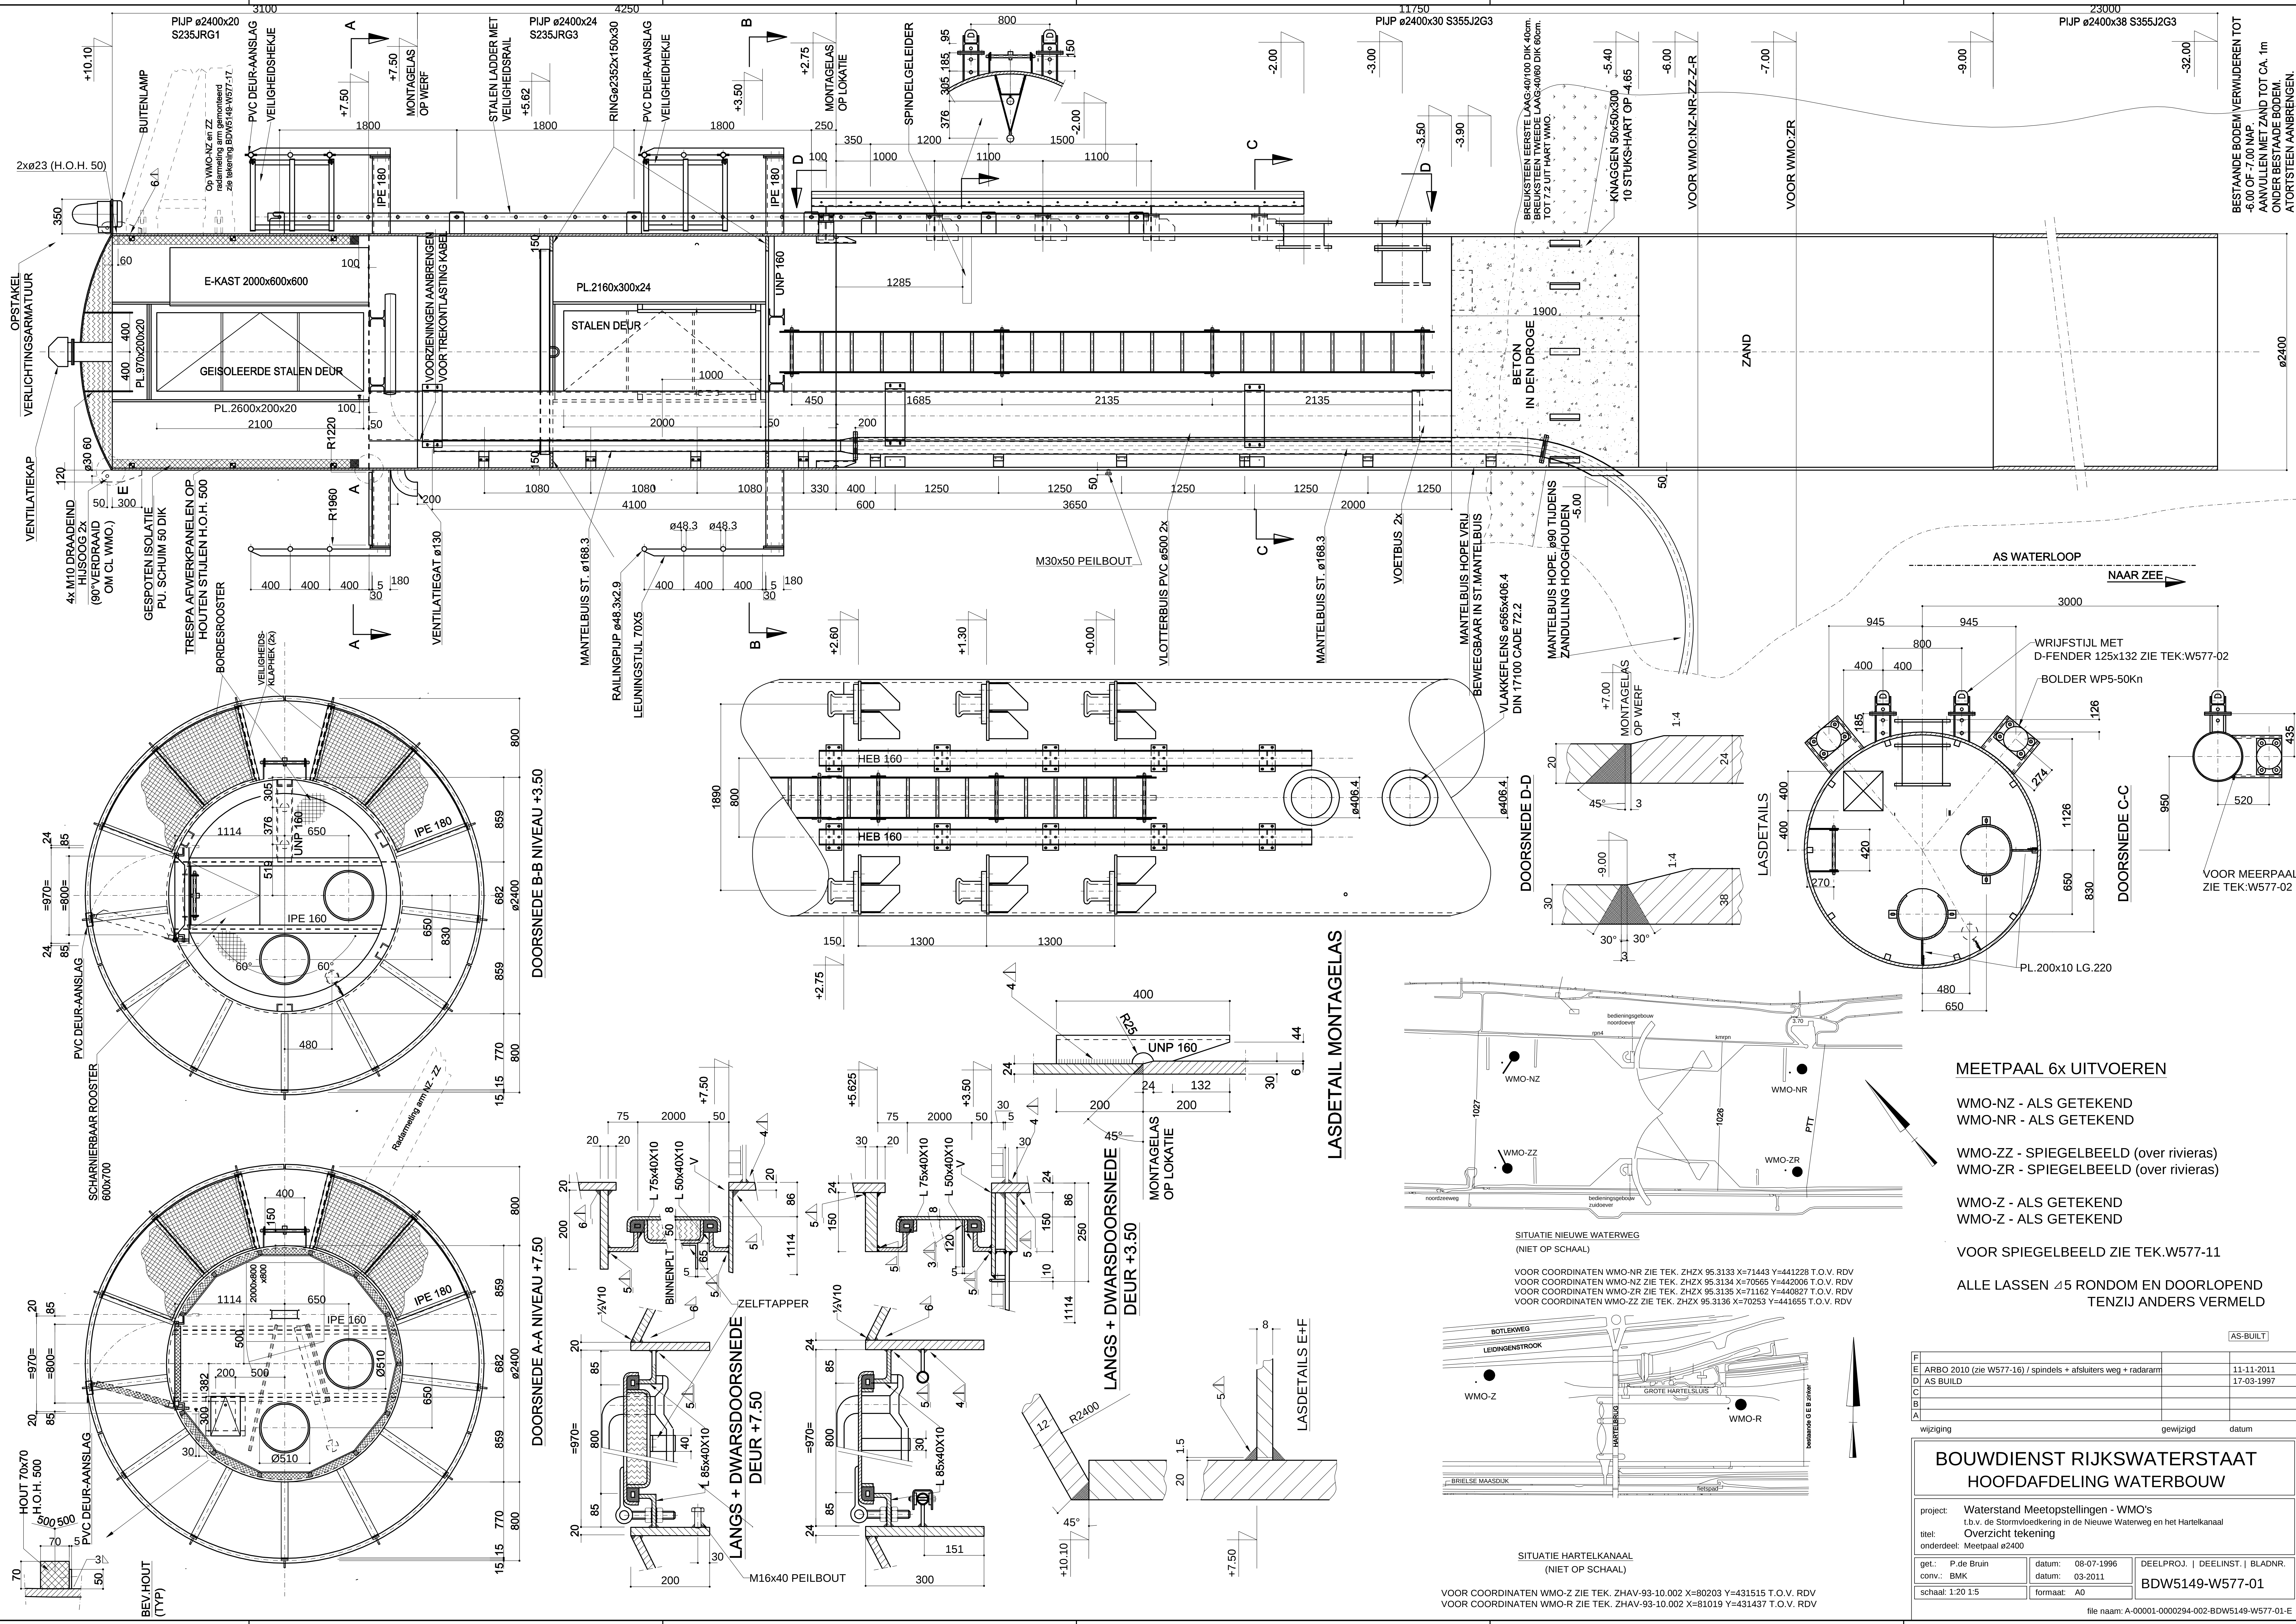

MEETPAAL 6x UITVOEREN

WMO-NZ - ALS GETEKEND
WMO-NR - ALS GETEKEND

WMO-ZZ - SPIEGELBEELD (over rivieras)
WMO-ZR - SPIEGELBEELD (over rivieras)

WMO-Z - ALS GETEKEND
WMO-Z - ALS GETEKEND

VOOR SPIEGELBEELD ZIE TEK.W577-11

ALLE LASSEN 45 RONDOM EN DOORLOPEND
TENZIJ ANDERS VERMELD

[AS-BUILT]		
F	ARBO 2010 (zie W577-16) / spindels + afsluiters weg + radarram	11-11-2011
D	AS BUILD	17-03-1997
C		
B		
A		
wijziging		gewijzigd datum
BOUWDIENST RIJKSWATERSTAAT HOOFDAFDELING WATERBOUW		
project: Waterstand Meetopstellingen - WMO's t.b.v. de Stormvloedkering in de Nieuwe Waterweg en het Hartelkanaal		
titel: Overzicht tekening		
onderdeel: Meetpaal ø2400		
get.: P.de Bruijn	datum: 08-07-1996	DEELPROJ. DEELINST. BLADNR.
conv.: BMK	datum: 03-2011	BDW5149-W577-01
schaal: 1:20 1:5	formaat: A0	
file naam: A-00001-0000294-002-BDW5149-W577-01-E		