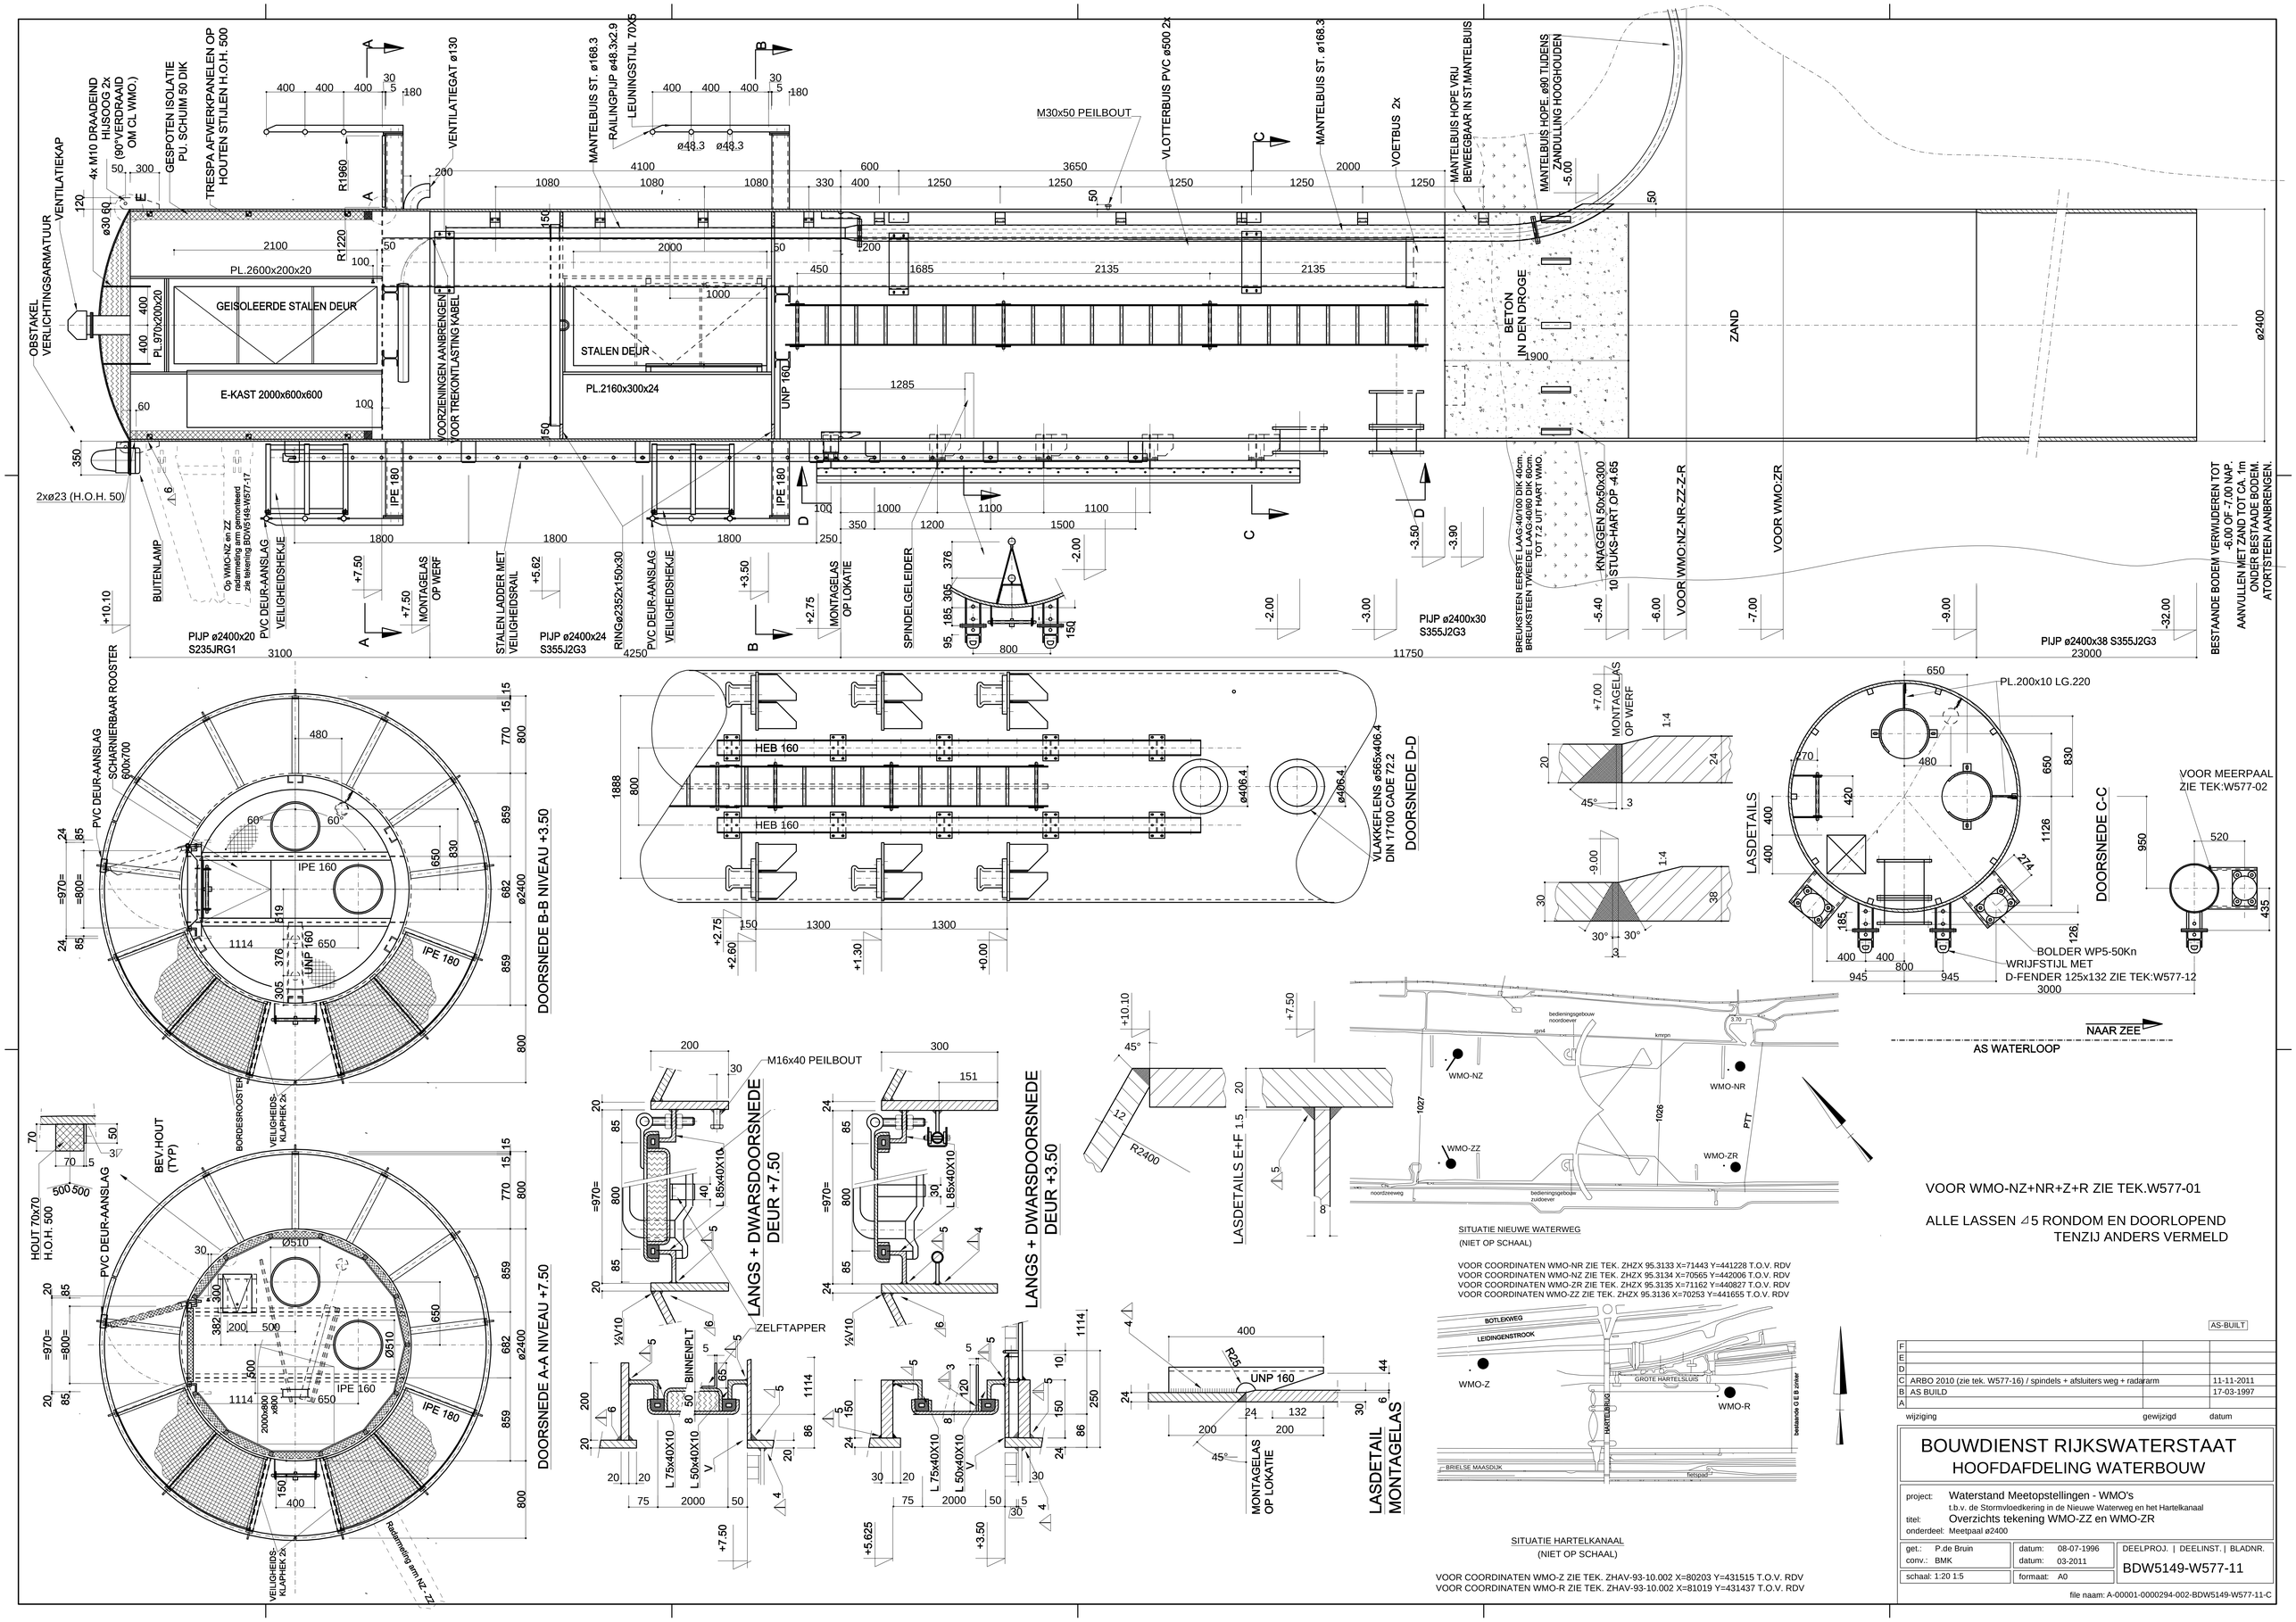
OBSTAKEL VERLICHTINGSARMATUUR
VENTILATIEKAP
4x M10 DRAADEIND HIJSOOG 2x (90°VERDRAAID OM CL WMO.)
GESPOTEN ISOLATIE PU. SCHUIM 50 DIK
TRESPA AFWERKPANELEN OP HOUTEN STIJLEN H.O.H. 500
VENTILATIEGAT ø130
MANTELBUIS ST. ø168.3
RAILINGPIJP ø48.3x2.9
LEUNINGSTIJL 70x5
M30x50 PEILBOUT
VLOTTERBUIS PVC ø500 2x
MANTELBUIS ST. ø168.3
VOETBUS 2x
MANTELBUIS HOPE VRIJ BEWEEGBAAR IN ST.MANTELBUIS
MANTELBUIS HOPE. ø90 TIJDENS ZANDULLING HOOGHOUDEN
GEISOLEERDE STALEN DEUR
PL.2600x200x20
PL.970x200x20
E-KAST 2000x600x600
STALEN DEUR
PL.2160x300x24
UNP 160
VOORZIENINGEN AANBRENGEN VOOR TREKONTLASTING KABEL
BETON IN DEN DROGE
ZAND
ø2400
2x ø23 (H.O.H. 50)
BUITENLAMP
Op WMO-NZ en ZZ rasterring arm gecontrolerd zie tekening BDW5149-W577-17
PVC DEUR-AANSLAG
VEILIGHEIDSHEKJE
MONTAGELAS OP WERF
STALEN LADDER MET VEILIGHEIDSRAIL
RINGø2352x150x30
SPINDELGELEIDER
BREUKSTEEN EERSTE LAAG:40/100 DIK 40cm, BREUKSTEEN TWEEDE LAAG:40/60 DIK 60cm, TOT 7.2 UIT HART WMO.
KNAGGEN 50x50x300 10 STUKS-HART OP -4.65
VOOR WMO:NZ-NR-ZZ-Z-R
VOOR WMO:ZR
BESTAANDE BODEM VERWIJDEREN TOT -6.00 OF -7.00 NAP. AANVULLEN MET ZAND TOT CA. 1m ONDER BESTAADE BODEM. ATORTSTEEN AANBRENGEN.
PIJP ø2400x20 S235JRG1
PIJP ø2400x24 S355J2G3
PIJP ø2400x30 S355J2G3
PIJP ø2400x38 S355J2G3
DOORSNEDE B-B NIVEAU +3.50
DOORSNEDE A-A NIVEAU +7.50
HEB 160
VLAKKEFLENS ø565x406.4 DIN 17100 CADE 72.2
DOORSNEDE D-D
LASDETAILS
DOORSNEDE C-C
PL.200x10 LG.220
BOLDER WP5-50Kn
WRIJFSTIJL MET D-FENDER 125x132 ZIE TEK:W577-12
VOOR MEERPAAL ZIE TEK:W577-02
NAAR ZEE
AS WATERLOOP
LANGS + DWARSDOORSNEDE DEUR +7.50
LANGS + DWARSDOORSNEDE DEUR +3.50
M16x40 PEILBOUT
ZELFTAPPER
LASDETAILS E+F
LASDETAIL MONTAGELAS
SITUATIE NIEUWE WATERWEG
(NIET OP SCHAAL)
VOOR COORDINATEN WMO-NR ZIE TEK. ZHZX 95.3133 X=71443 Y=441228 T.O.V. RDV
VOOR COORDINATEN WMO-NZ ZIE TEK. ZHZX 95.3134 X=70565 Y=442006 T.O.V. RDV
VOOR COORDINATEN WMO-ZR ZIE TEK. ZHZX 95.3135 X=71162 Y=440827 T.O.V. RDV
VOOR COORDINATEN WMO-ZZ ZIE TEK. ZHZX 95.3136 X=70253 Y=441655 T.O.V. RDV
SITUATIE HARTELKANAAL
(NIET OP SCHAAL)
VOOR COORDINATEN WMO-Z ZIE TEK. ZHAV-93-10.002 X=80203 Y=431515 T.O.V. RDV
VOOR COORDINATEN WMO-R ZIE TEK. ZHAV-93-10.002 X=81019 Y=431437 T.O.V. RDV
VOOR WMO-NZ+NR+Z+R ZIE TEK.W577-01
ALLE LASSEN ⊿5 RONDOM EN DOORLOPEND TENZIJ ANDERS VERMELD
AS-BUILT
C ARBO 2010 (zie tek. W577-16) / spindels + afsluiters weg + radararm 11-11-2011
B AS BUILD 17-03-1997
wijziging gewijzigd datum
BOUWDIENST RIJKSWATERSTAAT
HOOFDAFDELING WATERBOUW
project: Waterstand Meetopstellingen - WMO's
t.b.v. de Stormvloedkering in de Nieuwe Waterweg en het Hartelkanaal
titel: Overzichts tekening WMO-ZZ en WMO-ZR
onderdeel: Meetpaal ø2400
get.: P.de Bruin datum: 08-07-1996
conv.: BMK datum: 03-2011
schaal: 1:20 1:5 formaat: A0
DEELPROJ. | DEELINST. | BLADNR.
BDW5149-W577-11
file naam: A-00001-0000294-002-BDW5149-W577-11-C