



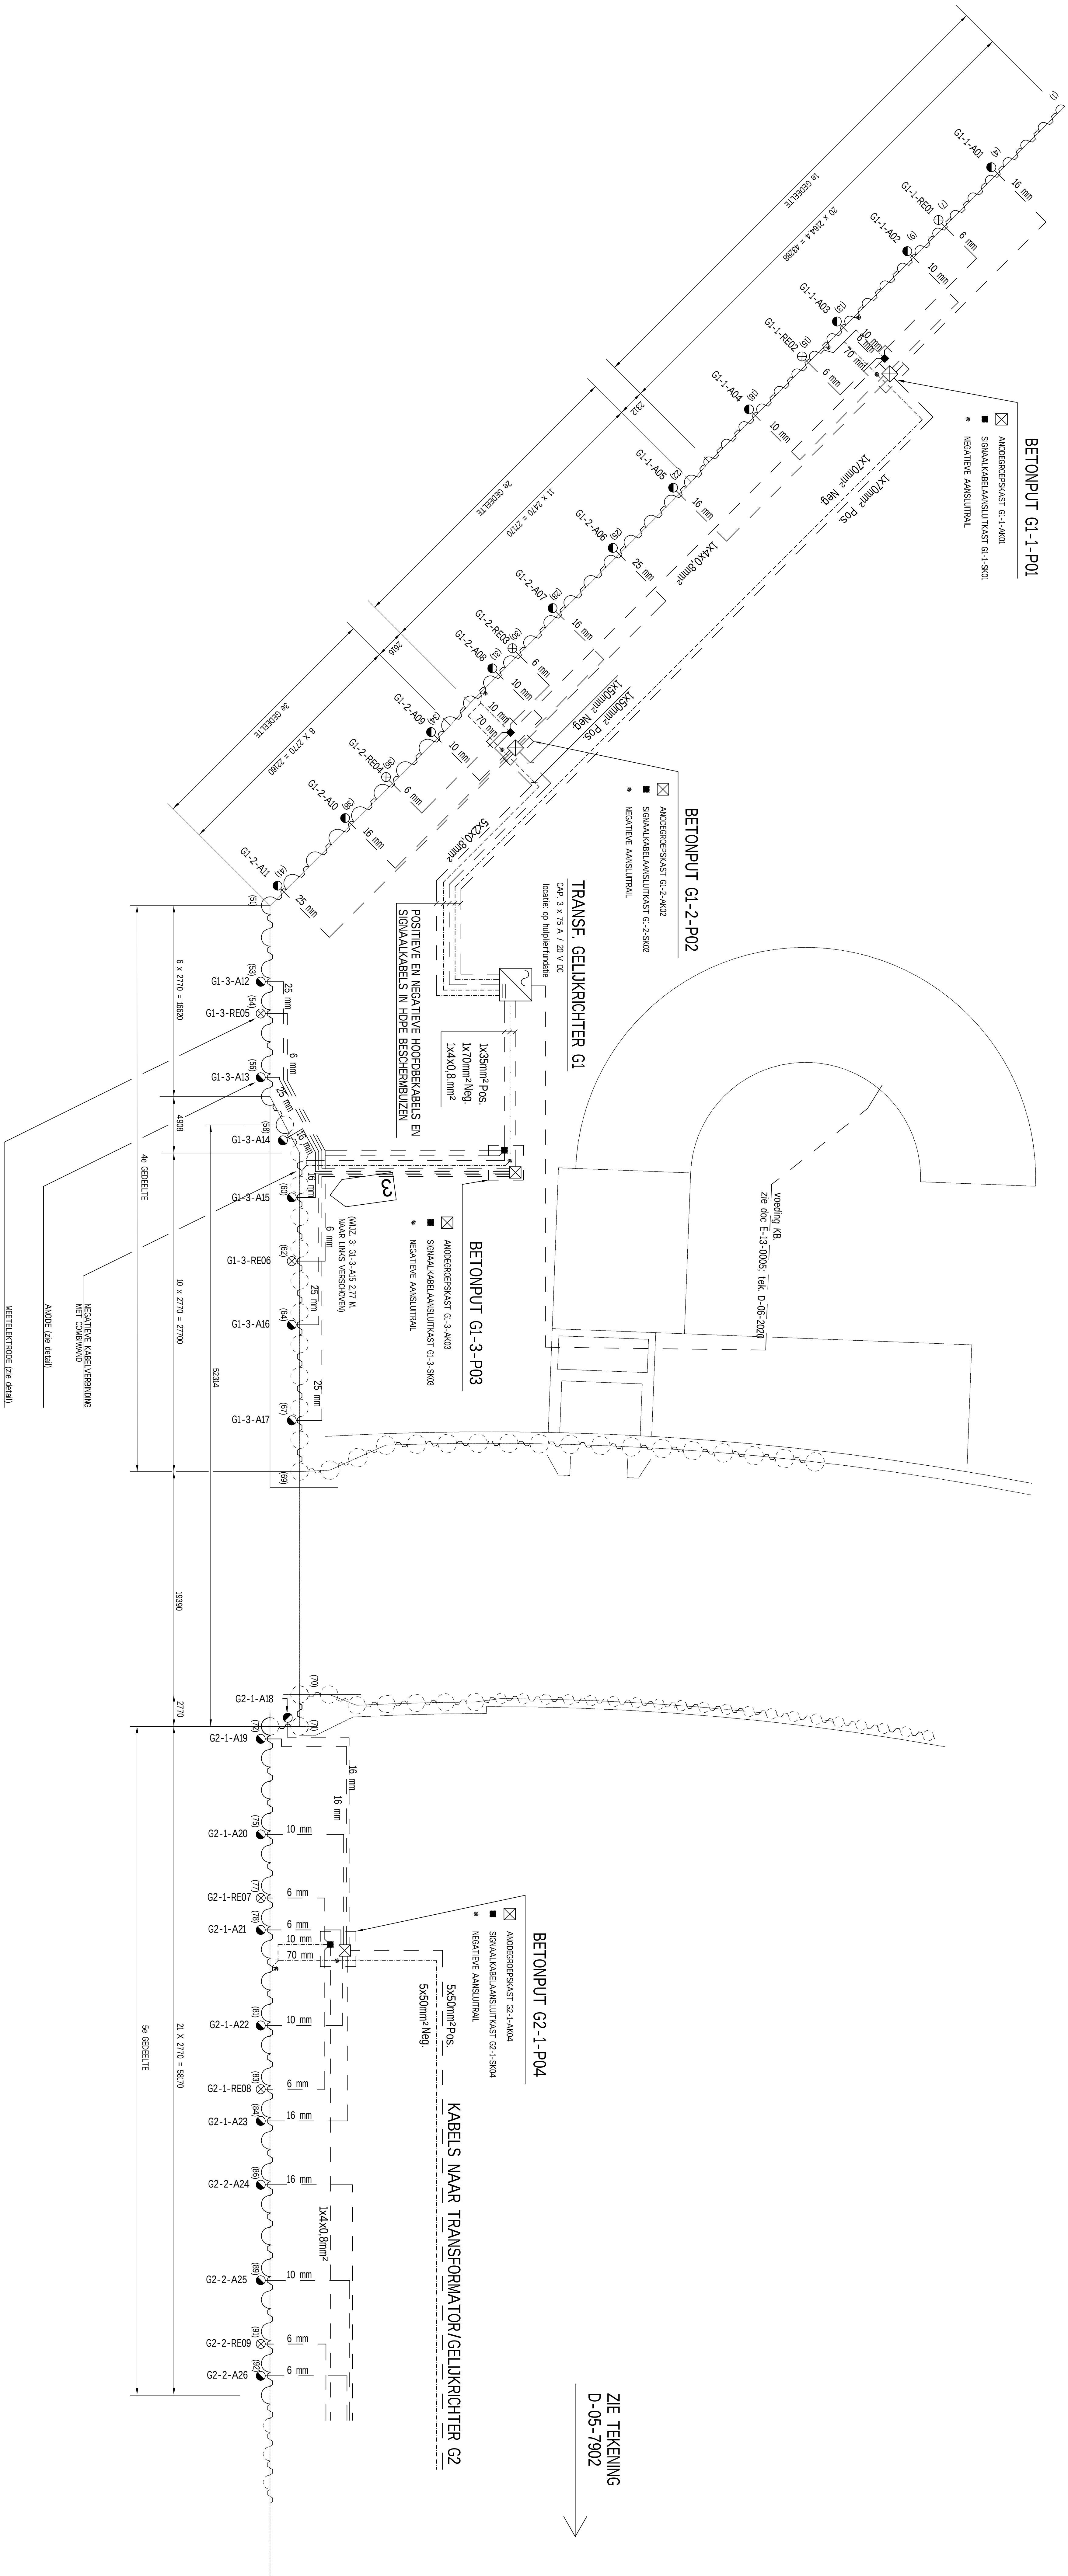

DETAIL

ANODE- EN MEETELEKTRODECONSTRUCTIE

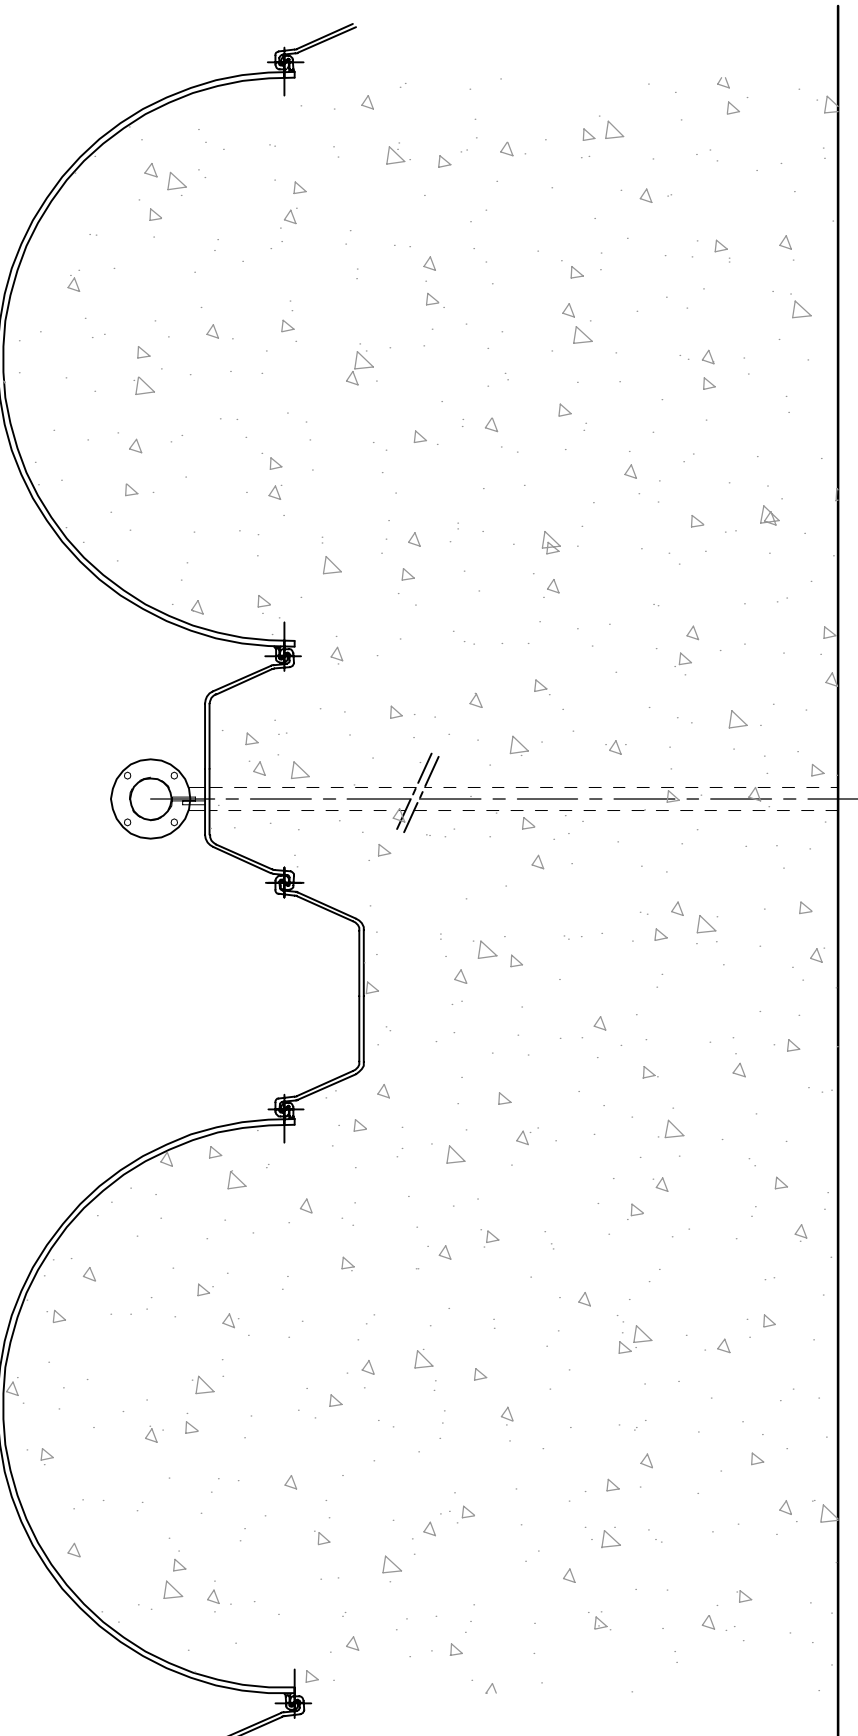

OPMERKINGEN:


- Maten in mm.

BUBBERENDE TEKENING:

- Omschrijving BG. D-05-7902 / -7903
- Anode- en meetelektrodeconstructie D-05-7904
- Diverse kl. details D-05-7905 T.M. -7911
- Overzicht kabeltracé terrein + d.m.s. D-05-5003
- Kabeltracé en putten D-05-5040 T.M. -2042
- Montage-constructie G1-1-A01 D-05-5200
- L14/25 GSD Anoden G1 t/m 16 Sfs type MS-2
- 24/25 GSD Anoden G1 t/m 17 Keramiek
- 40 GSD Anoden G2 t/m 17 Keramiek
- 28 GSD Anoden G3 t/m 26 Keramiek
- 50 GSD Anode 19 Duidere Keramiek
- Anodekabel 1x0,1 mm²
- Meetelektroden Ag/AgCl, RE01 t/m RE09

Situatie:

Schaal 1 : 200

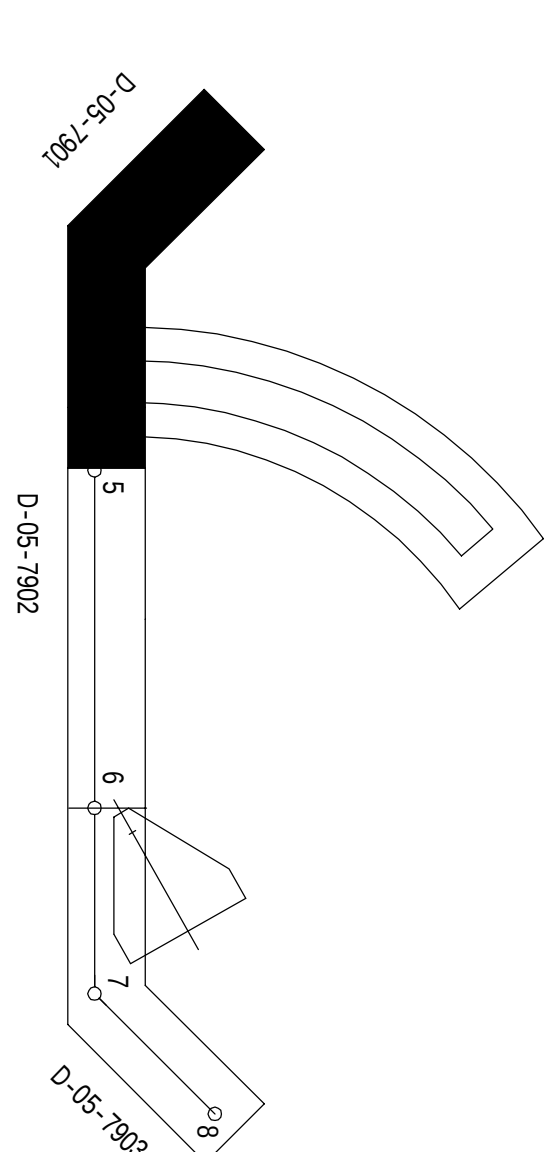

5	19-06-15	ONTWERP NAAR NIEUW STANDAARD	VE BUI	
4	10-03-01	AS BUIT	GBR	
3	23-12-93	ZIE ALDIENSPUL	AAO	
2	01-12-93	DOORNAME - VERBOD	AAO	
1	01-12-93	DOORNAME - VERBOD	AAO	
Project: STORMVLOEDERING NIEUWE WATERWEG				
Omschrijving: KATHODISCHE BESCHERMING NOORD				
OPSTELLING K.B. SYSTEEM				
ANODEN EN MEETELEKTR.				
Probleem: AS-BUIT				
Schaal: 1:200				
Datum: 19-06-15				