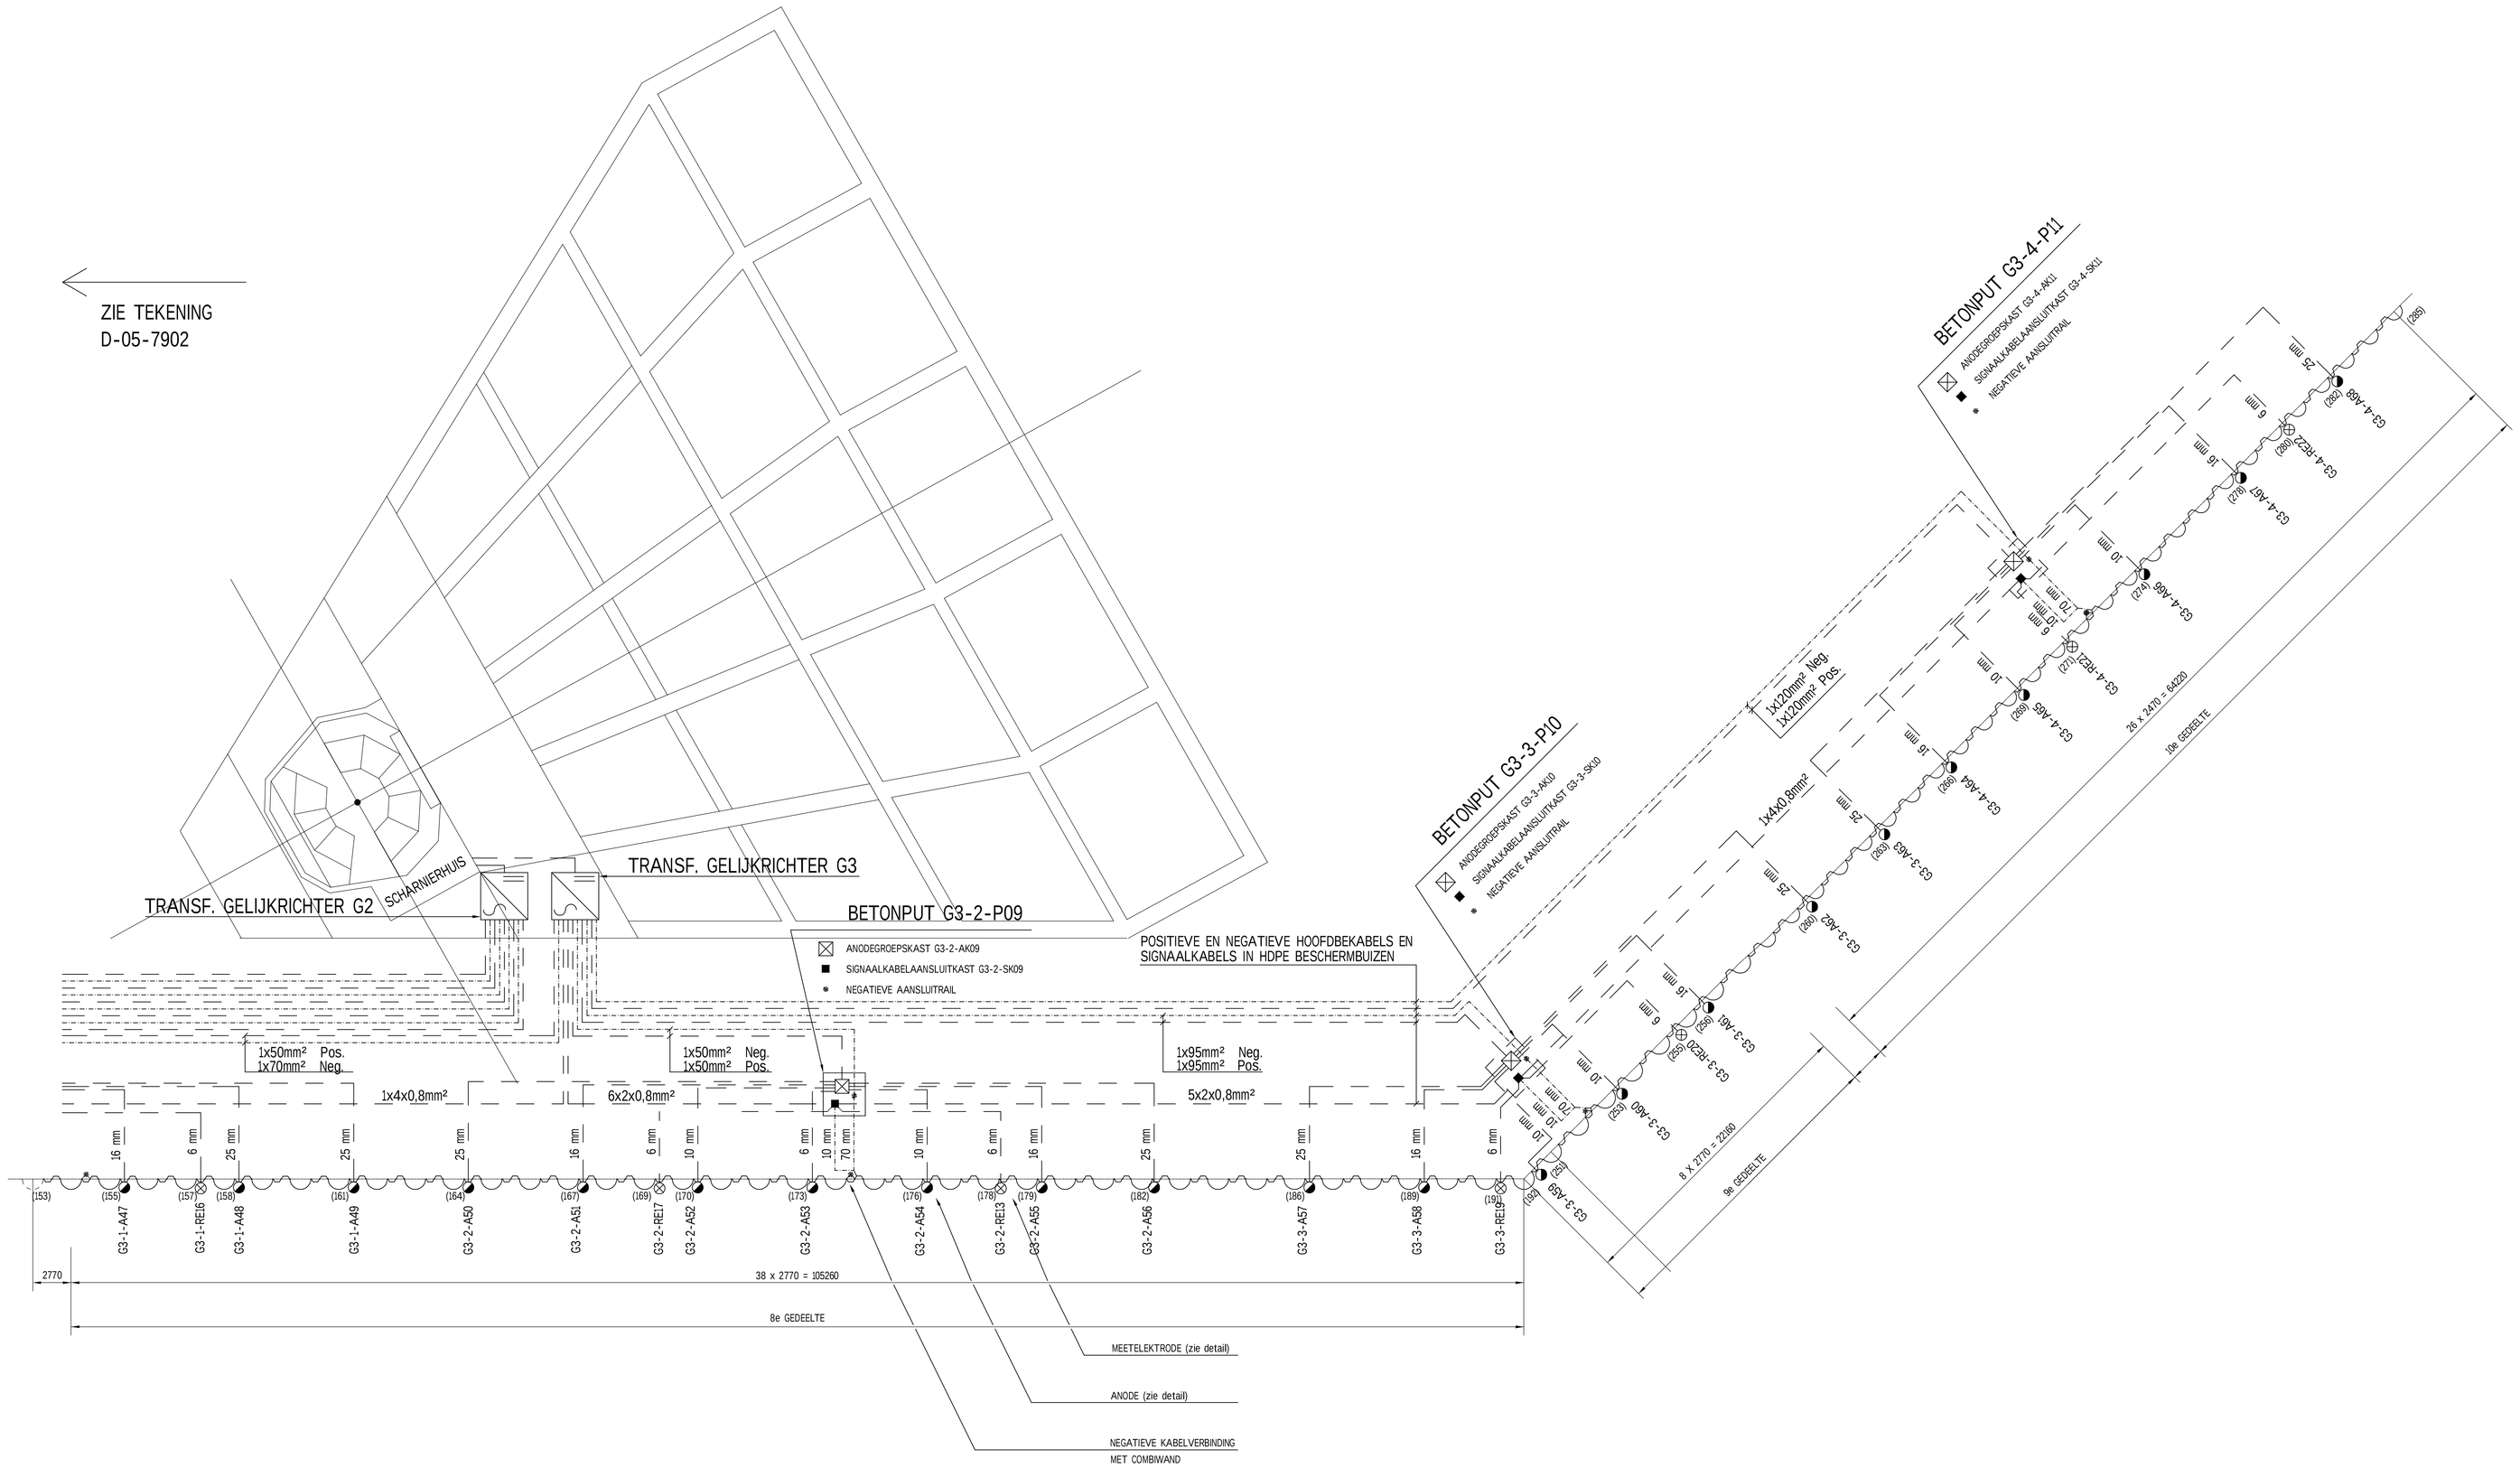

DETAIL

ANODE- EN MEETELEKTRODECONSTRUCTIE

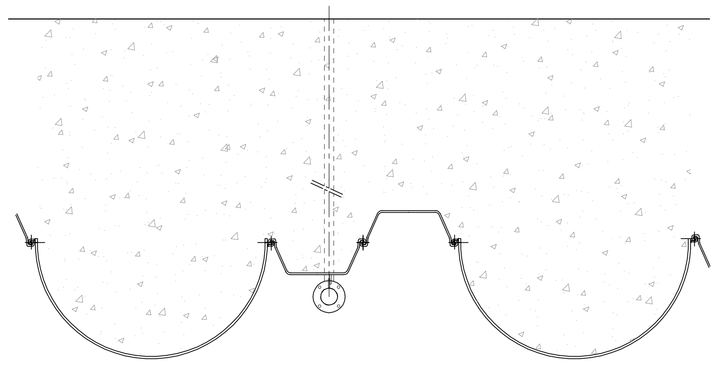

RVS T-STUK 114,3 / 60,3 / ø220 / 4x M16x60

UITVOERING MET 4x M12x60:
G3-2-RE17 EN G3-3-RE20

OPMERKINGEN:

- Maten in mm.

BIJBEHORENDE TEKENING:

- Opstelling KB.:	D-05-7901 / -7902
- Anode- en meetelektrodeconstructie	D-05-7904
- Diverse kb. details:	D-05-7905 T/M -7911
- Overzicht kabeltrace terrein + drsn:	D-06-2020
- Kabelbuizen en putten:	D-06-2040 T/M -2043
- Montage-constructie G3-4-A69:	D-05-2290

- 8e GED: Anoden 47 t/m 58 Keramox
- 9e/10e GED: Anoden 59 t/m 62 Keramox
- 10e GED: Anoden 63 t/m 68 SiFe type MS-2

- Anodekabel: 1x10 mm²

- Meetelektroden Ag/AgCl: RE16 t/m RE22

0 2000 4000 6000 8000mm
Schaal 1 : 200

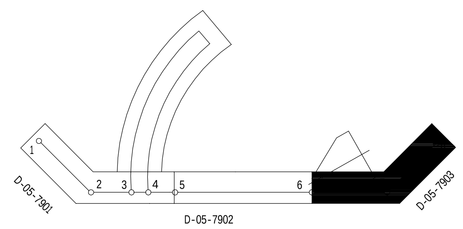

Situatie:

Schaal 1 : 200

Revisie	Datum	Omschrijving	Tekenaar	Parraaf
4	19-06-15	OMZETTING NAAR NLCS STANDAARD	VE ENg	
3	27-03-97	AS BUILT	GDB	
2	09-12-93	VOEDING	ANO	
1	15-09-93	TER AKSEPTATIE RWS		

Opdrachtgever: Ministerie van Verkeer en Waterstaat, Rijkswaterstaat, Directie Zuid-Holland

Project: STORMVLOEDKERING NIEUWE WATERWEG

Omschrijving: KATHODISCHE BESCHERMING NOORD
OPSTELLING K.B. SYSTEEM
ANODEN EN MEETELEKTR.

bam

Schaal: 1:200 / 1:20	Opgemaakt: G de Bruin	Datum: 27-04-93	Paraaf:
	Gecontroleerd: --	Datum:	Paraaf:
Formaat: A0	Vrijgegeven: --	Datum:	Paraaf:
Tekeningnummer: D-05 7903			
Status: AS-BUILT	Versie: 4	Datum: 19-06-15	

Probam i.m.j.o. Stormvloedkering v.o.f.
Vestiging: Maeslantkeringweg 131 3151 ZZ Hoek van Holland
Postadres: Rijser 28 2908 MC Capelle a/d IJssel
Telefoon: (010) 288 77 77
Internet: www.probam.nl / info@probam.nl
© copyright

L:\werkmap\ documenten\tekeningen /\mos\kathodische bescherming\d-05-7903 versie 4 opstelling kb-systeem anoden g3-1-a47 tm g3-4-a68 + meet.dwg