


VOEGGERFEDTE 25mm.

**VERBODING KESP-BUISPAAI ALS BETONSCHAKTEL
UITGEVOERD (VOEGBREEDE 40mm.)**

VOORRAANZICHT KESPEN T.P.V. SCHARNIER

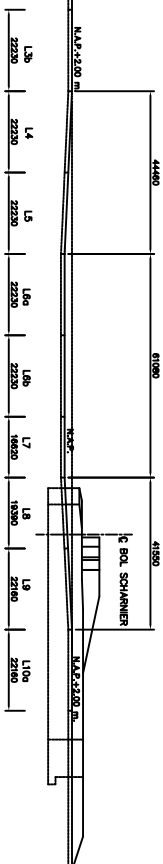

"AS BUILT" VERWERKTE AFMAKINGSRAPPORTEN	
	REGISTRATIECODE
Status A	-
Status B	-

BILDERBOVEN TEGENHETEN	
AAMP, WAATV, KESPEP PANEEDROK	D-07-2310
KESPEP PANEEDROK	D-07-2812 V/m 2822
KESPEP PI	D-07-2311/2510/251
KESPEP VOORWAAD	D-06-2821 V/m 2533
KESPEP LTI	D-07-2322
KG STEETEN	D-06-7901 V/m 7903
VOORZIEKEN KOTTERDAW	D-06-2720
DETALS SUSSESTONEN	D-06-2820
DETALS DILATATIEVOEG	D-06-2821

D-07-2310
D-07-2512 t/m 2522
D-07-2311 /2510/251
D-05-2521 t/m 253
D-07-2322
D-05-7901 t/m 7903
D-05-2720
D-05-2620
D-05-2621

3 / p02	21/11/00	AS BLU.Y	
2 / n04	18/04/00	PR. AGOSTINELLI	
1 / n04	17/03/00	PR. AGOSTINELLI	
revisione	definita	emendazione	

BMK
Bouwkombijde Moelant Kering

STORMVLOEDKERING NIEUWE WATERWEG
Landhoofd Noord
OVERZICHT KESPEN