


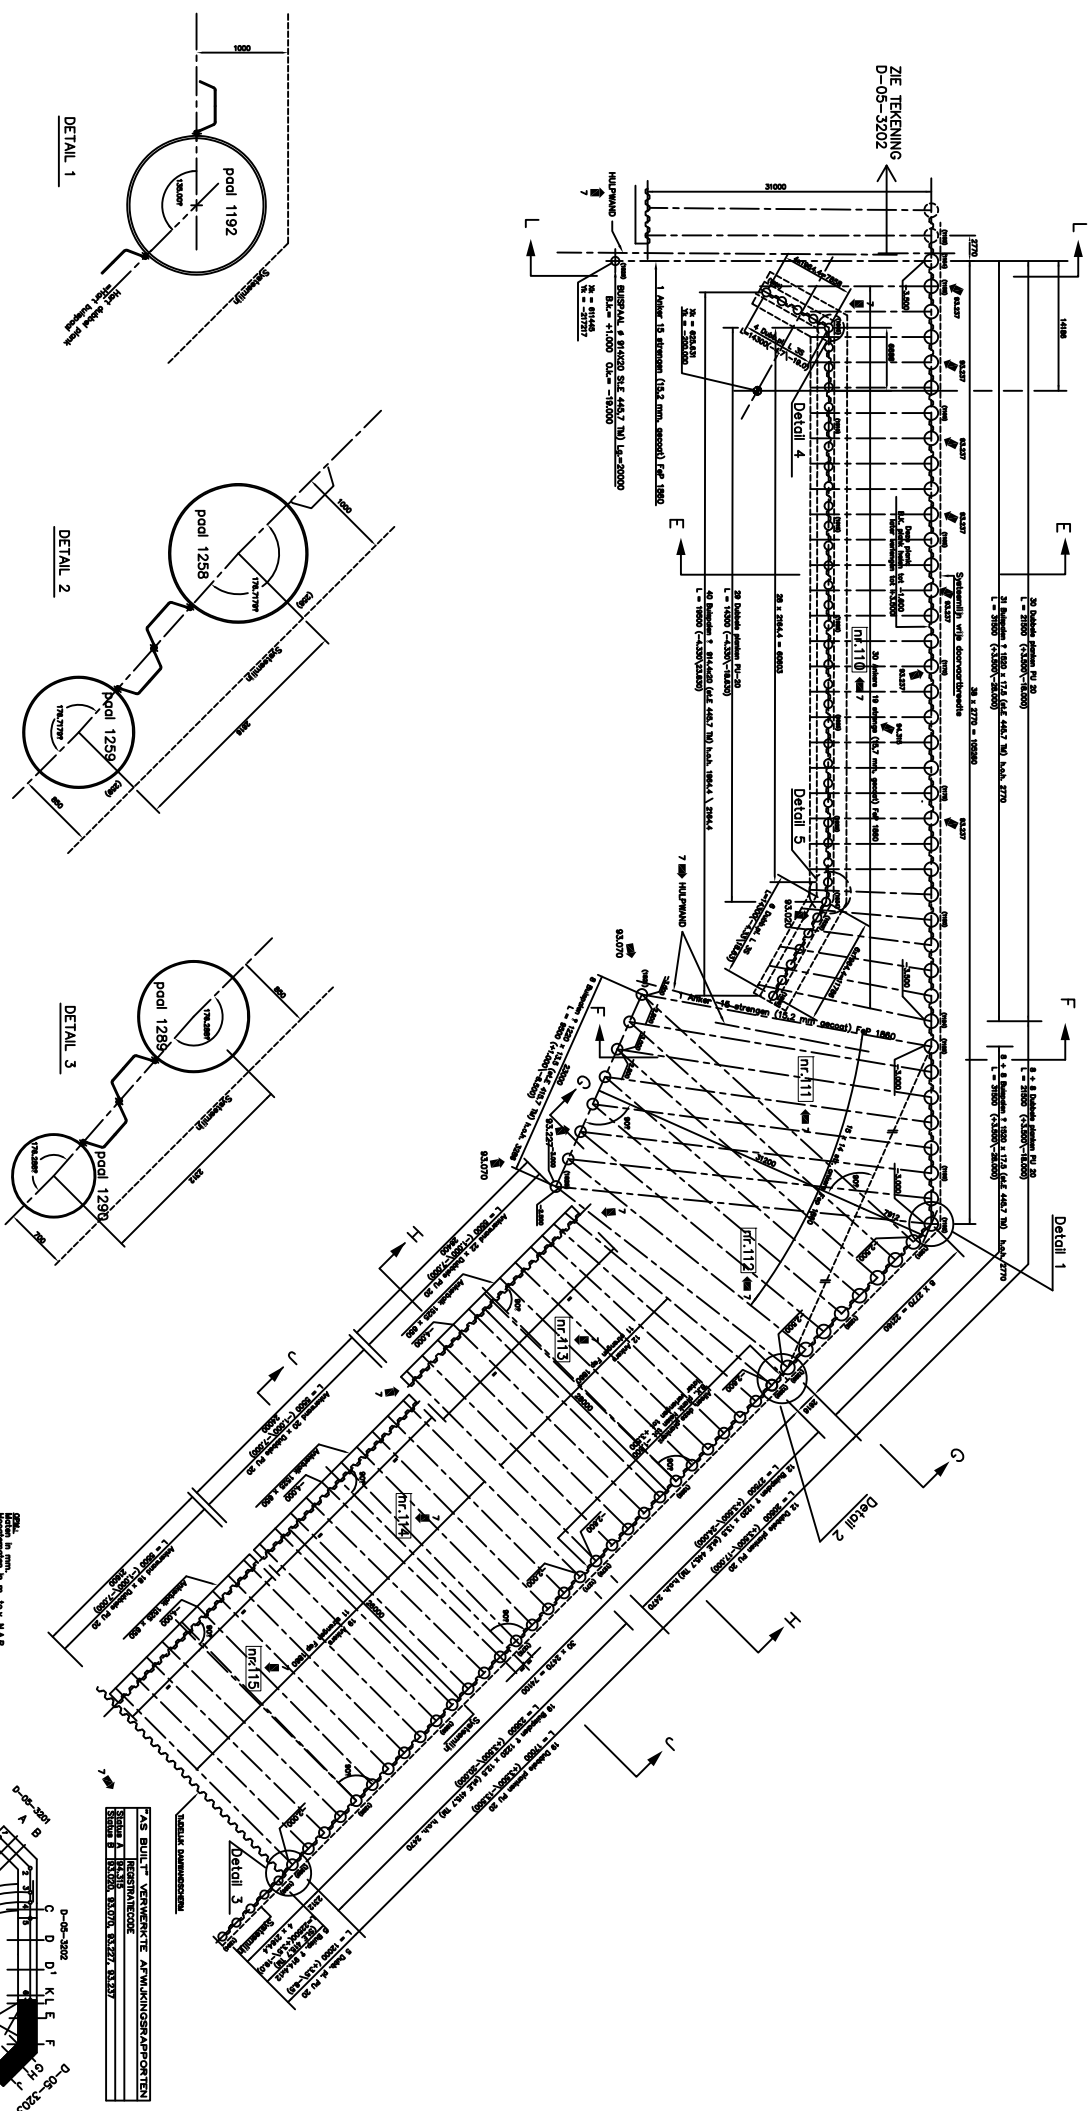

DETAIL 1


DETAIL 2

DETAIL 3

DETAIL 4

DETAIL 5

Voor algemeen detail van
buispalen met dubbele plank
zie tekening D-05-3202

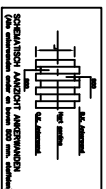[illegible]

"AS BUILT" VERWERKTE AFWIKINGSRAPPORTEN	
	REGISTERCODE

[illegible]