


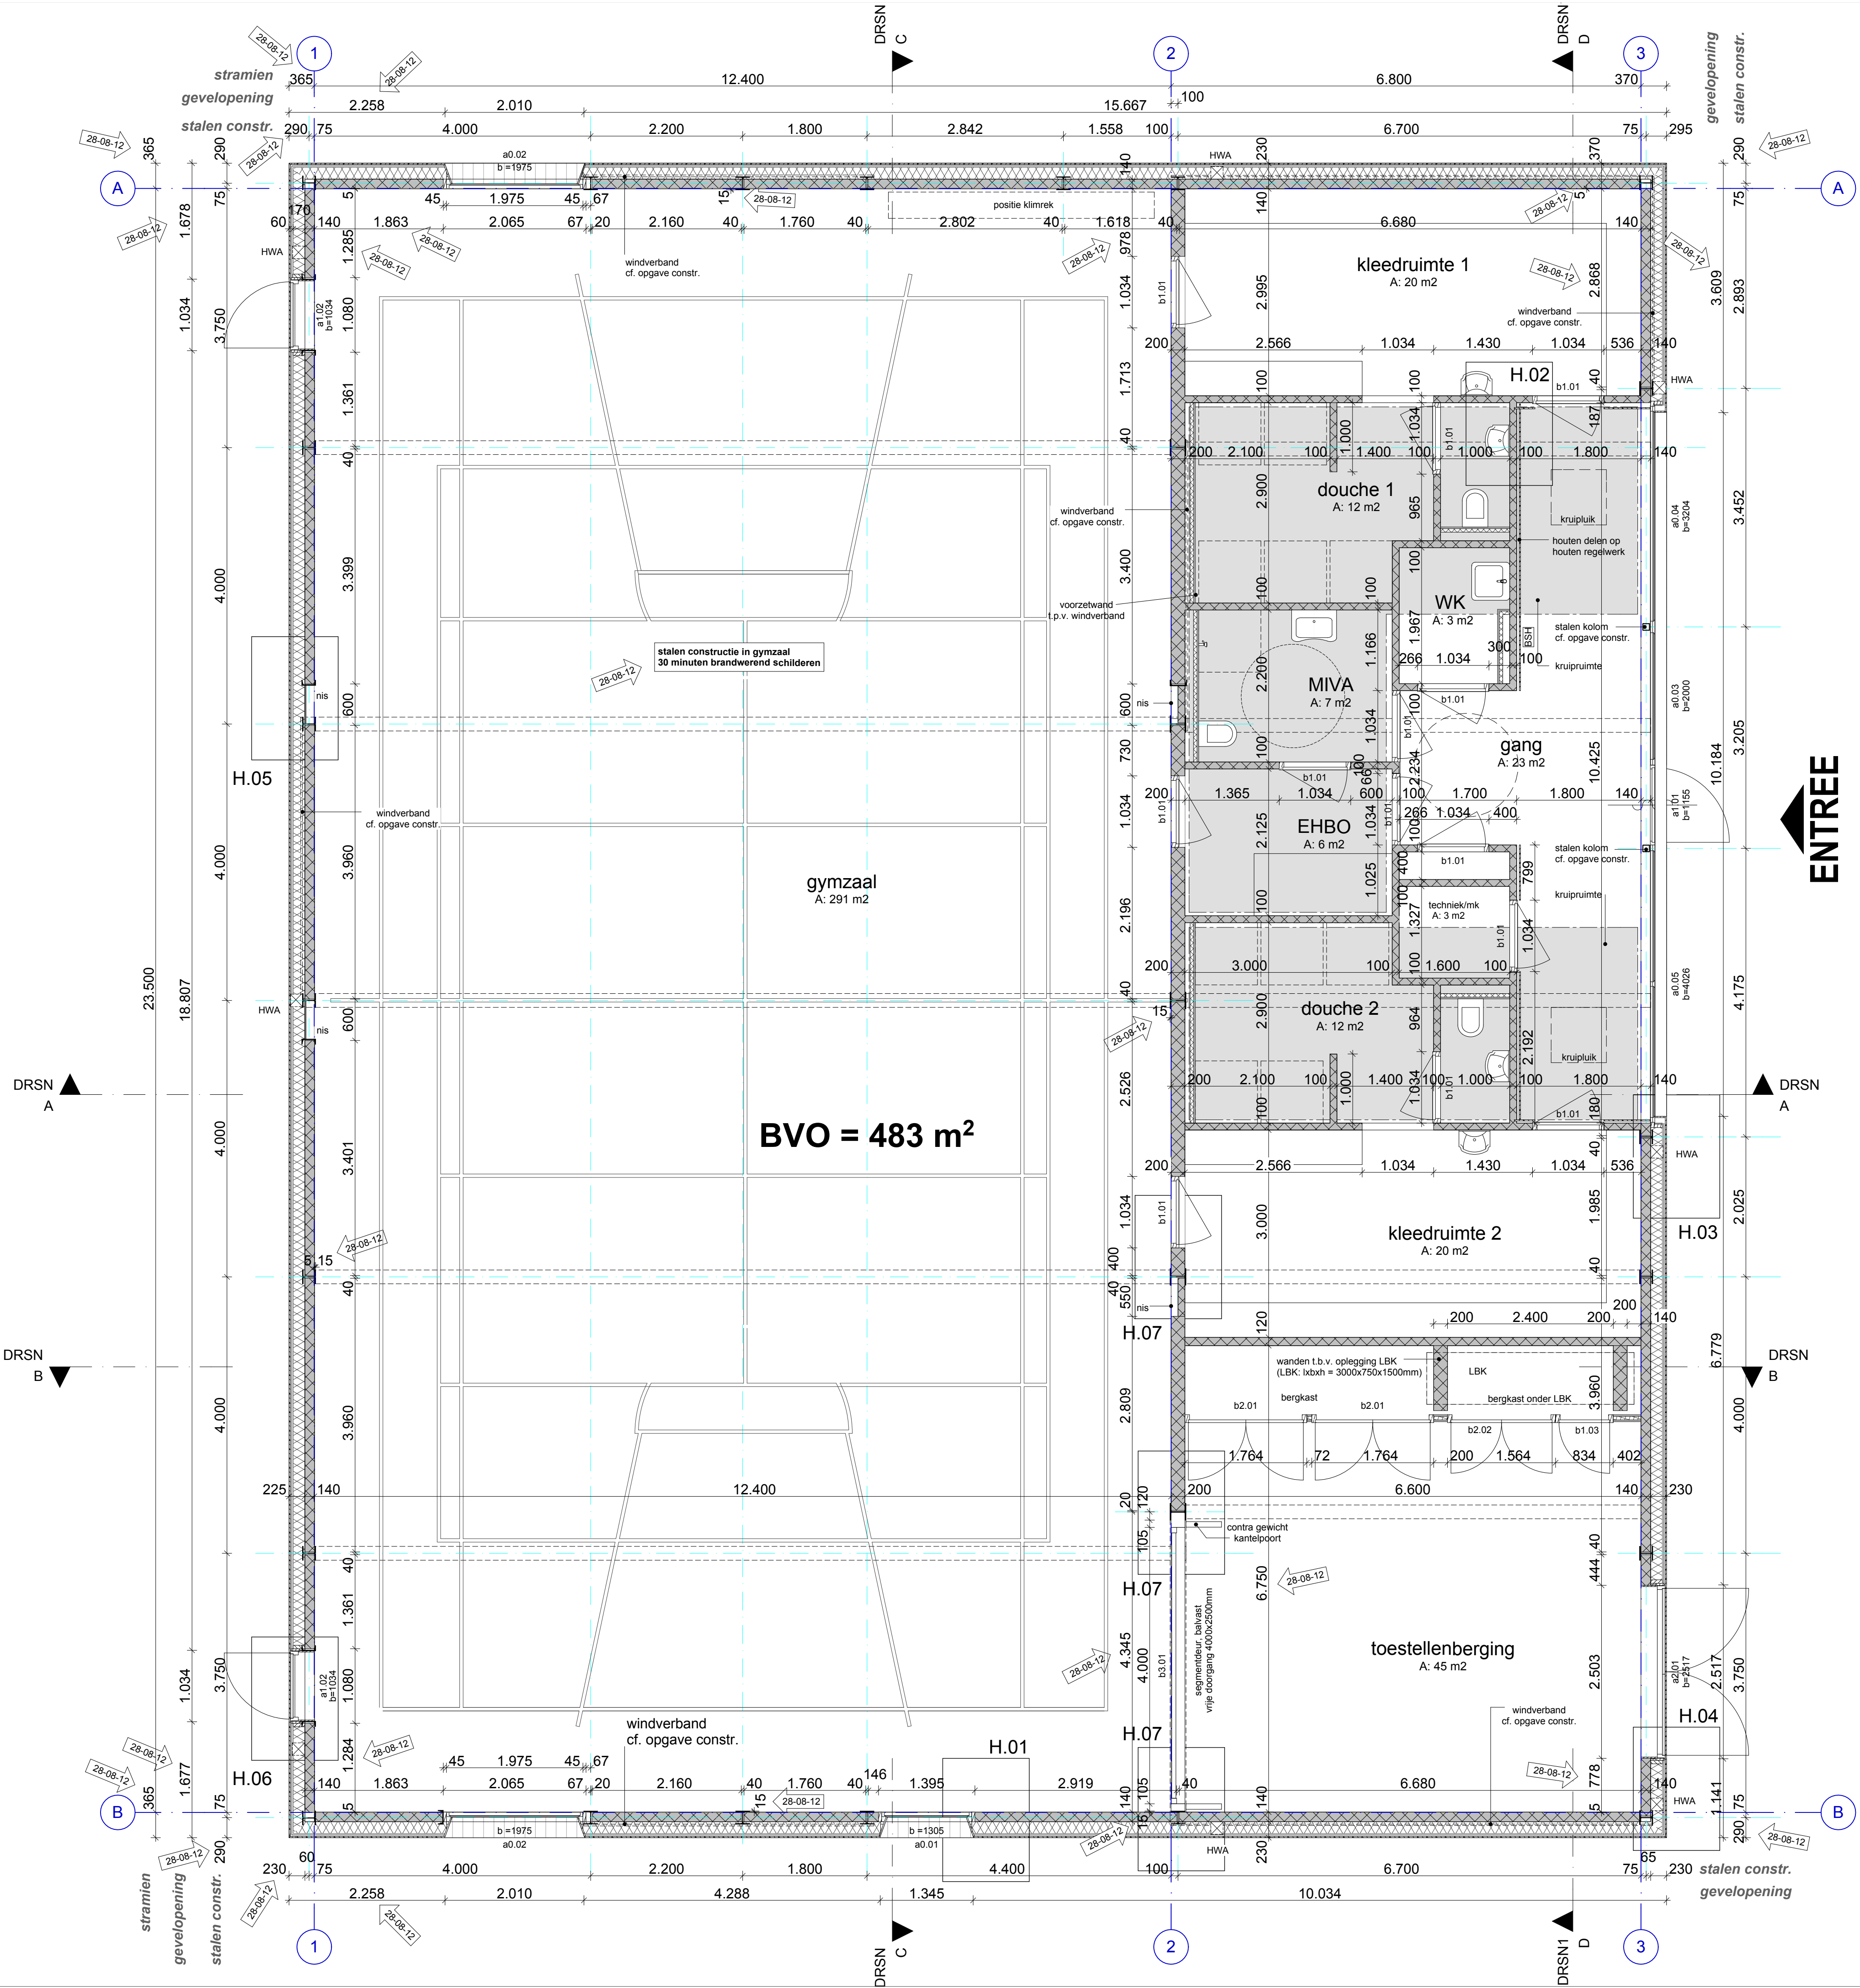

LET OP:
buitenwanden op as 1, A en B
zijn 5mm naar binnen verplaatst!

staalconstructie in gymzaal
30 minuten brandwerend schilderen

lagenmaat betonsteen binnenblad = 200mm
(hoogte betonsteen = 190mm + 10mm voeg)
ok. betonsteen = 0 = peil

hart op hart afstand houten geveldelen:
134mm
(breedte geveldelen = 129mm
+ 5mm voeg)

RENNOOI - Plattegrond

draaiend deel zelfsluitend

diameter t.b.v. draaicirkel rolstoel: 1,5m

brandslanghaspelkast,
lengte brandslang 30m

RENNOOI

Gevelbeplating

Metselwerk, baksteen

Beton, i.h.w. gestort

Beton, prefab

Betonsteen

Isolatie

Metalstud voorzetwand

peil gymzaal
= b.k. cementdekvloer begane grond
= 0,60 - N.A.P.

Gebouw beschermen tegen binnendringen ratten en muizen
(conform Bouwbesluit Afdeling 3.17)

maximale wateropname materialen vloer,
wand en plafonds in sanitaire ruimten voldoen aan
Bouwbesluit afd 3.7 artikel 3.28

Constructie cf. opgave constructeur
Installaties cf. opgave installatie-adviseur
Bouwfysische gegevens cf. opg. bouwfysisch adviseur

Alle maten in het werk te meten en te controleren.

versie: datum: omschrijving:
wiz. A: 28-08-2012: verplaatsen buitenwanden, brandwerendheid staalconstructie gymzaal
wiz. B:
wiz. C:
wiz. D:
wiz. E:

Gymzaal Dordrecht

Werktekening
datum: 17-07-2012
schaal: 1:50 (A1)

859d WT 10

plattegrond

FRENCKEN | SCHOLL
ARCHITECTEN

Formaat: A1
Laten print: drawing 28 augustus 2012