

0	1	2	3	4	5	6	7	8	9
---	---	---	---	---	---	---	---	---	---

REGELKAST RK1-ZUID

PROJECT : KADASTER HUISVESTING ITS - APELDOORN

ADVISEUR : -

INSTALLATEUR : KROPMAN INSTALLATIETECHNIEK BV - NIJMEGEN

REGELFIRMA : KROPMAN BV - NIJMEGEN

PANEELBOUWER : V en M bv - APELDOORN

STATUS: REVISIE 25-01-2012

A RK: 01-11-05	B LP: 16-02-06	C PB: 31-05-06	D WS: 07-11-07	E RD: 25-01-12	F	WIJZ. DATUM	 wolter & dros TBI techniek Ingenieursbureau Wolter & Dros B.V. Postbus 47 3800 AA Amersfoort Telefoon 033 - 467 15 15 Fax 033 - 401 38 30	OMSCHRIJVING: VOORBLAD	PROJECT: KADASTER HUISVESTING ITS - APELDOORN	REGELKAST: RK1-ZUID	PL/PE/TK: MA/RK/RK
									ADVISEUR: -	ORDERNR. : 2201301	ONTWERPDATUM: 11.08.05
								REVISIE	INSTALLATEUR: KROPMAN INSTALLATIETECHNIEK BV - NIJMEGEN	TEK. NR. : 23729	BLAD: 1

0

1

2

3

4

5

6

7

8

9

INDEX

BLADNR.	OMSCHRIJVING	GEWIJZ. dd	BLADNR.	OMSCHRIJVING	GEWIJZ. dd
49	OS1 R08 DIGITALE UITGANGEN 1-4	07.11.07	69	X3 AANSLUITKLEMMEN 24V	25.01.12
50	OS1 R08 DIGITALE UITGANGEN 5-8	07.11.07	70	X4 AANSLUITKLEMMEN MEETLEIDINGEN	25.01.12
51	OS1 R08 DIGITALE UITGANGEN 1-4	07.11.07	71	X4 AANSLUITKLEMMEN MEETLEIDINGEN	25.01.12
51A	OS1 R08 DIGITALE UITGANGEN 5-8	07.11.07	72	X5 AANSLUITKLEMMEN VREEMDE SPANNING	25.01.12
51B	OS1 R08 DIGITALE UITGANGEN 1-4	07.11.07	73	X6 AANSLUITKLEMMEN DATACOMMUNICATIE	25.01.12
51C	OS1 R08 DIGITALE UITGANGEN 5-8	07.11.07	74	X7 AANSLUITKLEMMEN DATACOMMUNICATIE	25.01.12
51D	OS1 R08 DIGITALE UITGANGEN 1-4	07.11.07	75	KASTAANZICHT EN INDELING	07.11.07
51E	OS1 R08 DIGITALE UITGANGEN 5-8	07.11.07	76	RESOPALLIJST	07.11.07
52	STUURSTROOMSCHEMA AIRTRACKS	31.05.06	77	-	07.11.07
53	STUURSTROOMSCHEMA LUCHTBEHANDELING	31.05.06			
54	STUURSTROOMSCHEMA LUCHTBEHANDELING	07.11.07			
55	STUURSTROOMSCHEMA LUCHTBEHANDELING	31.05.06			
56	STUURSTROOMSCHEMA LUCHTBEHANDELING	31.05.06			
57	STUURSTROOMSCHEMA DIVERSEN	31.05.06			
58	STUURSTROOMSCHEMA VLOERVERWARMING	07.11.07			
59	STUURSTROOMSCHEMA LUCHTVERHITTERS	08.11.07			
60	STUURSTROOMSCHEMA BRANDKLEPPEN	31.05.06			
61	STUURSTROOMSCHEMA ALGEMEEN	31.05.06			
62	STUURSTROOMSCHEMA ALGEMEEN	07.11.07			
63	STUURSTROOMSCHEMA PANEEL BALIE	01.06.06			
64	X1 AANSLUITKLEMMEN 230/400V	25.01.12			
65	X1 AANSLUITKLEMMEN 230/400V	25.01.12			
66	X2 AANSLUITKLEMMEN 230V	25.01.12			
67	X3 AANSLUITKLEMMEN 24V	25.01.12			
68	X3 AANSLUITKLEMMEN 24V	25.01.12			

A RK: 01-11-05

B LP: 16-02-06

C PB: 31-05-06

D WS: 07-11-07

E RD: 25-01-12

F

WIJZ. DATUM

 walter & dros
TBI techniek

Ingenieursbureau Wolter & Dros B.V.
Postbus 47
3800 AA Amersfoort
Telefoon 033 - 467 15 15
Fax 033 - 401 38 30

OMSCHRIJVING:
INDEX

REVISIE

PROJECT:
KADASTER HUISVESTING ITS - APELDOORN

ADVISEUR: -

INSTALLATEUR: KROPMAN INSTALLATIETECHNIEK BV - NIJMEGEN

REGELKAST:
RK1-ZUID

ORDERNR. :
2201301

TEK. NR. :
23729

PL/PE/TK:
MA/RK/RK

ONTWERPDATUM:
11.08.05

BLAD: 2a

0		1		2		3		4		5		6		7		8		9											
CODE										TOE TE PASSEN MATERIALEN																			
6 K 2 PAADNUMMER BENAMING BLADNUMMER M V 7-5 7-5 8-6 9-4 WISSELCONTACT OP BL. 7 PADNR. 5 MAAKCONTACT OP BL. 8 PADNR. 6 VERBREEKCONTACT OP BL. 9 PADNR. 4										DI - DIGITALE INGANG AI - ANALOGE INGANG DO/DU - DIGITALE UITGANG AO/AU - ANALOGE UITGANG										MATERIALEN FABRIKAAT SCHAKELKAST AANSLUITKLEMMEN MAGNEETSCHAKELAARS MOTORBEVEILIGINGSSCHAKELAAR HULPRELAIS 230V HULPRELAIS 24V TIJORELAIS HAND - KEUZE SCHAKELAARS HOOFDSCHAKELAAR ZEKERINGHOUDERS ZEKERINGAUTOMATEN SIGNAALARMATUREN DRUKKNOPPEN TRANSFORMATOREN KASTVERLICHTING WANDCONTACTDOOS ELDON WEIDMULLER MOELLER MOELLER FINDER 55.33 (3-POLIG) FINDER 55.34 (4-POLIG) OMRON MOELLER MOELLER / HOLEC WÖHNER ALLEN BRADLEY CALPE CALPE BELPA NORTON M. G.									
AANSLUITKLEMMEN										X1 = HOOFDSTROOMKLEMMEN 230/400V X2 = STUURSTROOMKLEMMEN 230V X3 = STUURSTROOMKLEMMEN 24V X4 = MEETLEIDINGKLEMMEN X5 = VREEMDE SPANNING X6 = DATACOMMUCATIE AANSLUITKLEMMEN IN DE SCHAKELKAST AARDRAIL																			
DRAADKLEUREN																													
HOOFDSTROOM 230/400VAC		FASE L1, L2, L3 SCHAKELDRAAD NUL AARDE				ZWART ZWART LICHTBLAUW GEEL/GROEN																							
STUURSTROOM 230VAC		FASE SCHAKELDRAAD NUL AARDE				BRUIN ZWART LICHTBLAUW GEEL/GROEN																							
STUURSTROOM 24VAC		FASE SCHAKELDRAAD NUL				ORANJE ORANJE WIT																							
STUURSTROOM 24VDC		+ SCHAKELDRAAD -				GEEL GEEL WIT																							
STUURSTROOM ≤15VDC		+ SCHAKELDRAAD -				ROOD ROOD WIT																							
REGELAPPARATUUR		MEETCIRCUIT - AI REGELSIGNAAL - AO/AU/Y DIG. INGANGEN - DI DIG. UITGANGEN - DO/DU MCM1, PIDI-8M KLEM 18, 19, ... 89				GRIJS GROEN VIOLET VOLGENS GEGEVEN SPANNING GEEL-WIT (2-KLEURENDRAAD)																							
EXTERNE SPANNING						TRANSPARANT																							
DATACOMMUNICATIE		DATA LON-BUS				AFGESCHERMD GRIJS EN WIT (GETWIST)																							
BEDRADING										MOTORLEIDINGEN MINIMAAL - 2,5mm² OVERIGE LEIDINGEN - 1,0mm²																			
CODERINGEN EN SYMBOLEN OVEREENKOMSTIG: NEN 5152																													
SPECIALE EISEN:										- RESOPAL OP EN BEDRUKTE KUNSTSTOF CODEPLAATJES IN DE KAST - WARTELS - BIJ ETAGEKLEMMEN OM EN OM NUMMEREN (1-3-5..., ETAGE 2-4-6...) - -																			
PROJECT:										KADASTER HUISVESTING ITS - APELDOORN																			
ADVISEUR:										-																			
INSTALLATEUR:										KROPMAN INSTALLATIETECHNIEK BV - NIJMEGEN																			
REGELKAST:										RK1-ZUID																			
ORDERNR. :										2201301																			
TEK. NR. :										23729																			
PL/PE/TK:										MA/RK/RK																			
ONTWERPDATUM:										11.08.05																			
BLAD:										3																			

A RK:01-11-05

B LP:16-02-06

C PB:31-05-06

D WS:07-11-07

E RD:25-01-12

F

WIJZ: DATUM

wolter & dros

TBI techniek

Ingenieursbureau Wolter & Dros B.V.

Postbus 47

3800 AA Amersfoort

Telefoon 033 - 467 15 15

Fax 033 - 401 38 30


OMSCHRIJVING:

MATERIALENLIJST

REVISIE

0	1	2	3	4	5	6	7	8	9
---	---	---	---	---	---	---	---	---	---


PRINCIPESCHEMA
 NIET TE GEBRUIKEN ALS
 MONTAGETEKENING

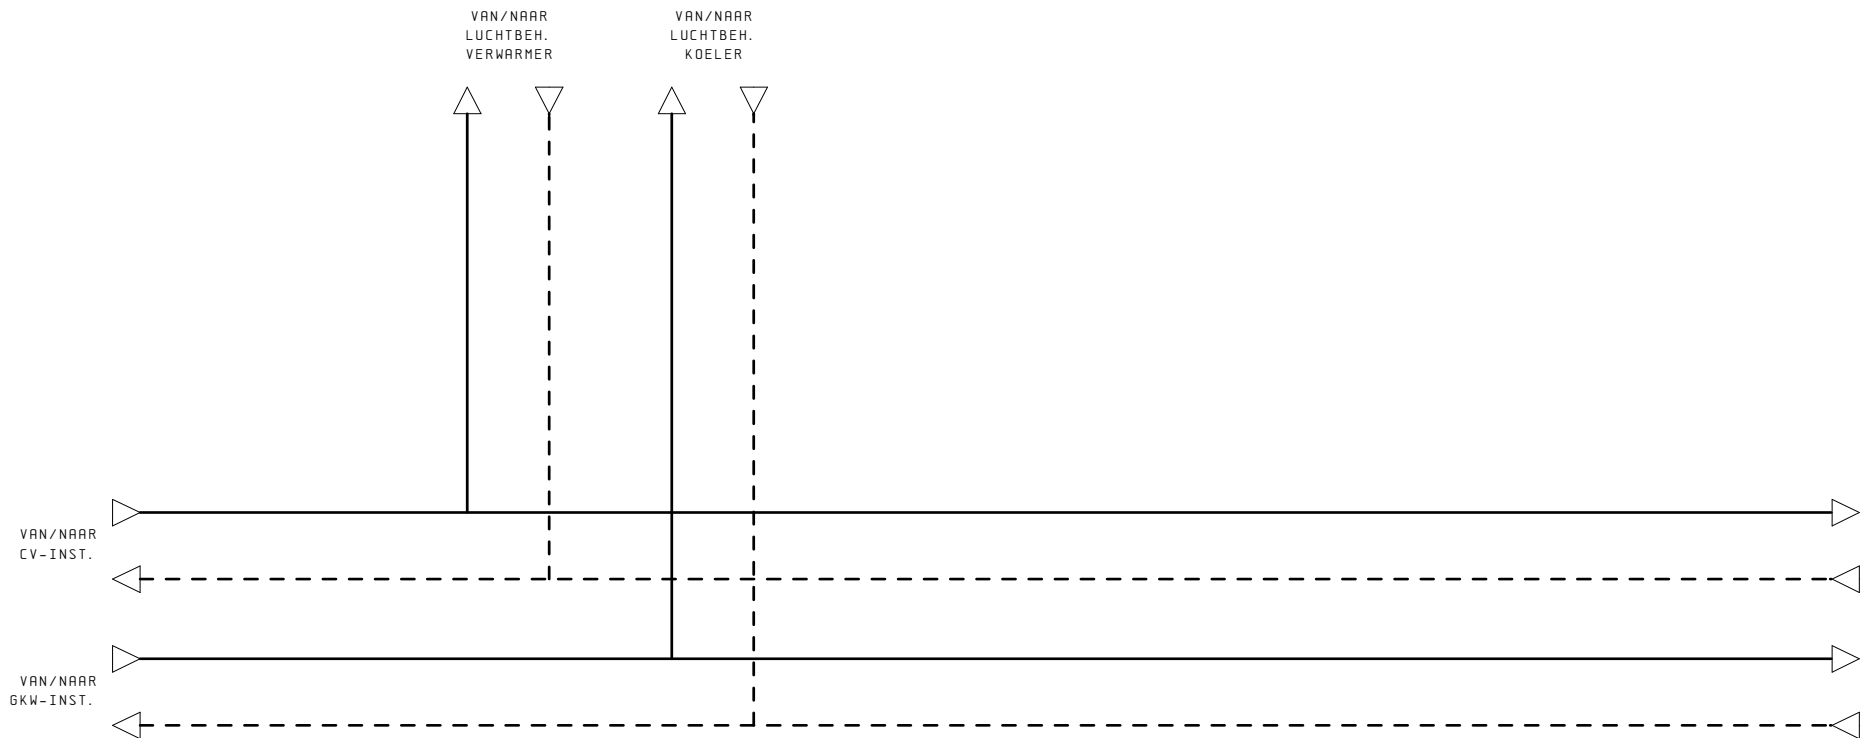

A	RK: 01-11-05	B	LP: 16-02-06	C	PB: 31-05-06	D	WS: 07-11-07	E	RD: 25-01-12	F		WIJZ. DATUM	 wolter & dros TBI techniek	Ingenieursbureau Wolter & Dros B.V. Postbus 47 3800 AA Amersfoort Telefoon 033 - 467 15 15 Fax 033 - 401 38 30	OMSCHRIJVING: PRINCIPESCHEMA CV/GKW TRANSPORT	PROJECT: KADASTER HUISVESTING ITS - APELDOORN	REGELKAST: RK1-ZUID	PL/PE/TK: MA/RK/RK
																ADVISEUR: -	ORDERNR. : 2201301	ONTWERPDATUM: 11.08.05
															REVISIE	INSTALLATEUR: KROPMAN INSTALLATIETECHNIEK BV - NIJMEGEN	TEK. NR. : 23729	BLAD: 4

0	1	2	3	4	5	6	7	8	9
---	---	---	---	---	---	---	---	---	---

PRINCIPESCHEMA
 NIET TE GEBRUIKEN ALS
 MONTAGETEKENING

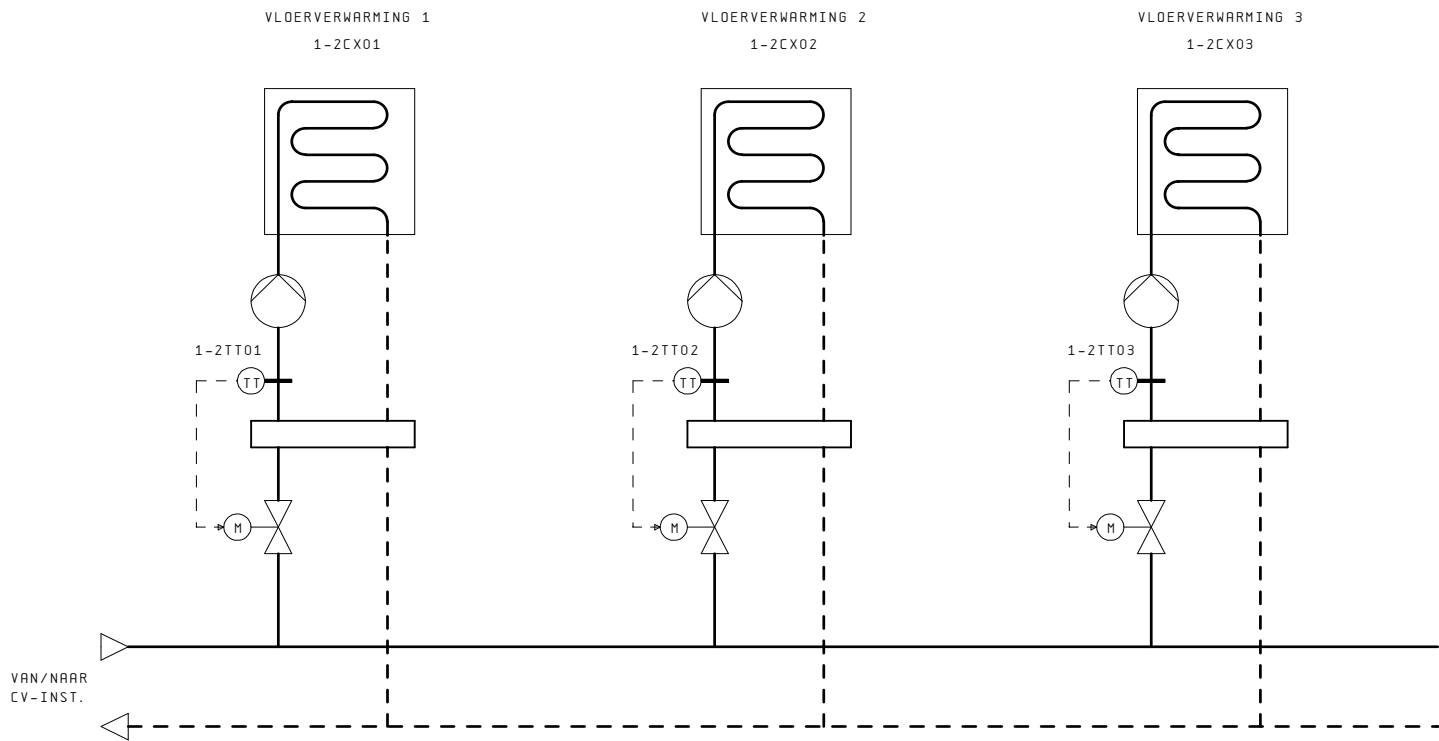


A	RK: 01-11-05	B	LP: 16-02-06	C	PB: 31-05-06	D	WS: 07-11-07	E	RD: 25-01-12	F		WIJZ. DATUM  walter & dros TBI techniek Ingenieursbureau Wolter & Dros B.V. Postbus 47 3800 AA Amersfoort Telefoon 033 - 467 15 15 Fax 033 - 401 38 30	OMSCHRIJVING: PRINCIPESCHEMA VLOERVERWARMING	PROJECT: KADASTER HUISVESTING ITS - APELDOORN	REGELKAST: RK1-ZUID	PL/PE/TK: MA/RK/RK
											ADVISEUR: -		ORDERNR. : 2201301	ONTWERPDATUM: 11.08.05		
													INSTALLATEUR: KROPMAN INSTALLATIETECHNIEK BV - NIJMEGEN	TEK. NR. : 23729	BLAD: 5	

REVISIE

0	1	2	3	4	5	6	7	8	9
---	---	---	---	---	---	---	---	---	---


PRINCIPESCHEMA
 NIET TE GEBRUIKEN ALS
 MONTAGETEKENING

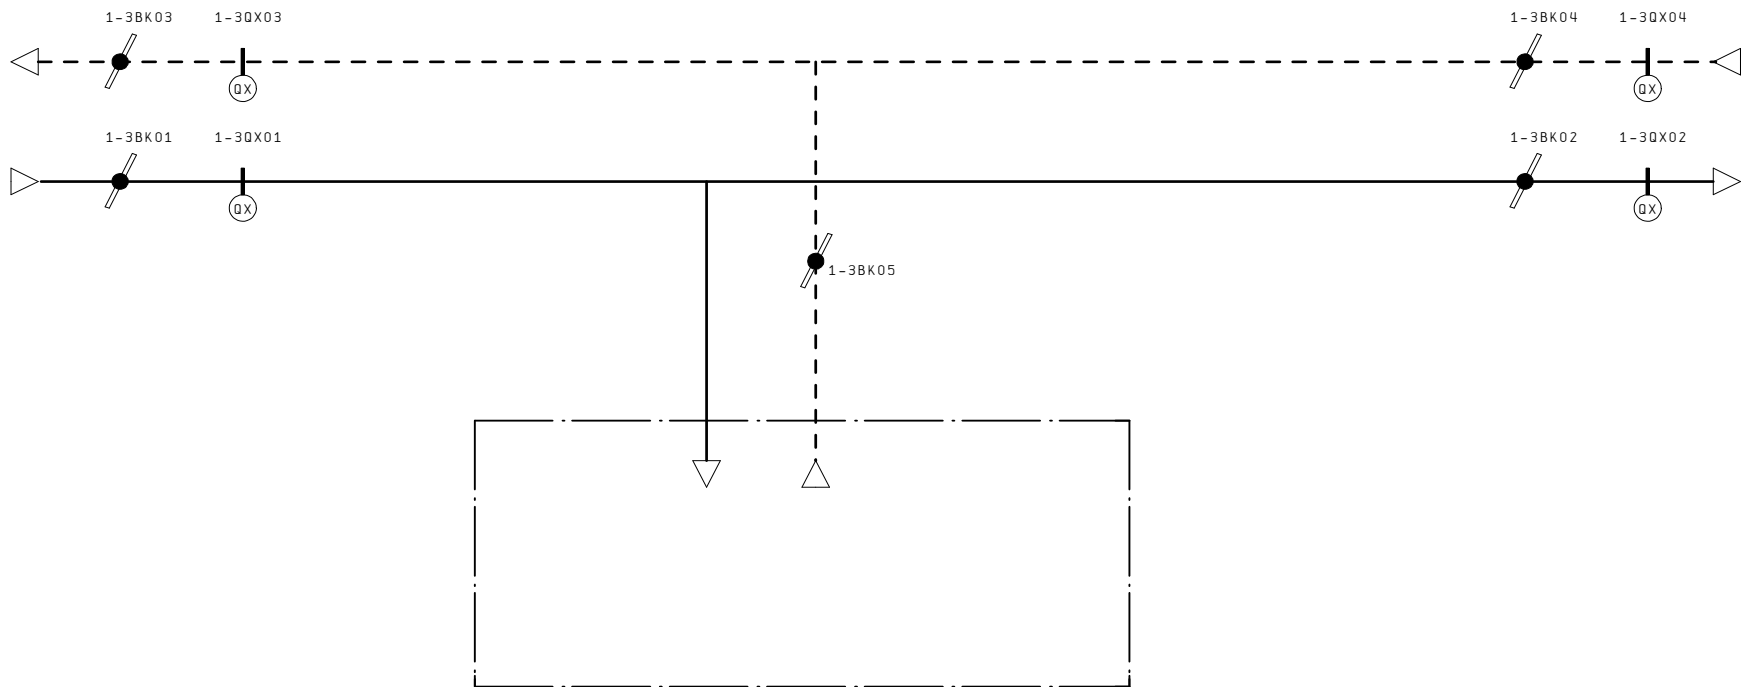

A RK: 01-11-05	B LP: 16-02-06	C PB: 31-05-06	D WS: 07-11-07	E RD: 25-01-12	F	WIJZ. DATUM	 wolter & dros TBI techniek Ingenieursbureau Wolter & Dros B.V. Postbus 47 3800 AA Amersfoort Telefoon 033 - 467 15 15 Fax 033 - 401 38 30	OMSCHRIJVING: PRINCIPESCHEMA BRANDKLEPPEN	PROJECT: KADASTER HUISVESTING ITS - APELDOORN	REGELKAST: RK1-ZUID	PL/PE/TK: MA/RK/RK
								REVISIE	ADVISEUR: -	ORDERNR.: 2201301	ONTWERPDATUM: 11.08.05
									INSTALLATEUR: KROPMAN INSTALLATIETECHNIEK BV - NIJMEGEN	TEK. NR.: 23729	BLAD: 6

0	1	2	3	4	5	6	7	8	9
---	---	---	---	---	---	---	---	---	---


PRINCIPESCHEMA
 NIET TE GEBRUIKEN ALS
 MONTAGETEKENING

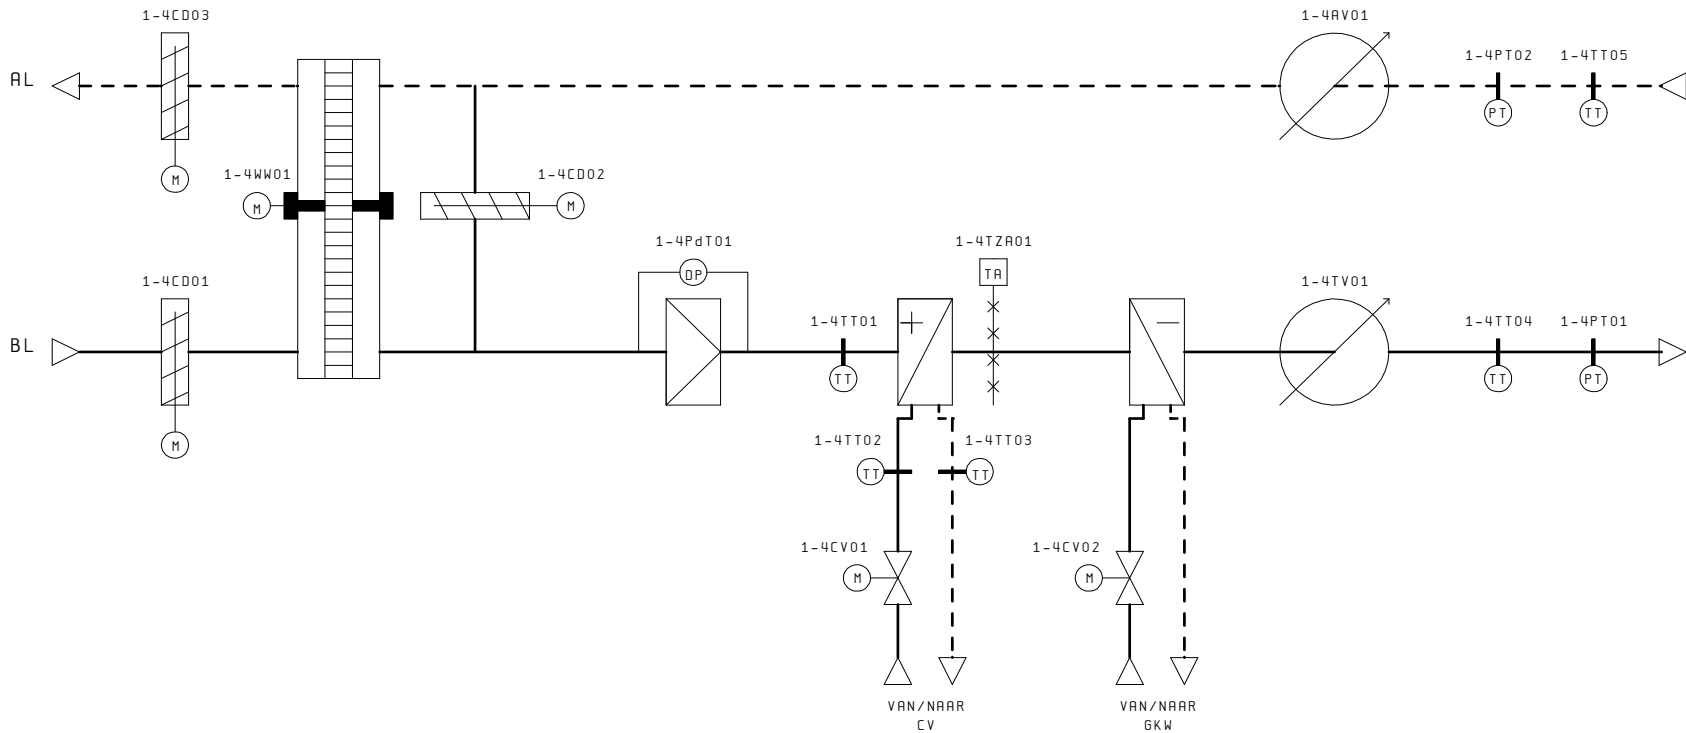

A RK: 01-11-05	B LP: 16-02-06	C PB: 31-05-06	D WS: 07-11-07	E RD: 25-01-12	F	WIJZ. DATUM	 wolter & dros TBI techniek Ingenieursbureau Wolter & Dros B.V. Postbus 47 3800 AA Amersfoort Telefoon 033 - 467 15 15 Fax 033 - 401 38 30	OMSCHRIJVING: PRINCIPESCHEMA LUCHTBEHANDELING	PROJECT: KADASTER HUISVESTING ITS - APELDOORN	REGELKAST: RK1-ZUID	PL/PE/TK: MA/RK/RK
								REVISIE	ADVISEUR: -	ORDERNR. : 2201301	ONTWERPDATUM: 11.08.05
									INSTALLATEUR: KROPMAN INSTALLATIETECHNIEK BV - NIJMEGEN	TEK. NR. : 23729	BLAD: 7

0	1	2	3	4	5	6	7	8	9
---	---	---	---	---	---	---	---	---	---


PRINCIPESCHEMA
 NIET TE GEBRUIKEN ALS
 MONTAGETEKENING

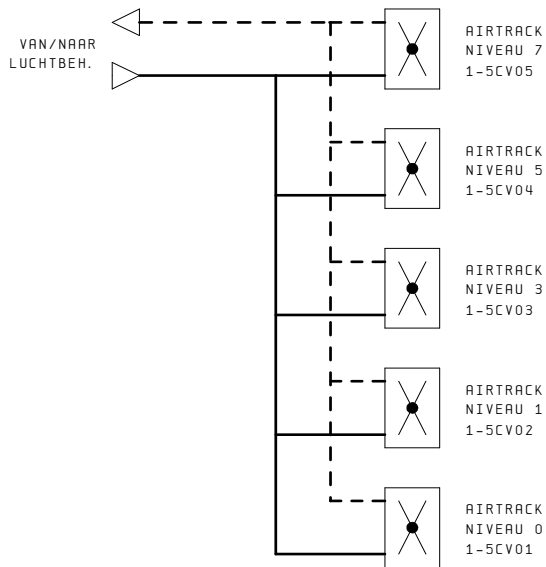


A RK: 01-11-05	B LP: 16-02-06	C PB: 31-05-06	D WS: 07-11-07	E RD: 25-01-12	F	WIJZ. DATUM	 wolter & dros TBI techniek Ingenieursbureau Wolter & Dros B.V. Postbus 47 3800 AA Amersfoort Telefoon 033 - 467 15 15 Fax 033 - 401 38 30	OMSCHRIJVING: PRINCIPESCHEMA LUCHTBEHANDELING	PROJECT: KADASTER HUISVESTING ITS - APELDOORN	REGELKAST: RK1-ZUID	PL/PE/TK: MA/RK/RK
									ADVISEUR: -	ORDERNR. : 2201301	ONTWERPDATUM: 11.08.05
								REVISIE	INSTALLATEUR: KROPMAN INSTALLATIETECHNIEK BV - NIJMEGEN	TEK. NR. : 23729	BLAD: 8

0	1	2	3	4	5	6	7	8	9
---	---	---	---	---	---	---	---	---	---


PRINCIPESCHEMA
 NIET TE GEBRUIKEN ALS
 MONTAGETEKENING

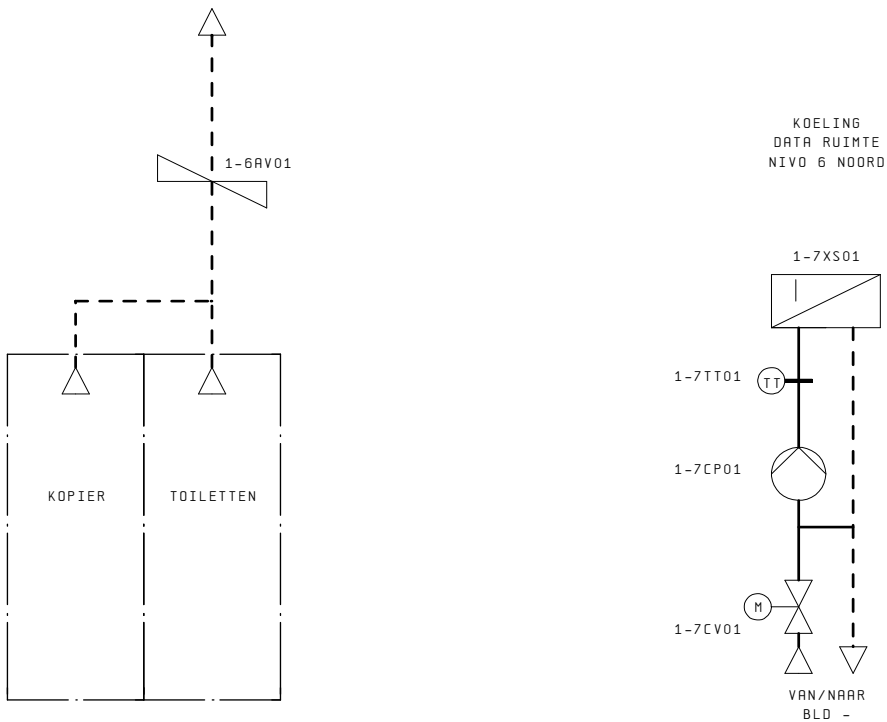



A RK: 01-11-05	B LP: 16-02-06	C PB: 31-05-06	D WS: 07-11-07	E RD: 25-01-12	F	WIJZ. DATUM	 wolter & dros TBI techniek Ingenieursbureau Wolter & Dros B.V. Postbus 47 3800 AA Amersfoort Telefoon 033 - 467 15 15 Fax 033 - 401 38 30	OMSCHRIJVING: PRINCIPESCHEMA AFZUIGVENTILATIE	PROJECT: KADASTER HUISVESTING ITS - APELDOORN	REGELKAST: RK1-ZUID	PL/PE/TK: MA/RK/RK
									ADVISEUR: -	ORDERNR. : 2201301	ONTWERPDATUM: 11.08.05
								REVISIE	INSTALLATEUR: KROPMAN INSTALLATIETECHNIEK BV - NIJMEGEN	TEK. NR. : 23729	BLAD: 9

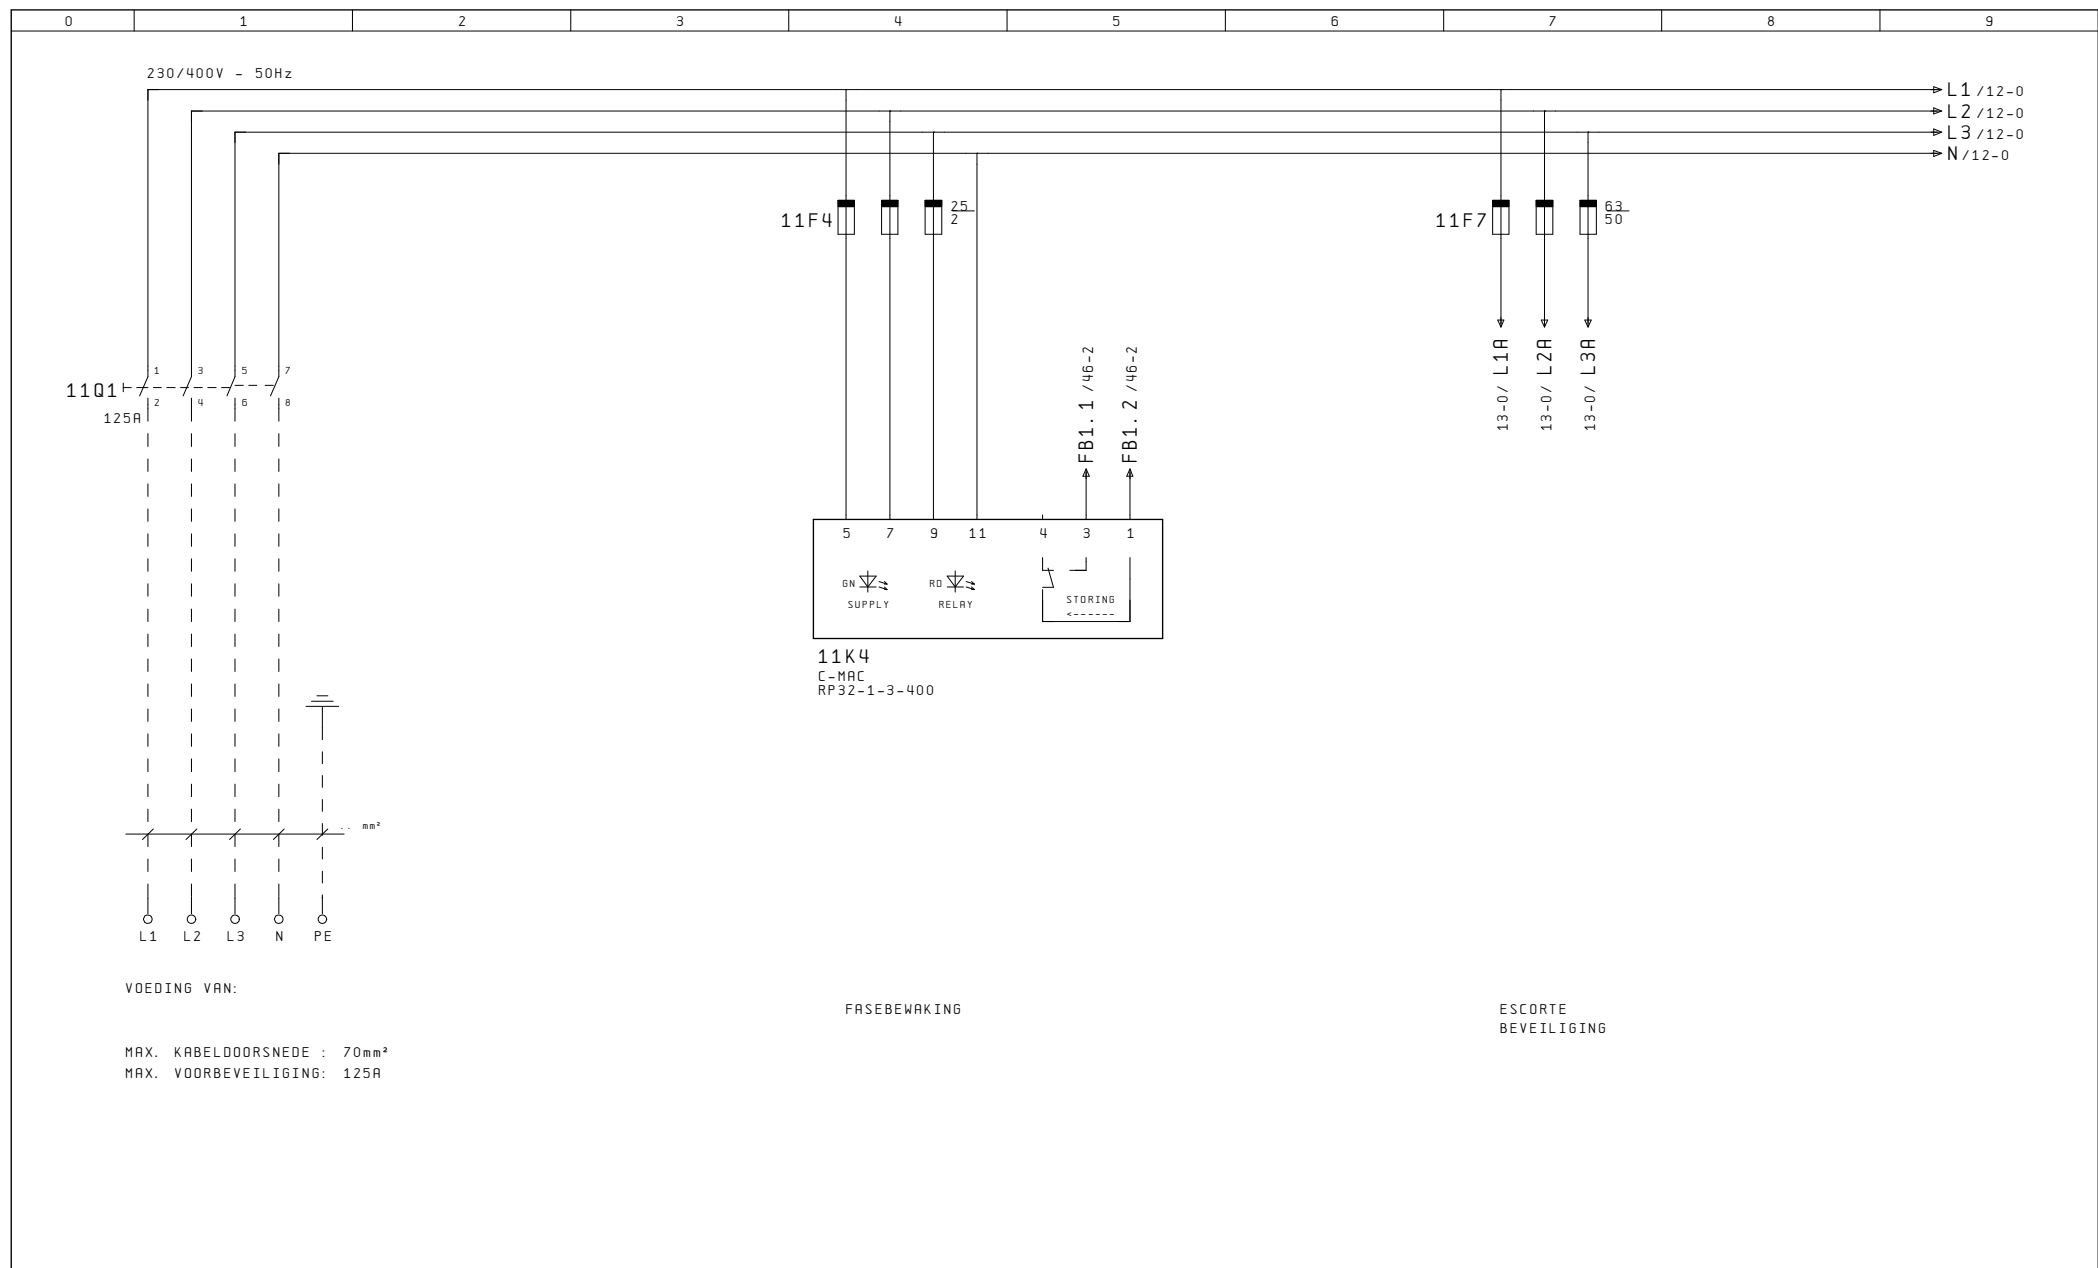


A RK: 01-11-05	B LP: 16-02-06	C PB: 31-05-06	D WS: 07-11-07	E RD: 25-01-12	F	WIJZ: DATUM	 wolter & dros TBI techniek	Ingenieursbureau Wolter & Dros B.V. Postbus 47 3800 AA Amersfoort Telefoon 033 - 467 15 15 Fax 033 - 401 38 30	OMSCHRIJVING: HOOFDSTROOMSCHEMA HOOFDSCHAKELAAR	PROJECT: KADASTER HUISVESTING ITS - APELDOORN	REGELKAST: RK1-ZUID	PL/PE/TK: MA/RK/RK
											ORDERNR. : 2201301	ONTWERPDATUM: 11.08.05
										ADVISEUR: -	TEK. NR. : 23729	BLAD: 11
									REVISIE	INSTALLATEUR: KROPMAN INSTALLATIETECHNIEK BV - NIJMEGEN		

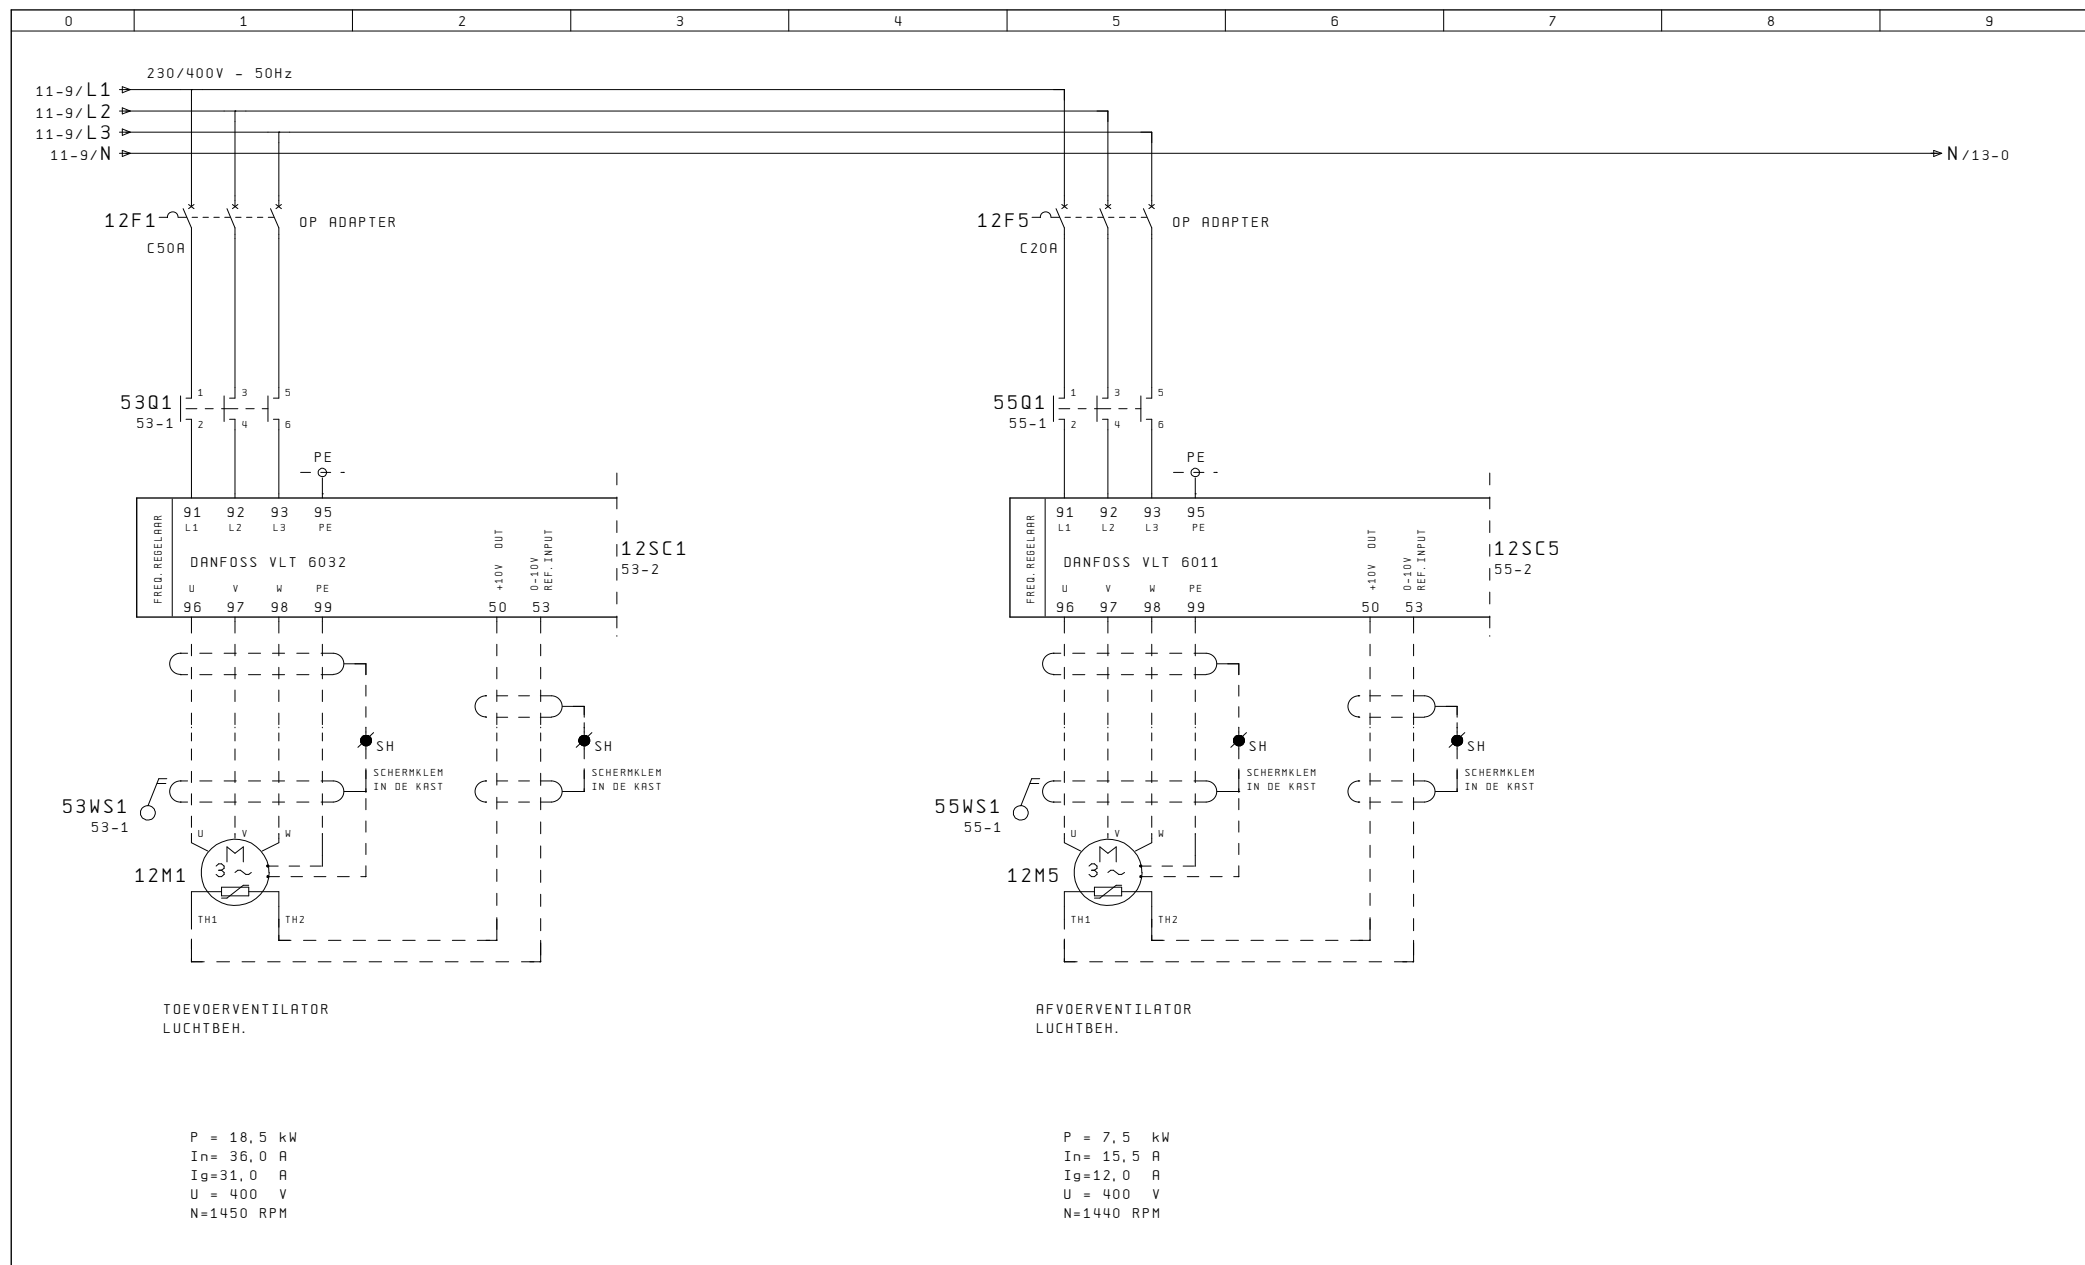

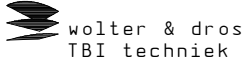
A RK: 01-11-05	B LP: 16-02-06	C PB: 31-05-06	D WS: 07-11-07	E RD: 25-01-12	F	WIJZ: DATUM	 Ingenieursbureau Wolter & Dros B.V. Postbus 47 3800 AA Amersfoort Telefoon 033 - 467 15 15 Fax 033 - 401 38 30	OMSCHRIJVING: HOOFDSTROOMSCHEMA LUCHTBEHANDELING	PROJECT: KADASTER HUISVESTING ITS - APELDOORN	REGELKAST: RK1-ZUID	PL/PE/TK: MA/RK/RK
								REVISIE	ADVISEUR: -	ORDERNR.: 2201301	ONTWERPDATUM: 11.08.05
									INSTALLATEUR: KROPMAN INSTALLATIETECHNIEK BV - NIJMEGEN	TEK. NR.: 23729	BLAD: 12

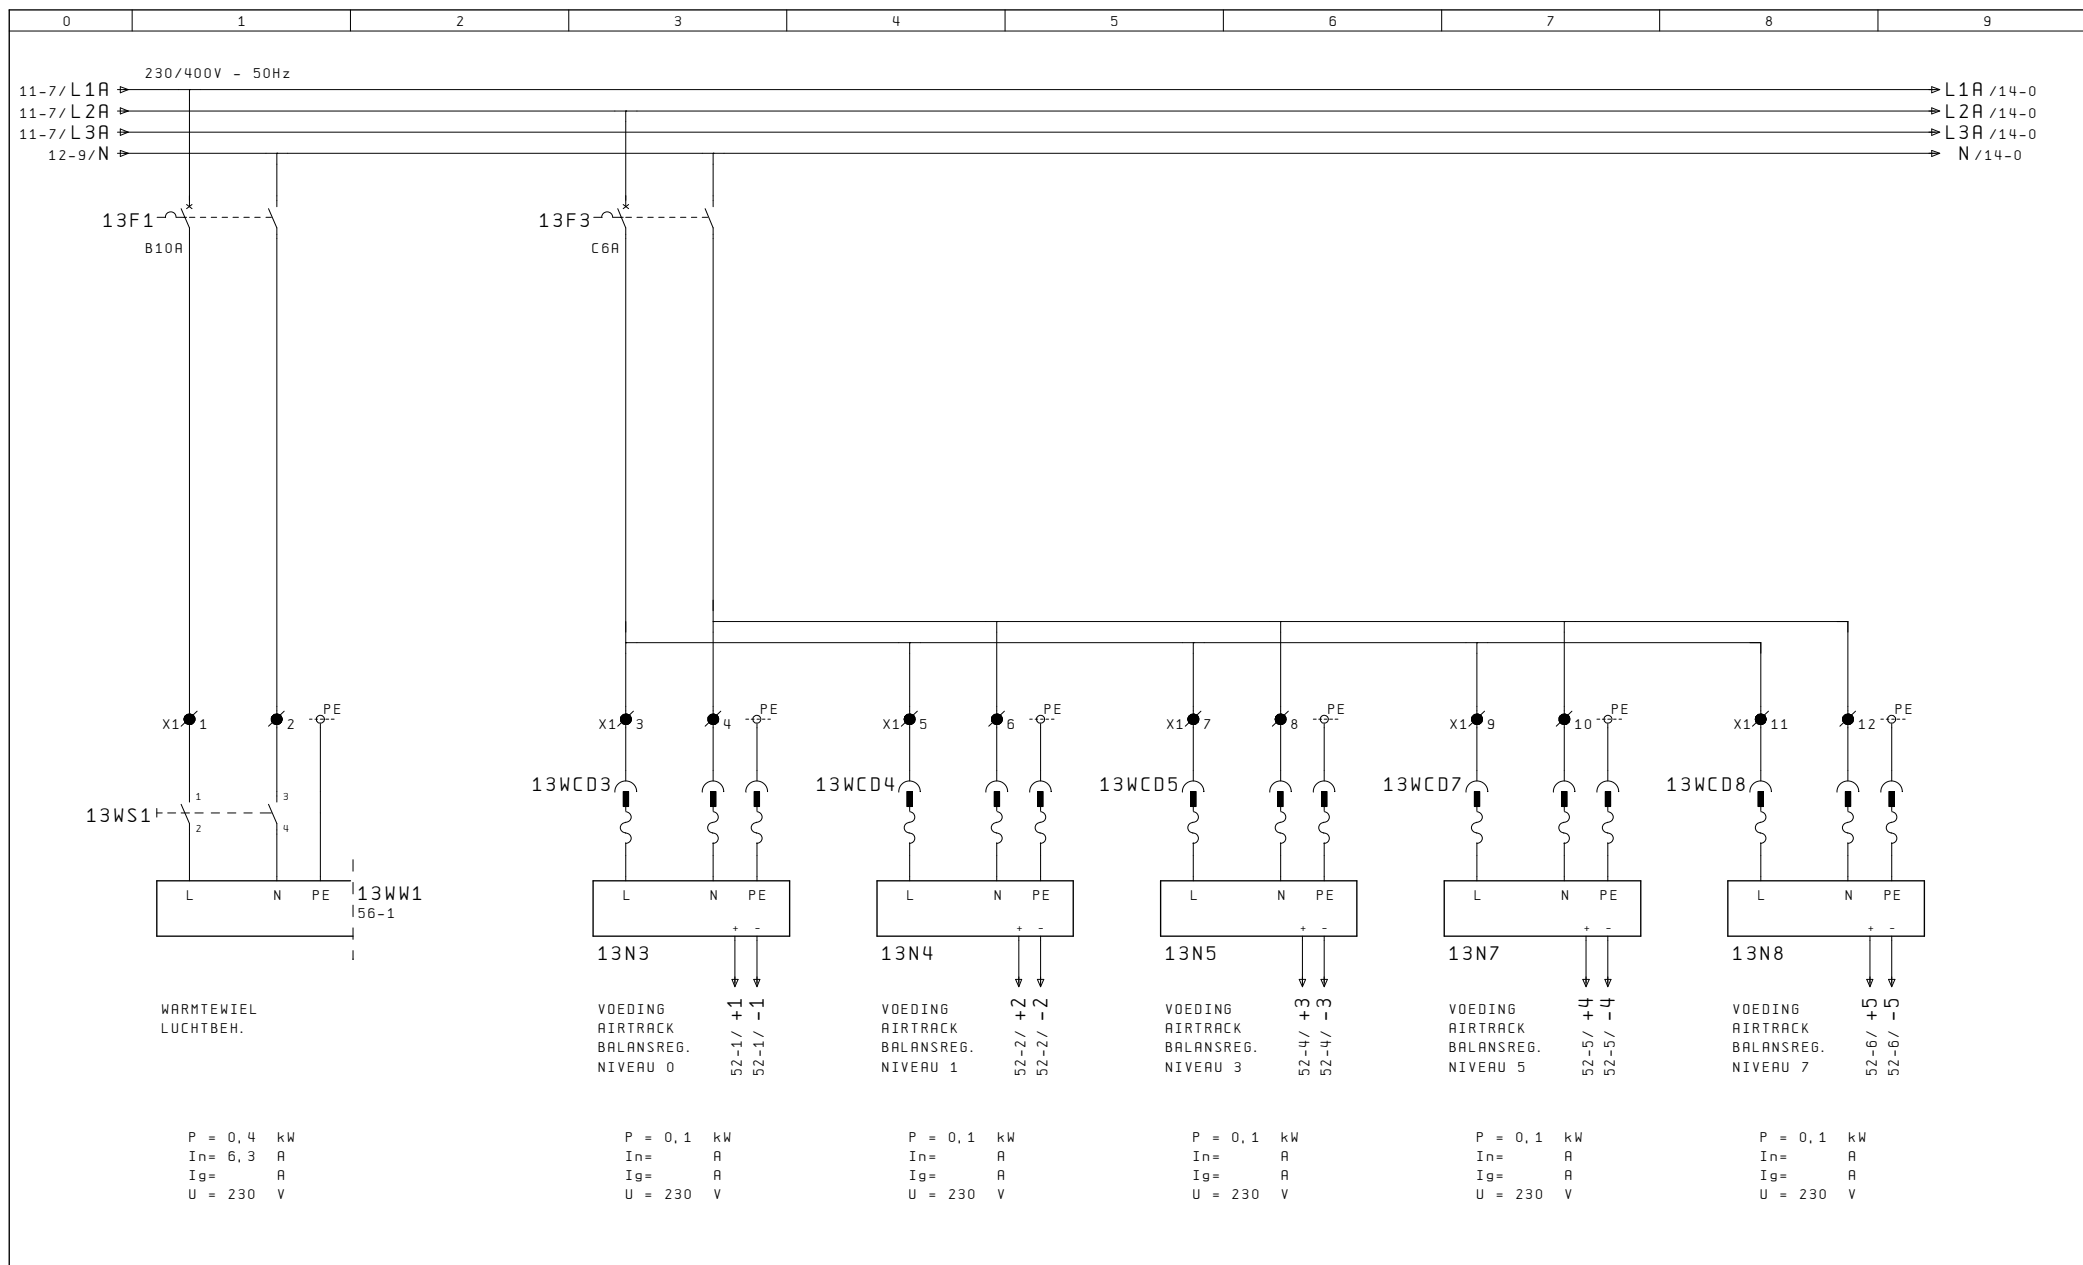

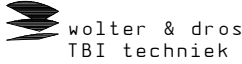A RK: 01-11-05 B LP: 16-02-06 C PB: 31-05-06 D WS: 07-11-07 E RD: 25-01-12 F	WIJZ. DATUM	 ingenieursbureau Wolter & Dros B.V. Postbus 47 3800 AA Amersfoort Telefoon 033 - 467 15 15 Fax 033 - 401 38 30	OMSCHRIJVING: HOOFDSTROOMSCHEMA LUCHTBEHANDELING		PROJECT: KADASTER HUISVESTING ITS - APELDOORN		REGELKAST: RK1-ZUID	PL/PE/TK: MA/RK/RK
			REVISIE		ADVISEUR: -		ORDERNR.: 2201301	ONTWERPDATUM: 11.08.05
					INSTALLATEUR: KROPMAN INSTALLATIETECHNIEK BV - NIJMEGEN		TEK. NR.:	BLAD: 13
							23729	




A RK: 01-11-05	B LP: 16-02-06	C PB: 31-05-06	D WS: 07-11-07	E RD: 25-01-12	F	WIJZ: DATUM	 wolter & dros TBI techniek	Ingenieursbureau Wolter & Dros B.V. Postbus 47 3800 AA Amersfoort Telefoon 033 - 467 15 15 Fax 033 - 401 38 30	OMSCHRIJVING: HOOFDSTROOMSCHEMA AFZUIGVENTILATIE	PROJECT: KADASTER HUISVESTING ITS - APELDOORN	REGELKAST: RK1-ZUID	PL/PE/TK: MA/RK/RK
									ADVISEUR: -	INSTALLATEUR: KROPMAN INSTALLATIETECHNIEK BV - NIJMEGEN	ORDERNR.: 2201301	ONTWERPDATUM: 11.08.05
									REVISIE		TEK. NR.: 23729	BLAD: 14

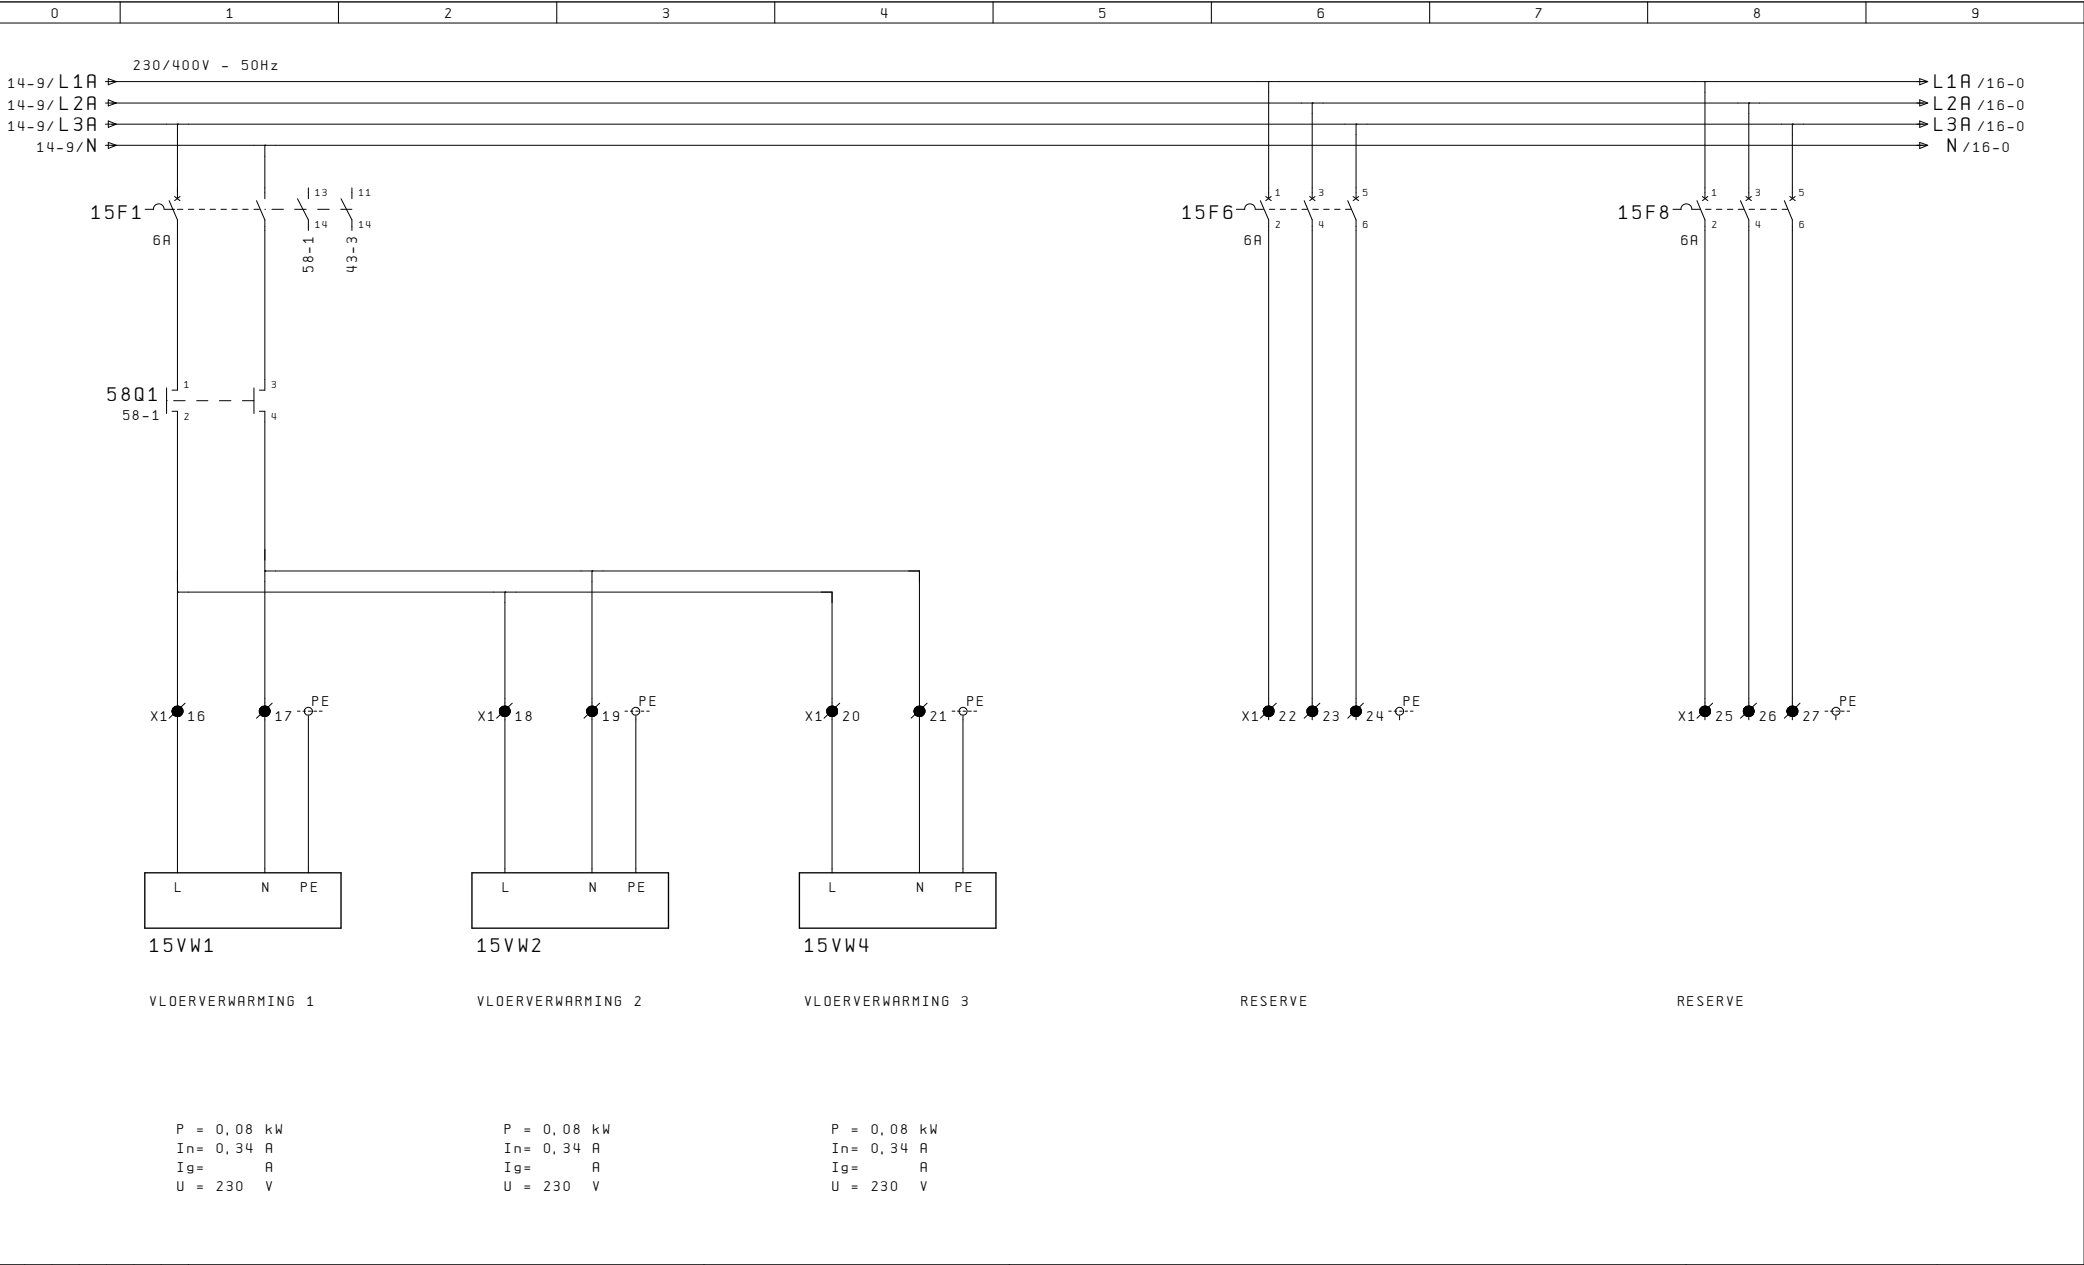


A RK: 01-11-05	B LP: 16-02-06	C PB: 31-05-06	D WS: 07-11-07	E RD: 25-01-12	F	WIJZ. DATUM	 wolter & dros TBI techniek	Ingenieursbureau Wolter & Dros B.V. Postbus 47 3800 AA Amersfoort Telefoon 033 - 467 15 15 Fax 033 - 401 38 30	OMSCHRIJVING: HOOFDSTROOMSCHEMA VOEDINGEN	PROJECT: KADASTER HUISVESTING ITS - APELDOORN	REGELKAST: RK1-ZUID	PL/PE/TK: MA/RK/RK		
											ORDERNR. : 2201301	ONTWERPDATUM: 11.08.05		
											TEK. NR. : 23729	BLAD: 15		
REVISIE									ADVISEUR: -					
									INSTALLATEUR: KROPMAN INSTALLATIETECHNIEK BV - NIJMEGEN					




A RK: 01-11-05	B LP: 16-02-06	C PB: 31-05-06	D WS: 07-11-07	E RD: 25-01-12	F	WIJZ: DATUM	 wolter & dros TBI techniek	Ingenieursbureau Wolter & Dros B.V. Postbus 47 3800 AA Amersfoort Telefoon 033 - 467 15 15 Fax 033 - 401 38 30	OMSCHRIJVING: HOOFDSTROOMSCHEMA VOEDING VERLICHTING	PROJECT: KADASTER HUISVESTING ITS - APELDOORN	REGELKAST: RK1-ZUID	PL/PE/TK: MA/RK/RK
										ADVISEUR: -	ORDERNR. : 2201301	ONTWERPDATUM: 11.08.05
										INSTALLATEUR: KROPMAN INSTALLATIETECHNIEK BV - NIJMEGEN	TEK. NR. : 23729	BLAD: 16

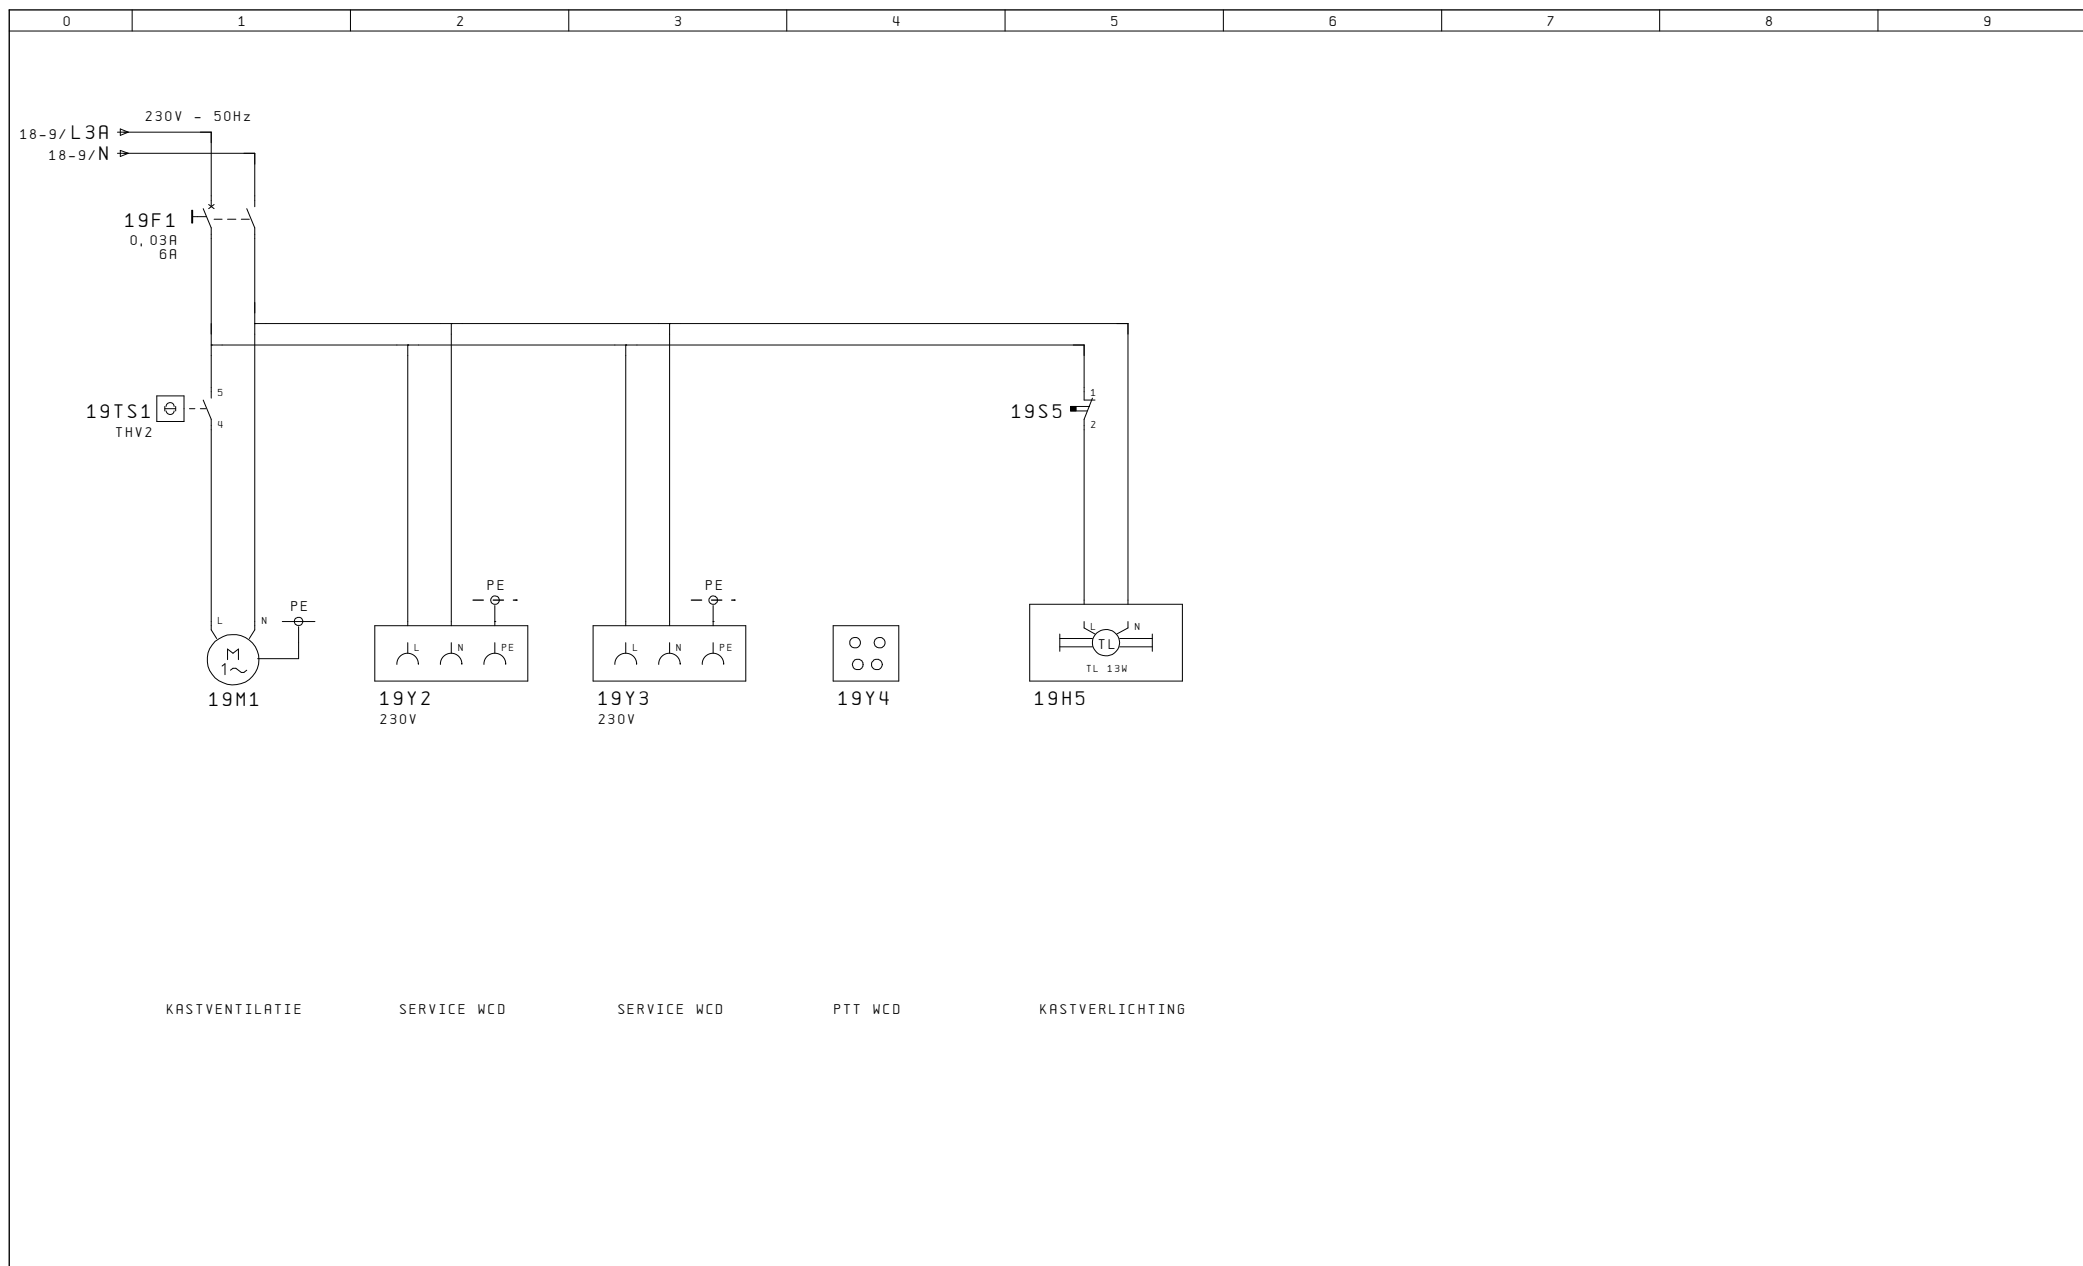


A	RK: 01-11-05	 wolter & dros TBI techniek	Ingenieursbureau Wolter & Dros B.V. Postbus 47 3800 AA Amersfoort Telefoon 033 - 467 15 15 Fax 033 - 401 38 30	OMSCHRIJVING: HOOFDSTROOMSCHEMA STUURSTROOMAUTOMATEN	PROJECT: KADASTER HUISVESTING ITS - APELDOORN	REGELKAST: RK1-ZUID	PL/PE/TK: MA/RK/RK	
B	LP: 16-02-06					ORDERNR.: 2201301	ONTWERPDATUM: 11.08.05	
C	PB: 31-05-06				ADVISEUR: -	TEK. NR.: 23729	BLAD: 19	
D	WS: 07-11-07							INSTALLATEUR: KROPMAN INSTALLATIETECHNIEK BV - NIJMEGEN
E	RD: 25-01-12							
F	WIJZ. DATUM							
REVISIE								

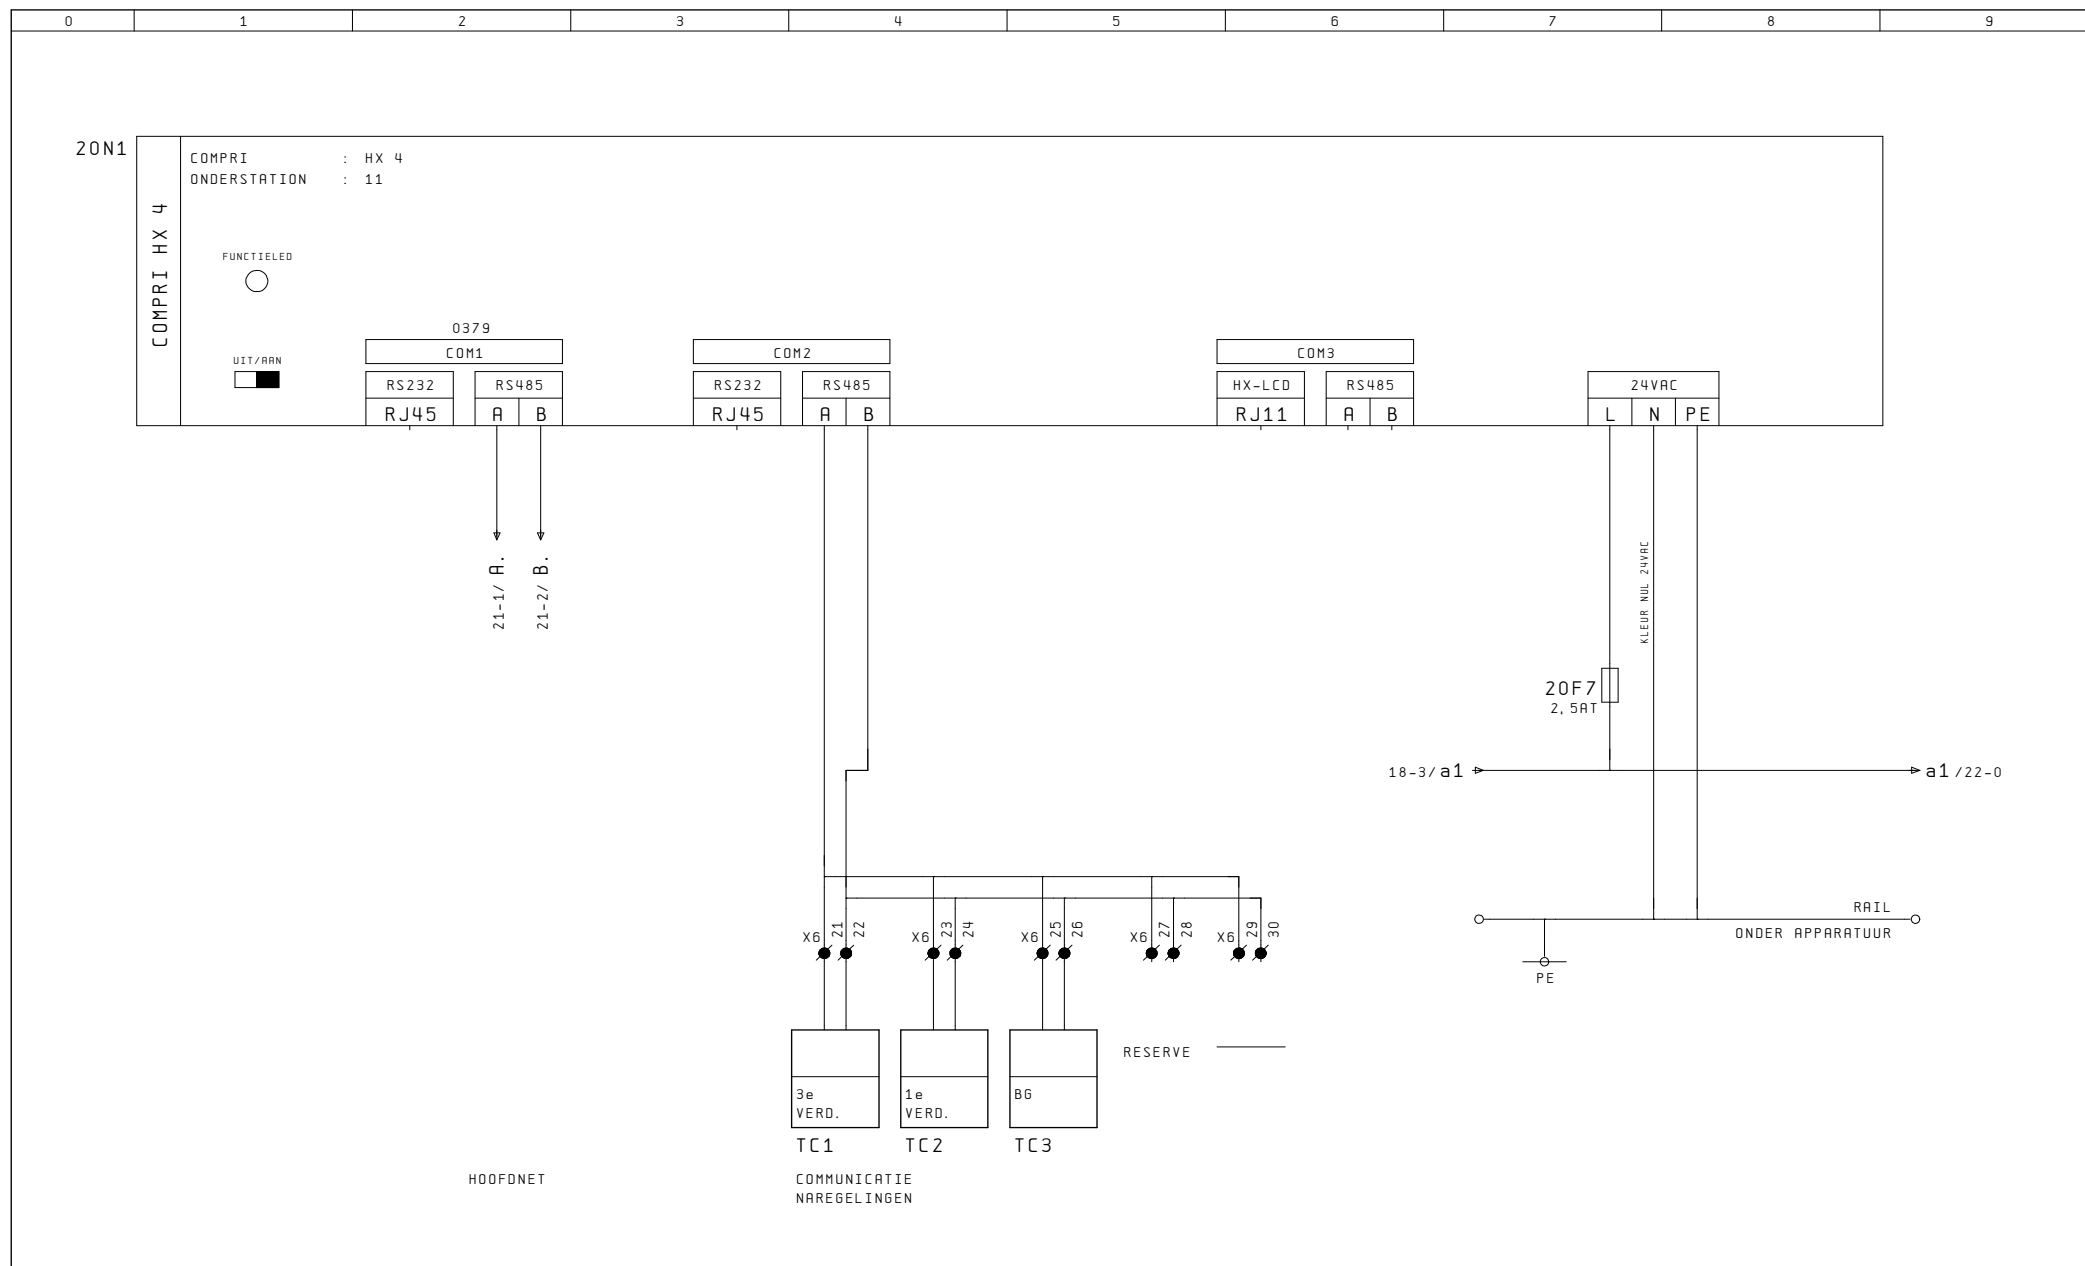

A RK: 01-11-05	B LP: 16-02-06	C PB: 31-05-06	D WS: 07-11-07	E RD: 25-01-12	F	WIJZ. DATUM	 wolter & dros TBI techniek	Ingenieursbureau Wolter & Dros B.V. Postbus 47 3800 AA Amersfoort Telefoon 033 - 467 15 15 Fax 033 - 401 38 30	OMSCHRIJVING: OS. COMPRI HX 4	PROJECT: KADASTER HUISVESTING ITS - APELDOORN	REGELKAST: RK1-ZUID	PL/PE/TK: MA/RK/RK
									REVISIE	ADVISEUR: -	ORDERNR.: 2201301	ONTWERPDATUM: 11.08.05
										INSTALLATEUR: KROPMAN INSTALLATIETECHNIEK BV - NIJMEGEN	TEK. NR.: 23729	BLAD: 20


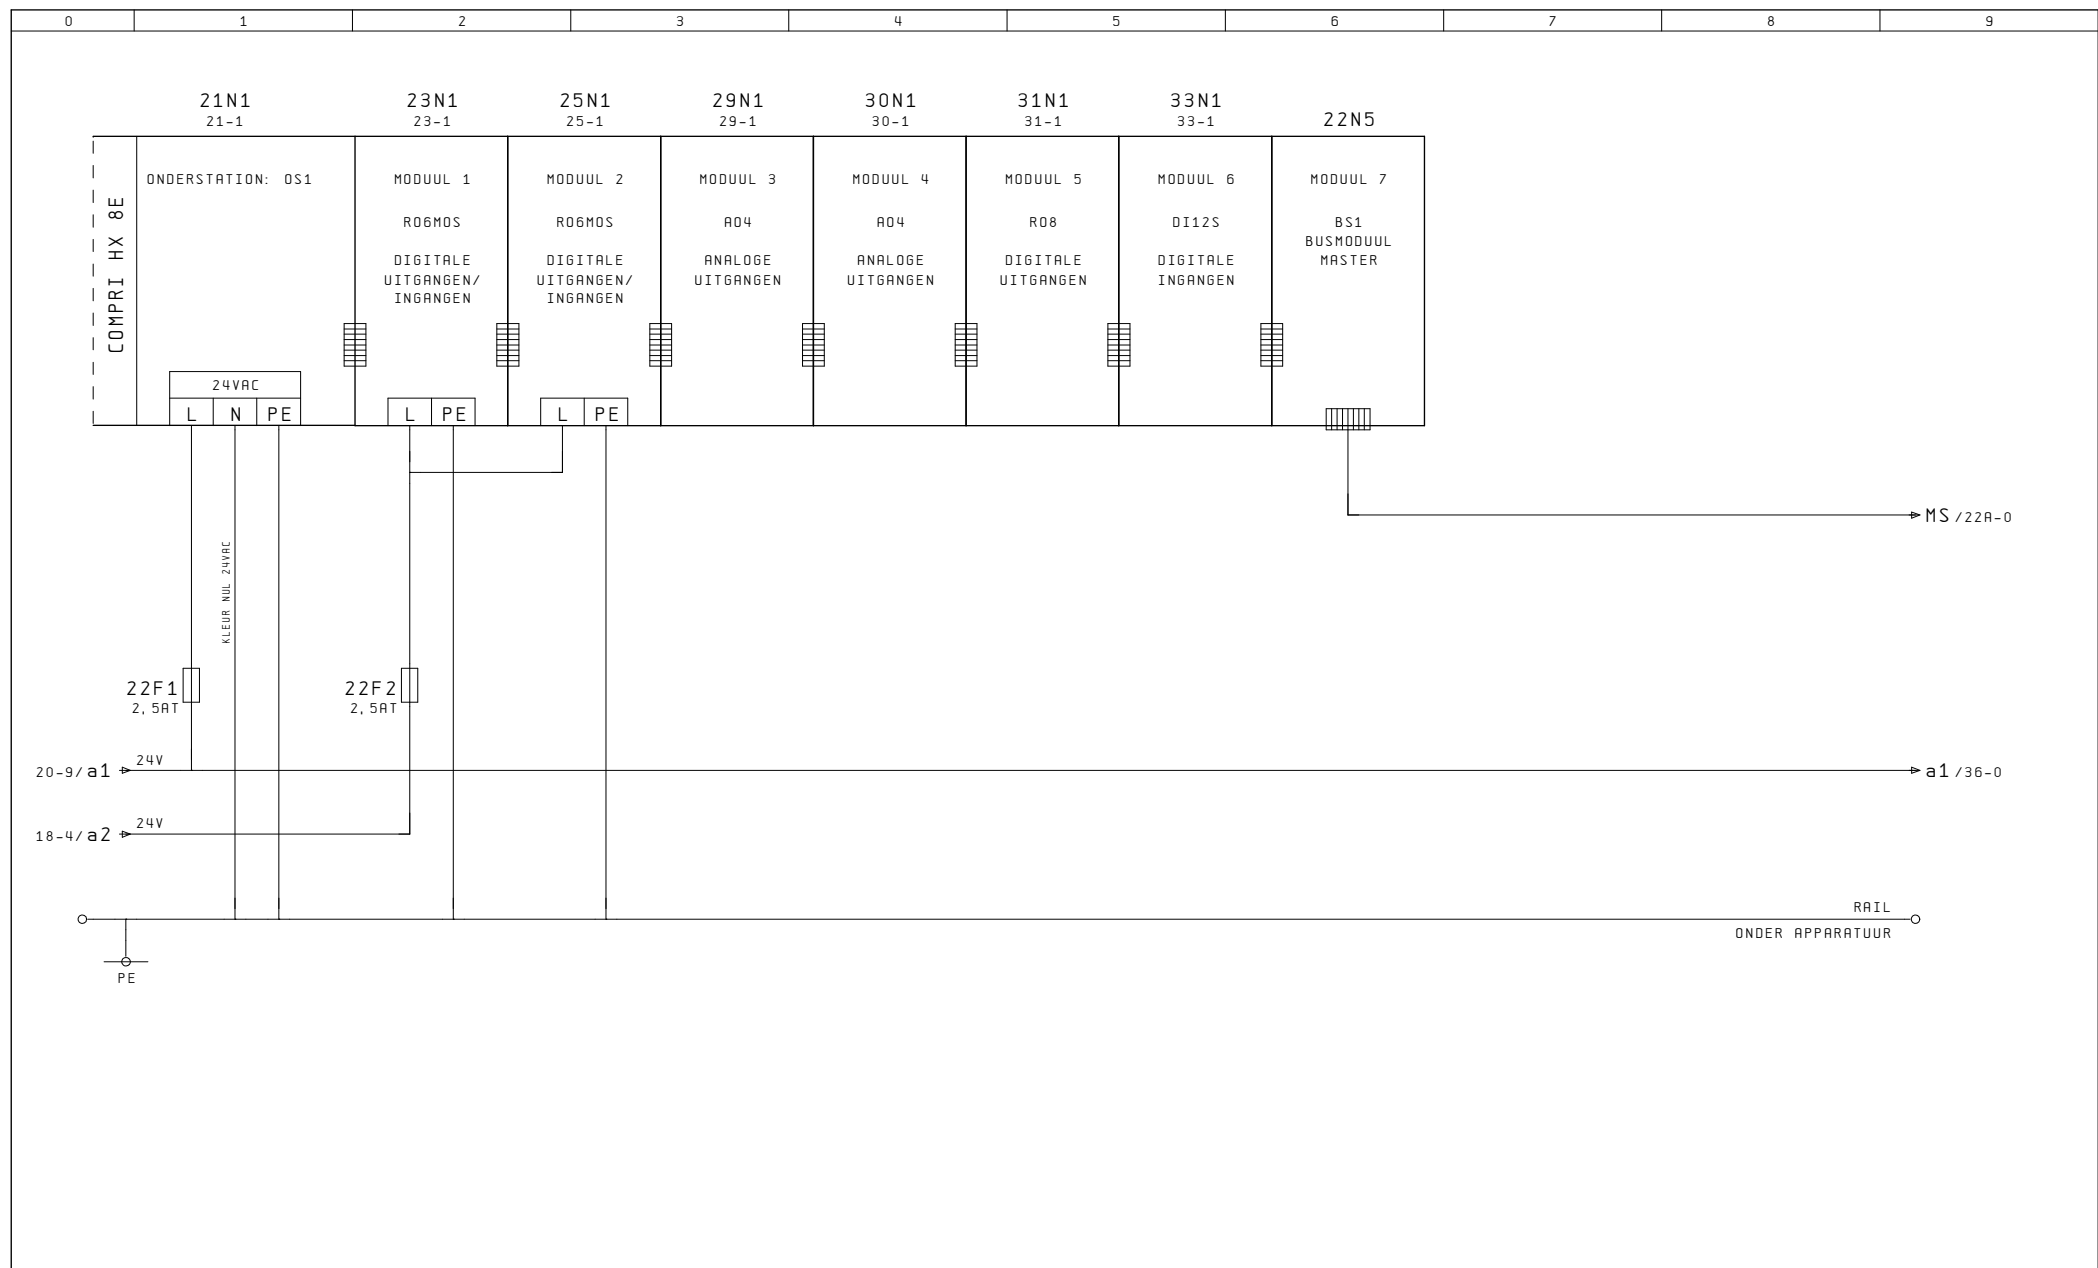


A	RK: 01-11-05	wolter & dros TBI techniek Ingenieursbureau Wolter & Dros B.V. Postbus 47 3800 AA Amersfoort Telefoon 033 - 467 15 15 Fax 033 - 401 38 30	OMSCHRIJVING: VOEDING OS1 COMPRI HX 8E EN UITBREIDINGSMODULEN	PROJECT: KADASTER HUISVESTING ITS - APELDOORN	REGELKAST: RK1-ZUID	PL/PE/TK: MA/RK/RK		
B	LP: 16-02-06				ORDERNR.: 2201301	ONTWERPDATUM: 11.08.05		
C	PB: 31-05-06				ADVISEUR: -	TEK. NR.: 23729	BLAD: 22	
D	WS: 07-11-07							INSTALLATEUR: KROPMAN INSTALLATIETECHNIEK BV - NIJMEGEN
E	RD: 25-01-12							
F	WIJZ. DATUM	REVISIE						

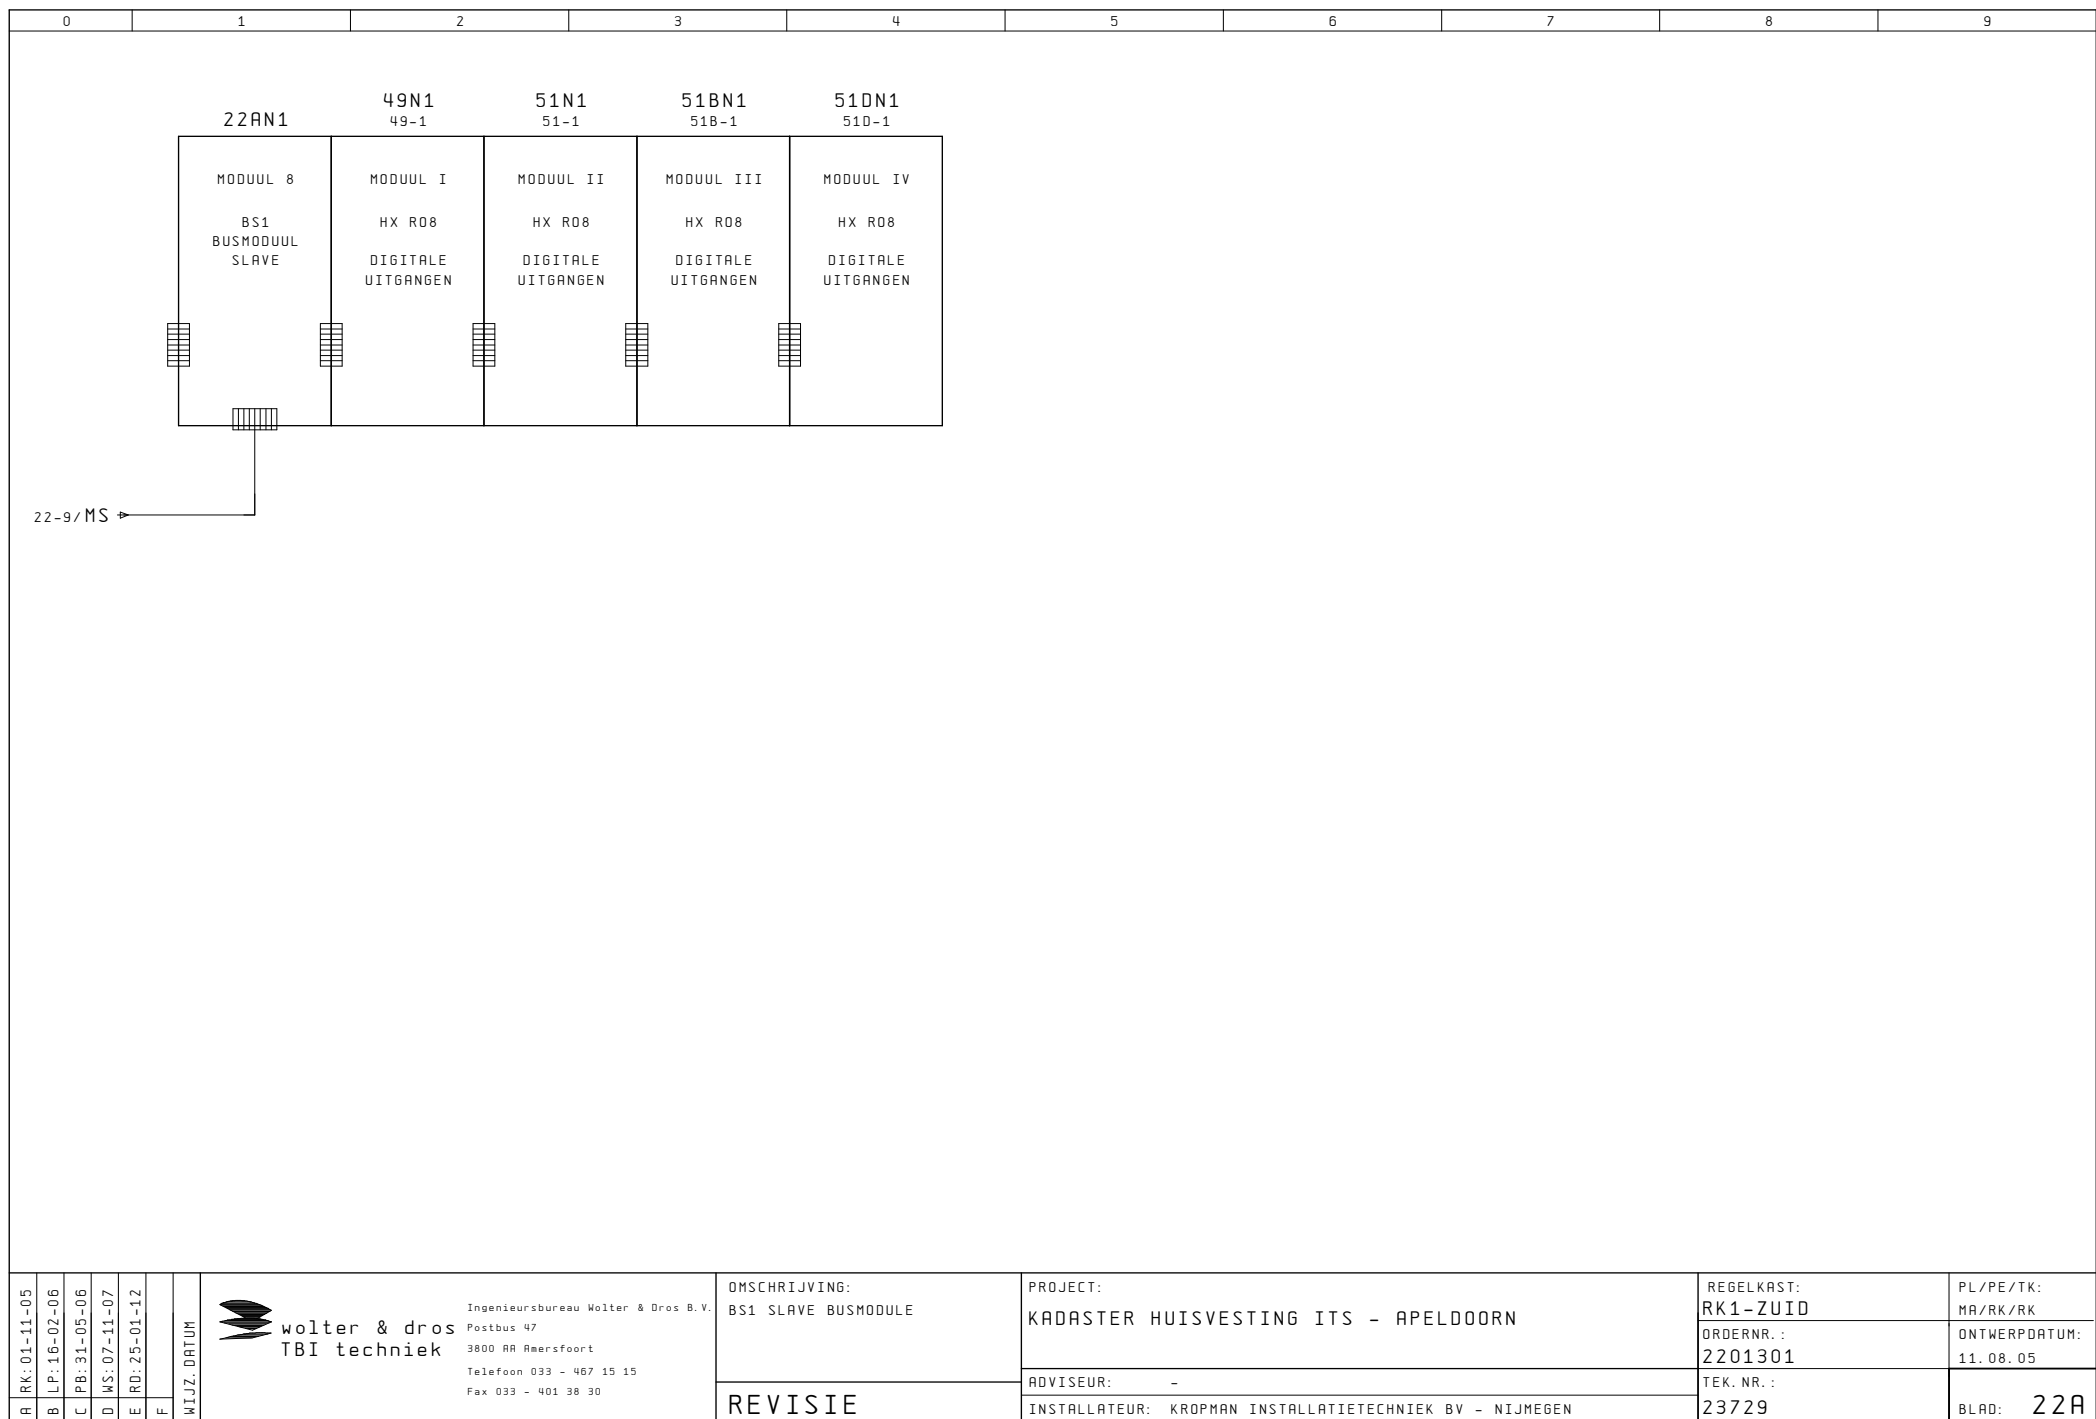

0	1	2	3	4	5	6	7	8	9	
23N1 22-2 24-1 OS1 MODUUL 1 RO6MOS <table><tr><th colspan="18">DIGITALE UITGANGEN</th></tr><tr><th colspan="3">BUITENLUCHTKLEP LUCHTBEH.</th><th colspan="3">TOEVOERVENTILATOR LUCHTBEH.</th><th colspan="3">WARMTEWIEL LUCHTBEH.</th><th colspan="3">RECIRC. LUCHTKLEP LUCHTBEH.</th><th colspan="3">AFVOERVENTILATOR LUCHTBEH.</th><th colspan="3">AFZUIGVENTILATOR TOILETTEN</th></tr><tr><td colspan="3">1-4CD01</td><td colspan="3">1-4TV01</td><td colspan="3">1-4WW01</td><td colspan="3">1-4CD02</td><td colspan="3">1-4AV01</td><td colspan="3">1-6AV01</td></tr><tr><td colspan="3">-D01</td><td colspan="3">-D02</td><td colspan="3">-D03</td><td colspan="3">-D04</td><td colspan="3">-D05</td><td colspan="3">-D06</td></tr><tr><td colspan="3"> 1 R 0 </td></tr></table>										DIGITALE UITGANGEN																		BUITENLUCHTKLEP LUCHTBEH.			TOEVOERVENTILATOR LUCHTBEH.			WARMTEWIEL LUCHTBEH.			RECIRC. LUCHTKLEP LUCHTBEH.			AFVOERVENTILATOR LUCHTBEH.			AFZUIGVENTILATOR TOILETTEN			1-4CD01			1-4TV01			1-4WW01			1-4CD02			1-4AV01			1-6AV01			-D01			-D02			-D03			-D04			-D05			-D06			1 R 0		
DIGITALE UITGANGEN	
BUITENLUCHTKLEP LUCHTBEH.			TOEVOERVENTILATOR LUCHTBEH.			WARMTEWIEL LUCHTBEH.			RECIRC. LUCHTKLEP LUCHTBEH.			AFVOERVENTILATOR LUCHTBEH.			AFZUIGVENTILATOR TOILETTEN	
1-4CD01			1-4TV01			1-4WW01			1-4CD02			1-4AV01			1-6AV01	
-D01			-D02			-D03			-D04			-D05			-D06	
1 R 0	

0	1	2	3	4	5	6	7	8	9
---	---	---	---	---	---	---	---	---	---

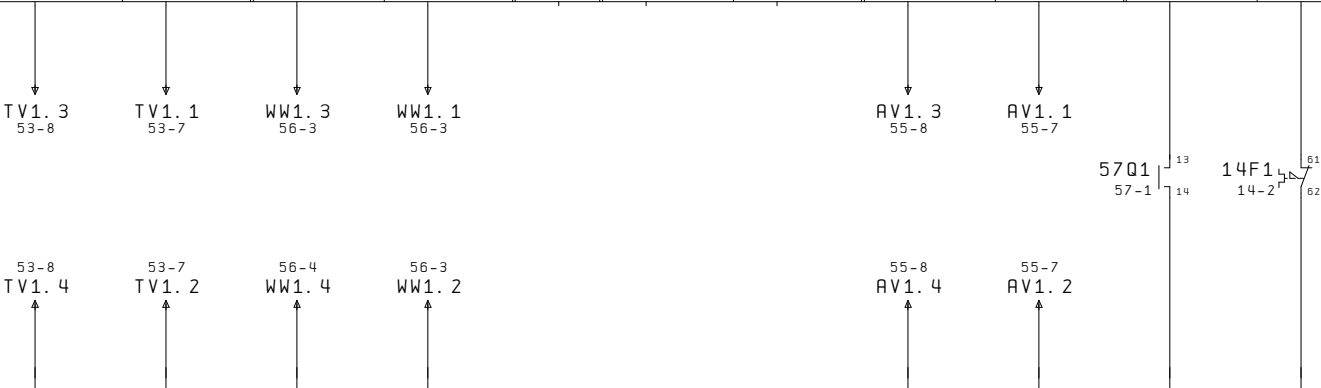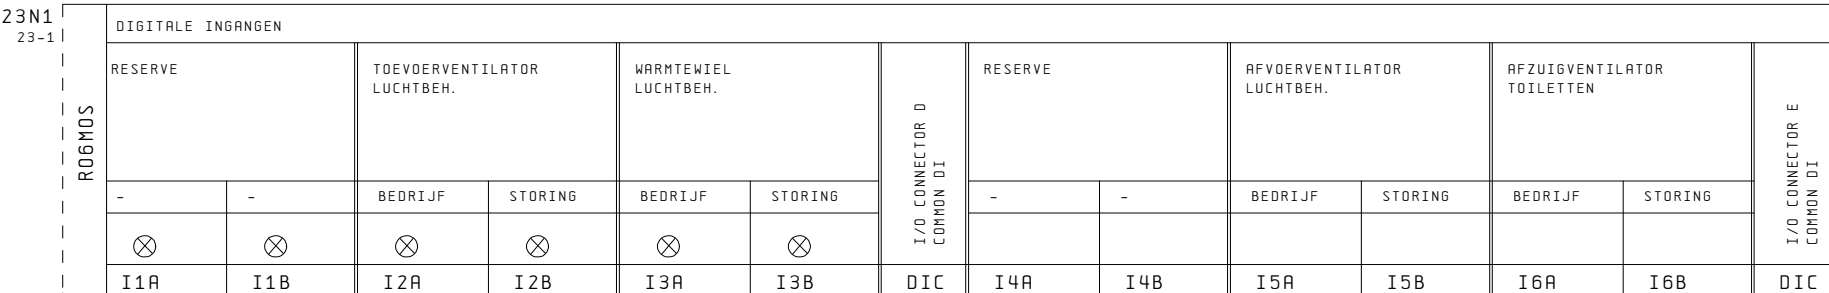


A RK: 01-11-05	B LP: 16-02-06	C PB: 31-05-06	D WS: 07-11-07	E RD: 25-01-12	F	WIJZ. DATUM	 wolter & dros TBI techniek Ingenieursbureau Wolter & Dros B.V. Postbus 47 3800 AA Amersfoort Telefoon 033 - 467 15 15 Fax 033 - 401 38 30	OMSCHRIJVING: OS1 RO6MOS DIGITALE UITGANGEN	PROJECT: KADASTER HUISVESTING ITS - APELDOORN	REGELKAST: RK1-ZUID	PL/PE/TK: MA/RK/RK
									ADVISEUR: -	ORDERNR. : 2201301	ONTWERPDATUM: 11.08.05
									INSTALLATEUR: KROPMAN INSTALLATIETECHNIEK BV - NIJMEGEN	TEK. NR. : 23729	BLAD: 24

REVISIE


0	1	2	3	4	5	6	7	8	9																														
25N1 22-2 26-1 OS1 MODUUL 2 RO6MOS DIGITALE UITGANGEN <table><tr><td>VLOERVERW. 1/2/3</td><td>RESERVE</td><td>STORING URGENT</td><td>STORING NIET URGENT</td><td>AFZUIGLUCHTKLEP LUCHTBEH.</td><td>CIRC.POMP COMPUTAIR DATARUIMTE</td></tr><tr><td>1-2CX01/2/3</td><td></td><td>1-1XX01</td><td>1-1XX02</td><td>1-4CD03</td><td></td></tr><tr><td>-D01</td><td>-D02</td><td>-D03</td><td>-D04</td><td>-D05</td><td>-D06</td></tr><tr><td></td><td></td><td></td><td></td><td></td><td></td></tr><tr><td>P1 N01 NC1</td><td>P2 N02 </td><td>P3 N03 </td><td>P4 N04 NC4</td><td>P5 N05 </td><td>P6 N06 </td></tr></table>										VLOERVERW. 1/2/3	RESERVE	STORING URGENT	STORING NIET URGENT	AFZUIGLUCHTKLEP LUCHTBEH.	CIRC.POMP COMPUTAIR DATARUIMTE	1-2CX01/2/3		1-1XX01	1-1XX02	1-4CD03		-D01	-D02	-D03	-D04	-D05	-D06							P1 N01 NC1	P2 N02	P3 N03	P4 N04 NC4	P5 N05	P6 N06
VLOERVERW. 1/2/3	RESERVE	STORING URGENT	STORING NIET URGENT	AFZUIGLUCHTKLEP LUCHTBEH.	CIRC.POMP COMPUTAIR DATARUIMTE																																		
1-2CX01/2/3		1-1XX01	1-1XX02	1-4CD03																																			
-D01	-D02	-D03	-D04	-D05	-D06																																		
																																							
P1 N01 NC1	P2 N02	P3 N03	P4 N04 NC4	P5 N05	P6 N06																																		
M V 58-1 M V 62-3 M V 62-5 M V 54-6 M V 57-3																																							

A RK: 01-11-05	B LP: 16-02-06	C PB: 31-05-06	D WS: 07-11-07	E RD: 25-01-12	F	WIJZ. DATUM	 wolter & dros TBI techniek Ingenieursbureau Wolter & Dros B. V. Postbus 47 3800 AA Amersfoort Telefoon 033 - 467 15 15 Fax 033 - 401 38 30	OMSCHRIJVING: OS1 RO6MOS DIGITALE UITGANGEN	PROJECT: KADASTER HUISVESTING ITS - APELDOORN	REGELKAST: RK1-ZUID	PL/PE/TK: MA/RK/RK
								ADVISEUR: -	ORDERNR. : 2201301	ONTWERPDATUM: 11.08.05	
							REVISIE	INSTALLATEUR: KROPMAN INSTALLATIETECHNIEK BV - NIJMEGEN	TEK. NR. : 23729	BLAD: 25	

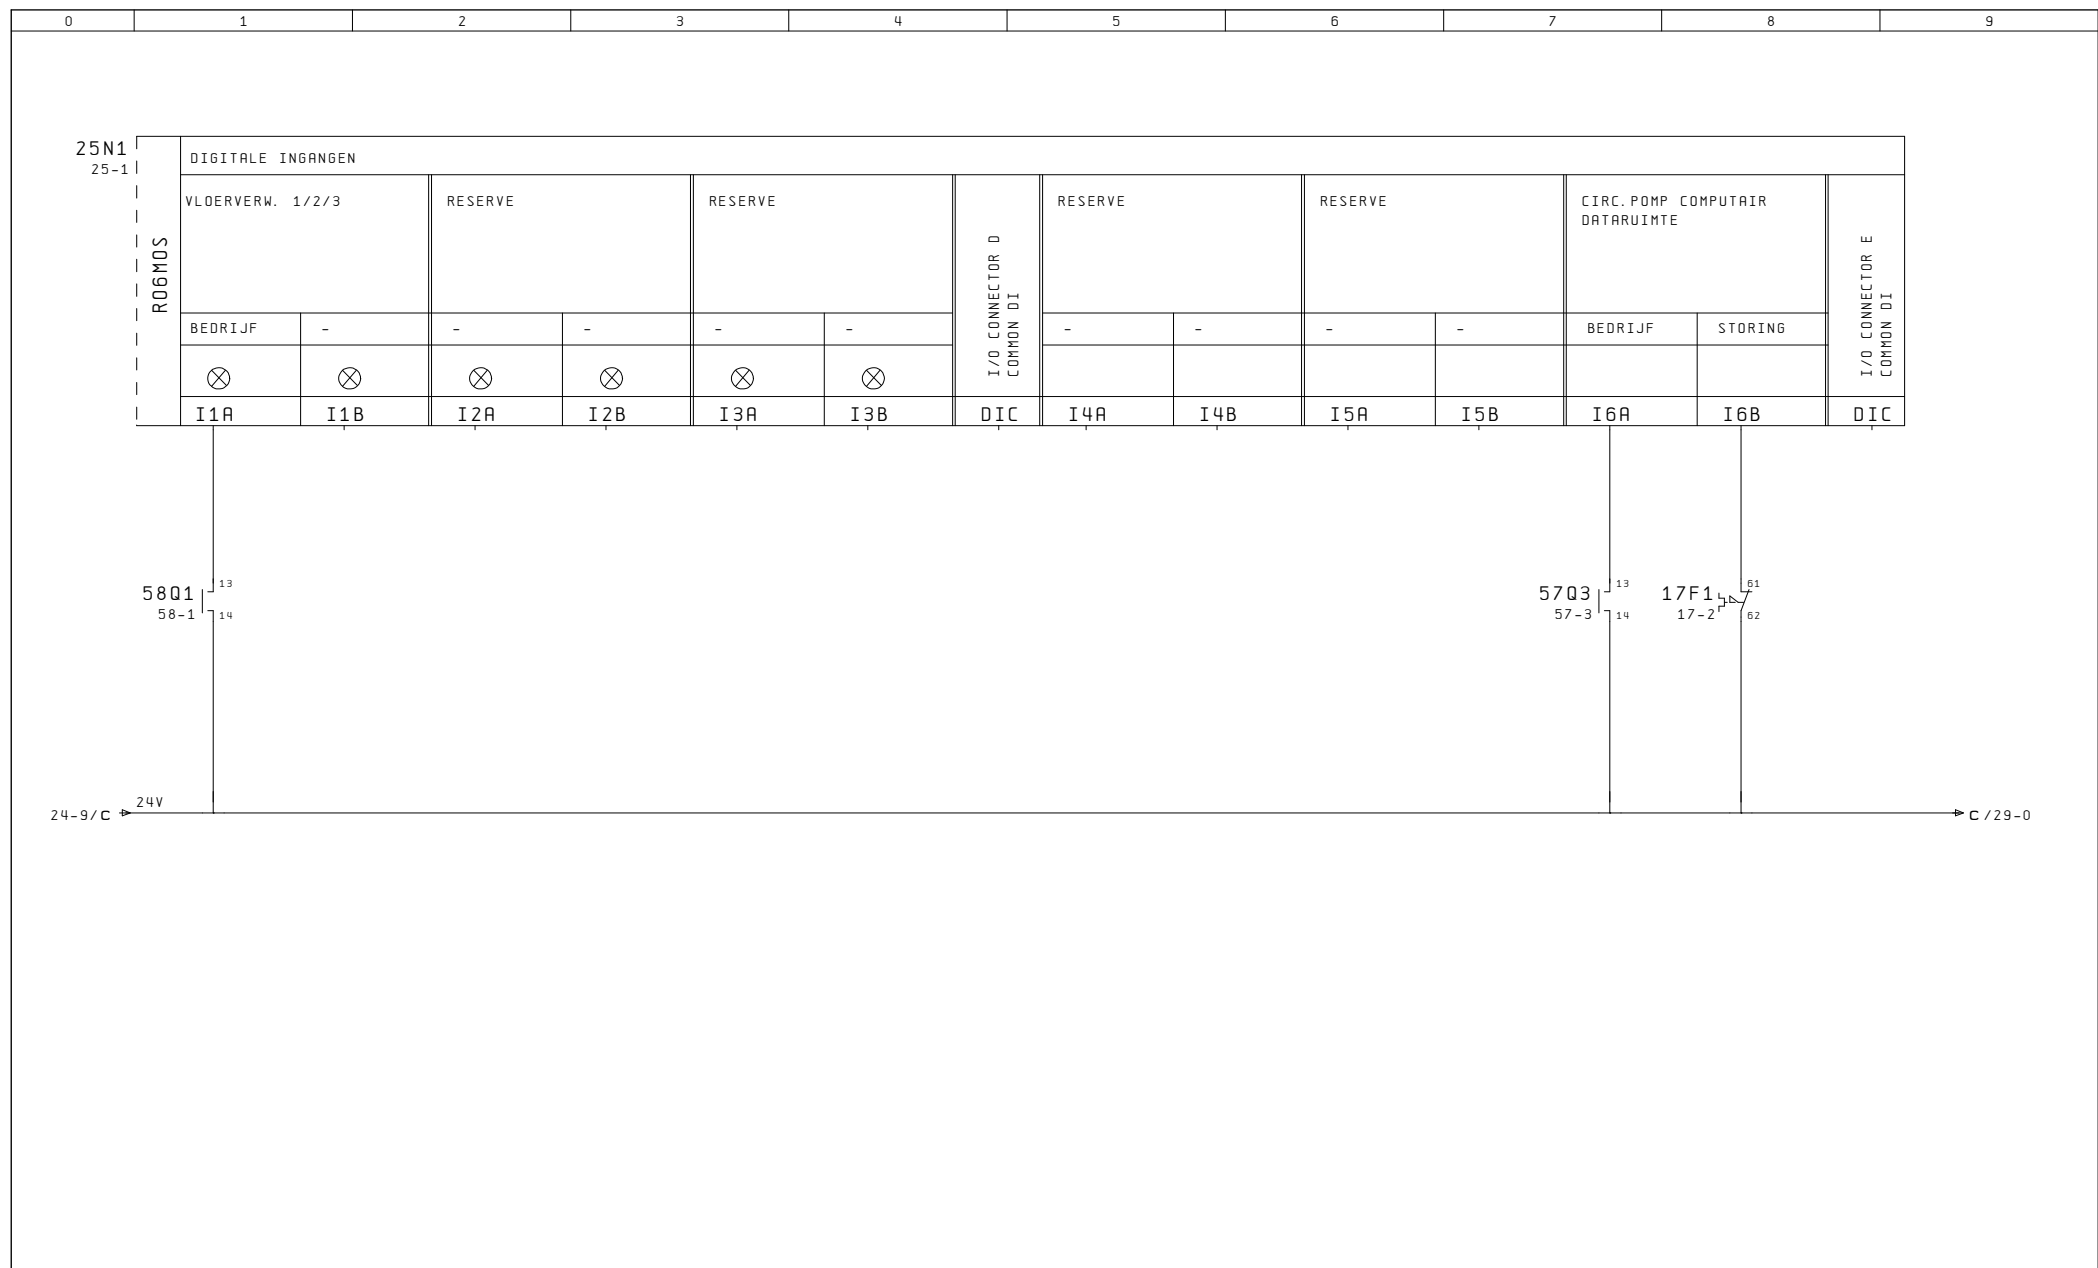


0	1	2	3	4	5	6	7	8	9
A RK: 01-11-05	B LP: 16-02-06	C PB: 31-05-06	D WS: 07-11-07	E RD: 25-01-12	F	WIJZ. DATUM			
 wolter & dros TBI techniek						Ingenieursbureau Wolter & Dros B. V. Postbus 47 3800 AA Amersfoort Telefoon 033 - 467 15 15 Fax 033 - 401 38 30			
						OMSCHRIJVING: RESERVEBLAD		PROJECT: KADASTER HUISVESTING ITS - APELDOORN	
						ADVISEUR: -		REGELKAST: RK1-ZUID	
						INSTALLATEUR: KROPMAN INSTALLATIETECHNIEK BV - NIJMEGEN		ORDERNR. : 2201301	
								TEK. NR. : 23729	
						REVISIE		PL/PE/TK: MA/RK/RK	
								ONTWERPDATUM: 11.08.05	
								BLAD: 27	


0	1	2	3	4	5	6	7	8	9
A RK: 01-11-05	B LP: 16-02-06	C PB: 31-05-06	D WS: 07-11-07	E RD: 25-01-12	F	WIJZ. DATUM			
 wolter & dros TBI techniek						Ingenieursbureau Wolter & Dros B. V. Postbus 47 3800 AA Amersfoort Telefoon 033 - 467 15 15 Fax 033 - 401 38 30			
						OMSCHRIJVING: RESERVEBLAD		PROJECT: KADASTER HUISVESTING ITS - APELDOORN	
						ADVISEUR: -		REGELKAST: RK1-ZUID	
						INSTALLATEUR: KROPMAN INSTALLATIETECHNIEK BV - NIJMEGEN		ORDERNR. : 2201301	
								TEK. NR. : 23729	
						REVISIE		PL/PE/TK: MA/RK/RK	
								ONTWERPDATUM: 11.08.05	
								BLAD: 28	

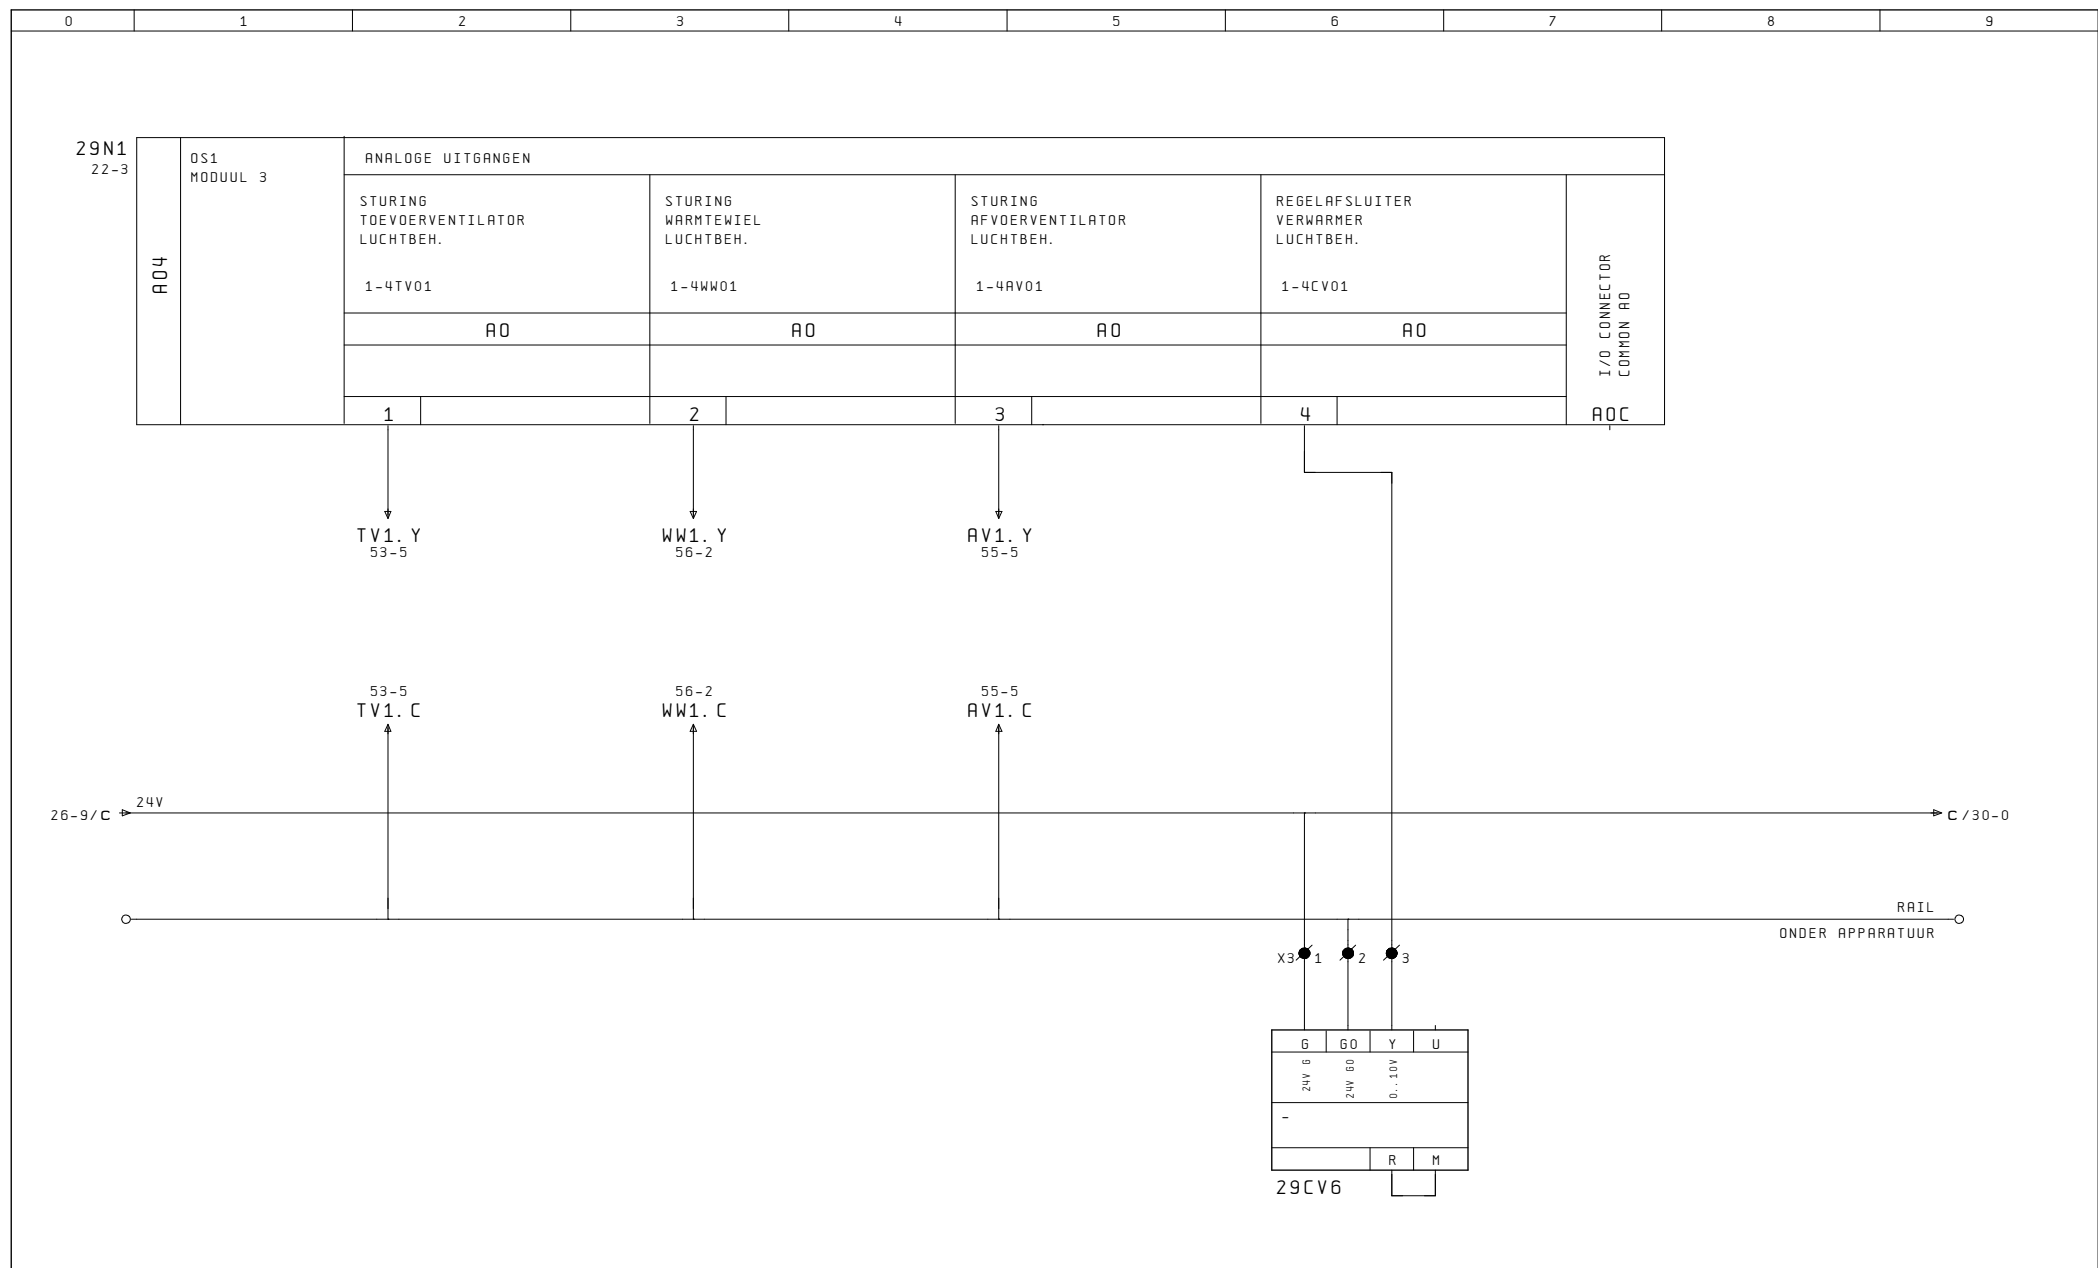


A	RK: 01-11-05	B	LP: 16-02-06	C	PB: 31-05-06	D	WS: 07-11-07	E	RD: 25-01-12	F		WIJZ. DATUM wolter & dros TBI techniek Ingenieursbureau Wolter & Dros B.V. Postbus 47 3800 AA Amersfoort Telefoon 033 - 467 15 15 Fax 033 - 401 38 30	OMSCHRIJVING: OS1 A04 ANALOGE UITGANGEN	PROJECT: KADASTER HUISVESTING ITS - APELDOORN	REGELKAST: RK1-ZUID	PL/PE/TK: MA/RK/RK
													ORDERNR.: 2201301	ONTWERPDATUM: 11.08.05		
													ADVISEUR: -	TEK. NR.: 23729	BLAD: 29	
													REVISIE	INSTALLATEUR: KROPMAN INSTALLATIETECHNIEK BV - NIJMEGEN		

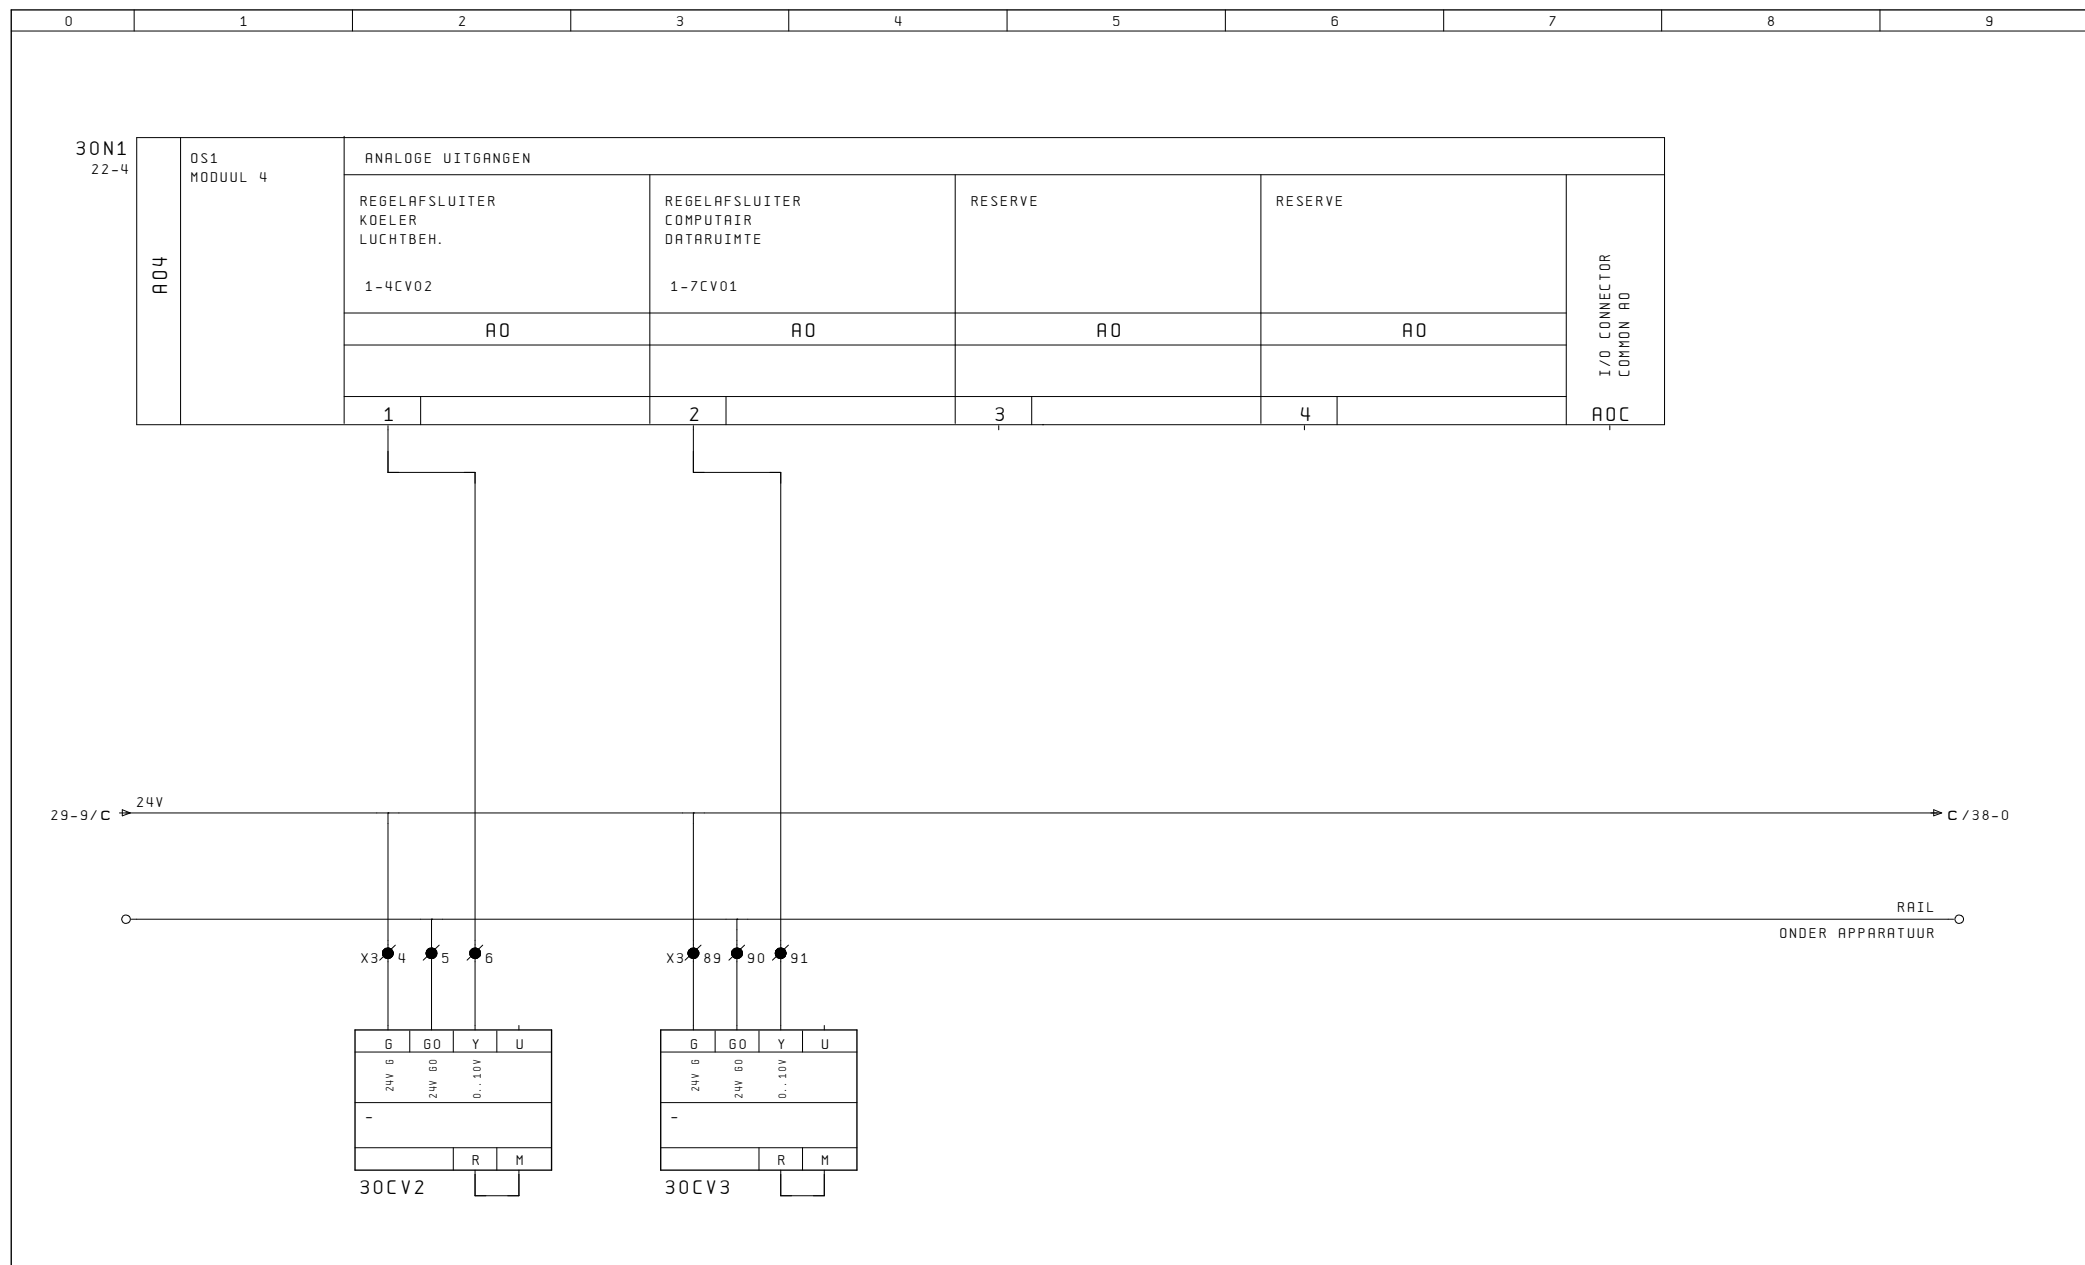

A	RK: 01-11-05	B	LP: 16-02-06	C	PB: 31-05-06	D	WS: 07-11-07	E	RD: 25-01-12	F		WIJZ. DATUM	 wolter & dros TBI techniek	Ingenieursbureau Wolter & Dros B.V. Postbus 47 3800 AA Amersfoort Telefoon 033 - 467 15 15 Fax 033 - 401 38 30	OMSCHRIJVING: OS1 A04 ANALOGUE UITGANGEN	PROJECT: KADASTER HUISVESTING ITS - APELDOORN	REGELKAST: RK1-ZUID	PL/PE/TK: MA/RK/RK
															ORDERNR.: 2201301	ONTWERPDATUM: 11.08.05		
															ADVISEUR: -	TEK. NR.: 23729	BLAD: 30	
															REVISIE	INSTALLATEUR: KROPMAN INSTALLATIETECHNIEK BV - NIJMEGEN		

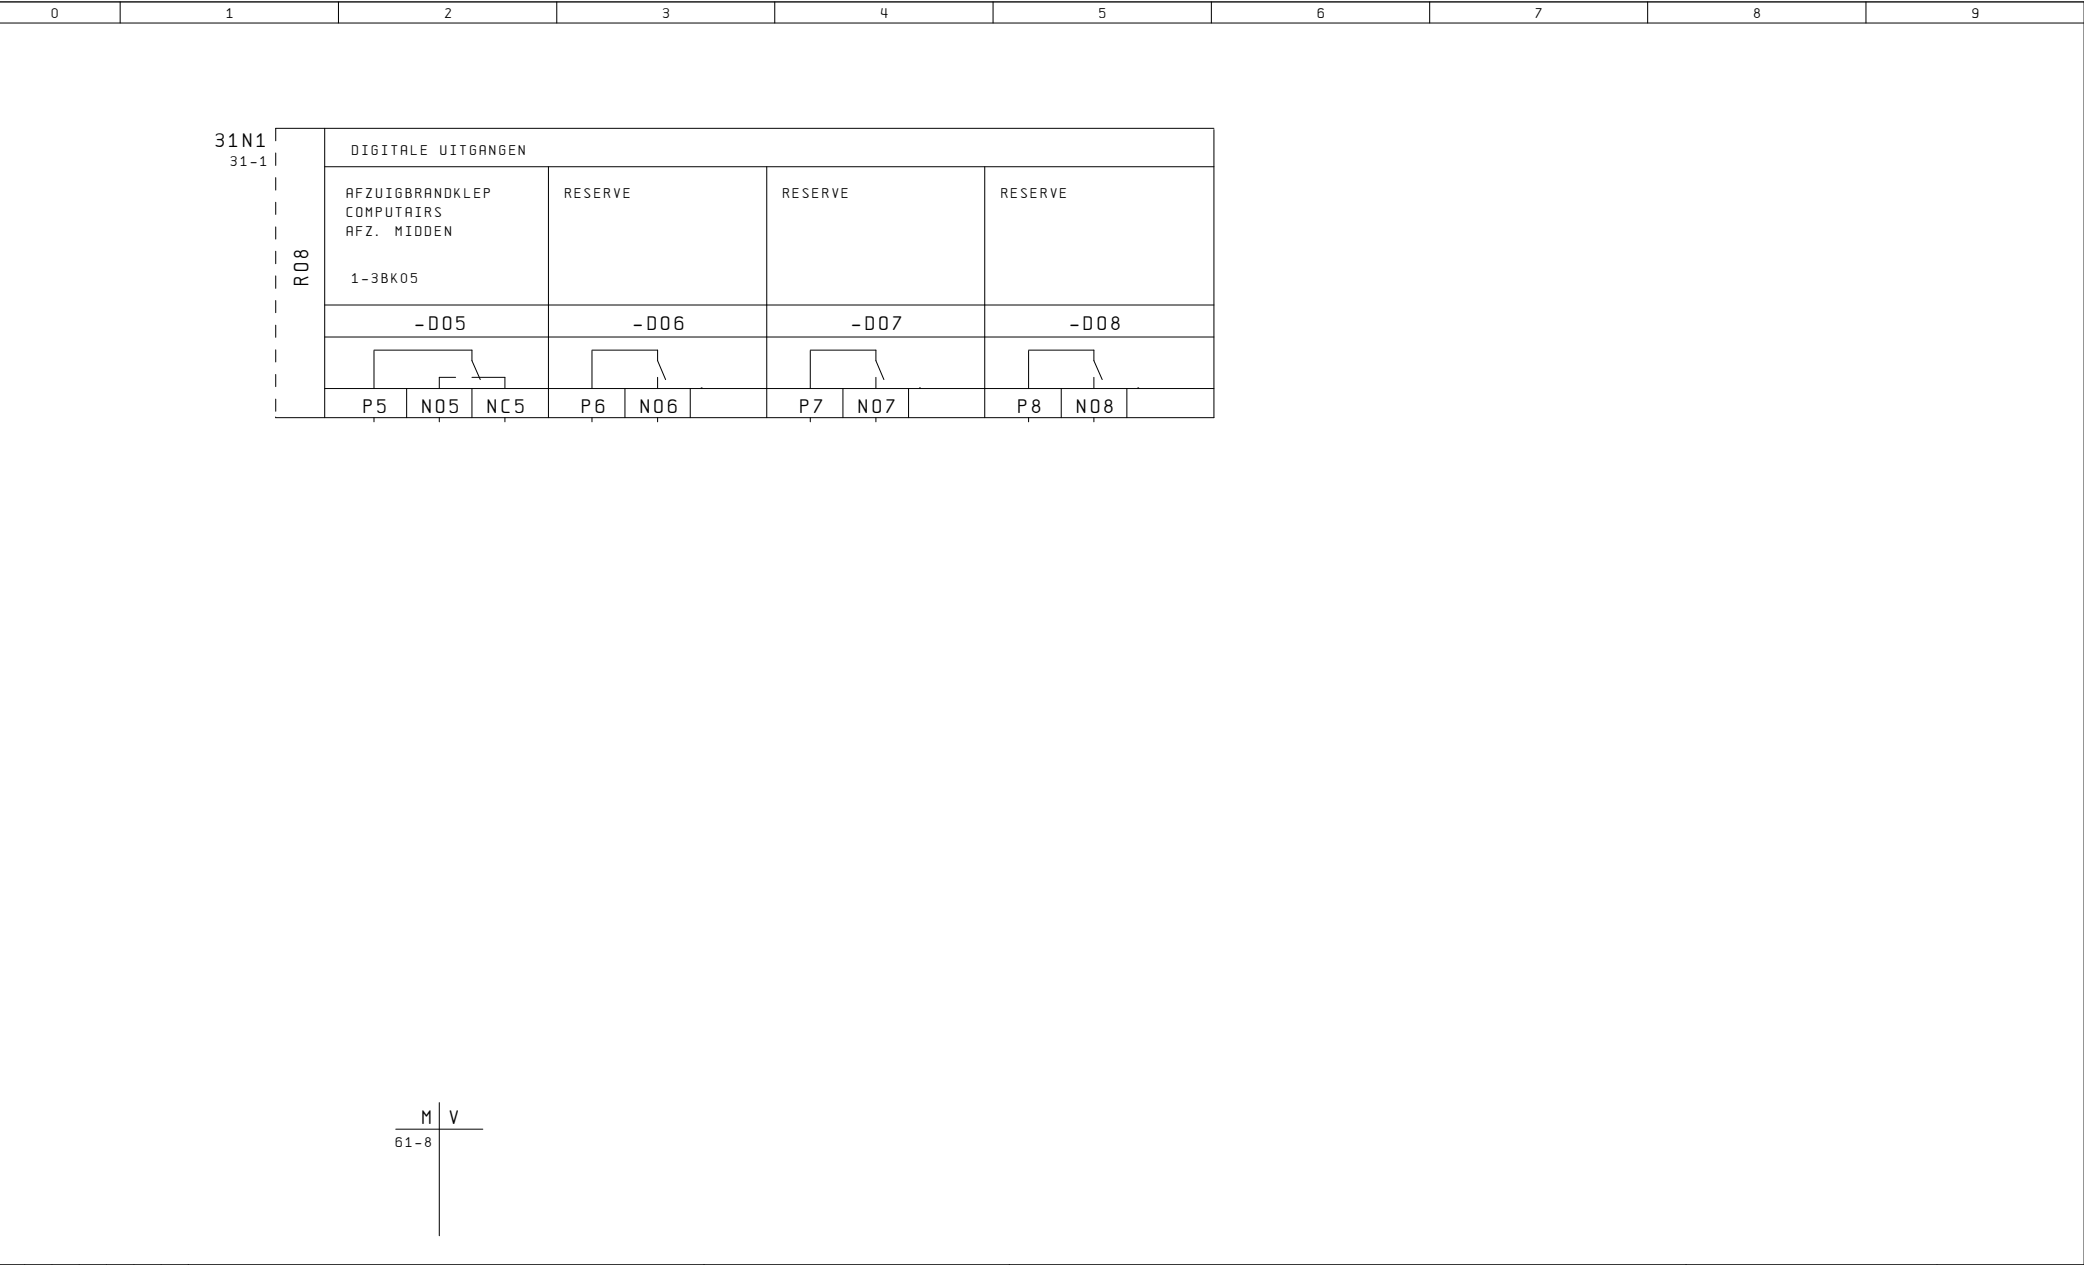

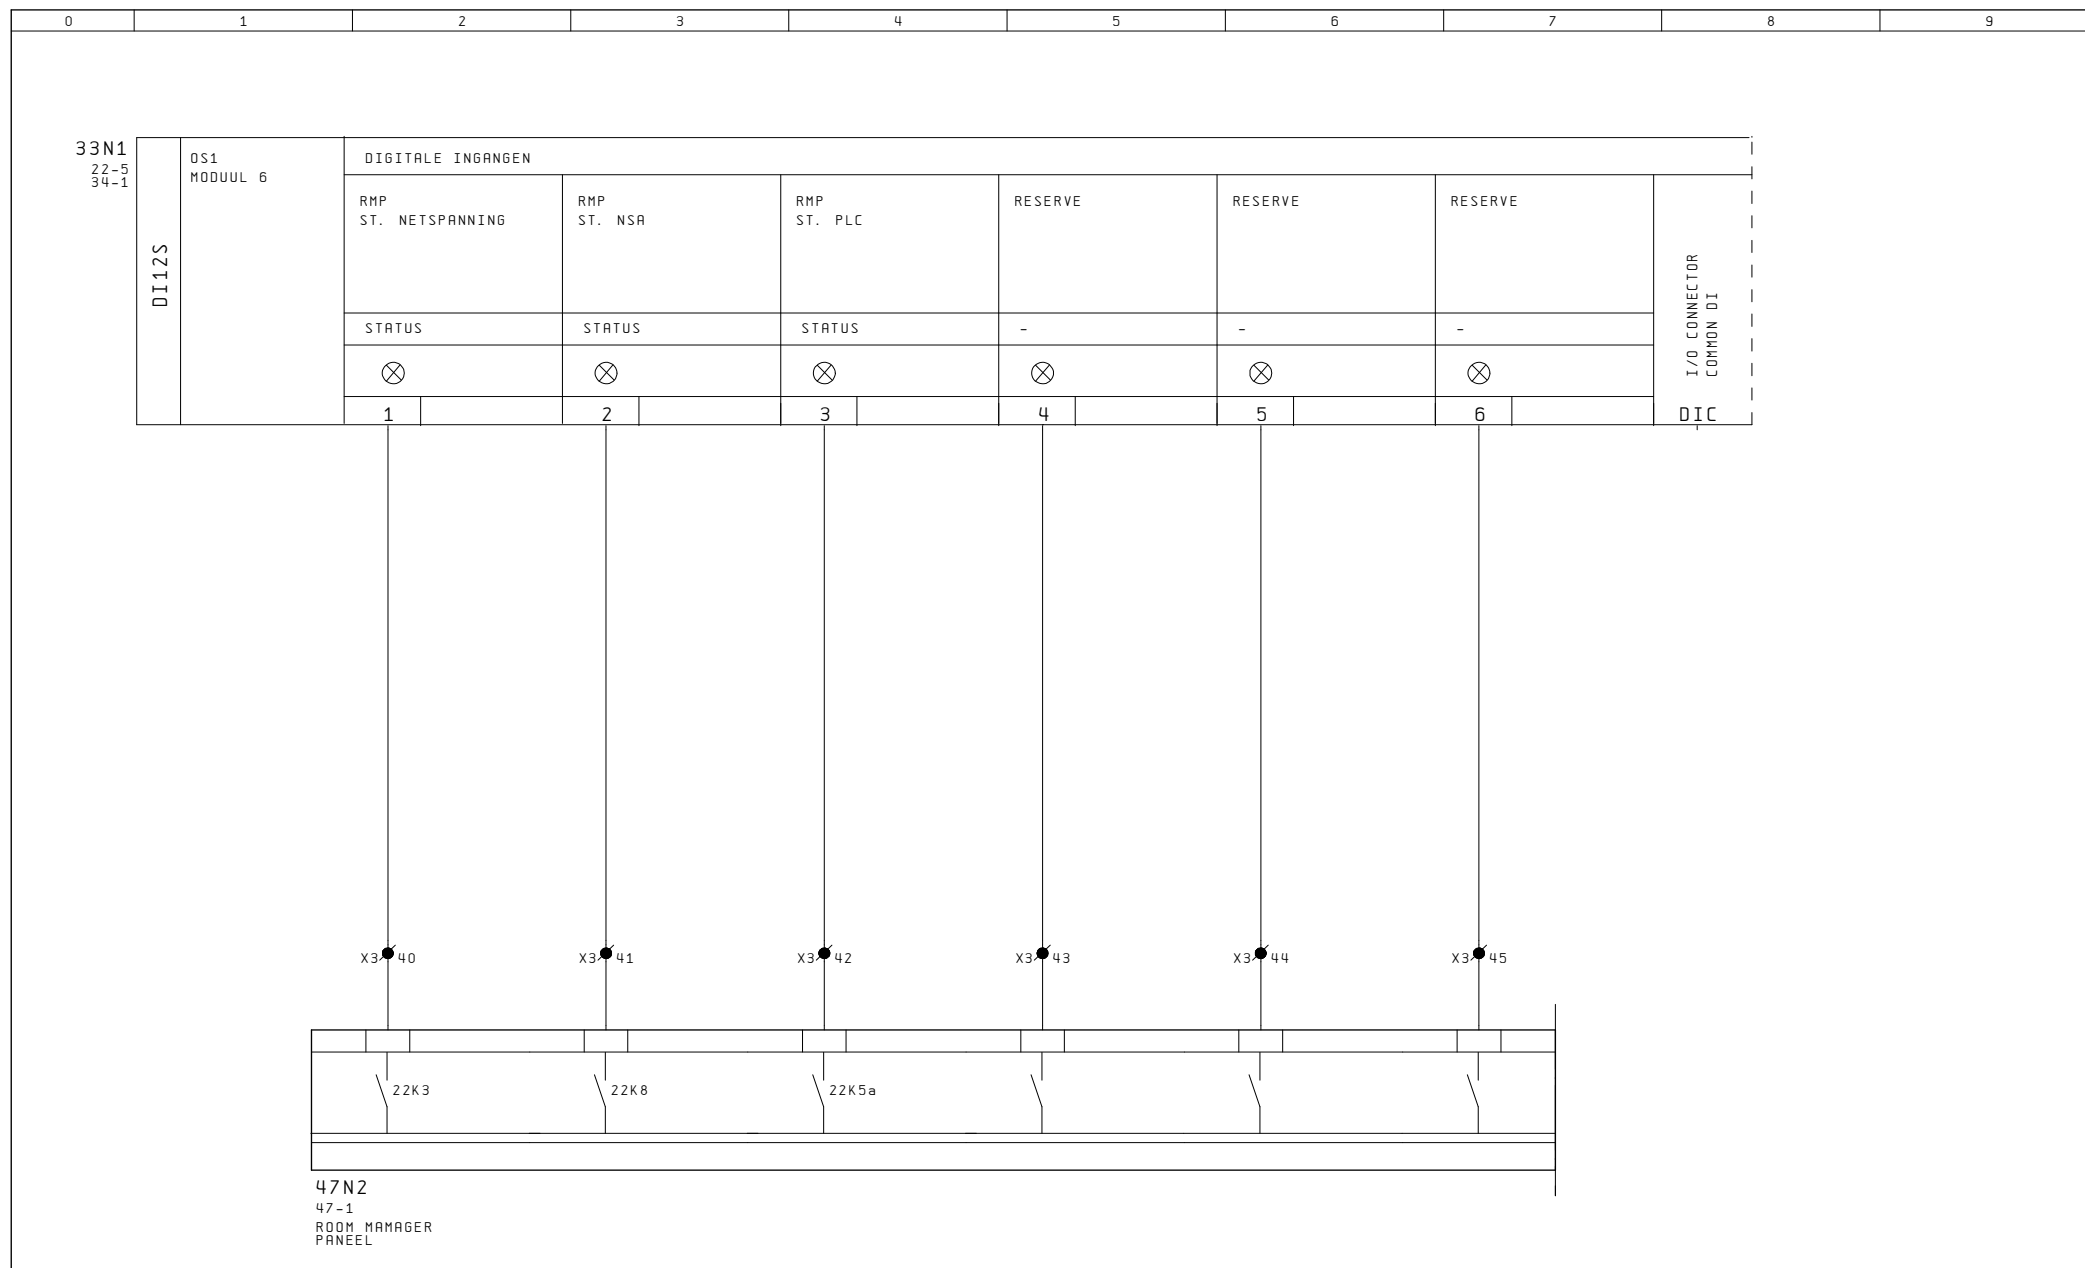


0	1	2	3	4	5	6	7	8	9
---	---	---	---	---	---	---	---	---	---


33N1
33-1

DI12S


DIGITALE INGANGEN												
RMP VENT AFGESCHAKELD COMP. RUIMTE		RESERVE		RESERVE		RESERVE		RESERVE		RESERVE		I/O CONNECTOR COMMON DI
STATUS		-		-		-		-		-		
⊗		⊗		⊗		⊗		⊗		⊗		
7		8		9		10		11		12		

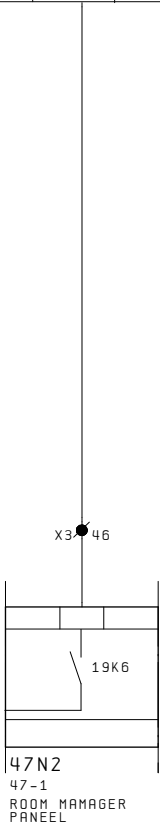


A RK: 01-11-05	B LP: 16-02-06	C PB: 31-05-06	D WS: 07-11-07	E RD: 25-01-12	F	WIJZ. DATUM	 wolter & dros TBI techniek Ingenieursbureau Wolter & Dros B.V. Postbus 47 3800 AA Amersfoort Telefoon 033 - 467 15 15 Fax 033 - 401 38 30	OMSCHRIJVING: OS1.1 DI12S DIGITALE INGANGEN 7-12 (MET LED-SIGN.)	PROJECT: KADASTER HUISVESTING ITS - APELDOORN	REGELKAST: RK1-ZUID	PL/PE/TK: MA/RK/RK
								ADVISEUR: -	ORDERNR. : 2201301	ONTWERPDATUM: 11.08.05	
								INSTALLATEUR: KROPMAN INSTALLATIETECHNIEK BV - NIJMEGEN	TEK. NR. : 23729	BLAD: 34	
REVISIE											

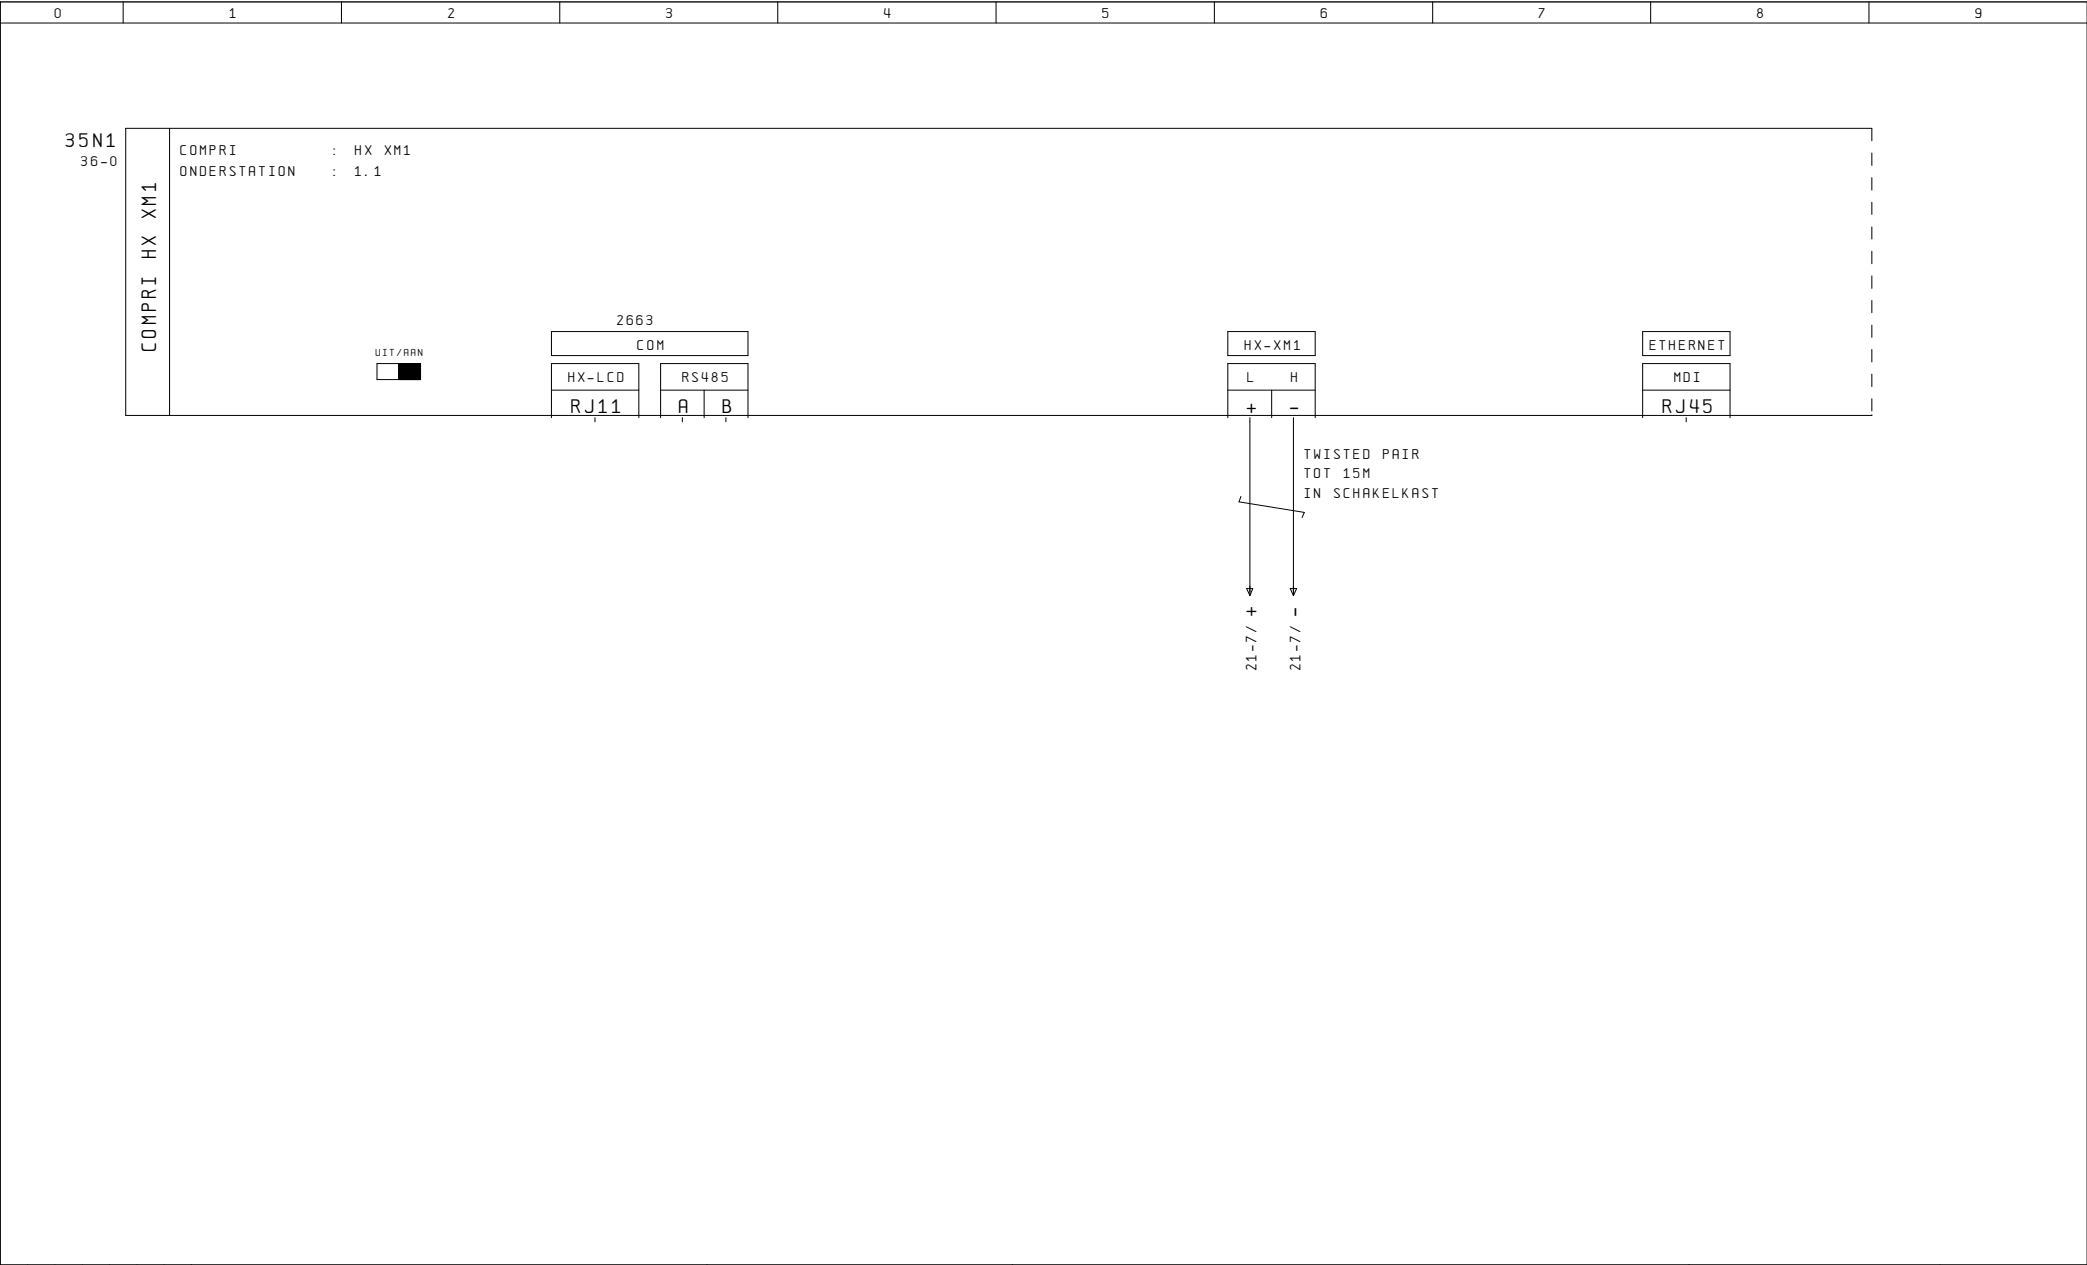



A RK: 01-11-05	B LP: 16-02-06	C PB: 31-05-06	D WS: 07-11-07	E RD: 25-01-12	F	WIJZ. DATUM	 wolter & dros TBI techniek	Ingenieursbureau Wolter & Dros B.V. Postbus 47 3800 AA Amersfoort Telefoon 033 - 467 15 15 Fax 033 - 401 38 30	OMSCHRIJVING: OS1.1 COMPRI HX XM1	PROJECT: KADASTER HUISVESTING ITS - APELDOORN	REGELKAST: RK1-ZUID	PL/PE/TK: MA/RK/RK
										ADVISEUR: -	ORDERNR. : 2201301	ONTWERPDATUM: 11.08.05
										INSTALLATEUR: KROPMAN INSTALLATIETECHNIEK BV - NIJMEGEN	TEK. NR. : 23729	BLAD: 35

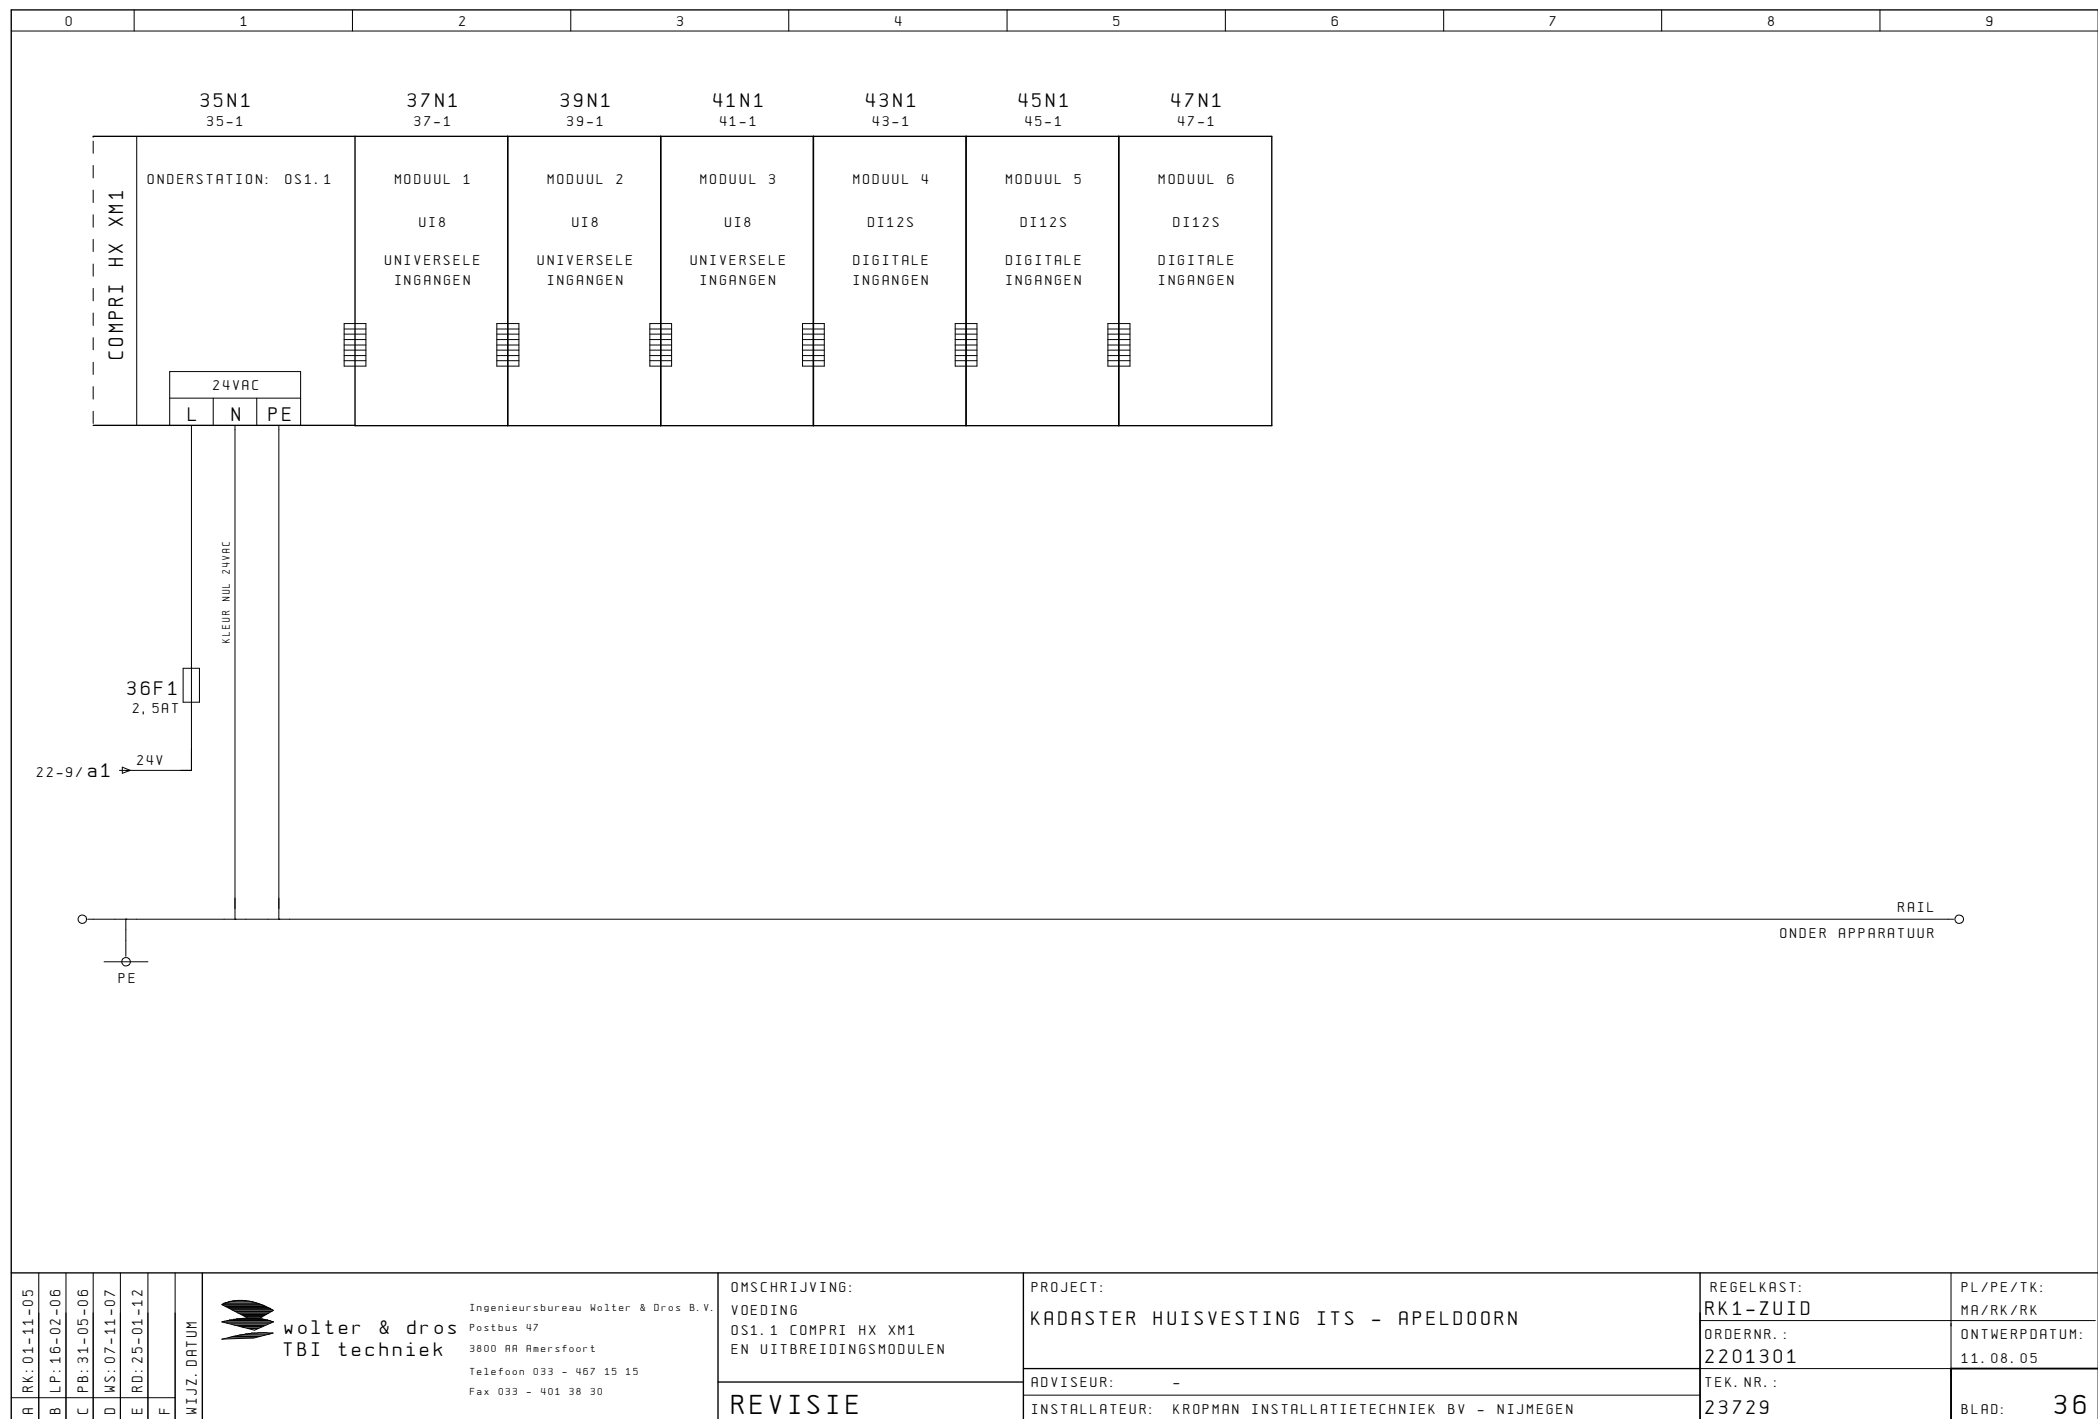


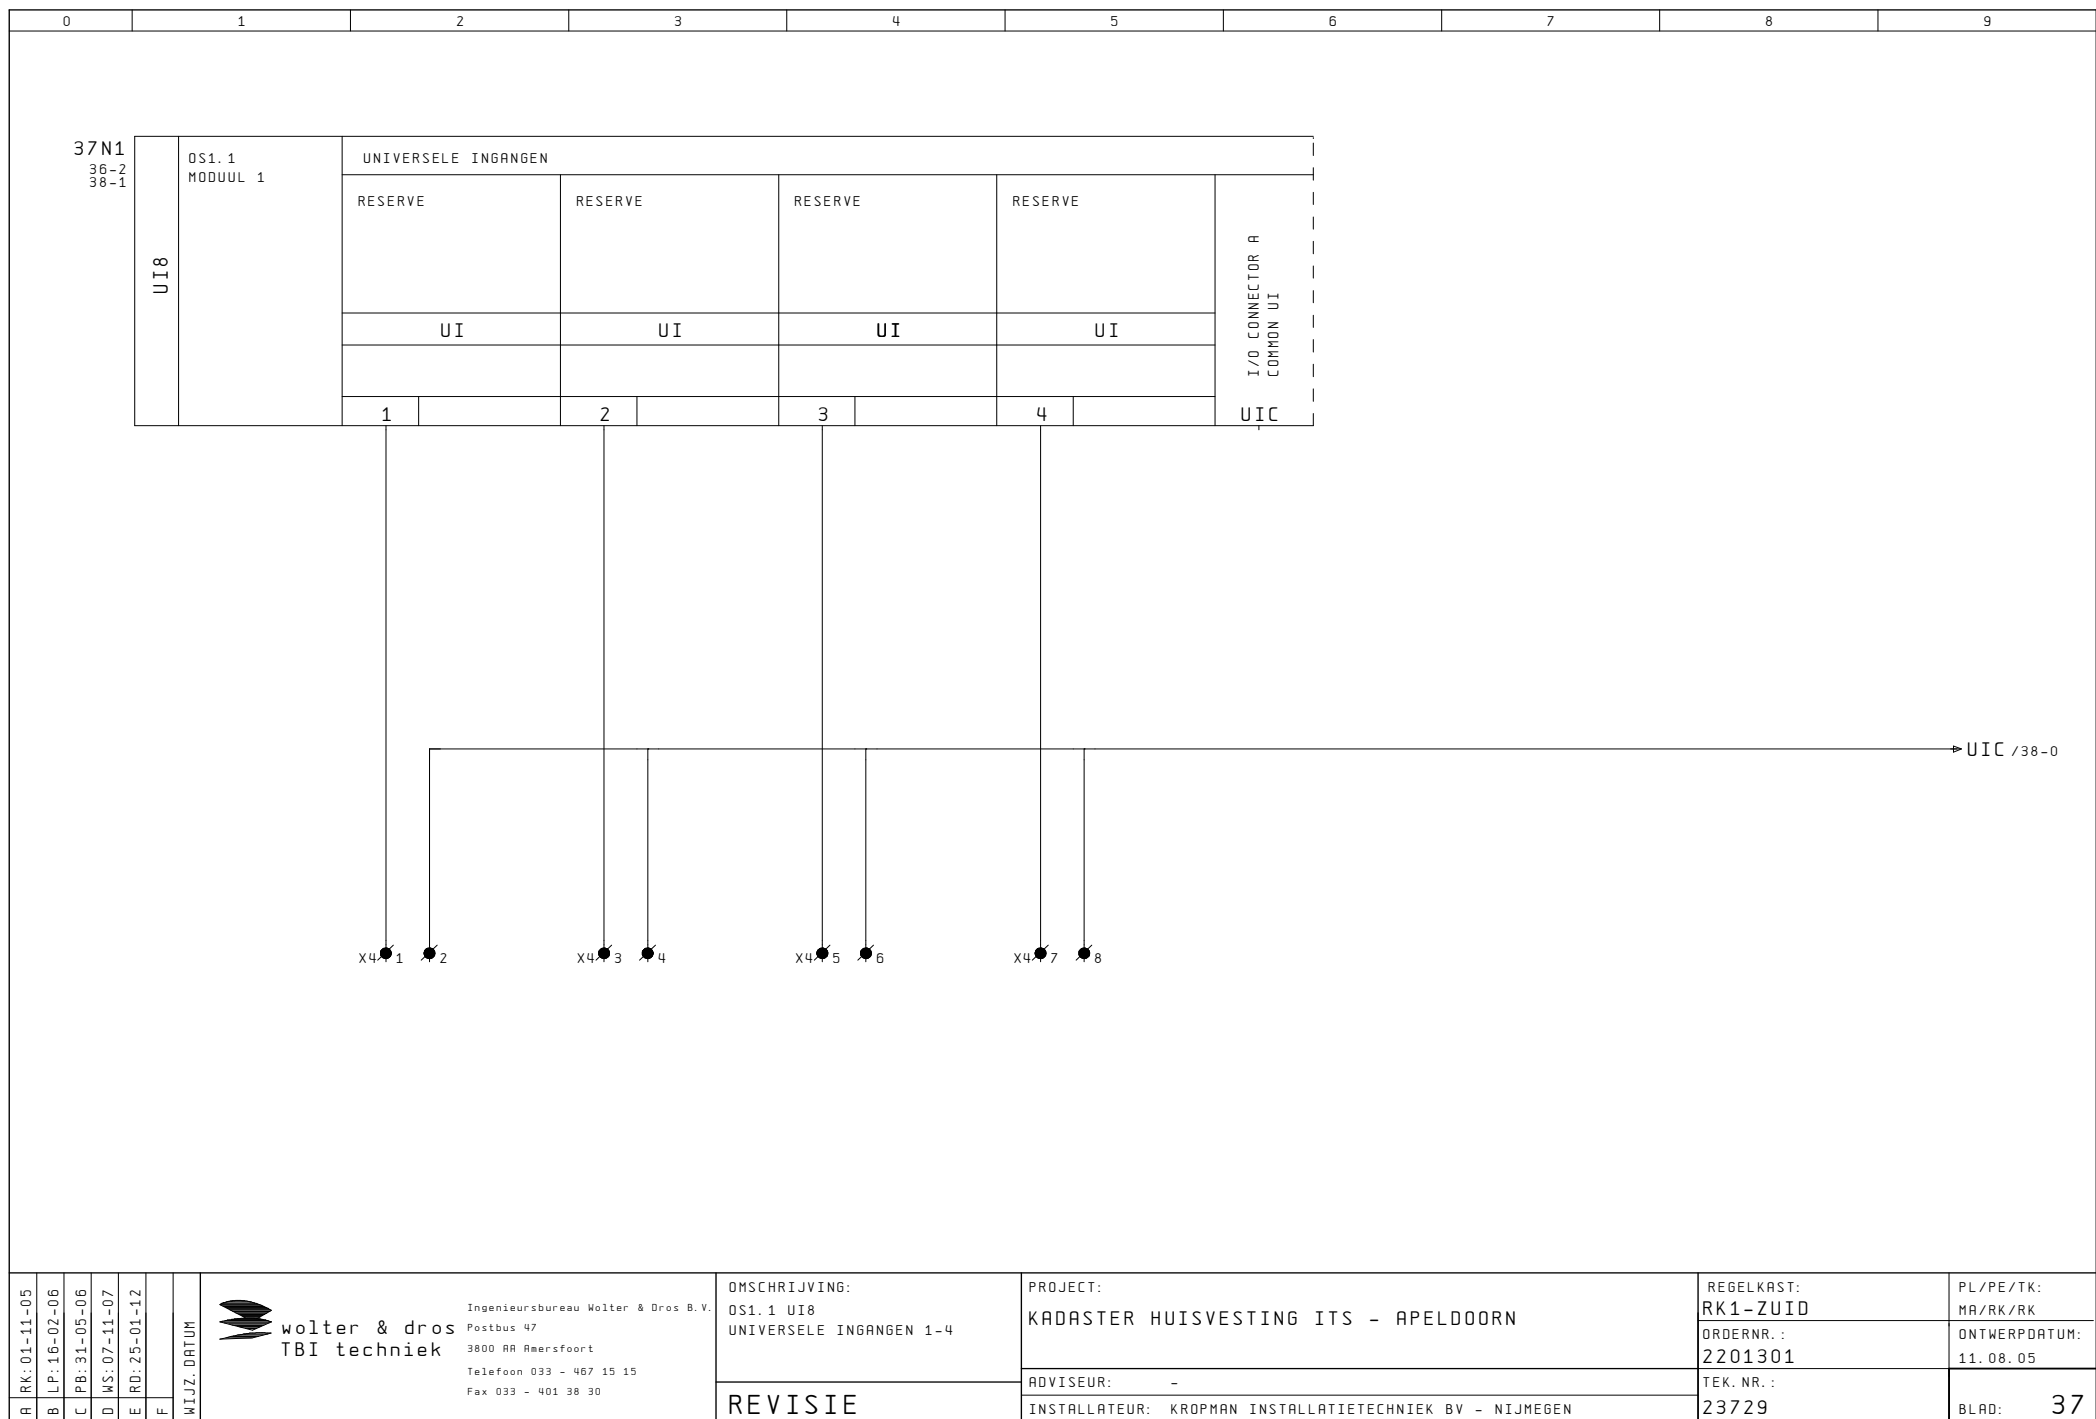


A RK: 01-11-05	B LP: 16-02-06	C PB: 31-05-06	D WS: 07-11-07	E RD: 25-01-12	F	WIJZ. DATUM	 wolter & dros TBI techniek	Ingenieursbureau Wolter & Dros B.V. Postbus 47 3800 AA Amersfoort Telefoon 033 - 467 15 15 Fax 033 - 401 38 30	OMSCHRIJVING: OS1.1 UI8 UNIVERSELE INGANGEN 1-4	PROJECT: KADASTER HUISVESTING ITS - APELDOORN	REGELKAST: RK1-ZUID	PL/PE/TK: MA/RK/RK
								REVISIE	ADVISEUR: -	INSTALLATEUR: KROPMAN INSTALLATIETECHNIEK BV - NIJMEGEN	ORDERNR. : 2201301	ONTWERPDATUM: 11.08.05
											TEK. NR. : 23729	BLAD: 37

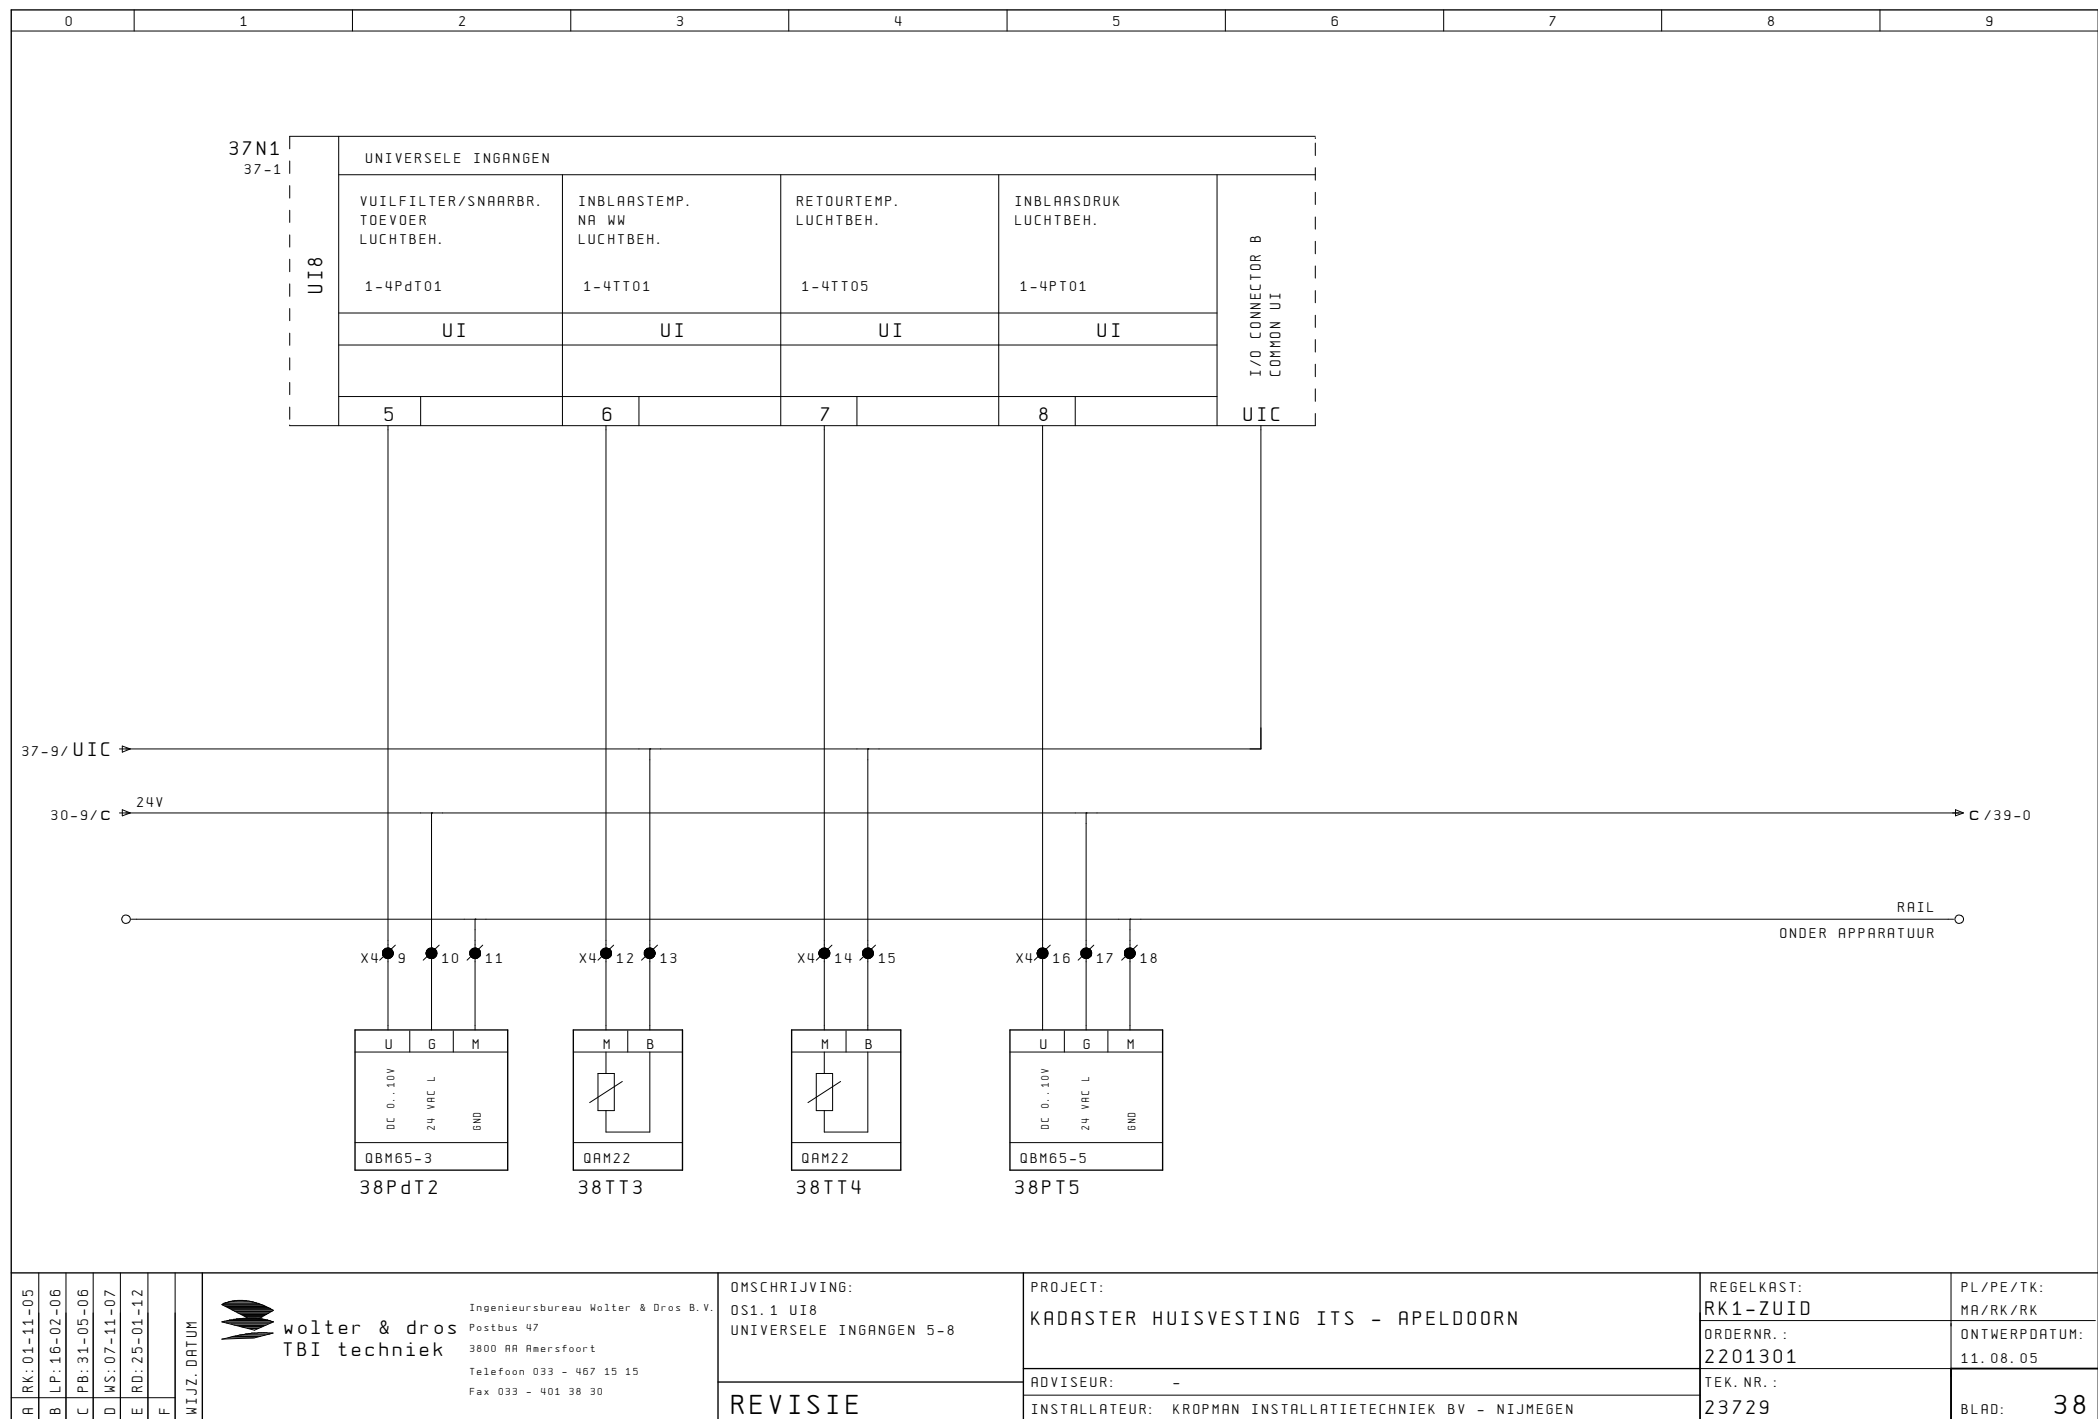

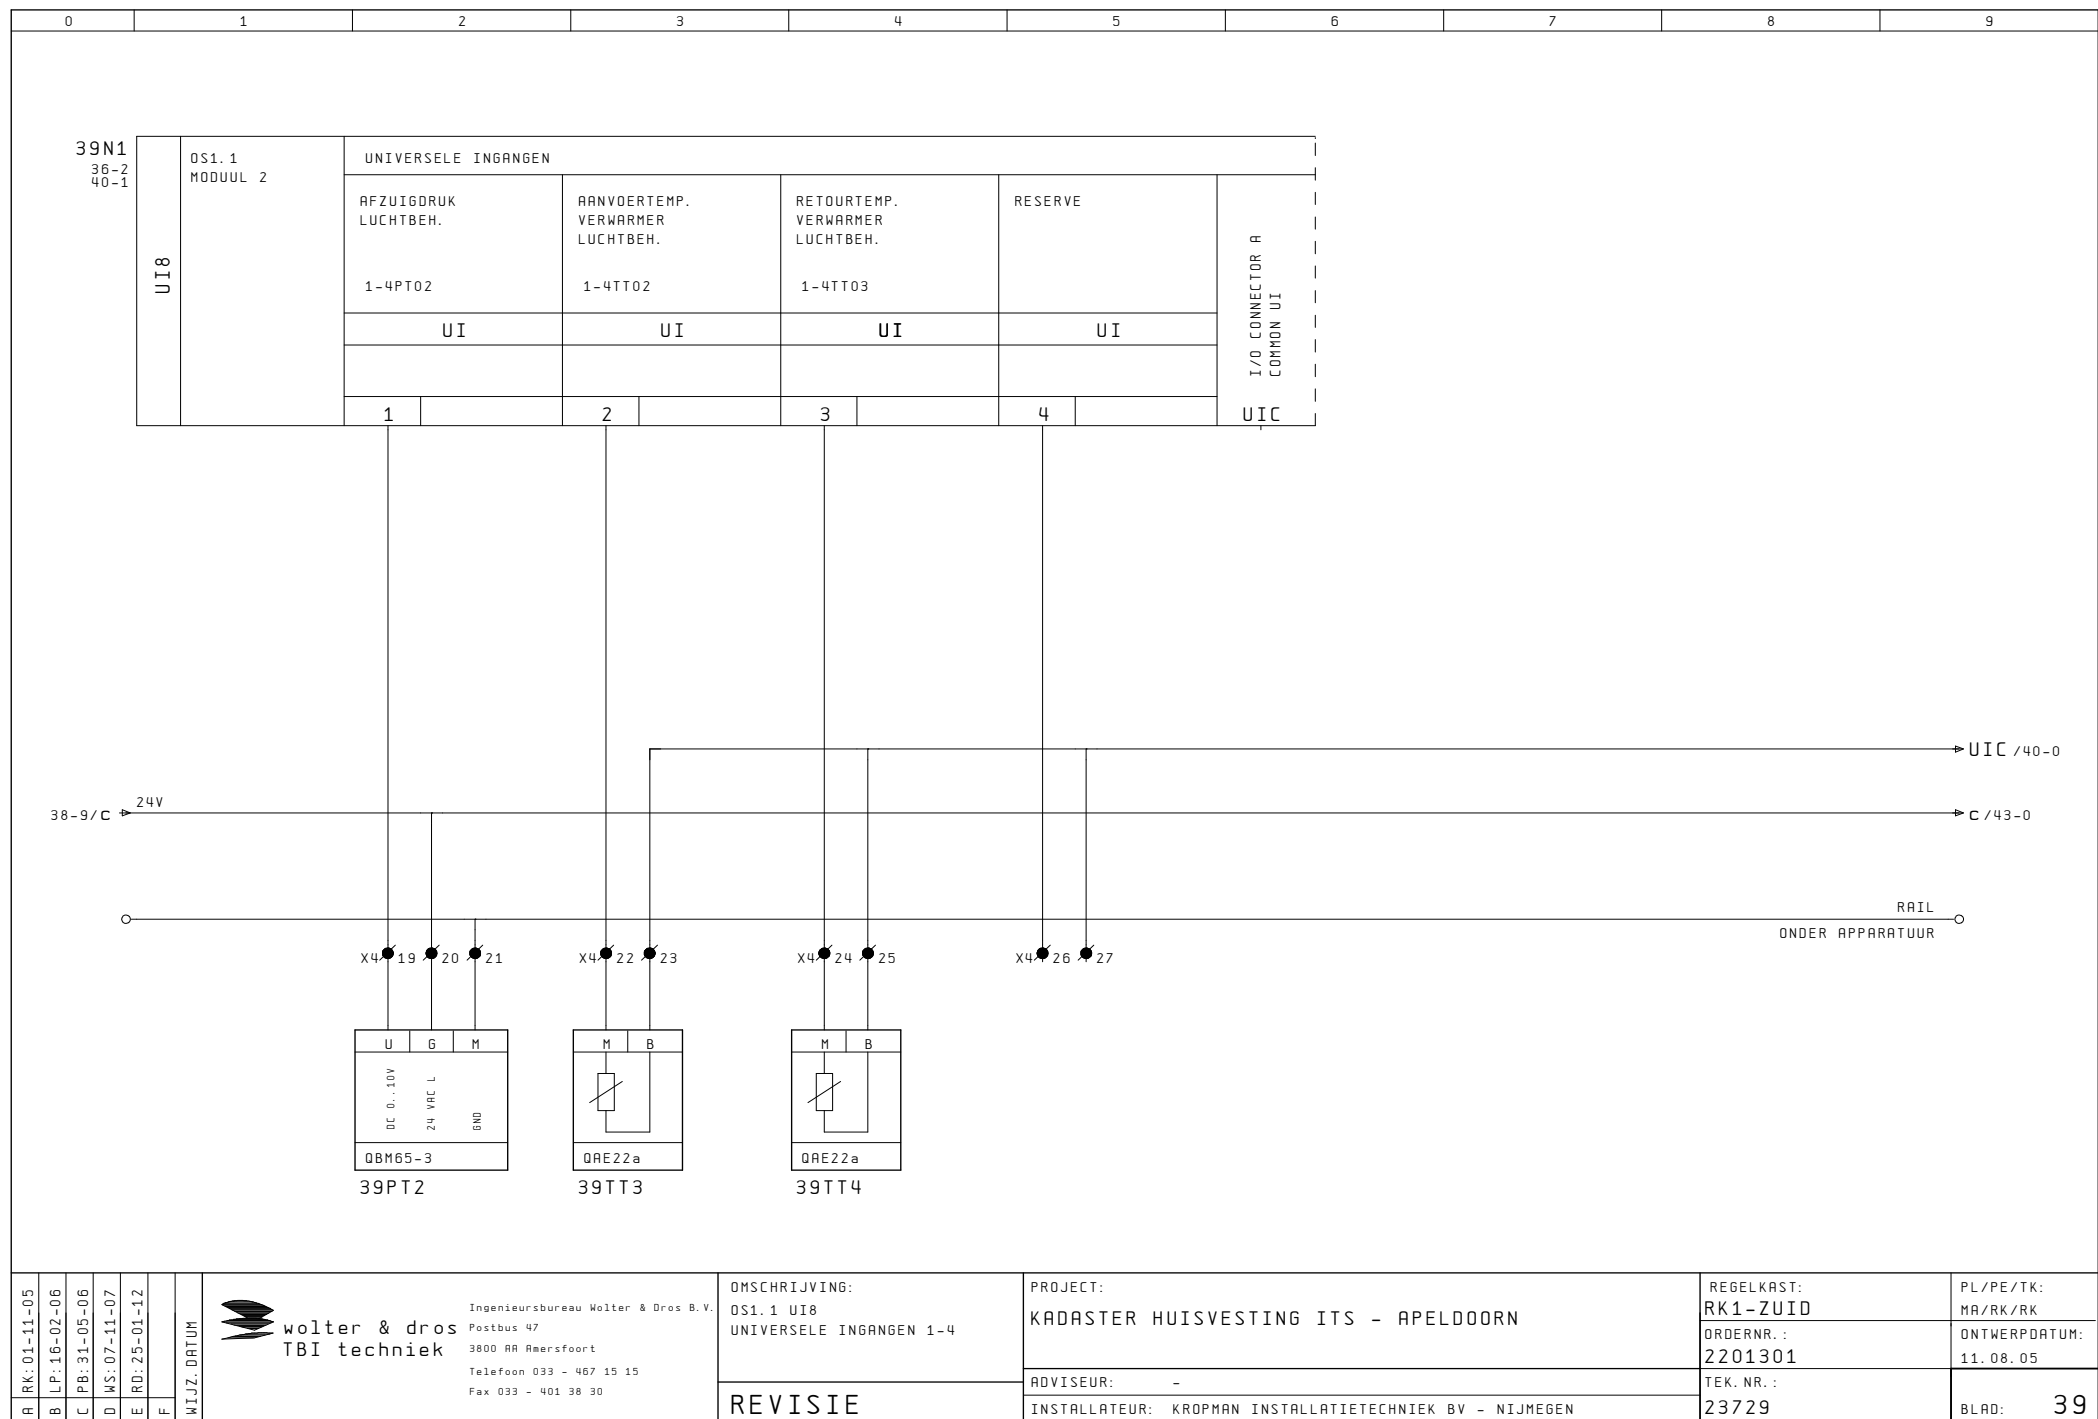

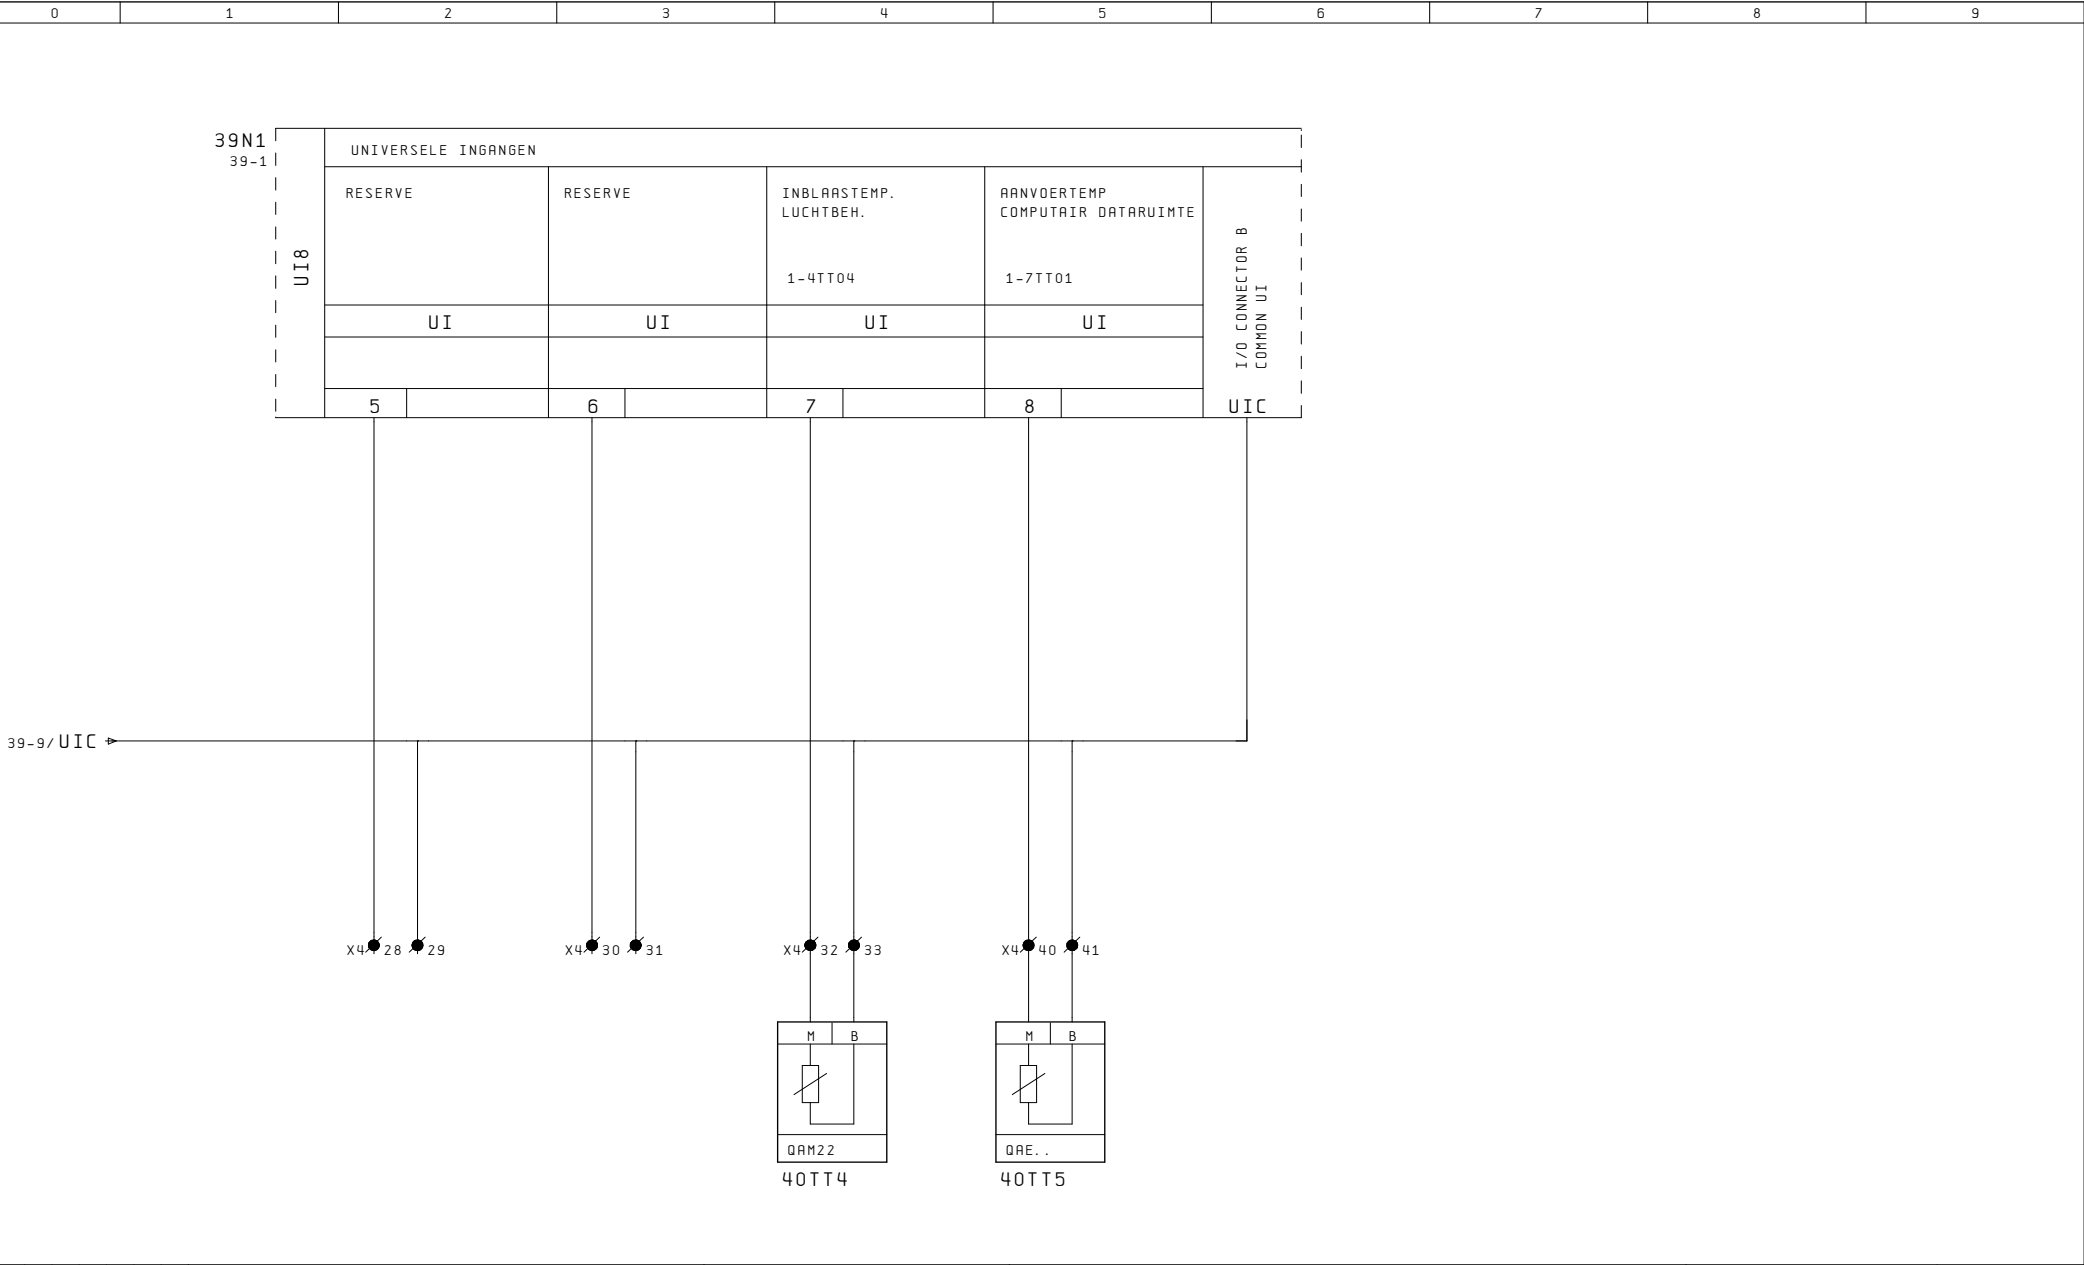

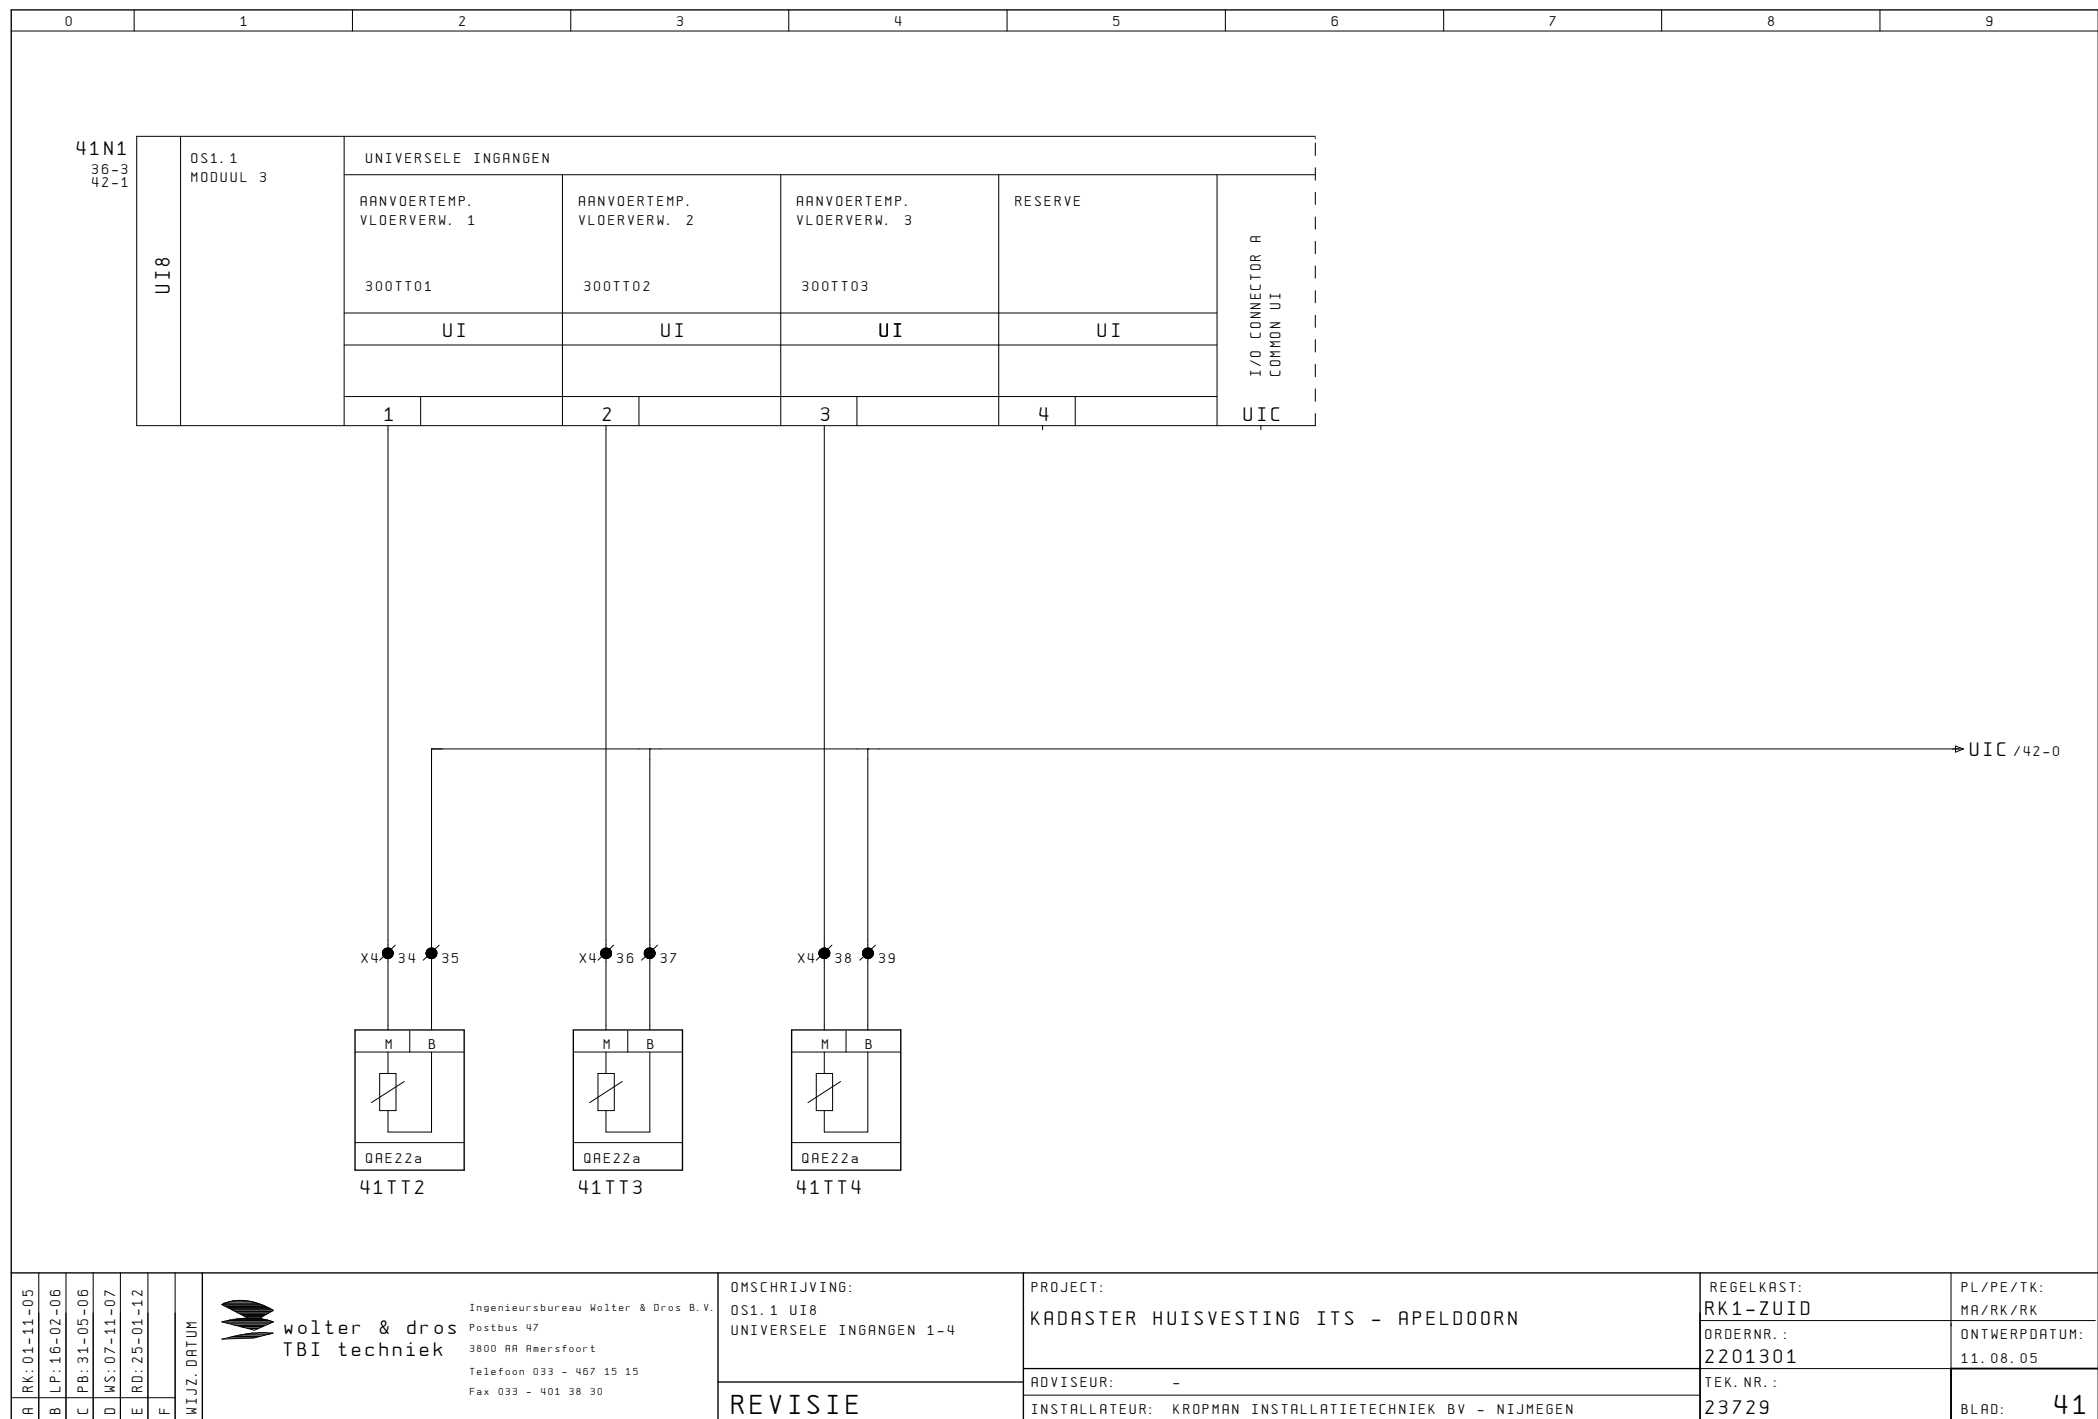

A	RK: 01-11-05
B	LP: 16-02-06
C	PB: 31-05-06
D	WS: 07-11-07
E	RD: 25-01-12
F	


wolter & dros
TBI techniek


Ingenieursbureau Wolter & Dros B.V.
Postbus 47
3800 AA Amersfoort
Telefoon 033 - 467 15 15
Fax 033 - 401 38 30

OMSCHRIJVING: OS1.1 UI8 UNIVERSELE INGANGEN 1-4	
REVISIE	


PROJECT: KADASTER HUISVESTING ITS - APELDOORN	
ADVISEUR: -	REGELKAST: RK1-ZUID
INSTALLATEUR: KROPMAN INSTALLATIETECHNIEK BV - NIJMEGEN	
TEK. NR. : 23729	


PL/PE/TK: MA/RK/RK	ONTWERPDATUM: 11.08.05
BLAD: 41	

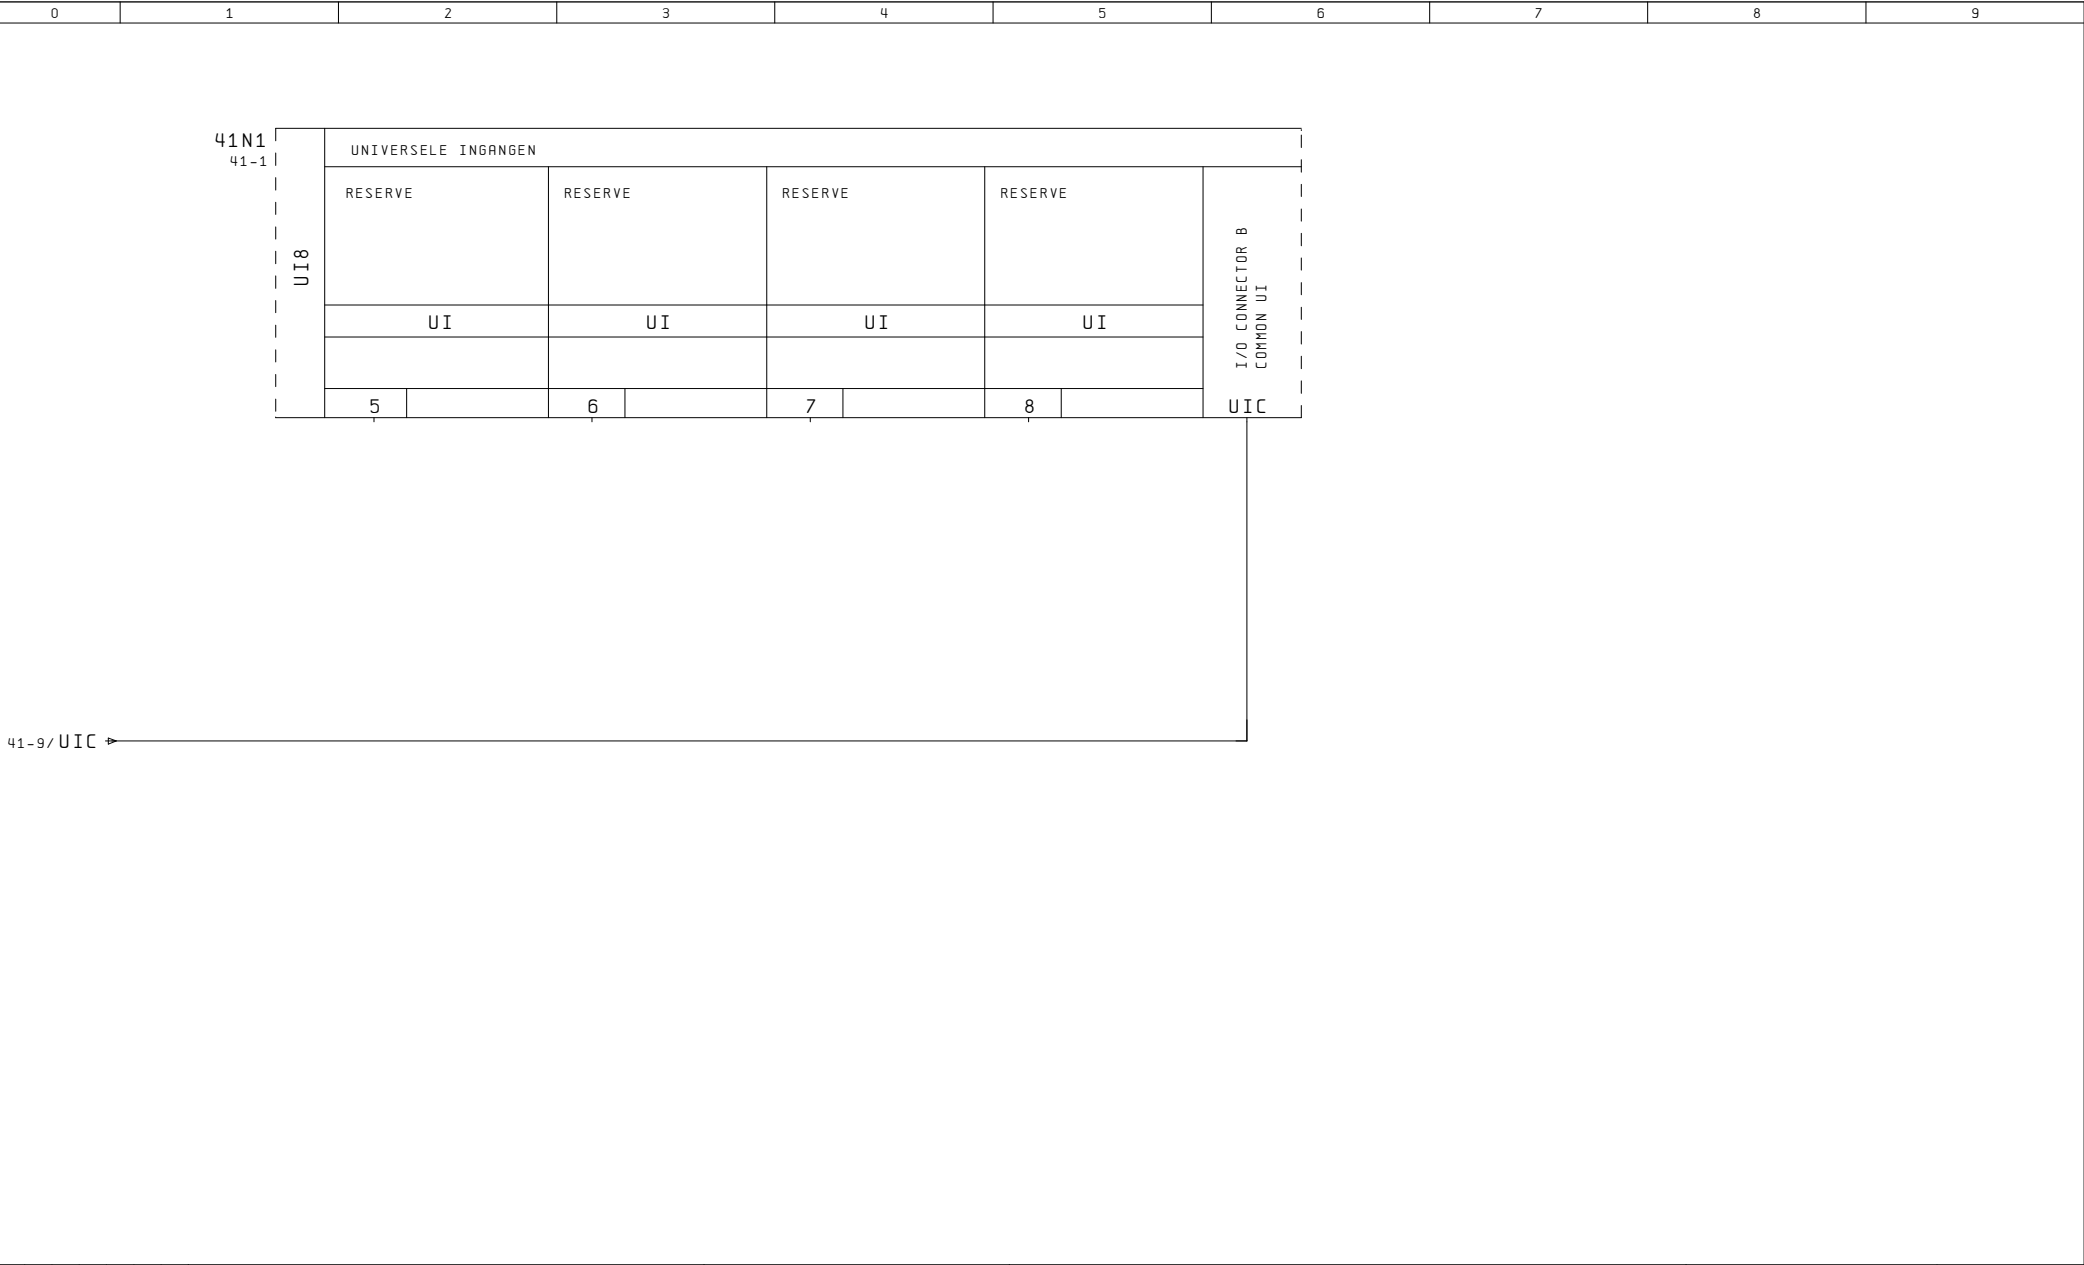

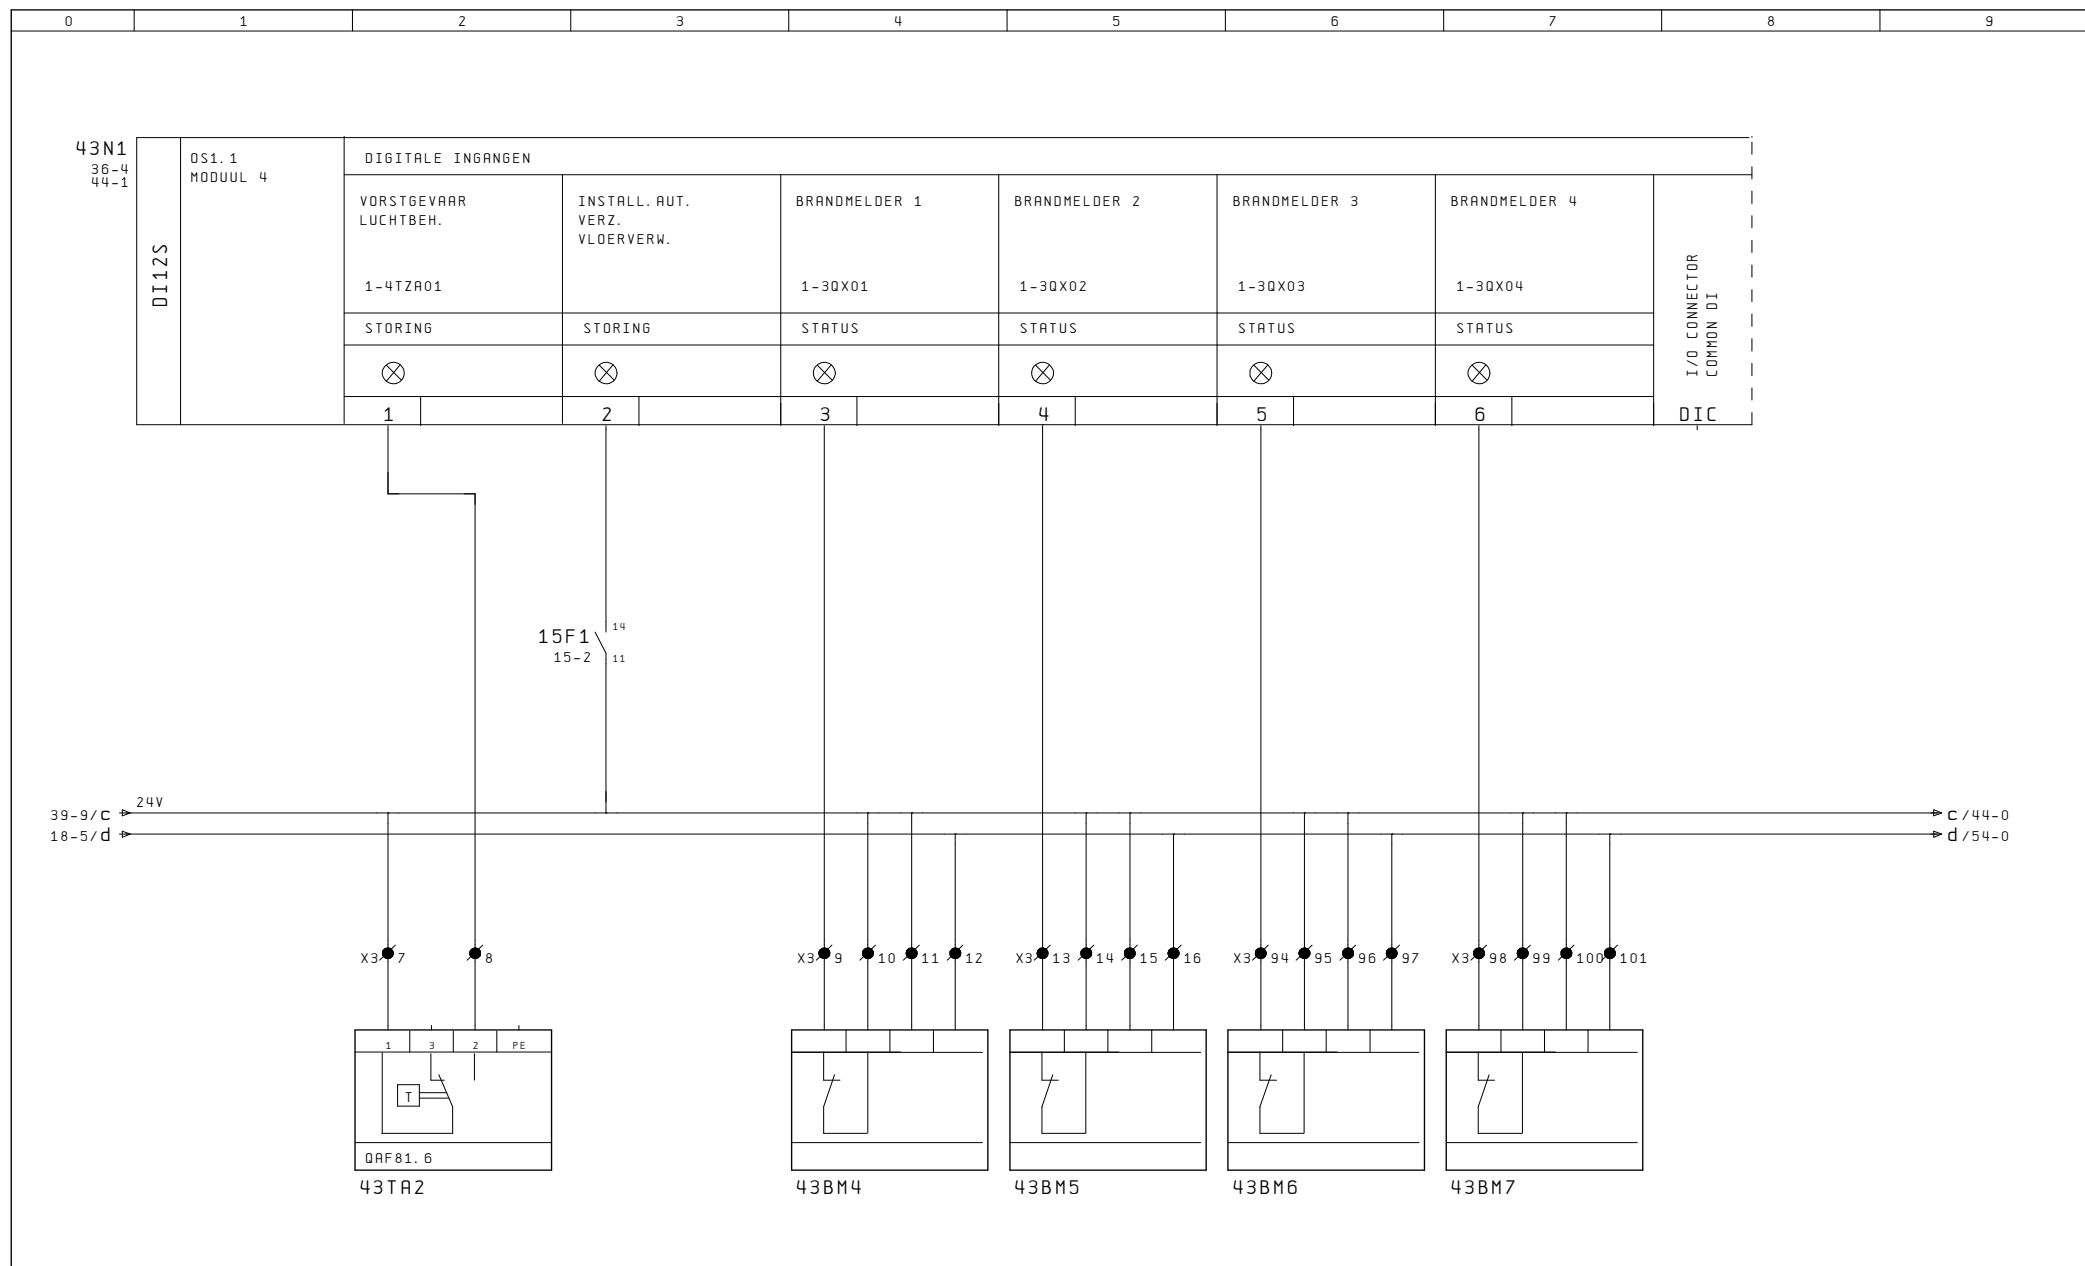


A	RK: 01-11-05	B	LP: 16-02-06	C	PB: 31-05-06	D	WS: 07-11-07	E	RD: 25-01-12	F		WIJZ. DATUM	 wolter & dros TBI techniek	Ingenieursbureau Wolter & Dros B.V. Postbus 47 3800 AA Amersfoort Telefoon 033 - 467 15 15 Fax 033 - 401 38 30	OMSCHRIJVING: OS1.1 DI12S DIGITALE INGANGEN 1-6 (MET LED-SIGN.)	PROJECT: KADASTER HUISVESTING ITS - APELDOORN	REGELKAST: RK1-ZUID	PL/PE/TK: MA/RK/RK
											ADVISEUR: -				ORDERNR.: 2201301	ONTWERPDATUM: 11.08.05		
											INSTALLATEUR: KROPMAN INSTALLATIETECHNIEK BV - NIJMEGEN				TEK. NR.: 23729	BLAD: 43		
											REVISIE							

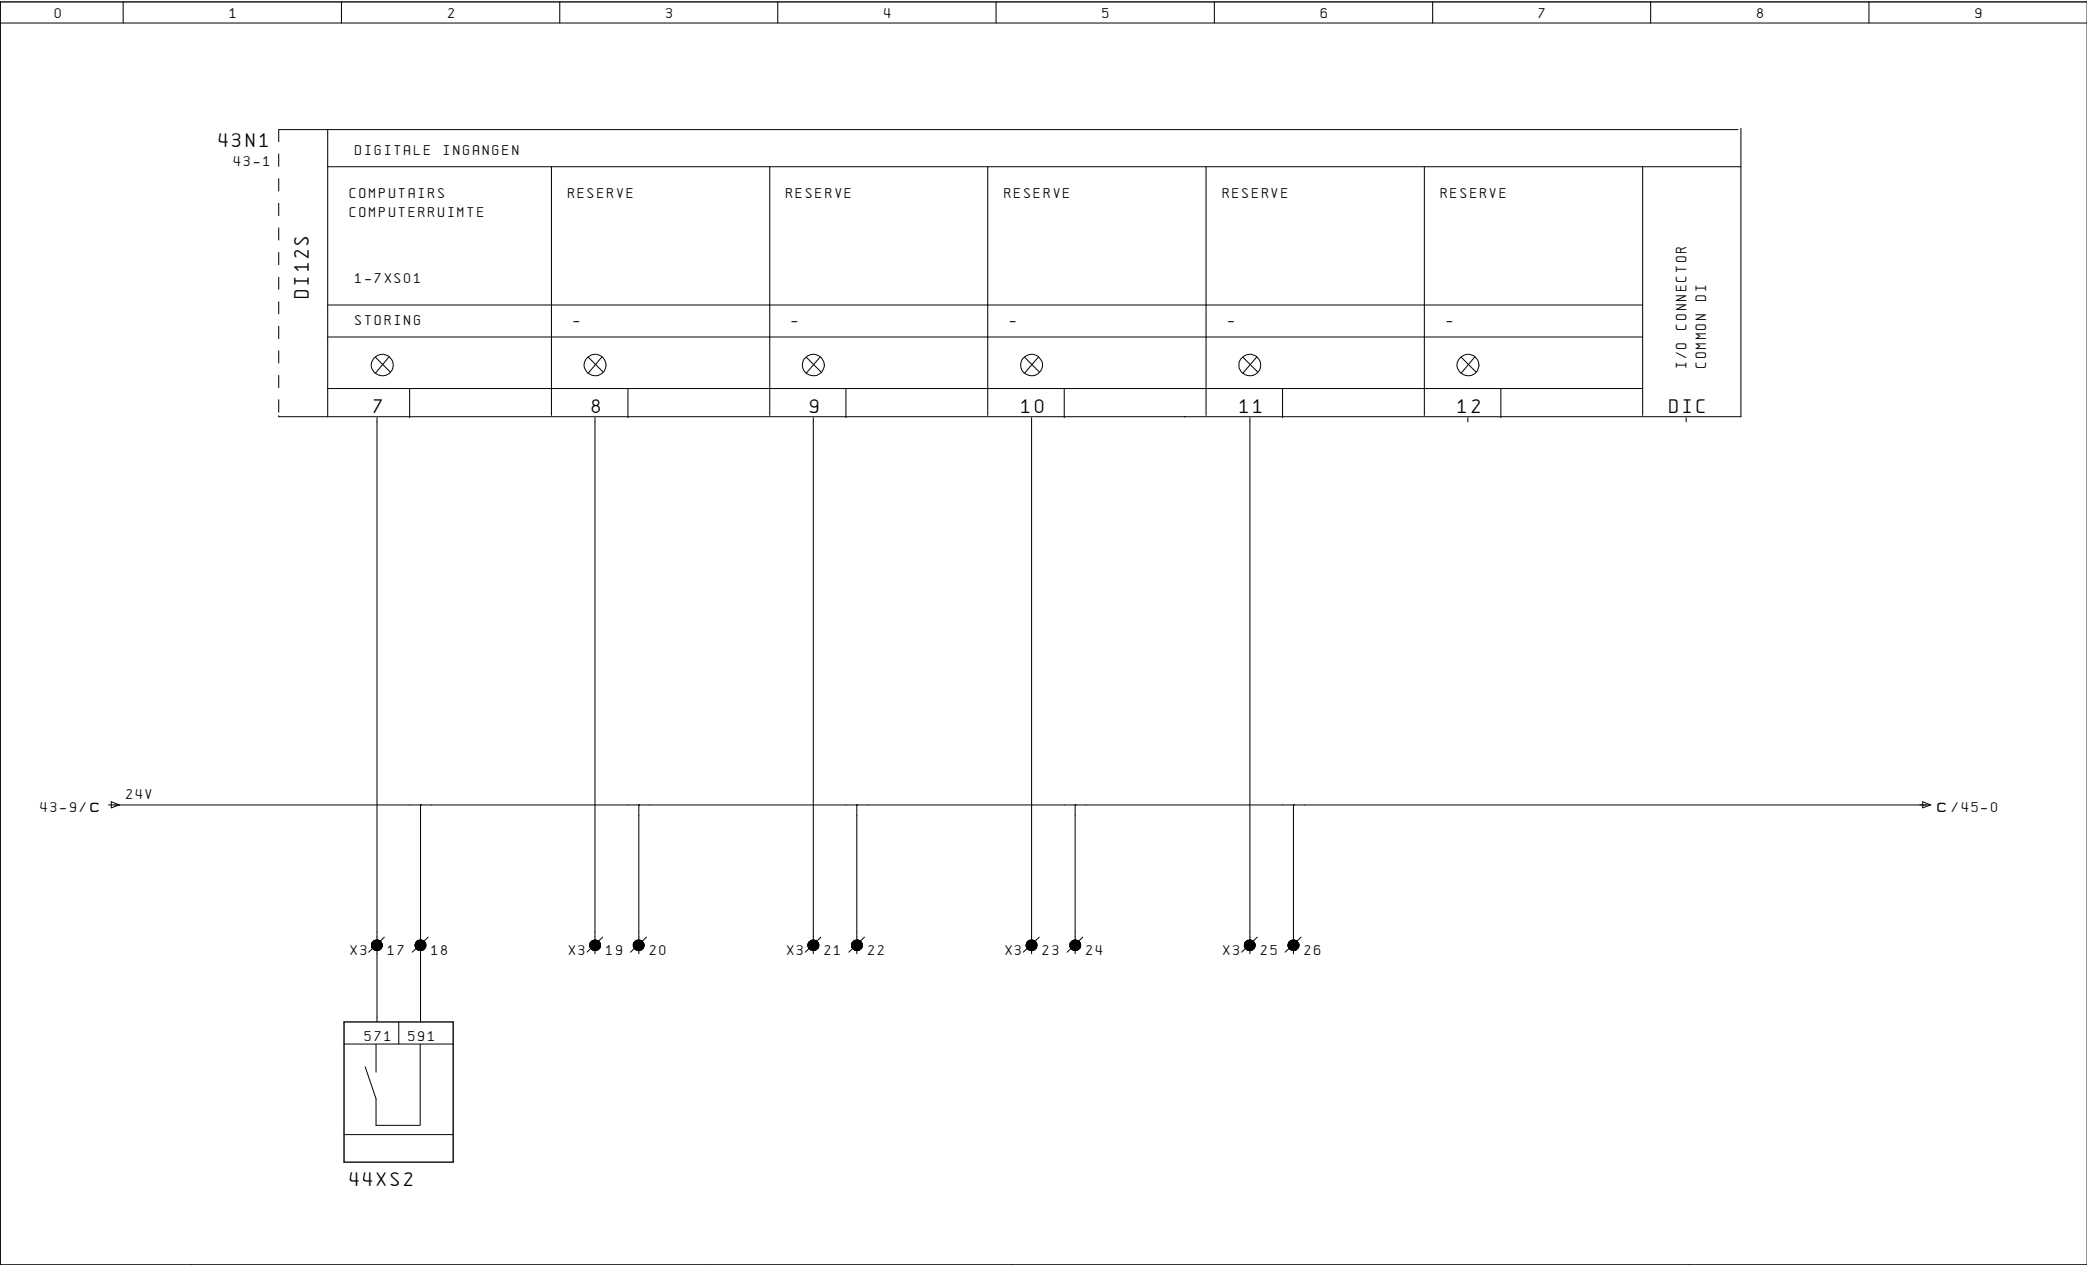

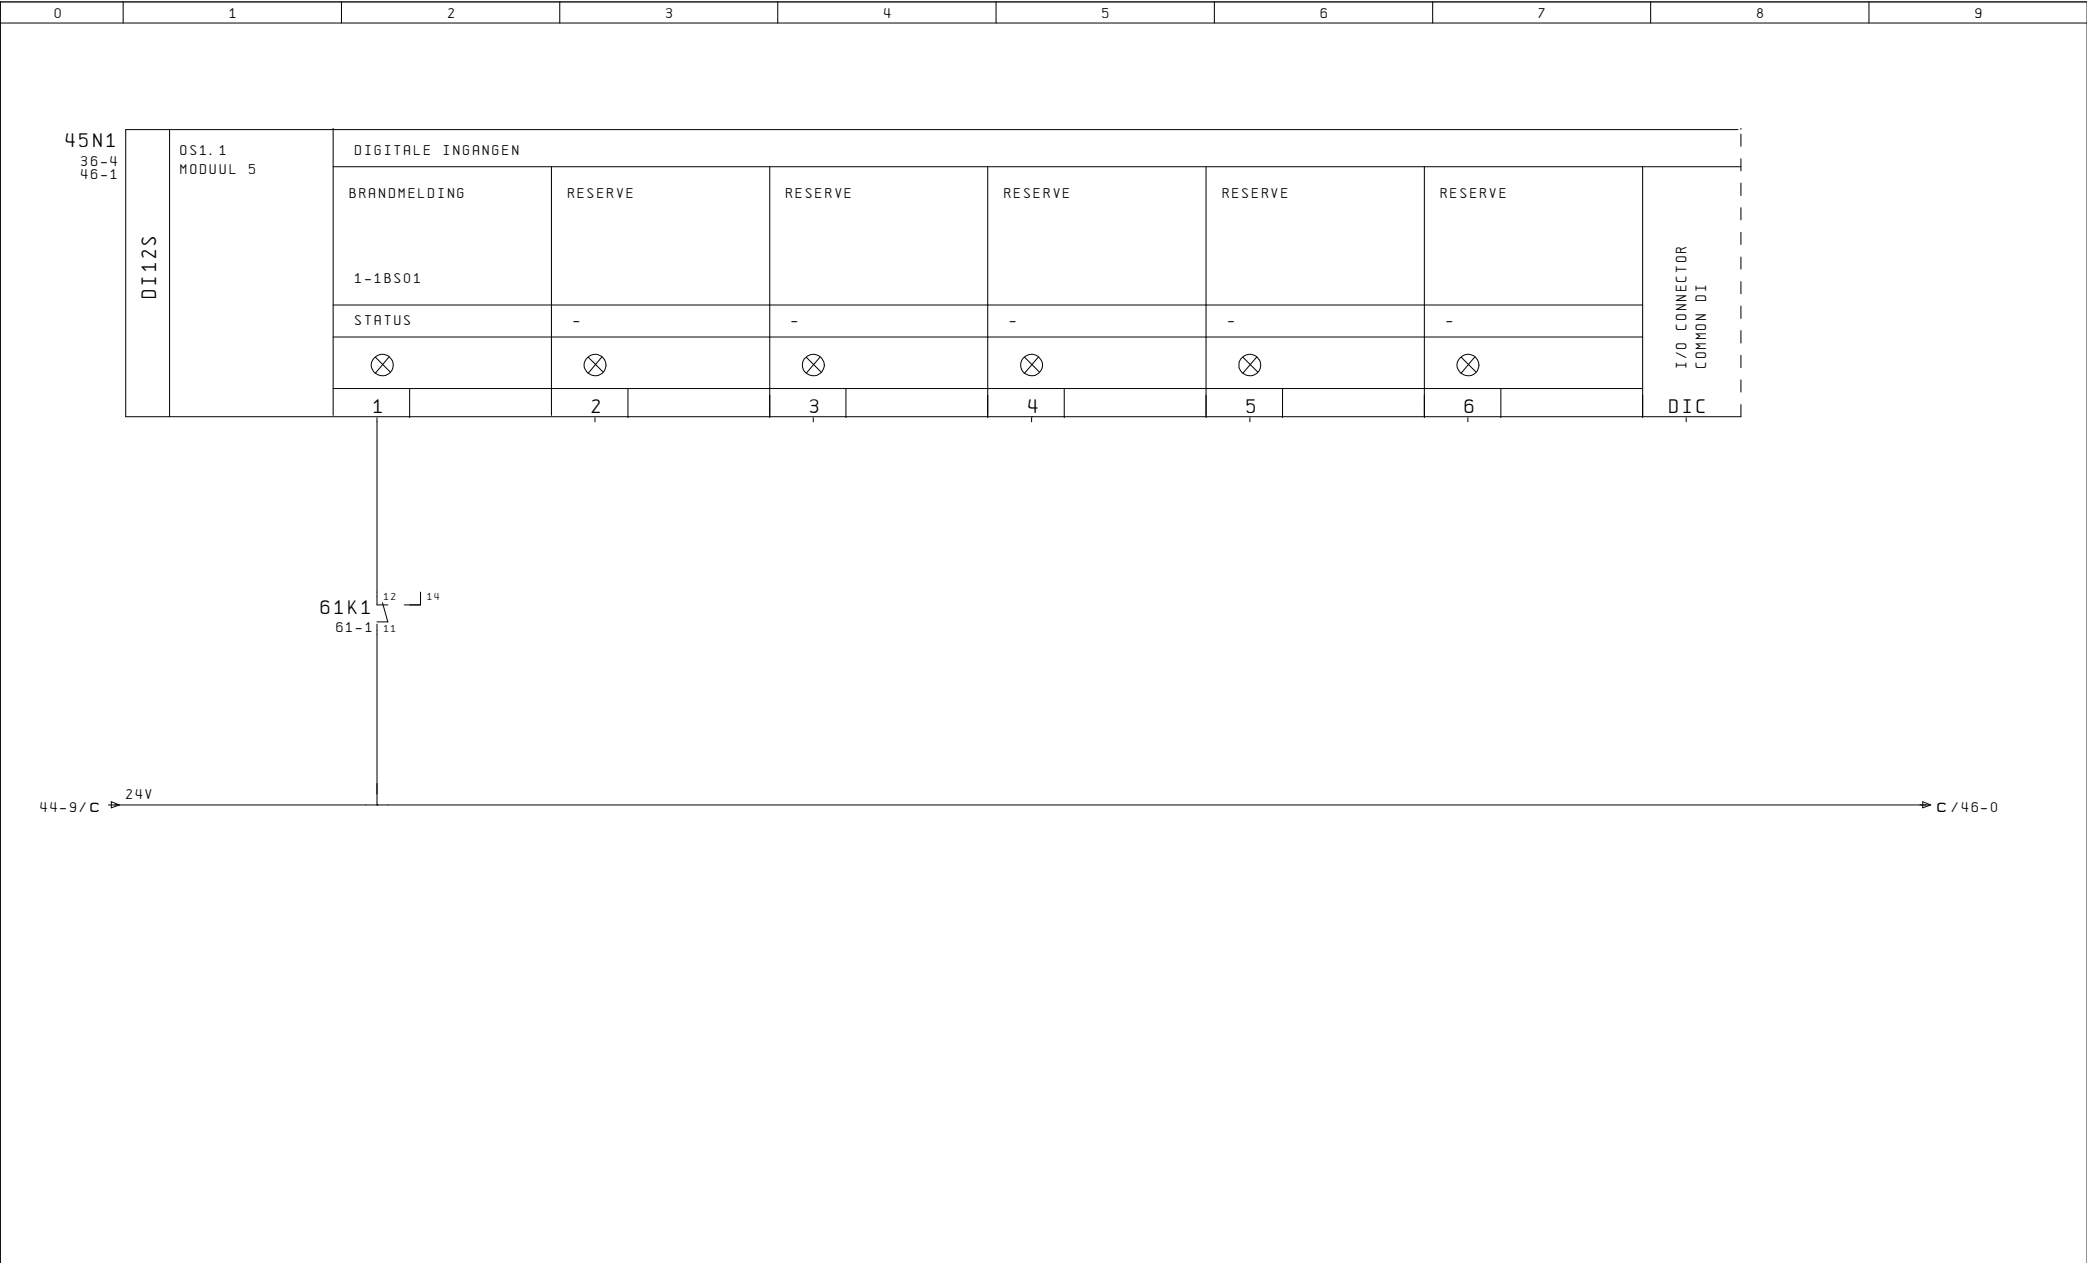

A	RK: 01-11-05	B	LP: 16-02-06	C	PB: 31-05-06	D	WS: 07-11-07	E	RD: 25-01-12	F		WIJZ. DATUM	 wolter & dros TBI techniek Ingenieursbureau Wolter & Dros B.V. Postbus 47 3800 AA Amersfoort Telefoon 033 - 467 15 15 Fax 033 - 401 38 30	OMSCHRIJVING: OS1.1 DI12S DIGITALE INGANGEN 1-6 (MET LED-SIGN.)	PROJECT: KADASTER HUISVESTING ITS - APELDOORN	REGELKAST: RK1-ZUID	PL/PE/TK: MA/RK/RK
											ADVISEUR: -			ORDERNR.: 2201301	ONTWERPDATUM: 11.08.05		
											REVISIE			INSTALLATEUR: KROPMAN INSTALLATIETECHNIEK BV - NIJMEGEN	TEK. NR.: 23729	BLAD: 45	

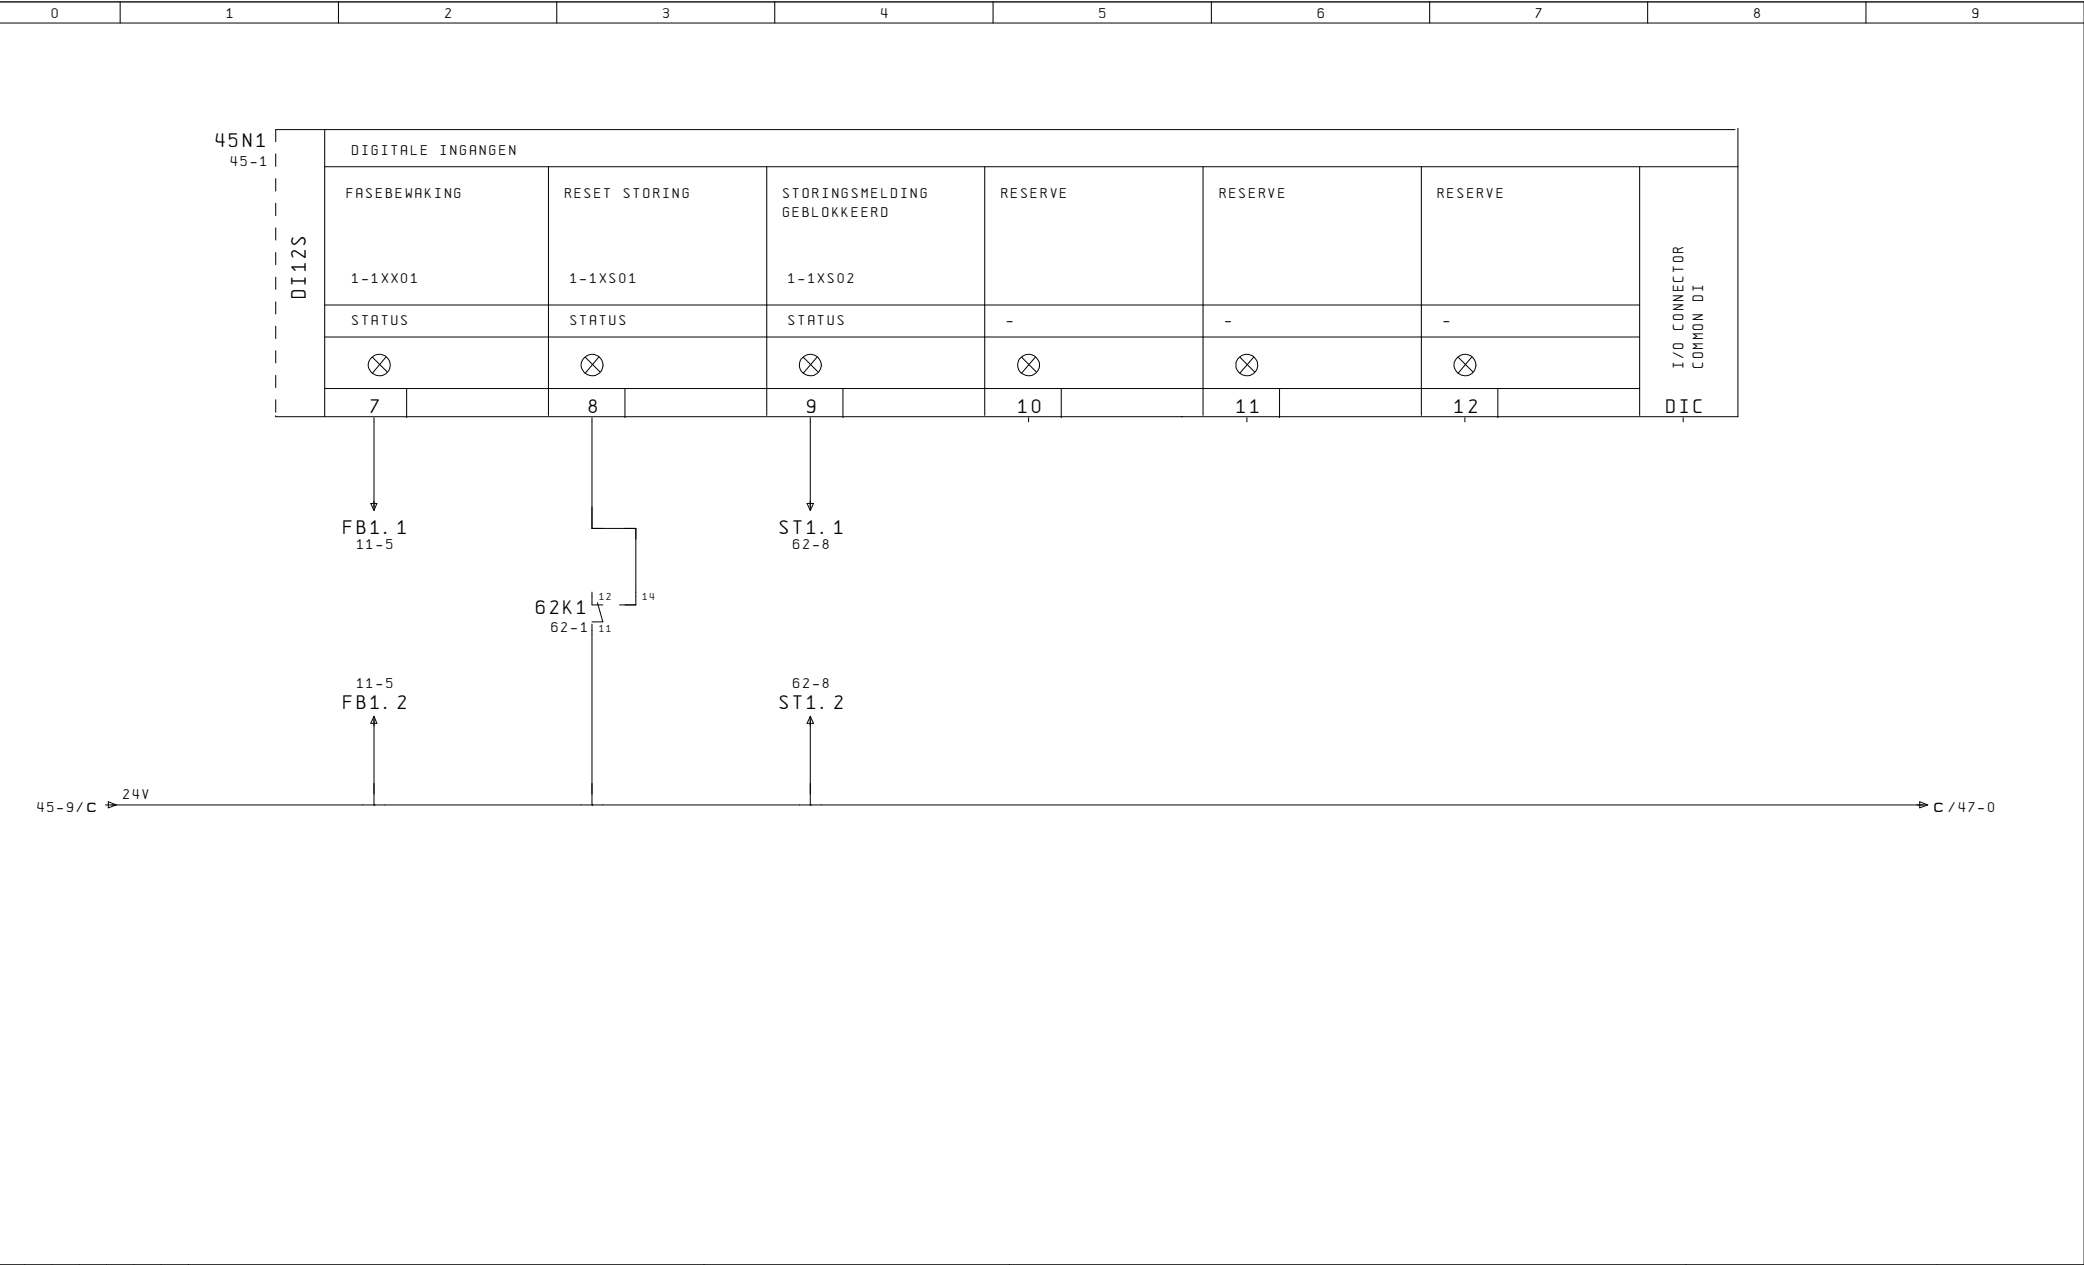

0	1	2	3	4	5	6	7	8	9
---	---	---	---	---	---	---	---	---	---

47N1 36-5 48-1	DI12S	OS1.1 MODUUL 6	DIGITALE INGANGEN									
			RMP BRANDMELDING	RMP . T. BLUSKAS	RMP TEMP. COMP. RMT >32oC	RMP LUCHT VOCHT COMP. RMT >80%	RMP WATERDETECTIE	RMP NOOD STOP	I/O CONNECTOR COMMON DI			
			STATUS	STATUS	STATUS	STATUS	STATUS	STATUS				
			⊗	⊗	⊗	⊗	⊗	⊗				
			1	2	3	4	5	6				

46-9/C

24V

C / 54-0

X3 27

28


X3 29

X3 30

X3 31

X3 32

X3 33

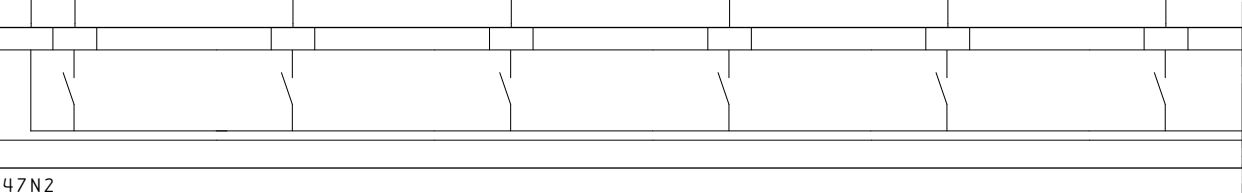

47N2

33-1

34-1


48-1

ROOM MANAGER


PANEEL

A RK: 01-11-05	B LP: 16-02-06	C PB: 31-05-06	D WS: 07-11-07	E RD: 25-01-12	F	WIJZ. DATUM	 wolter & dros TBI techniek Ingenieursbureau Wolter & Dros B.V. Postbus 47 3800 AA Amersfoort Telefoon 033 - 467 15 15 Fax 033 - 401 38 30	OMSCHRIJVING: OS1.1 DI12S DIGITALE INGANGEN 1-6 (MET LED-SIGN.)	PROJECT: KADASTER HUISVESTING ITS - APELDOORN	REGELKAST: RK1-ZUID	PL/PE/TK: MA/RK/RK		
								REVISIE	ADVISEUR: -	INSTAL�ATEUR: KROPMAN INSTALLATIETECHNIEK BV - NIJMEGEN	ORDERNR. : 2201301	ONTWERPDATUM: 11.08.05	
											TEK. NR. : 23729	BLAD: 47	


0	1	2	3	4	5	6	7	8	9
---	---	---	---	---	---	---	---	---	---

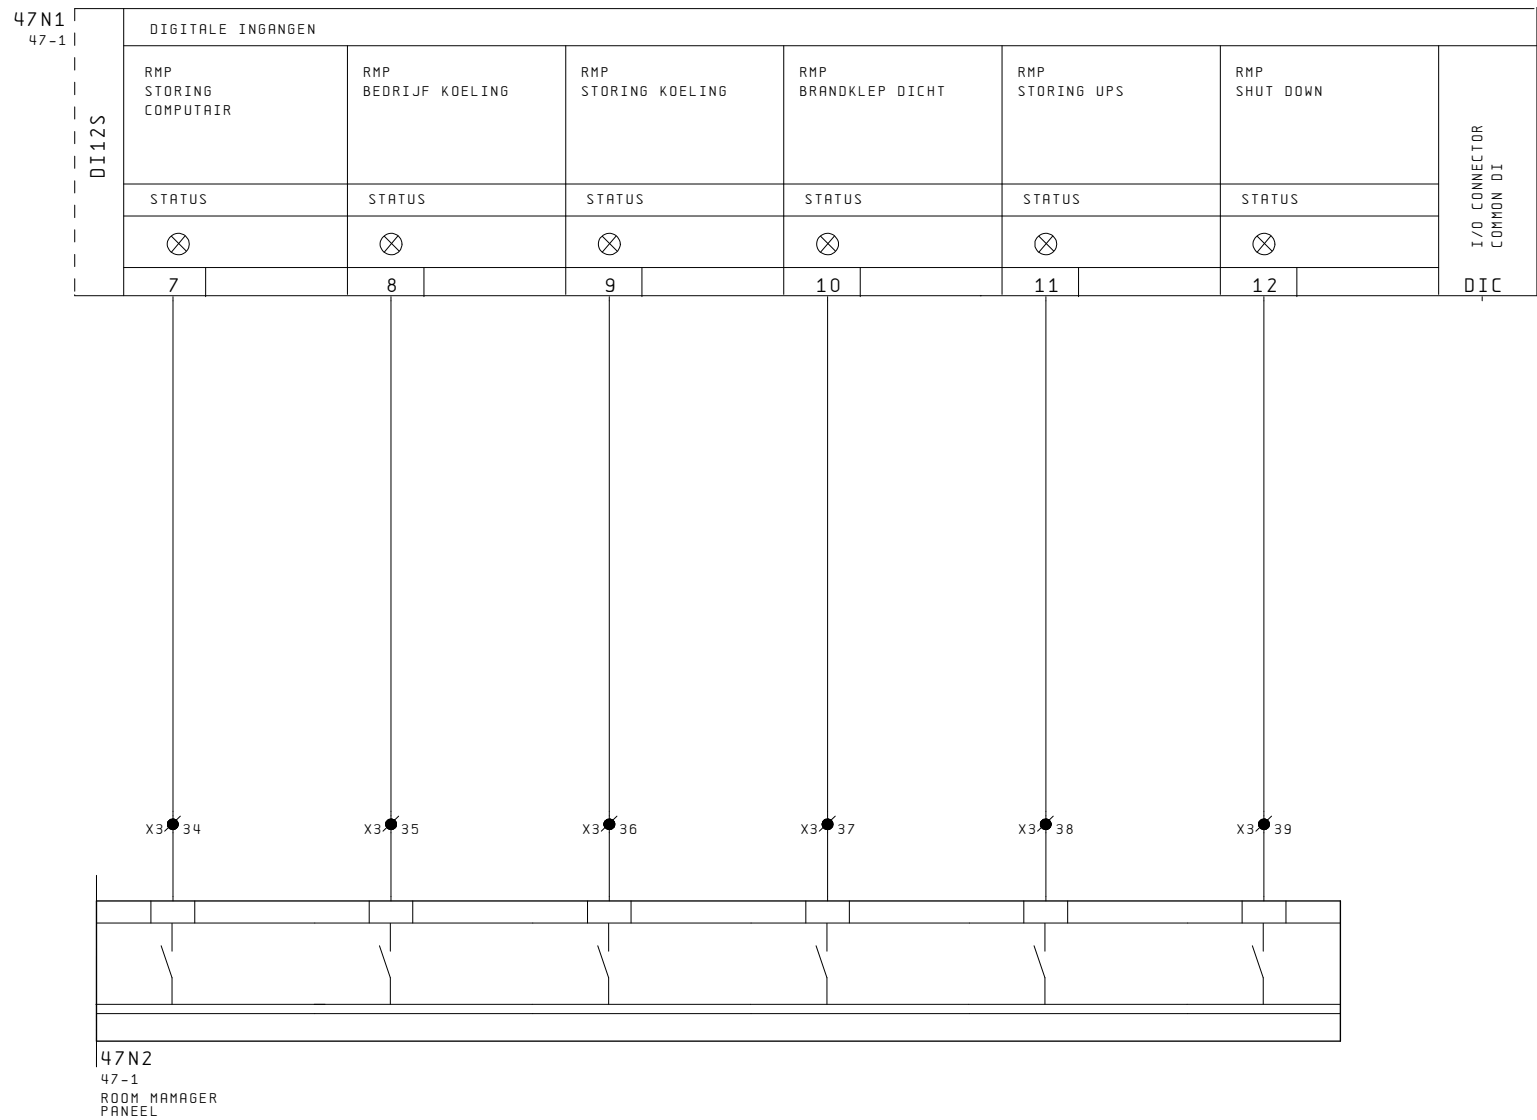


A B C D E F RK: 01-11-05 LP: 16-02-06 PB: 31-05-06 WS: 07-11-07 RD: 25-01-12 WIJZ. DATUM						 wolter & dros TBI techniek Ingenieursbureau Wolter & Dros B.V. Postbus 47 3800 AA Amersfoort Telefoon 033 - 467 15 15 Fax 033 - 401 38 30		OMSCHRIJVING: OS1.1 DI12S DIGITALE INGANGEN 7-12 (MET LED-SIGN.)		PROJECT: KADASTER HUISVESTING ITS - APELDOORN		REGELKAST: RK1-ZUID		PL/PE/TK: MA/RK/RK	
							ADVISEUR: -		ORDERNR. : 2201301		ONTWERPDATUM: 11.08.05				
							REVISIE		INSTALLATEUR: KROPMAN INSTALLATIETECHNIEK BV - NIJMEGEN		TEK. NR. : 23729		BLAD: 48		

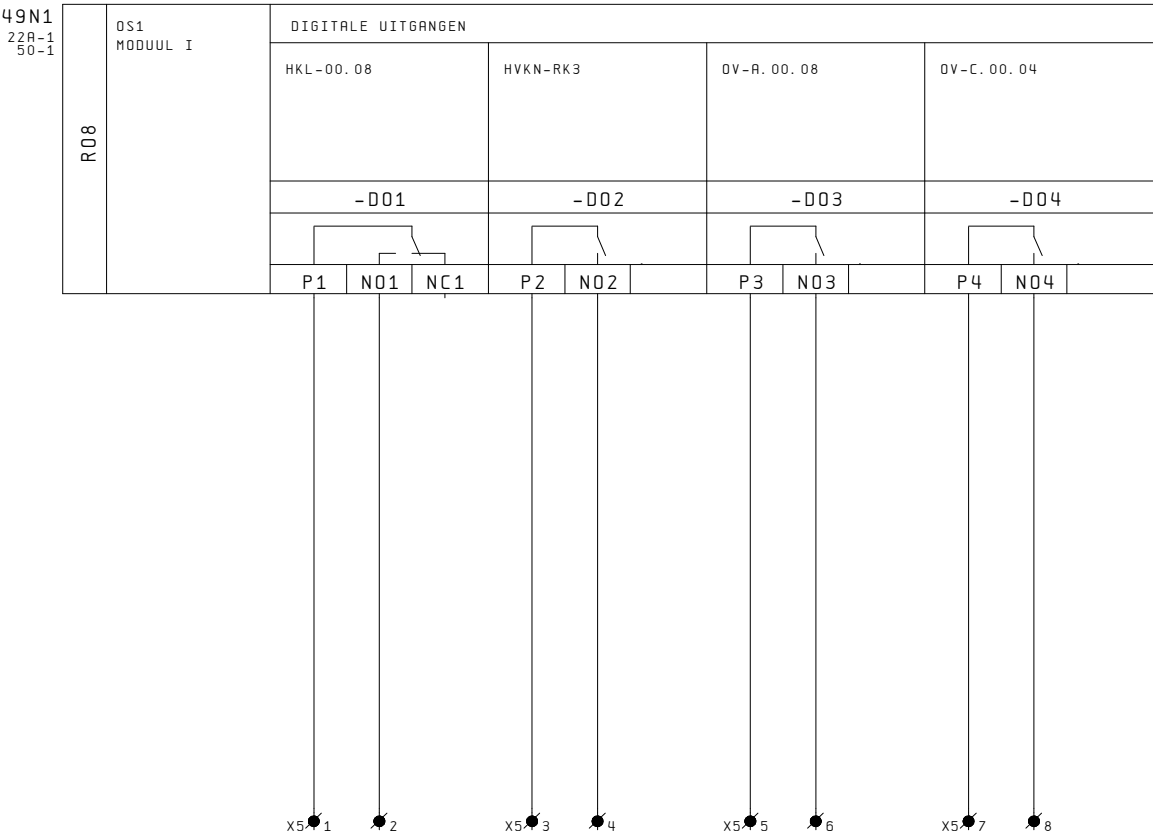



0	1	2	3	4	5	6	7	8	9
---	---	---	---	---	---	---	---	---	---

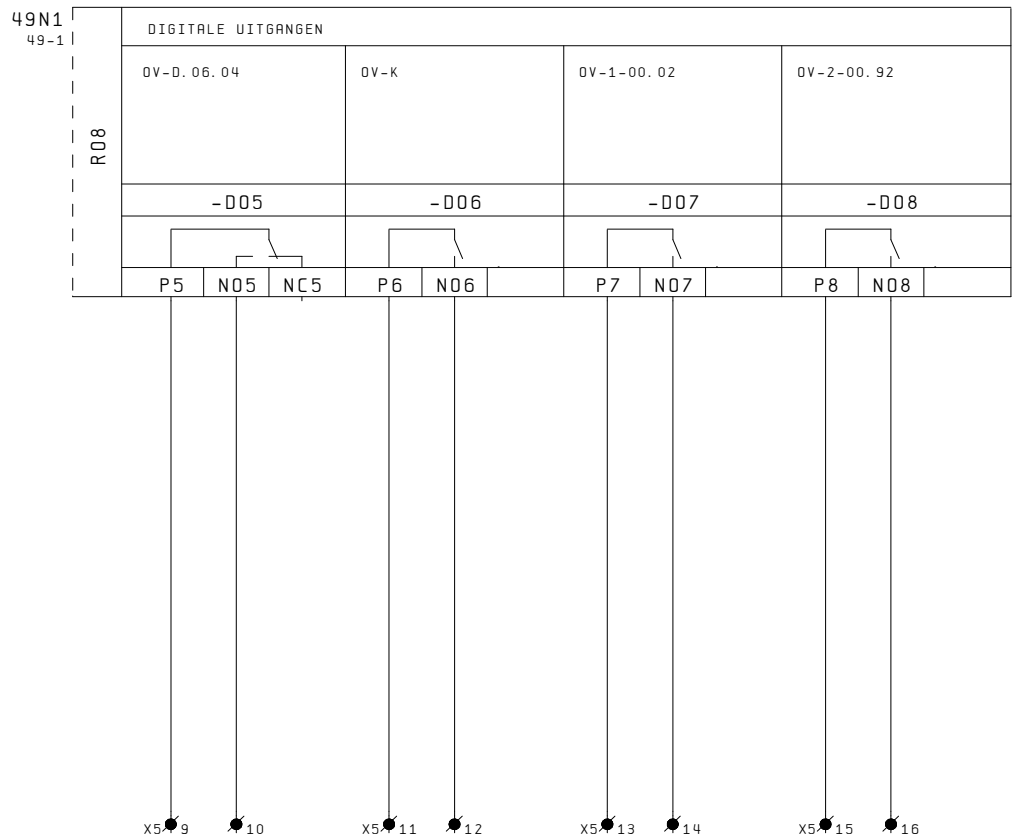



A RK: 01-11-05	B LP: 16-02-06	C PB: 31-05-06	D WS: 07-11-07	E RD: 25-01-12	F	WIJZ. DATUM	 wolter & dros TBI techniek Ingenieursbureau Wolter & Dros B.V. Postbus 47 3800 AA Amersfoort Telefoon 033 - 467 15 15 Fax 033 - 401 38 30	OMSCHRIJVING: OS1 R08 DIGITALE UITGANGEN 5-8	PROJECT: KADASTER HUISVESTING ITS - APELDOORN	REGELKAST: RK1-ZUID	PL/PE/TK: MA/RK/RK
								ADVISEUR: -	ORDERNR. : 2201301	ONTWERPDATUM: 11.08.05	
								REVISIE	INSTALLATEUR: KROPMAN INSTALLATIETECHNIEK BV - NIJMEGEN	TEK. NR. : 23729	BLAD: 50

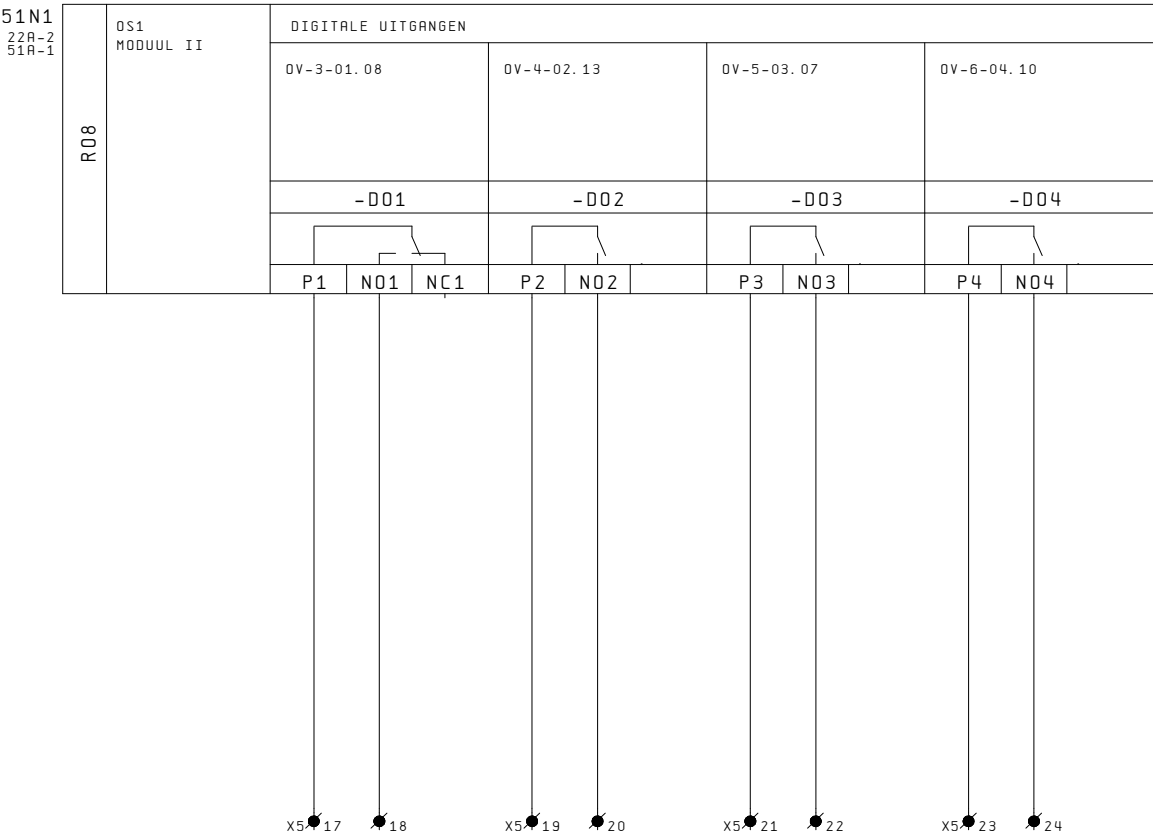

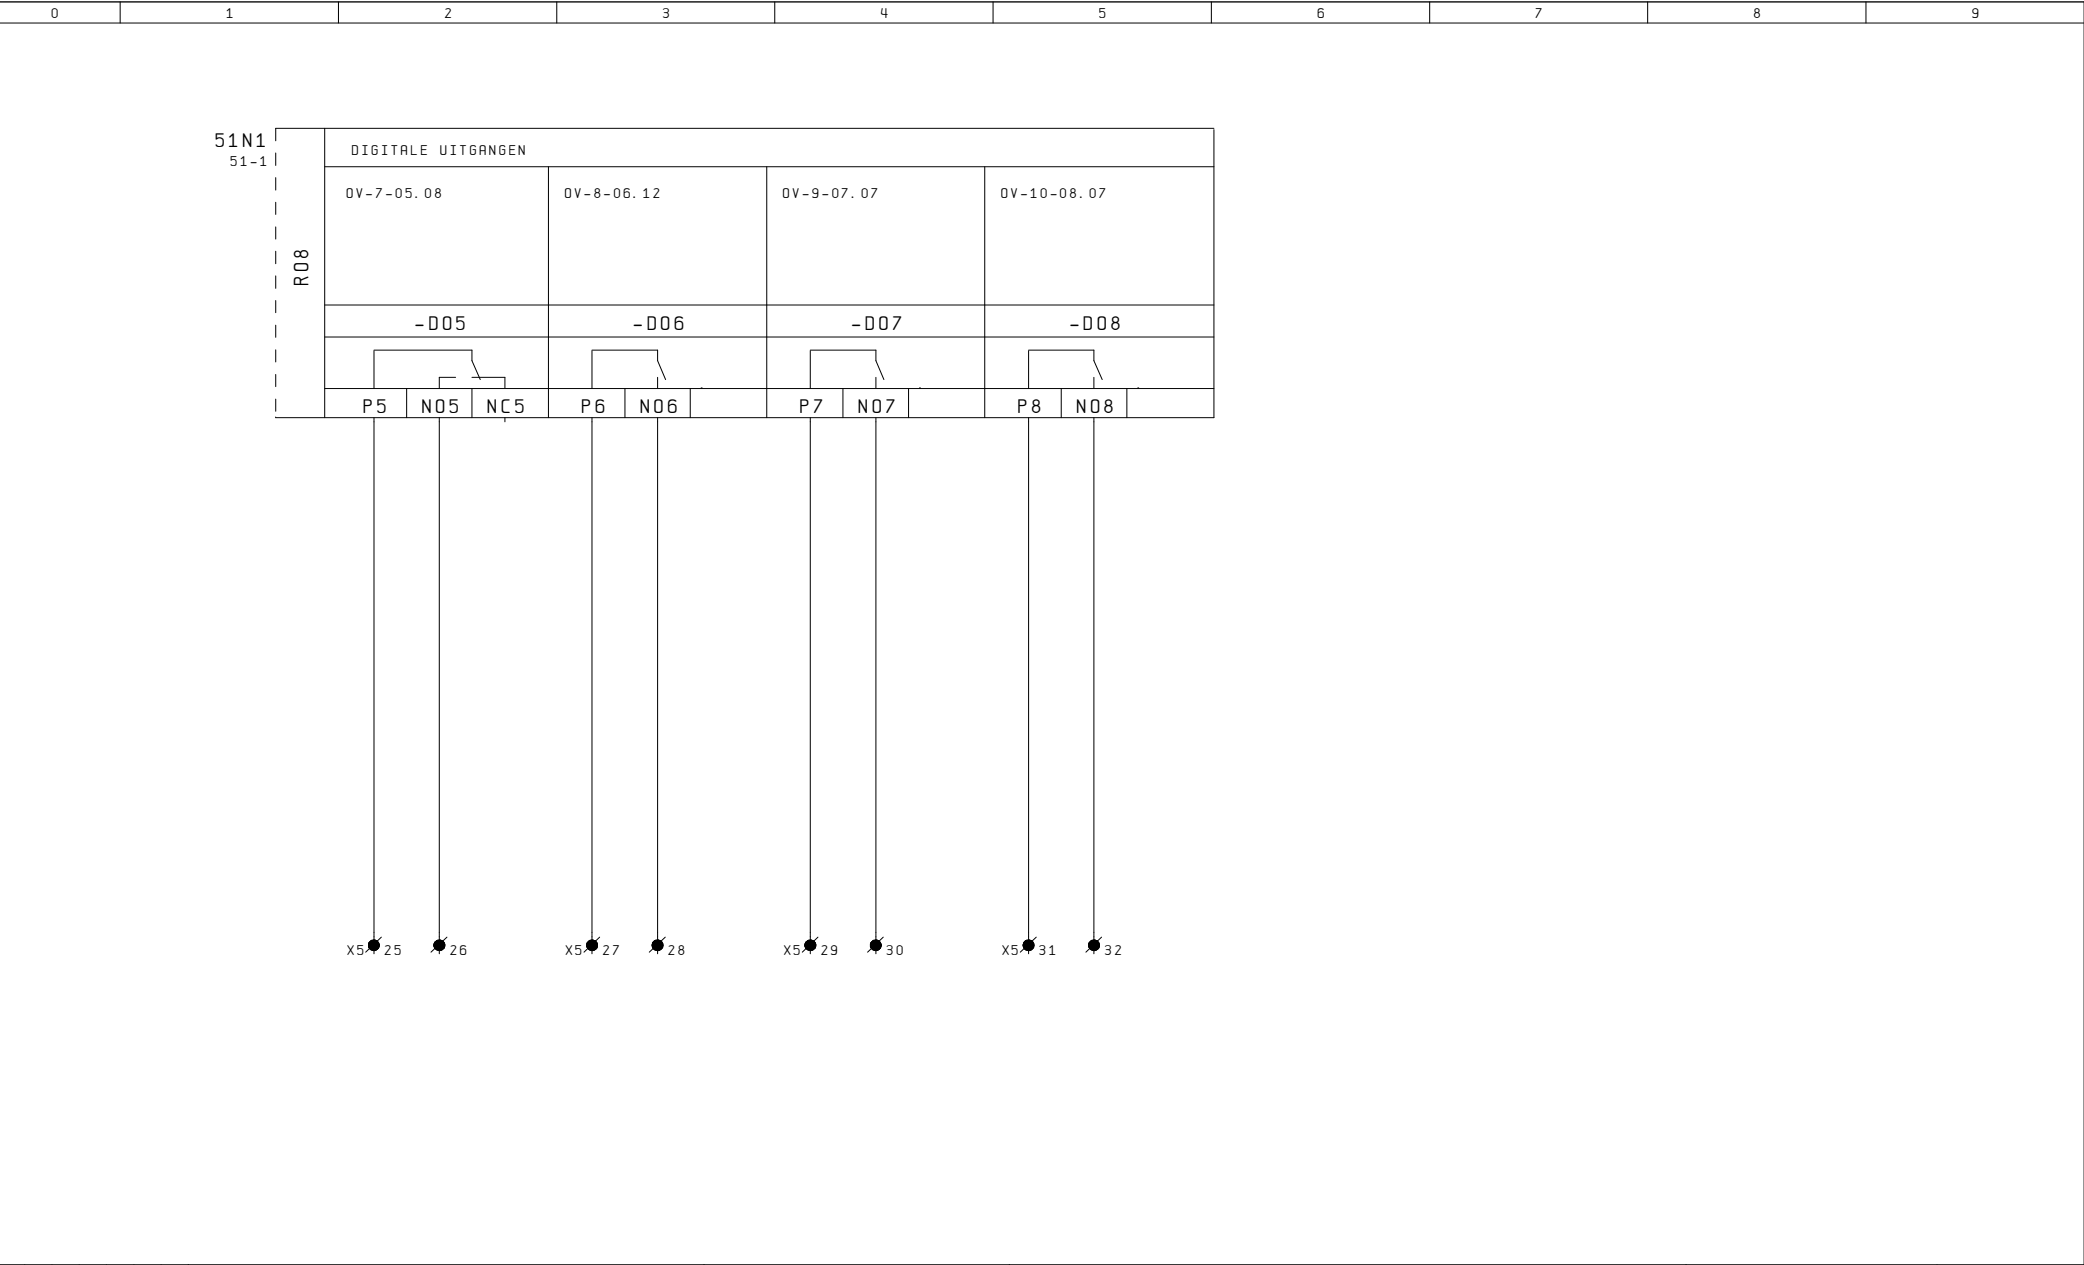

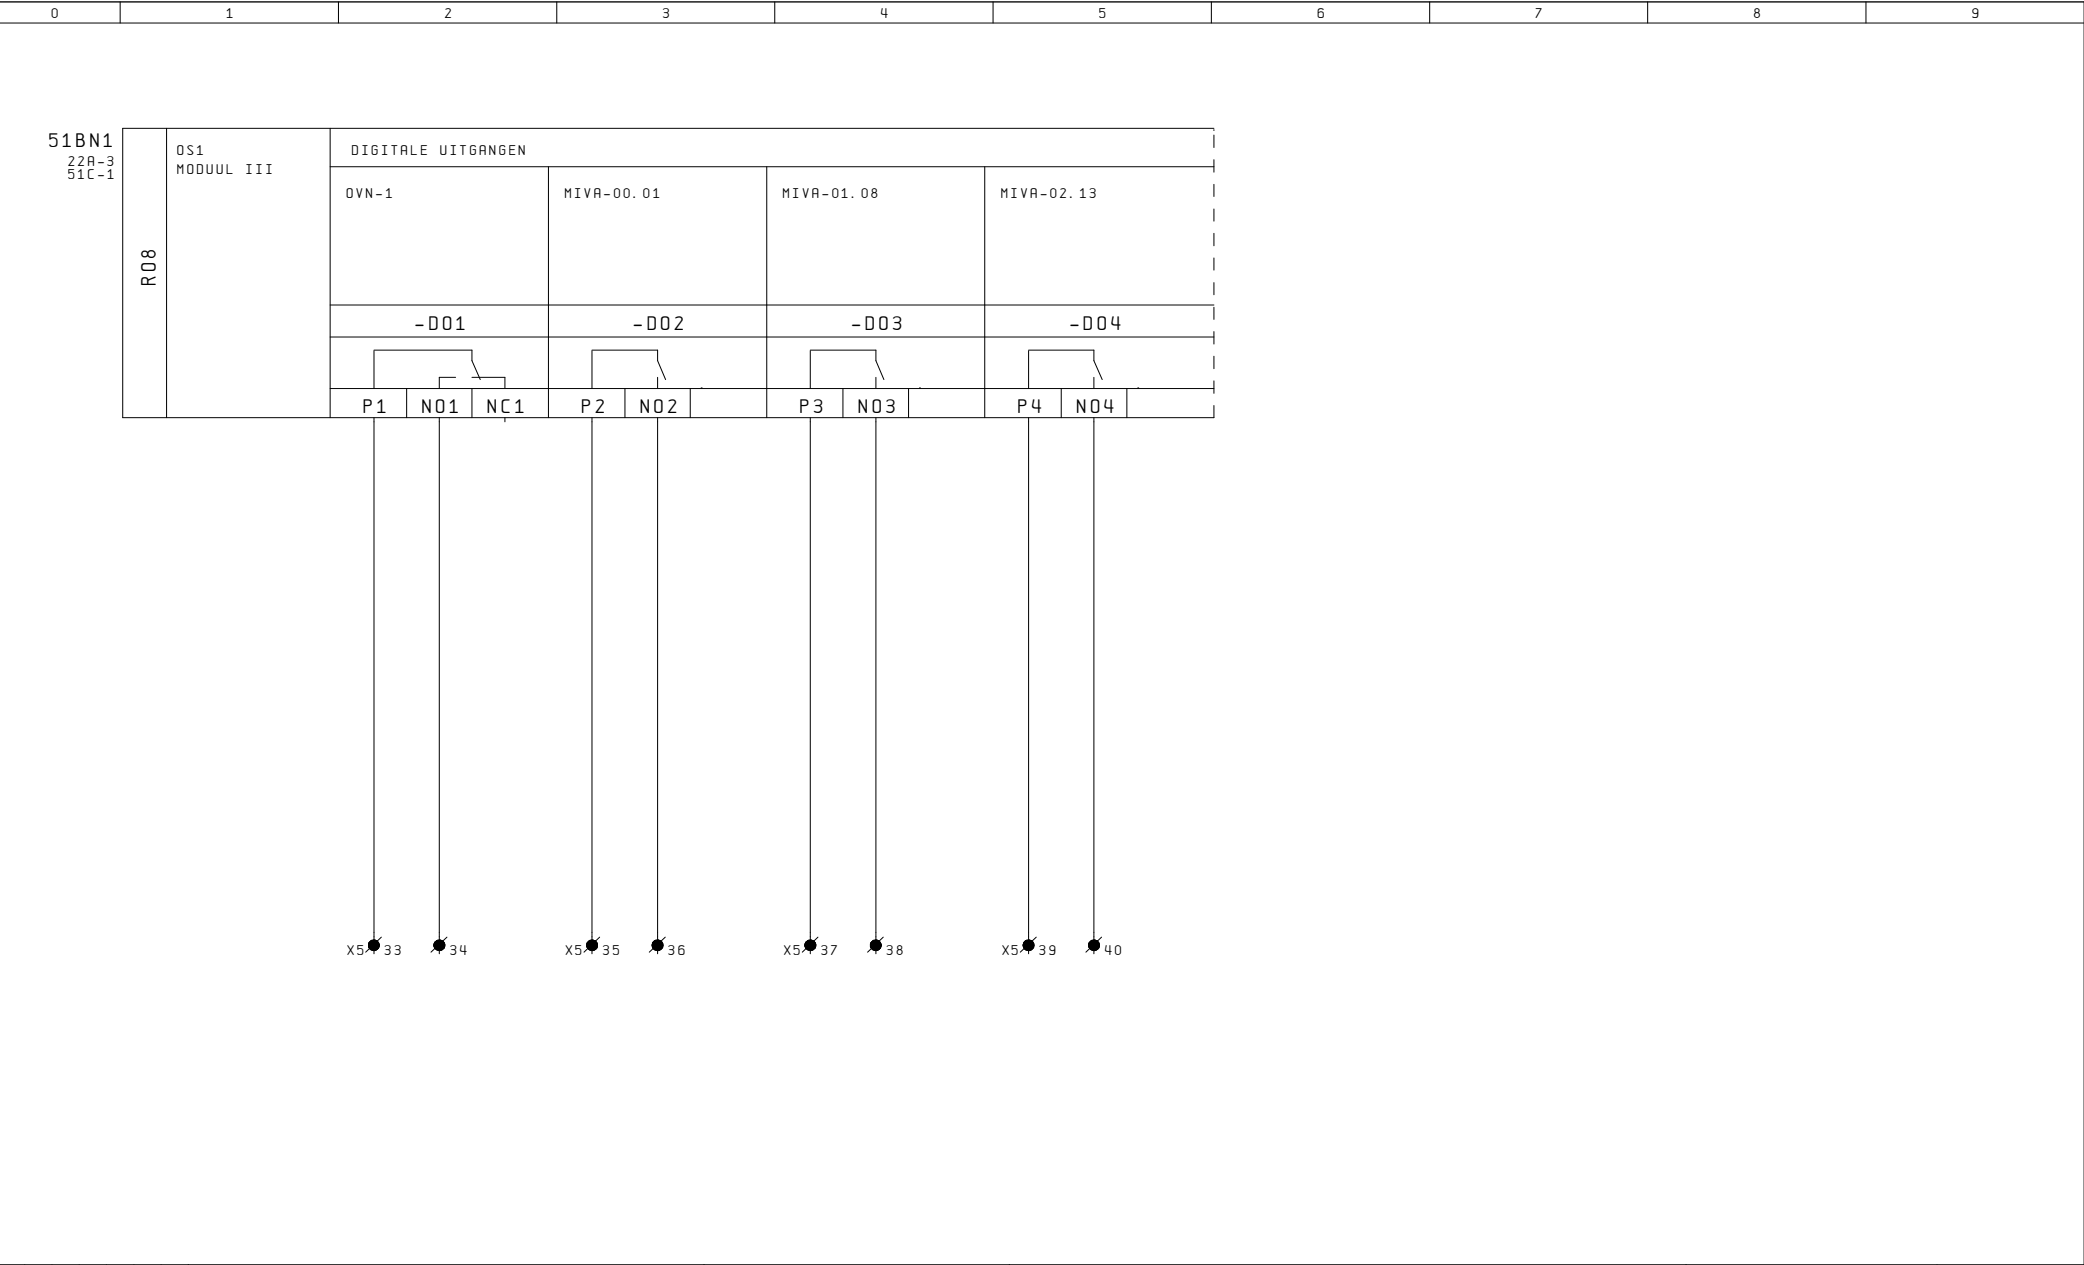

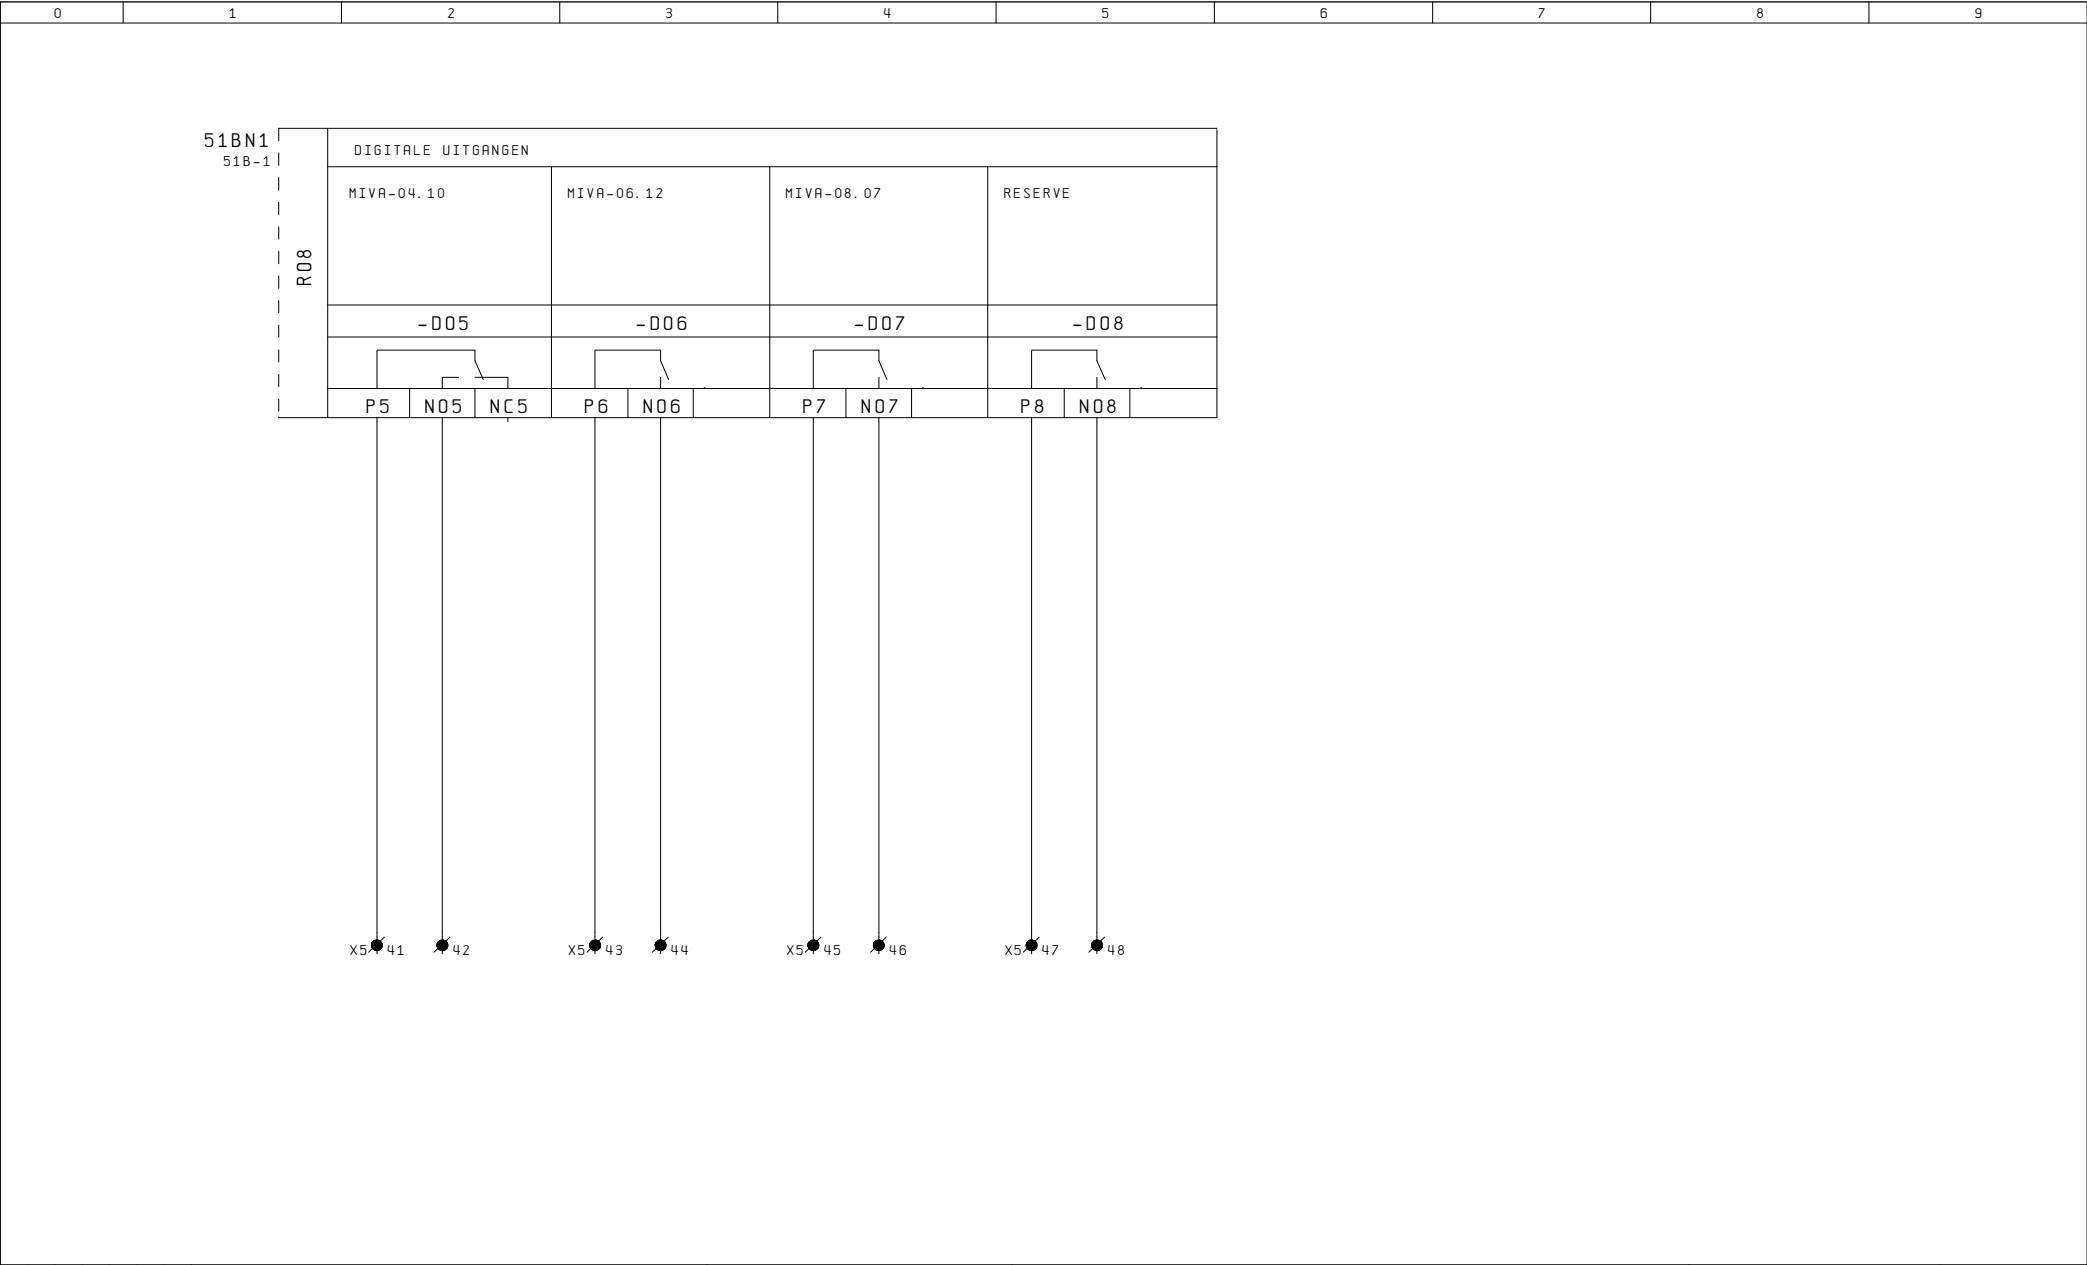

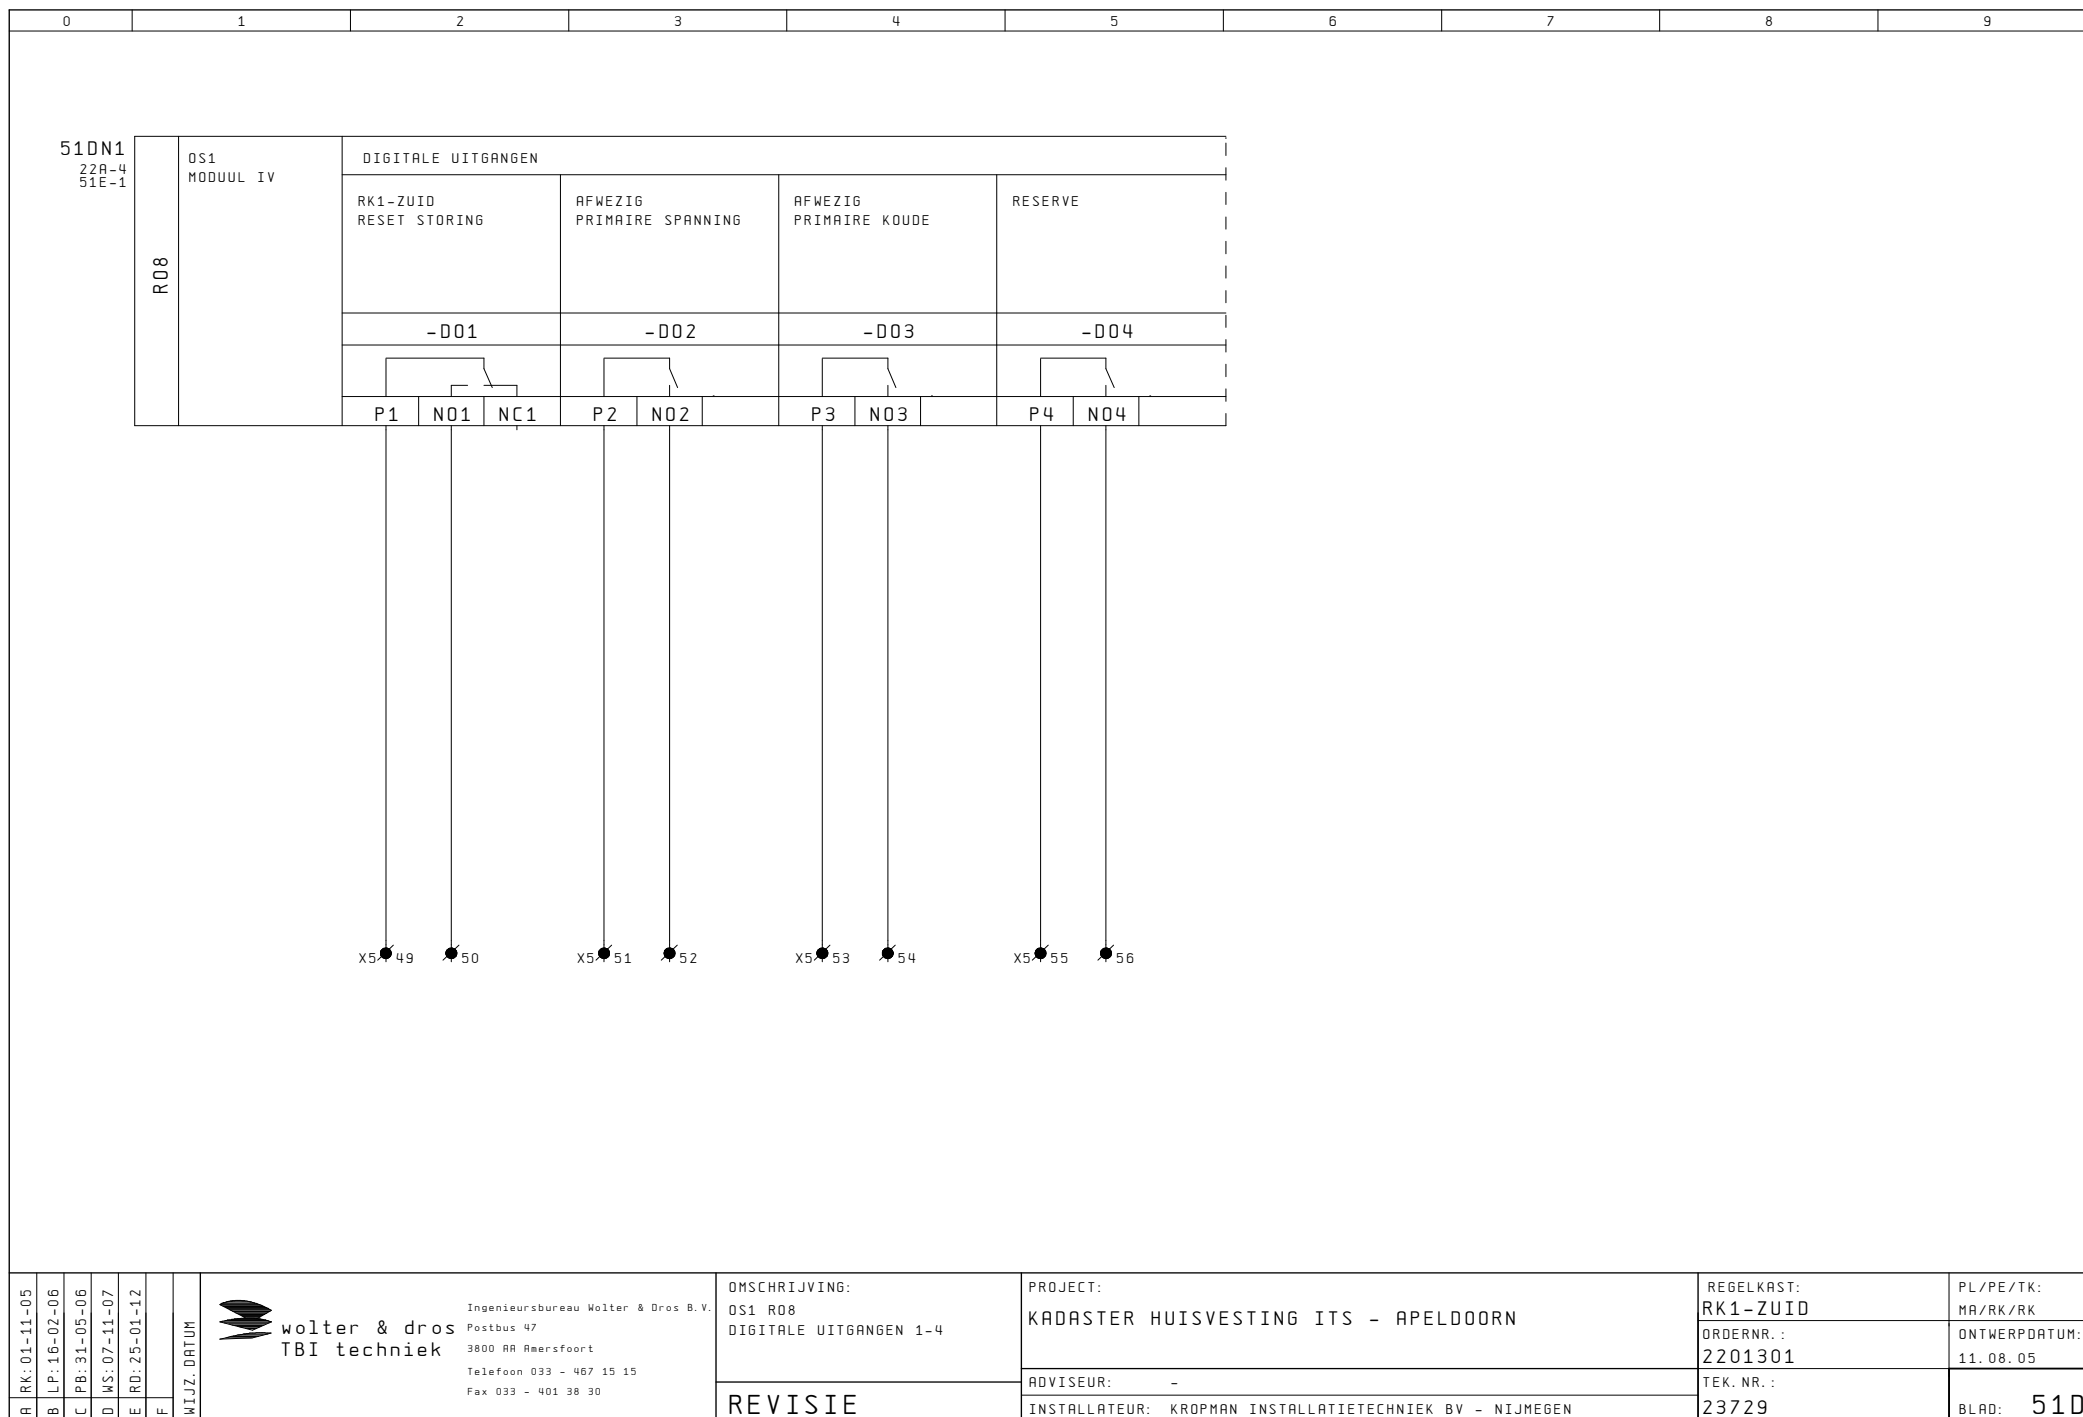

A	RK: 01-11-05
B	LP: 16-02-06
C	PB: 31-05-06
D	WS: 07-11-07
E	RD: 25-01-12
F	


wolter & dros
TBI techniek

Ingenieursbureau Wolter & Dros B.V.
Postbus 47
3800 AA Amersfoort
Telefoon 033 - 467 15 15
Fax 033 - 401 38 30

OMSCHRIJVING: OS1 R08 DIGITALE UITGANGEN 1-4	PROJECT: KADASTER HUISVESTING ITS - APELDOORN
REVISIE	ADVISEUR: - INSTALLATEUR: KROPMAN INSTALLATIETECHNIEK BV - NIJMEGEN


REGELKAST: RK1-ZUID ORDERNR. : 2201301 TEK. NR. : 23729	PL/PE/TK: MA/RK/RK ONTWERPDATUM: 11.08.05 BLAD: 51D
--	--

0	1	2	3	4	5	6	7	8	9
---	---	---	---	---	---	---	---	---	---

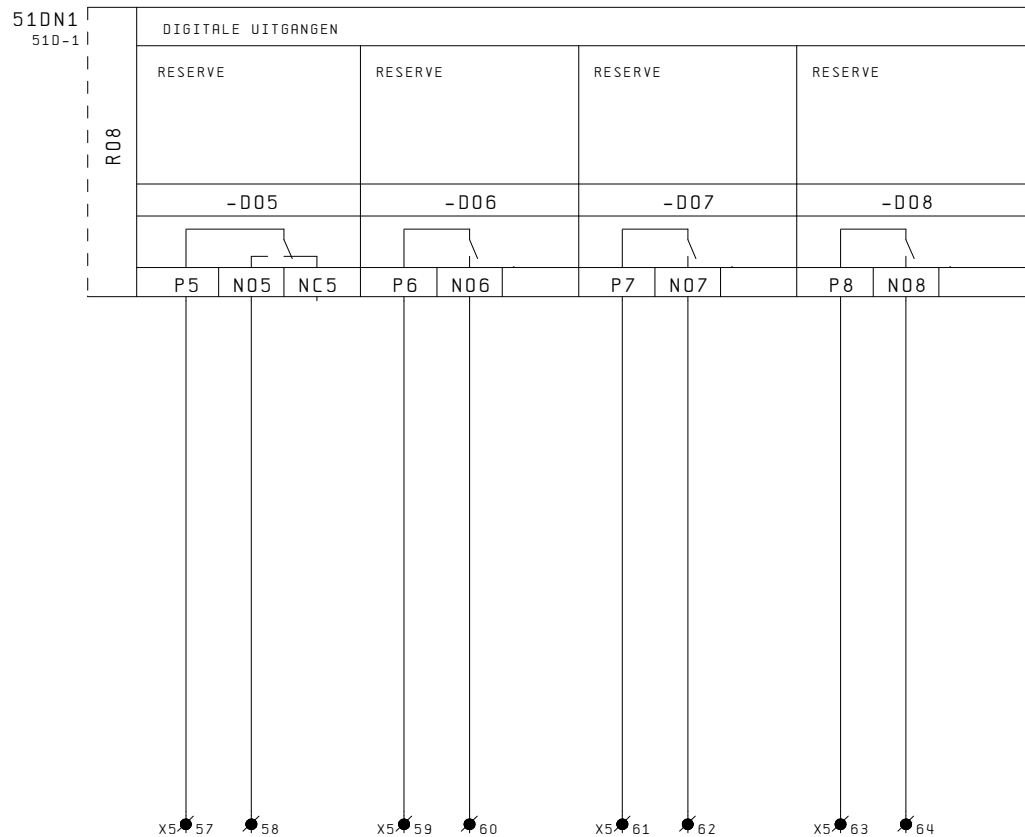



A	RK: 01-11-05	B	LP: 16-02-06	C	PB: 31-05-06	D	WS: 07-11-07	E	RD: 25-01-12	F		wolter & dros TBI techniek Ingenieursbureau Wolter & Dros B.V. Postbus 47 3800 AA Amersfoort Telefoon 033 - 467 15 15 Fax 033 - 401 38 30	OMSCHRIJVING: OS1 R08 DIGITALE UITGANGEN 5-8	PROJECT: KADASTER HUISVESTING ITS - APELDOORN	REGELKAST: RK1-ZUID	PL/PE/TK: MA/RK/RK
													ADVISEUR: -	ORDERNR. : 2201301	ONTWERPDATUM: 11.08.05	
													INSTALLATEUR: KROPMAN INSTALLATIETECHNIEK BV - NIJMEGEN	TEK. NR. : 23729	BLAD: 51E	
REVISIE																


0	1	2	3	4	5	6	7	8	9								
LUCHTKLEP INBLAAS AFZUIG 1 1 5 1 1 3 13-3/+1 13-3/-1 AIRTRACK BALANSREG. NIVEAU 0 LUCHTKLEP INBLAAS AFZUIG 1 1 5 1 1 3 13-5/+2 13-5/-2 AIRTRACK BALANSREG. NIVEAU 1 LUCHTKLEP INBLAAS AFZUIG 1 1 5 1 1 3 13-6/+3 13-6/-3 AIRTRACK BALANSREG. NIVEAU 3 LUCHTKLEP INBLAAS AFZUIG 1 1 5 1 1 3 13-7/+4 13-7/-4 AIRTRACK BALANSREG. NIVEAU 5 LUCHTKLEP INBLAAS AFZUIG 1 1 5 1 1 3 13-8/+5 13-9/-5 AIRTRACK BALANSREG. NIVEAU 7																	
A RK: 01-11-05	B LP: 16-02-06	C PB: 31-05-06	D WS: 07-11-07	E RD: 25-01-12	F	WIJZ. DATUM		 wolter & dros TBI techniek Ingenieursbureau Wolter & Dros B.V. Postbus 47 3800 AA Amersfoort Telefoon 033 - 467 15 15 Fax 033 - 401 38 30		OMSCHRIJVING: STUURSTROOMSCHEMA AIRTRACKS		PROJECT: KADASTER HUISVESTING ITS - APELDOORN		REGELKAST: RK1-ZUID		PL/PE/TK: MA/RK/RK	
								ORDERNR. : 2201301		ONTWERPDATUM: 11.08.05							
								TEK. NR. : 23729		BLAD: 52							
REVISIE						ADVISEUR: -		INSTALLATEUR: KROPMAN INSTALLATIETECHNIEK BV - NIJMEGEN									

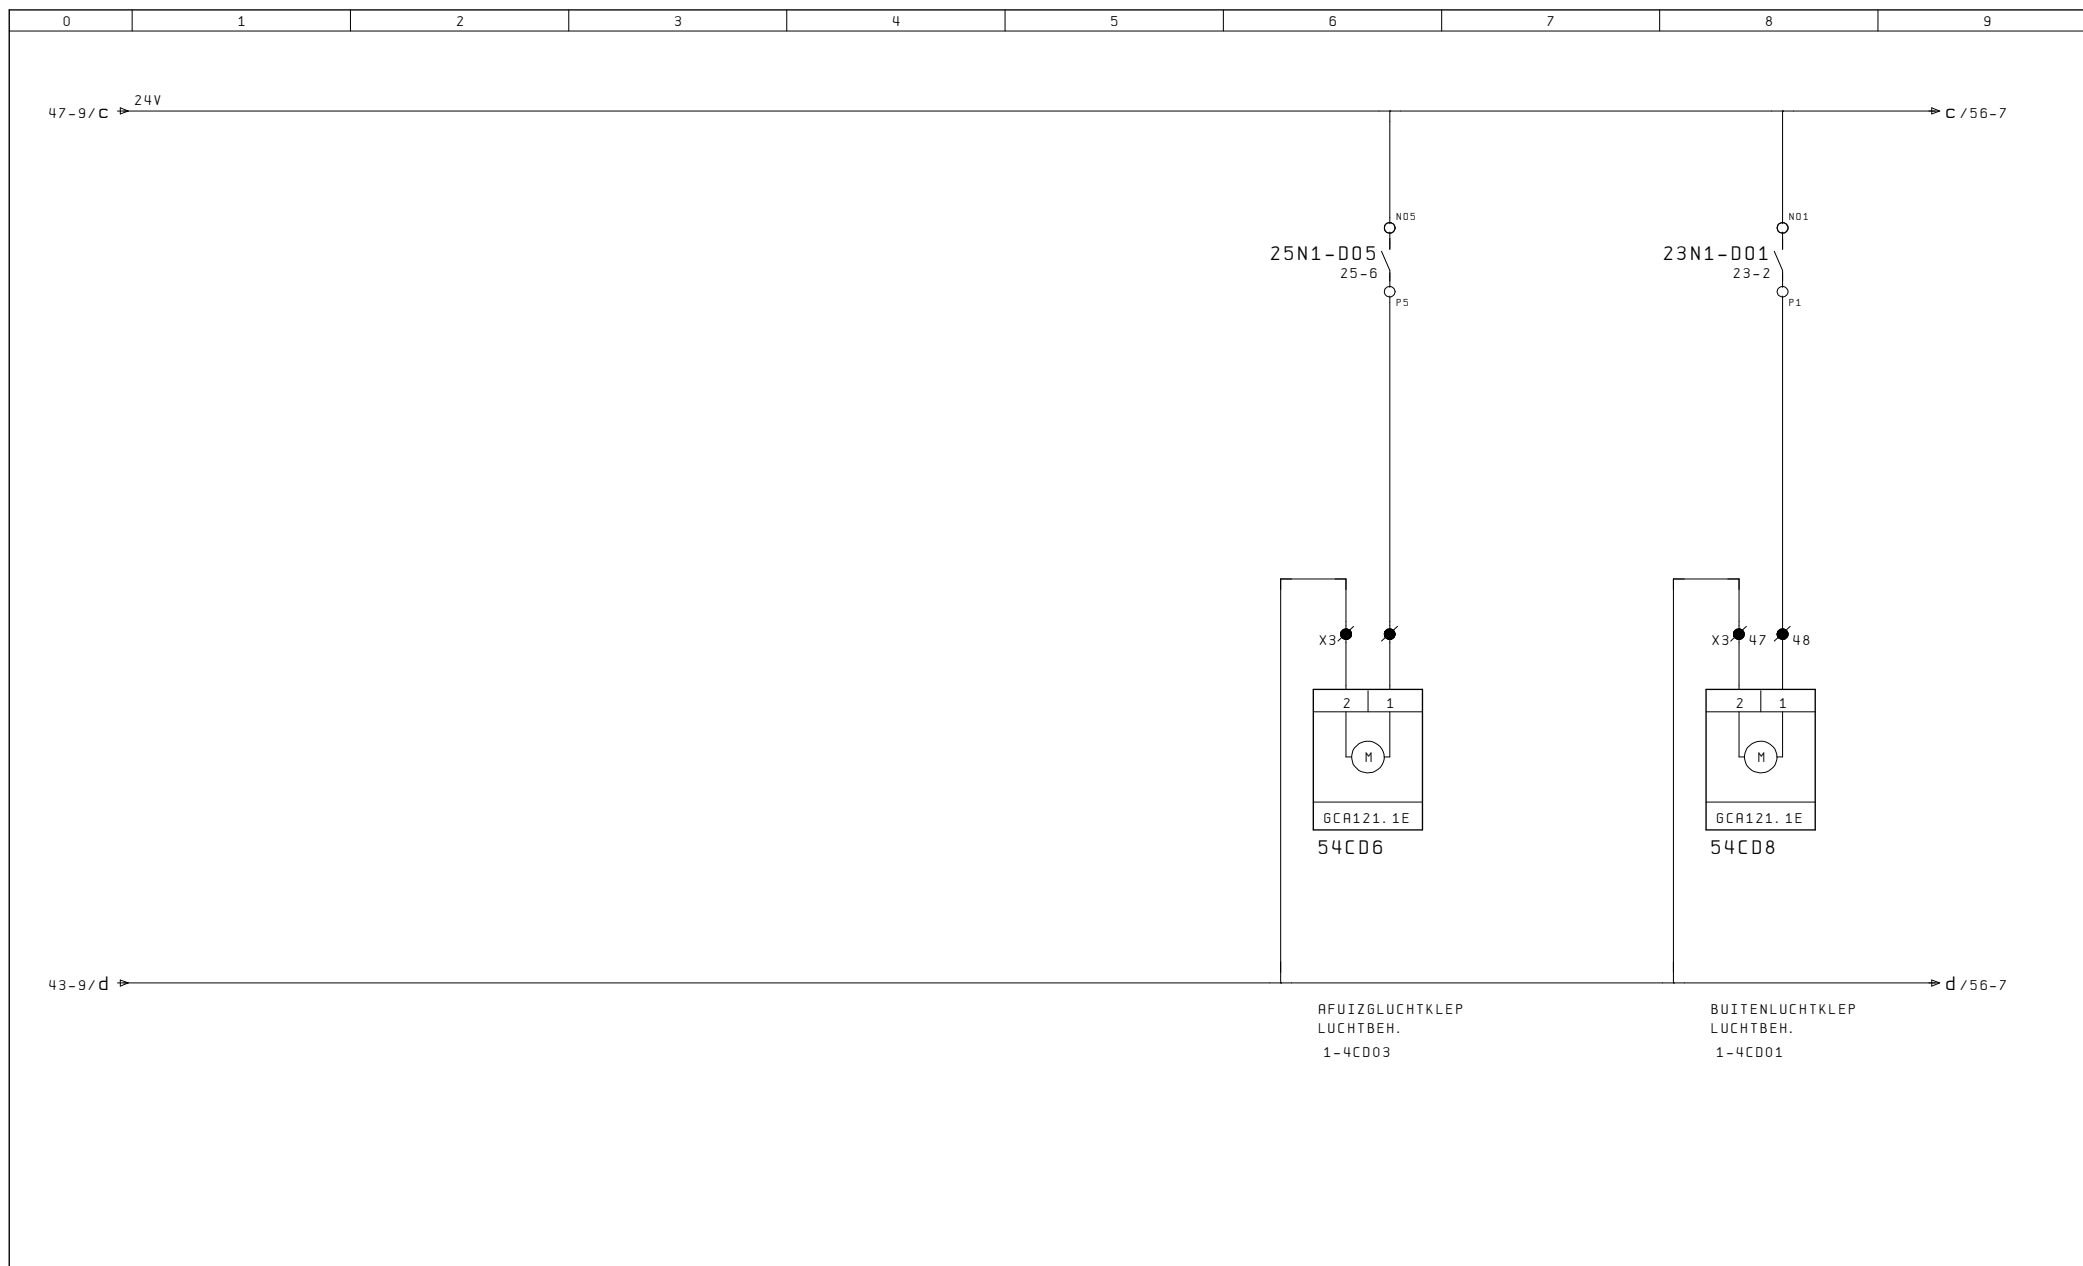


A	RK: 01-11-05	 wolter & dros TBI techniek	Ingenieursbureau Wolter & Dros B.V. Postbus 47 3800 AA Amersfoort Telefoon 033 - 467 15 15 Fax 033 - 401 38 30	OMSCHRIJVING: STUURSTROOMSCHEMA LUCHTBEHANDELING	PROJECT: KADASTER HUISVESTING ITS - APELDOORN	REGELKRST: RK1-ZUID	PL/PE/TK: MA/RK/RK
	B	LP: 16-02-06					
	C	PB: 31-05-06		REVISIE	ADVISEUR: -	ORDERNR.: 2201301	ONTWERPDATUM: 11.08.05
	D	WS: 07-11-07			INSTALLATEUR: KROPMAN INSTALLATIETECHNIEK BV - NIJMEGEN	TEK. NR.: 23729	BLAD: 54
E	RD: 25-01-12						
F							
	WIJZ. DATUM						

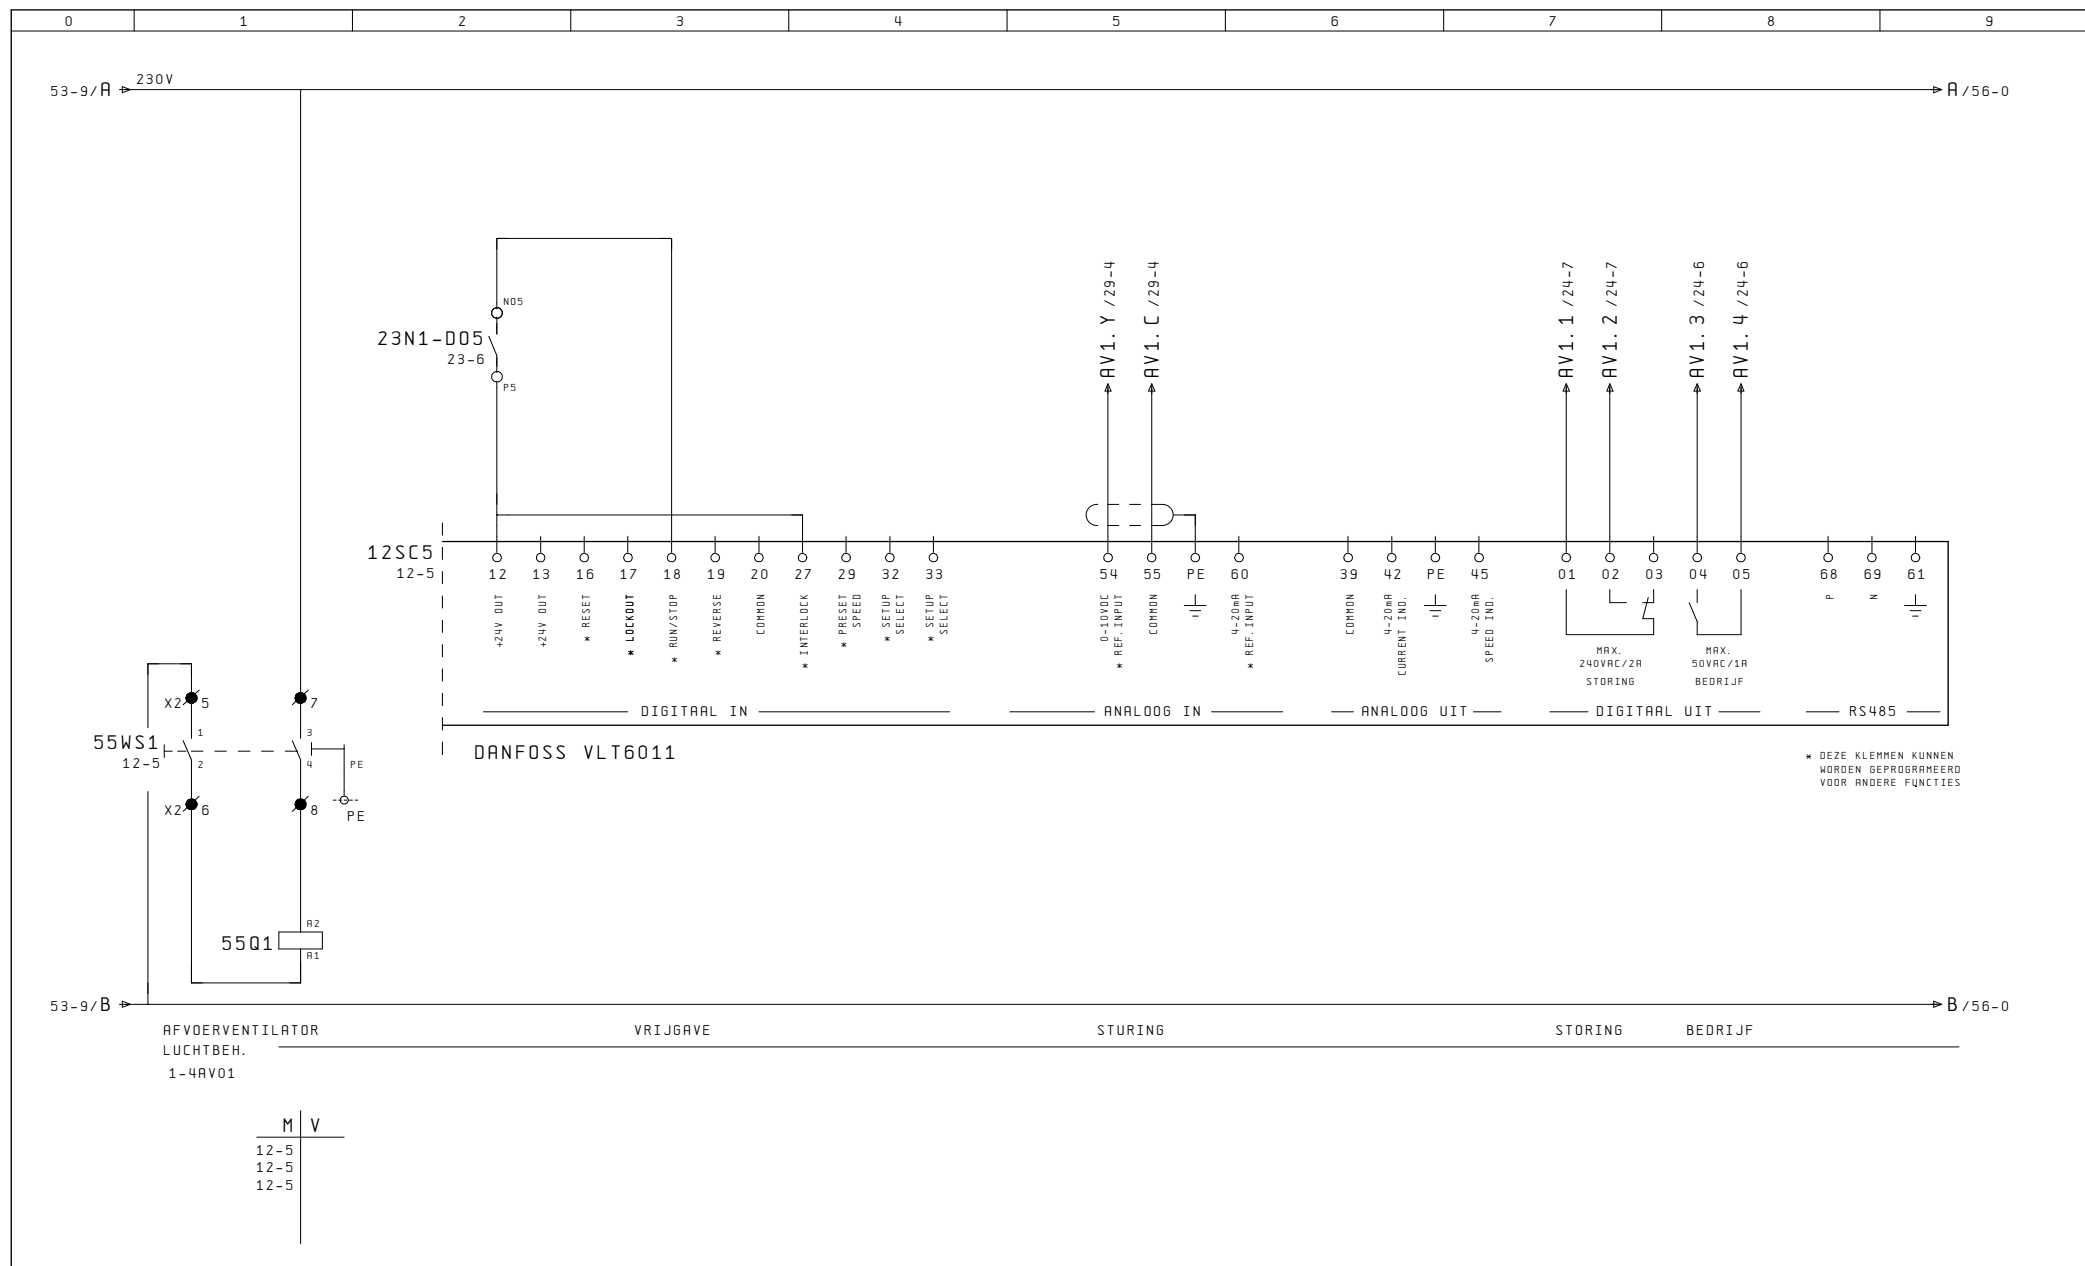

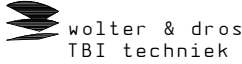
A RK: 01-11-05	B LP: 16-02-06	C PB: 31-05-06	D WS: 07-11-07	E RD: 25-01-12	F	WIJZ. DATUM	 ingenieursbureau Wolter & Dros B.V. Postbus 47 3800 AA Amersfoort Telefoon 033 - 467 15 15 Fax 033 - 401 38 30	OMSCHRIJVING: STUURSTROOMSCHEMA LUCHTBEHANDELING	PROJECT: KADASTER HUISVESTING ITS - APELDOORN	REGELKAST: RK1-ZUID	PL/PE/TK: MA/RK/RK
									ADVISEUR: -	ORDERNR. : 2201301	ONTWERPDATUM: 11.08.05
									INSTALLATEUR: KROPMAN INSTALLATIETECHNIEK BV - NIJMEGEN	TEK. NR. : 23729	BLAD: 55

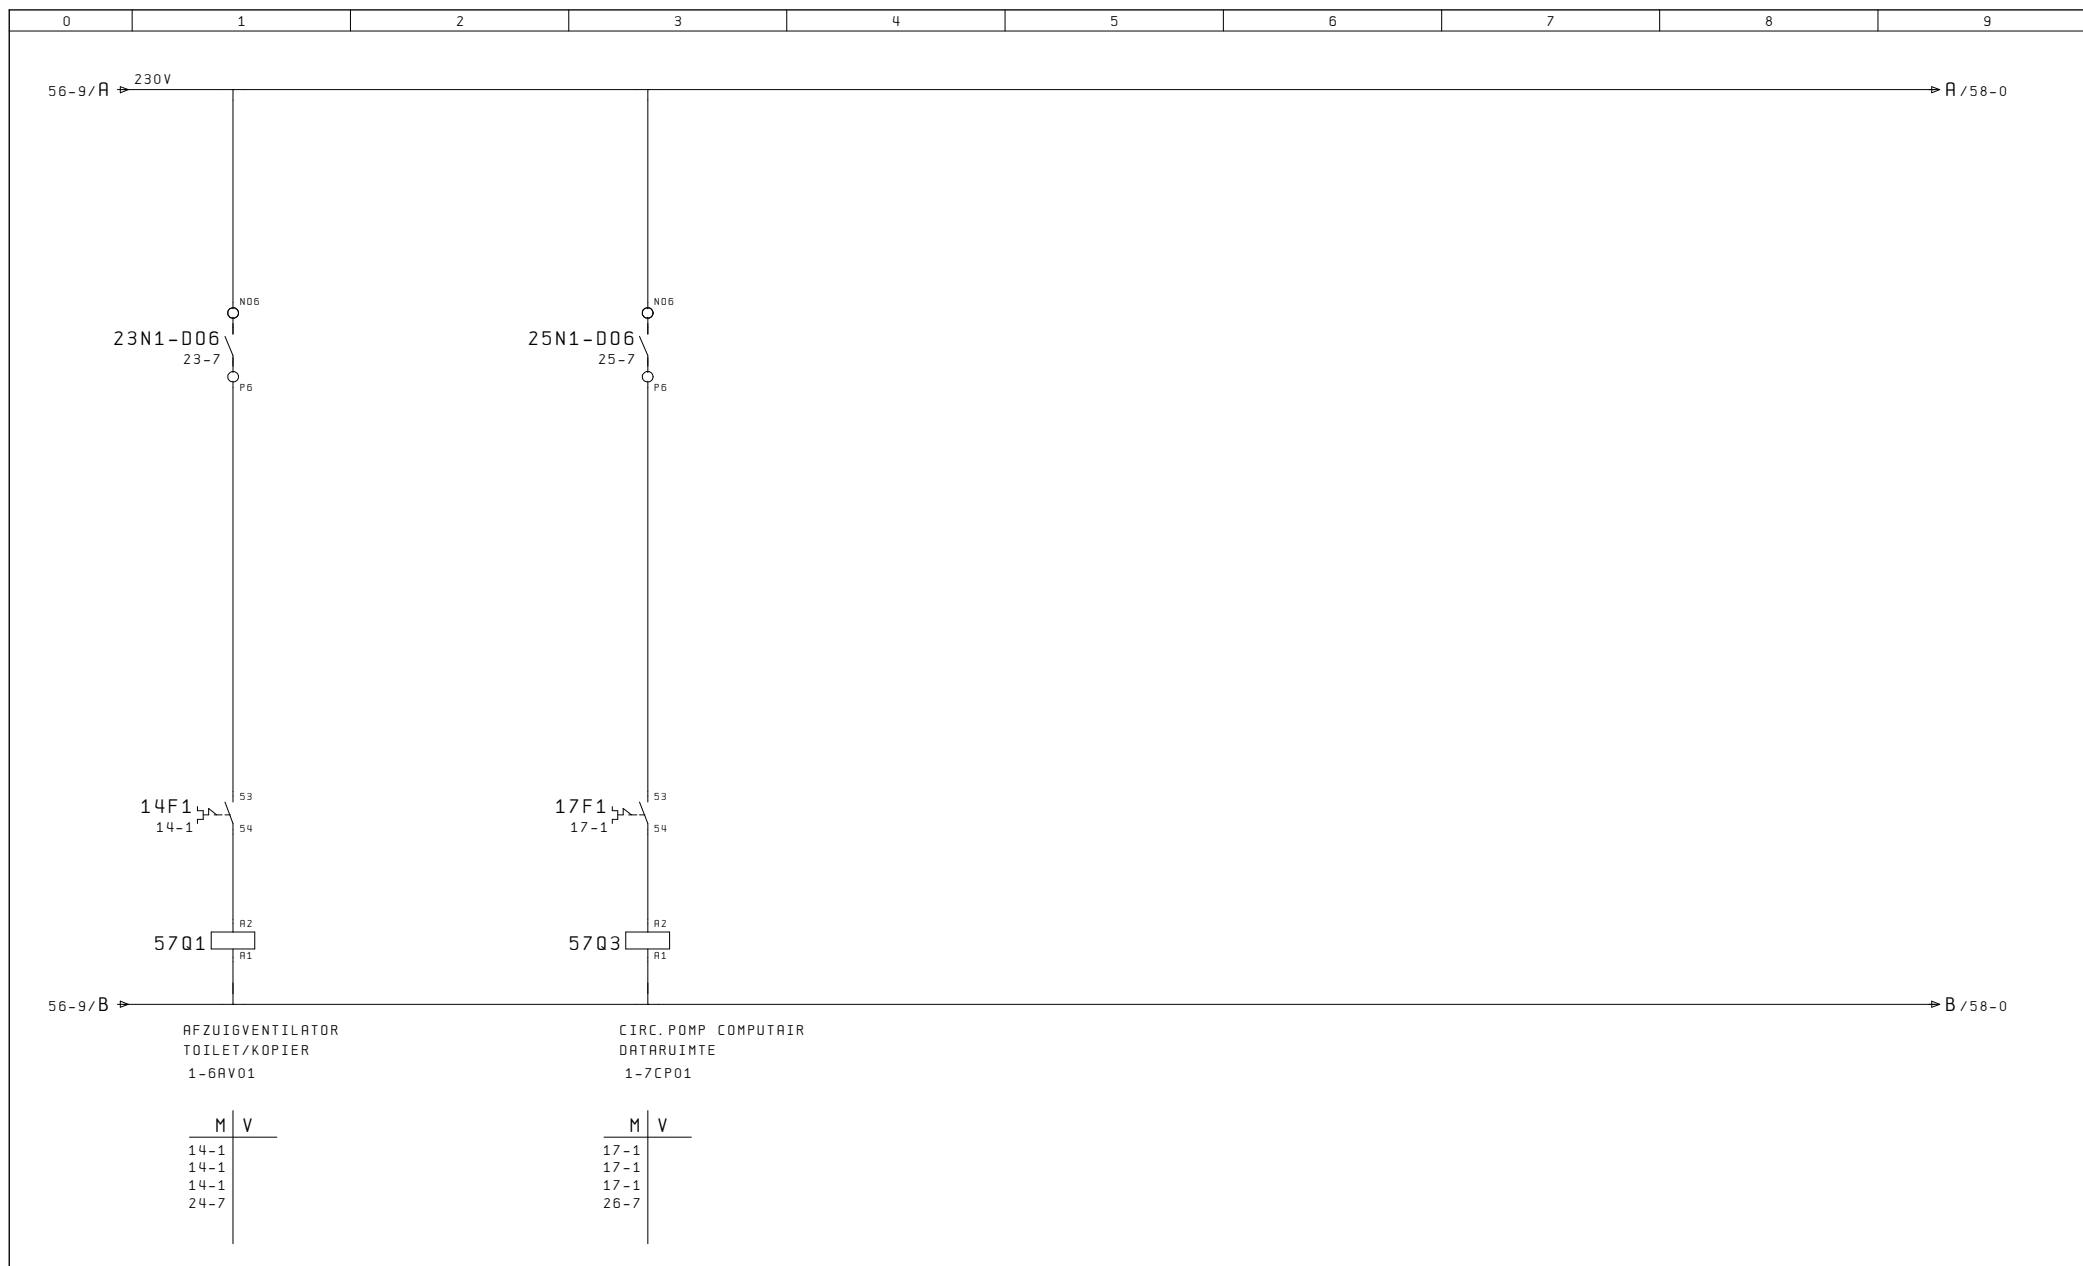

A	RK: 01-11-05	B	LP: 16-02-06	C	PB: 31-05-06	D	WS: 07-11-07	E	RD: 25-01-12	F		WIJZ. DATUM	 wolter & dros TBI techniek	Ingenieursbureau Wolter & Dros B.V. Postbus 47 3800 AA Amersfoort Telefoon 033 - 467 15 15 Fax 033 - 401 38 30	OMSCHRIJVING: STUURSTROOMSCHEMA DIVERSEN	PROJECT: KADASTER HUISVESTING ITS - APELDOORN	REGELKAST: RK1-ZUID	PL/PE/TK: MA/RK/RK
															ORDERNR.: 2201301	ONTWERPDATUM: 11.08.05		
															ADVISEUR: -	TEK. NR.: 23729	BLAD: 57	
															INSTALLATEUR: KROPMAN INSTALLATIETECHNIEK BV - NIJMEGEN			

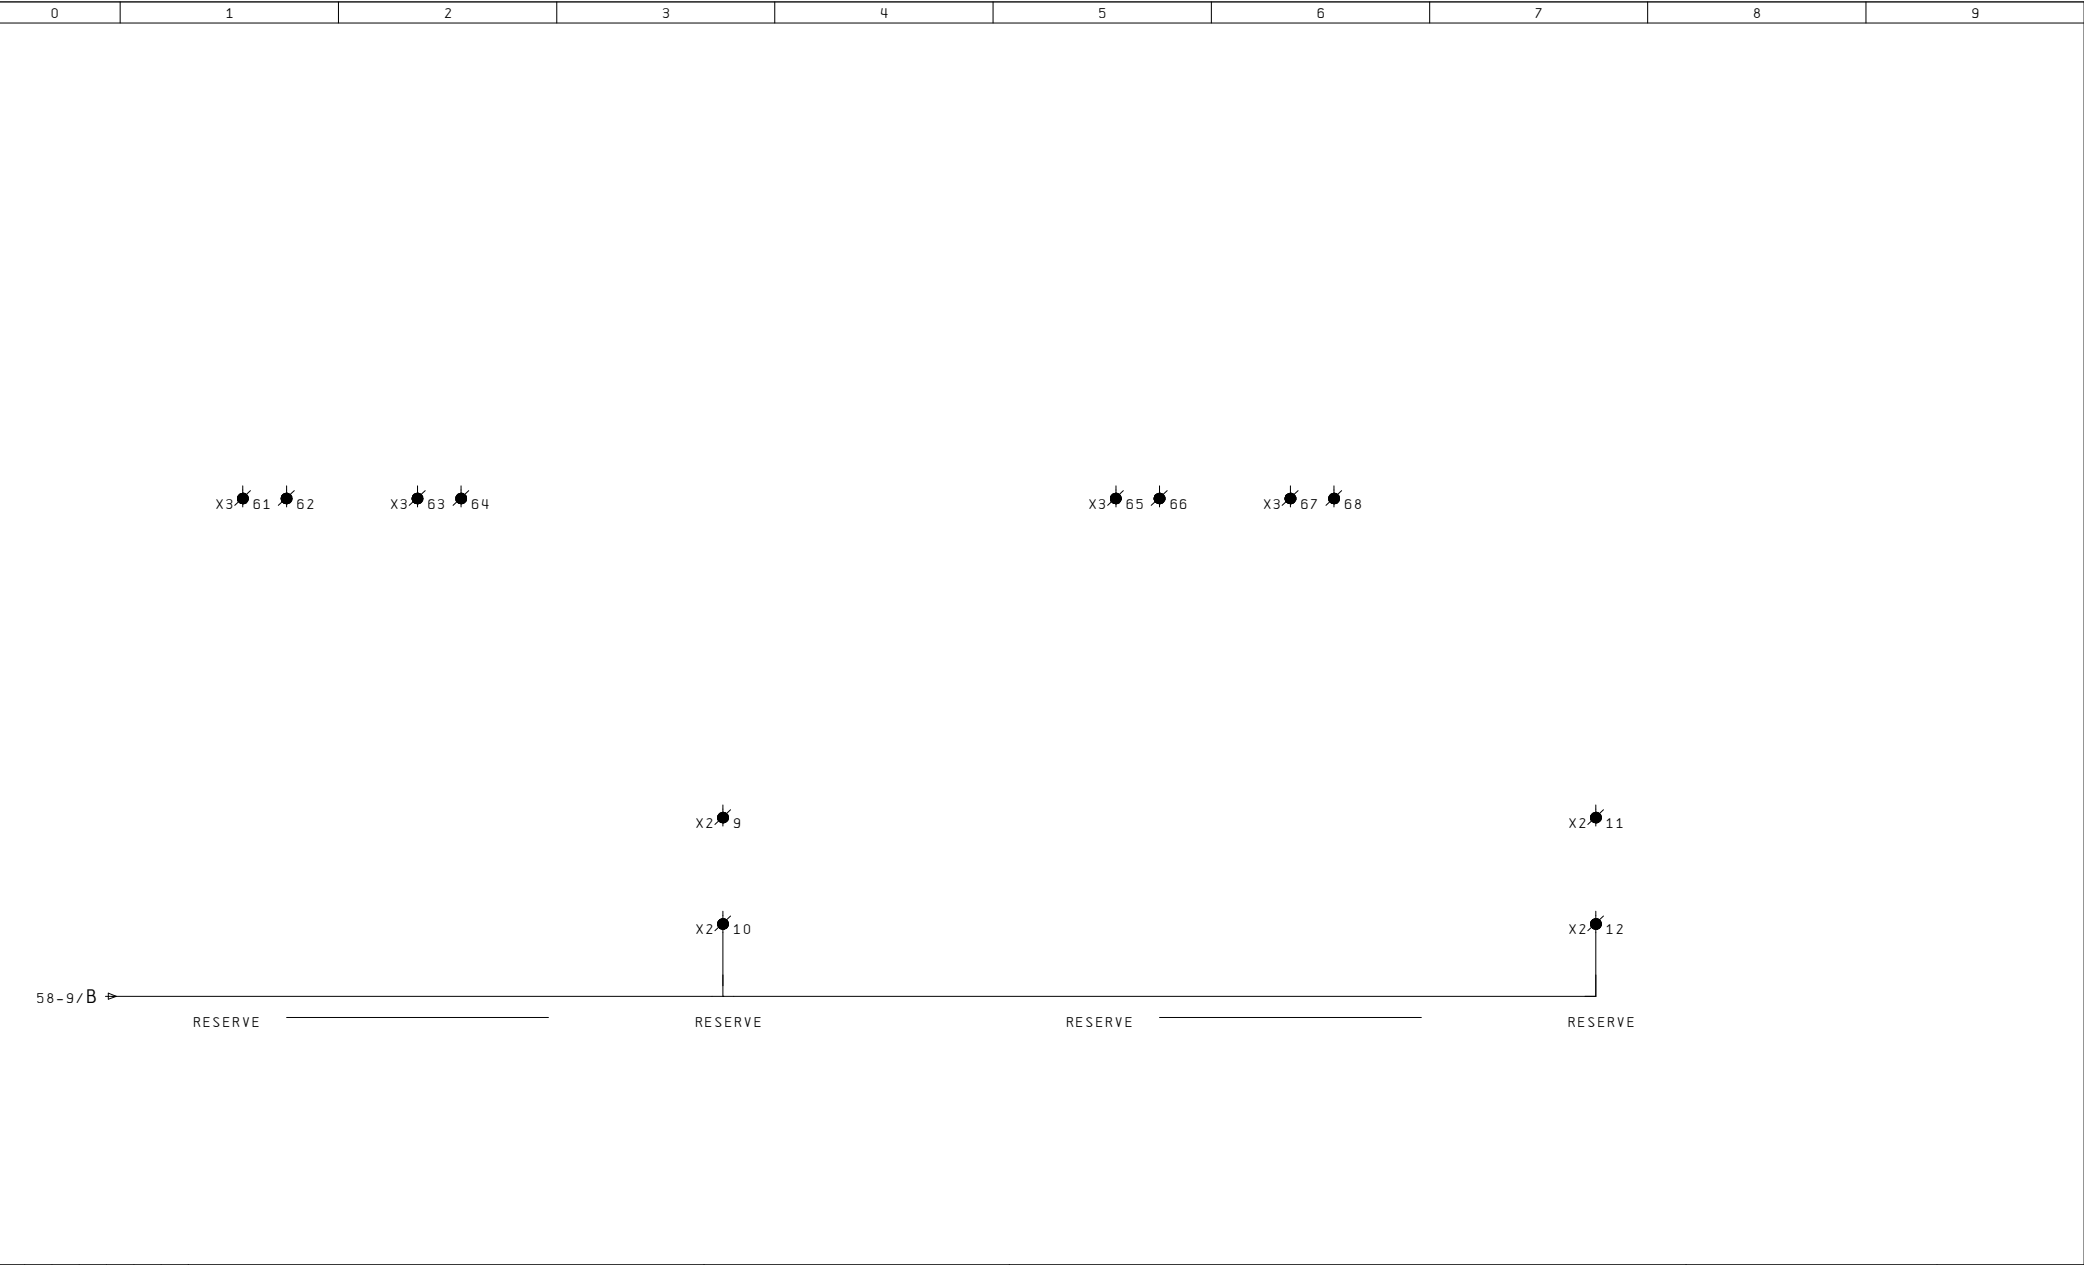


A RK: 01-11-05	B LP: 16-02-06	C PB: 31-05-06	D WS: 07-11-07	E RD: 25-01-12	F	WIJZ. DATUM	 wolter & dros TBI techniek Ingenieursbureau Wolter & Dros B.V. Postbus 47 3800 AA Amersfoort Telefoon 033 - 467 15 15 Fax 033 - 401 38 30	OMSCHRIJVING: STUURSTROOMSCHEMA LUCHTVERHITTERS	PROJECT: KADASTER HUISVESTING ITS - APELDOORN	REGELKAST: RK1-ZUID	PL/PE/TK: MA/RK/RK
									ADVISEUR: -	ORDERNR. : 2201301	ONTWERPDATUM: 11.08.05
								REVISIE	INSTALLATEUR: KROPMAN INSTALLATIETECHNIEK BV - NIJMEGEN	TEK. NR. : 23729	BLAD: 59

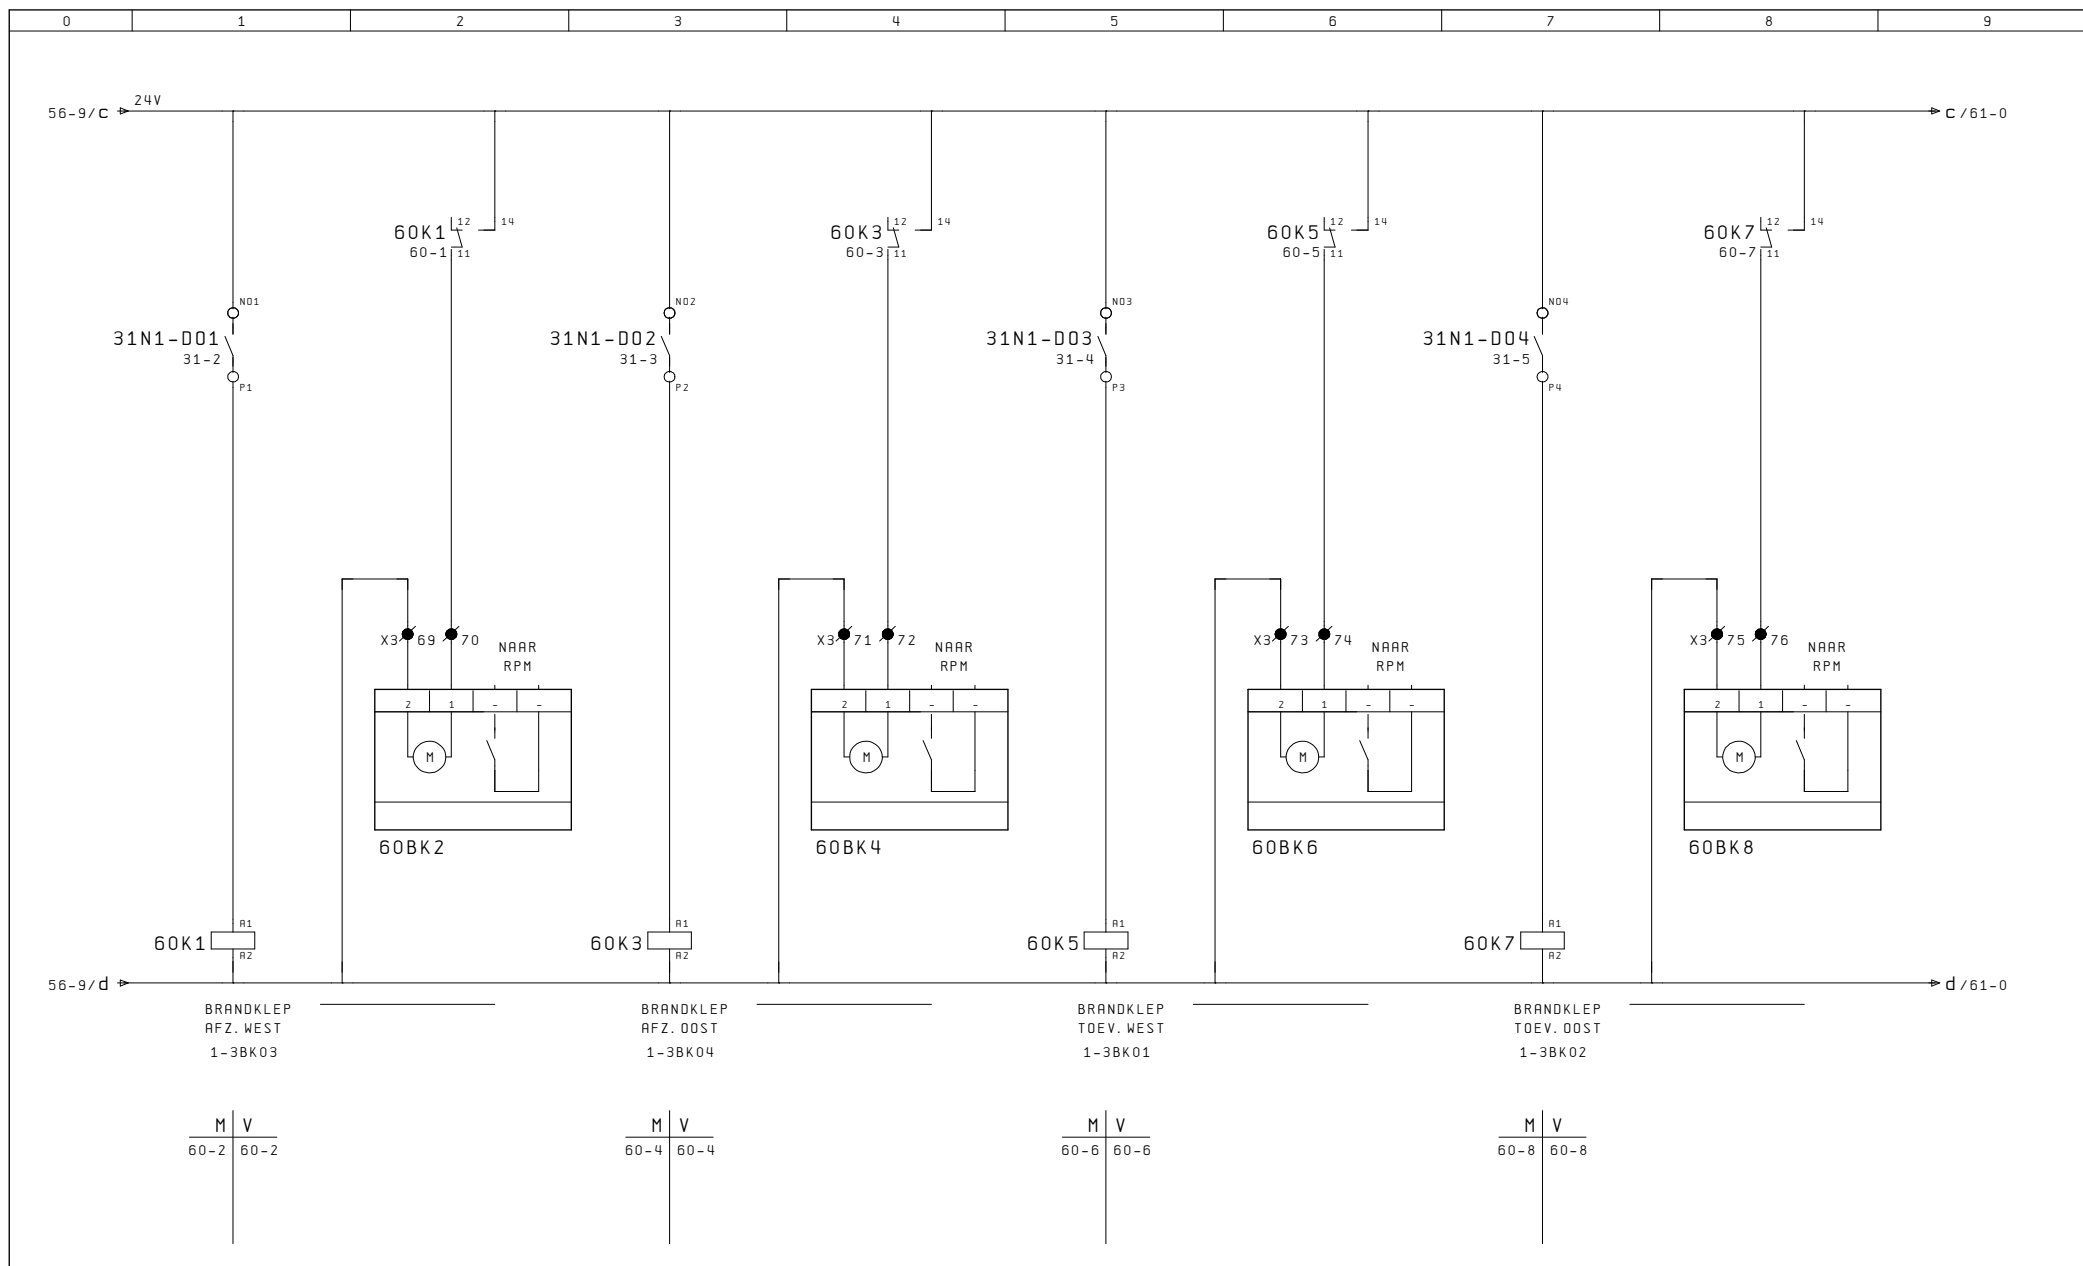


A RK: 01-11-05	B LP: 16-02-06	C PB: 31-05-06	D WS: 07-11-07	E RD: 25-01-12	F	WIJZ. DATUM	 wolter & dros TBI techniek	Ingenieursbureau Wolter & Dros B.V. Postbus 47 3800 AA Amersfoort Telefoon 033 - 467 15 15 Fax 033 - 401 38 30	OMSCHRIJVING: STUURSTROOMSCHEMA BRANDKLEPPEN	PROJECT: KADASTER HUISVESTING ITS - APELDOORN	REGELKAST: RK1-ZUID	PL/PE/TK: MA/RK/RK
										ADVISEUR: -	ORDERNR.: 2201301	ONTWERPDATUM: 11.08.05
										INSTALLATEUR: KROPMAN INSTALLATIETECHNIEK BV - NIJMEGEN	TEK. NR.: 23729	BLAD: 60



A RK: 01-11-05	B LP: 16-02-06	C PB: 31-05-06	D WS: 07-11-07	E RD: 25-01-12	F	WIJZ. DATUM	 wolter & dros TBI techniek	Ingenieursbureau Wolter & Dros B.V. Postbus 47 3800 AA Amersfoort Telefoon 033 - 467 15 15 Fax 033 - 401 38 30	OMSCHRIJVING: STUURSTROOMSCHEMA ALGEMEEN	PROJECT: KADASTER HUISVESTING ITS - APELDOORN	REGELKAST: RK1-ZUID	PL/PE/TK: MA/RK/RK
									ADVISEUR: -	TEK. NR. :	ORDERNR. : 2201301	ONTWERPDATUM: 11.08.05
									INSTALLATEUR: KROPMAN INSTALLATIETECHNIEK BV - NIJMEGEN		23729	BLAD: 61

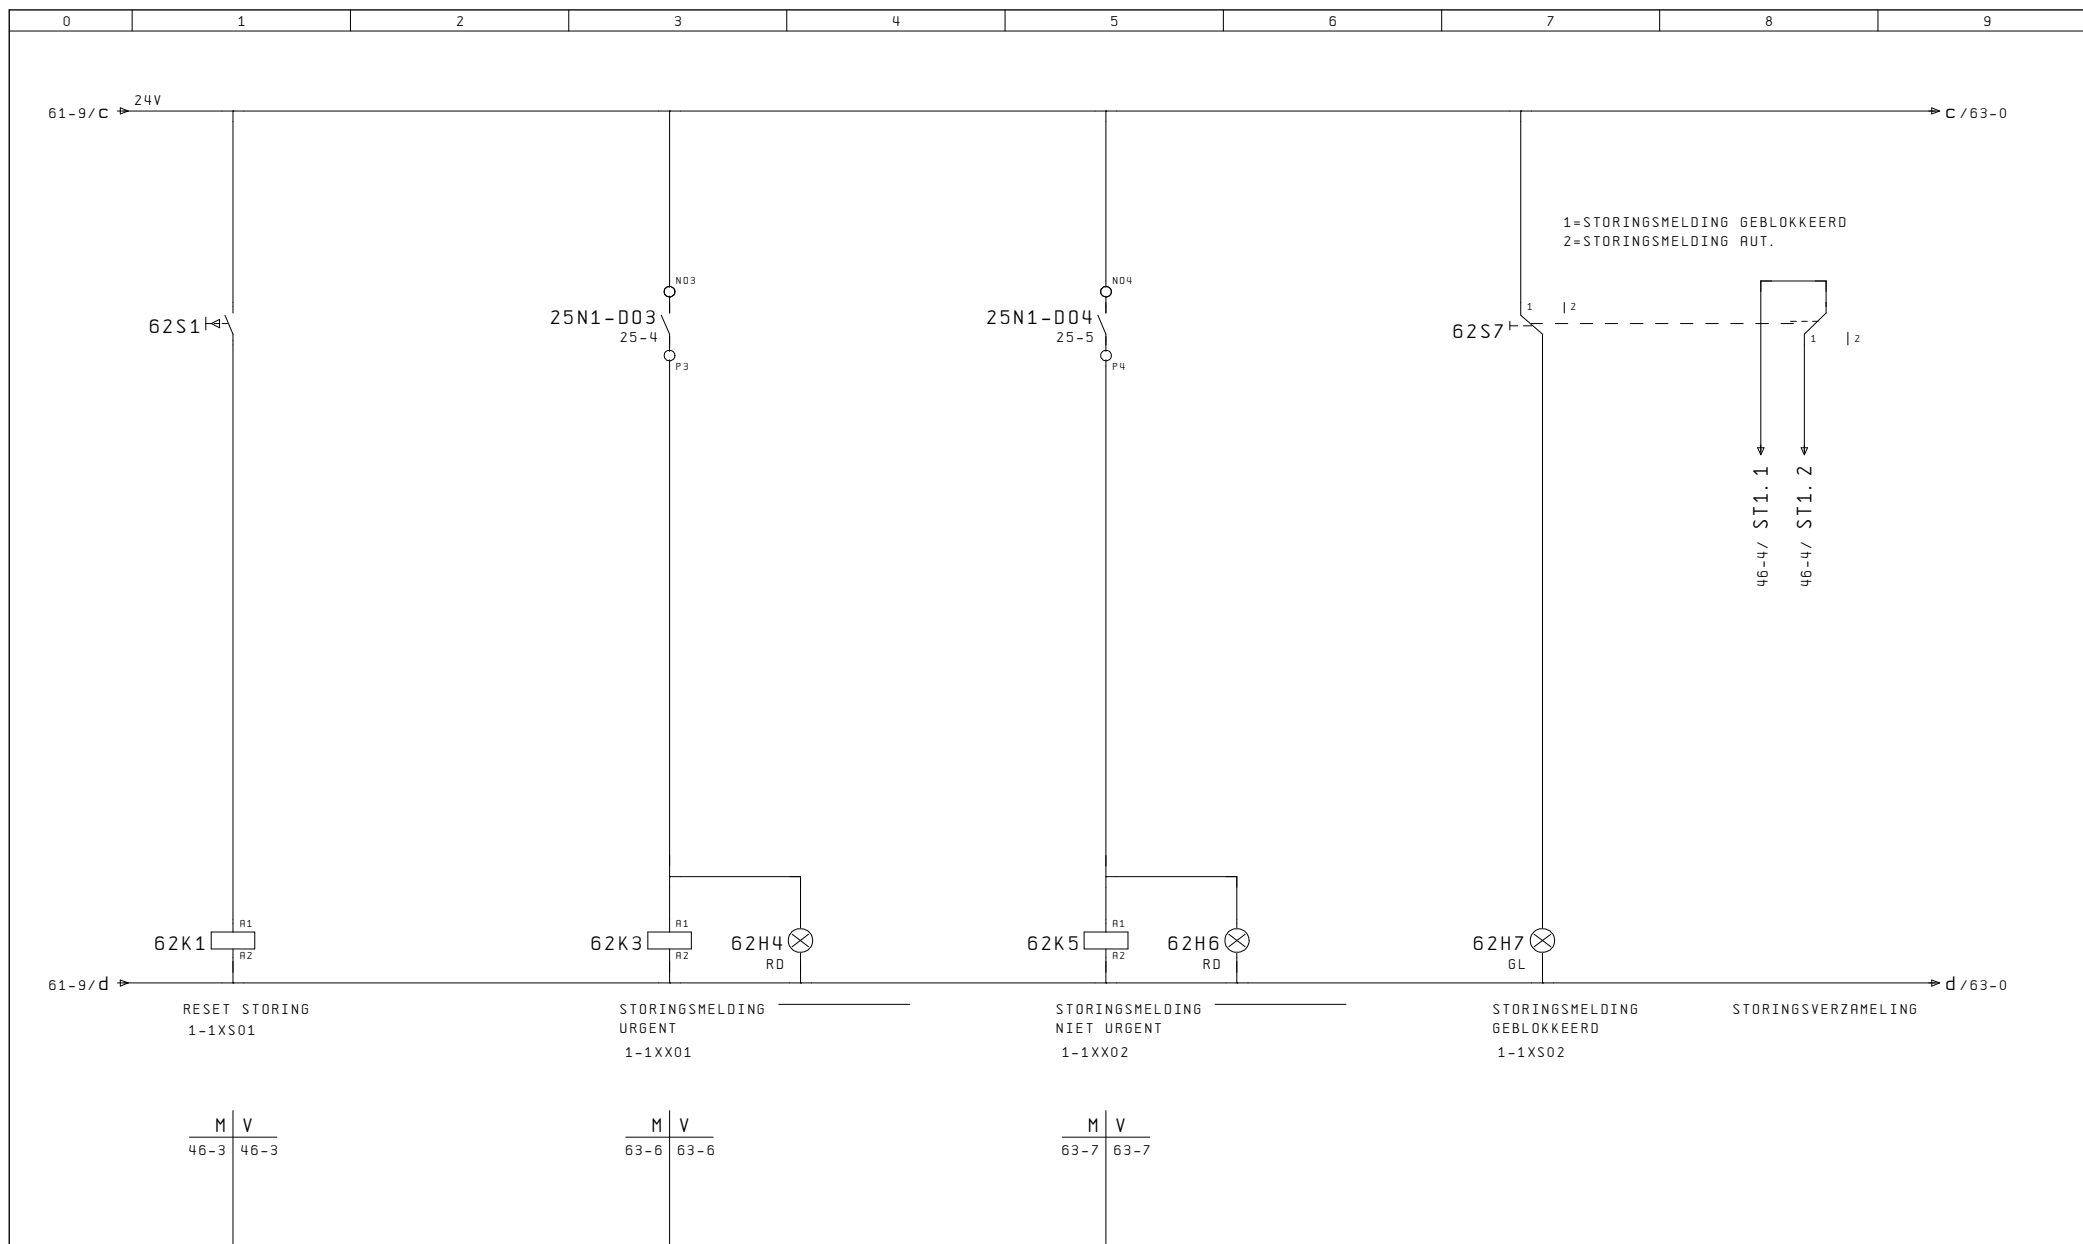

A RK: 01-11-05	B LP: 16-02-06	C PB: 31-05-06	D WS: 07-11-07	E RD: 25-01-12	F	WIJZ: DATUM	 wolter & dros TBI techniek Ingenieursbureau Wolter & Dros B.V. Postbus 47 3800 AA Amersfoort Telefoon 033 - 467 15 15 Fax 033 - 401 38 30	OMSCHRIJVING: STUURSTROOMSCHEMA ALGEMEEN	PROJECT: KADASTER HUISVESTING ITS - APELDOORN	REGELKAST: RK1-ZUID	PL/PE/TK: MA/RK/RK
									ADVISEUR: -	ORDERNR.: 2201301	ONTWERPDATUM: 11.08.05
								REVISIE	INSTALLATEUR: KROPMAN INSTALLATIETECHNIEK BV - NIJMEGEN	TEK. NR.: 23729	BLAD: 62

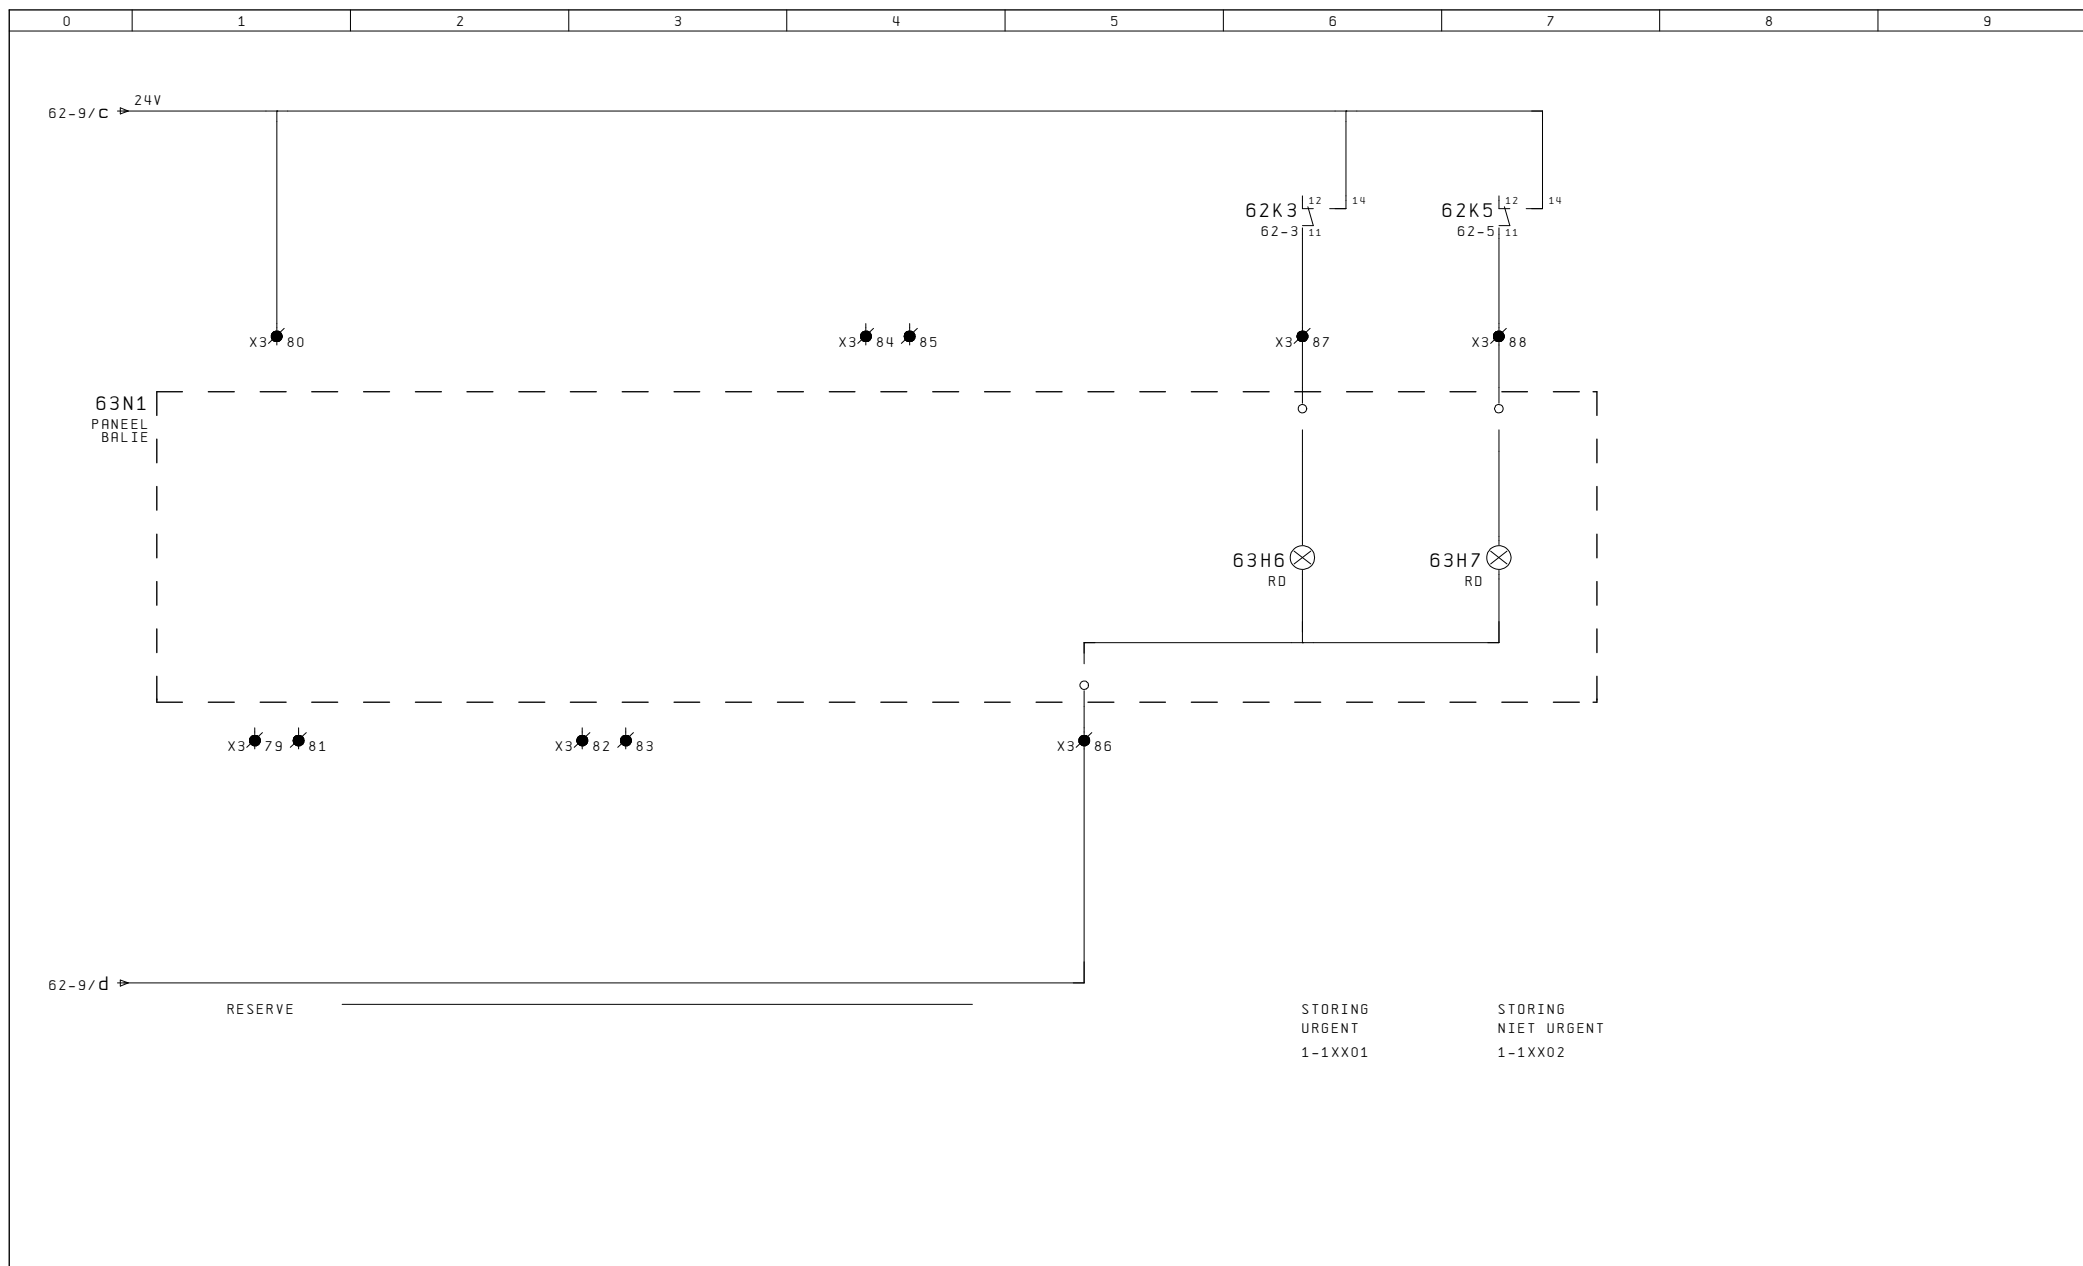

A	RK: 01-11-05	B	LP: 16-02-06	C	PB: 31-05-06	D	WS: 07-11-07	E	RD: 25-01-12	F		WIJZ. DATUM	 wolter & dros TBI techniek Ingenieursbureau Wolter & Dros B.V. Postbus 47 3800 AA Amersfoort Telefoon 033 - 467 15 15 Fax 033 - 401 38 30	OMSCHRIJVING: STUURSTROOMSCHEMA PANEEL BALIE	PROJECT: KADASTER HUISVESTING ITS - APELDOORN	REGELKAST: RK1-ZUID	PL/PE/TK: MA/RK/RK	
														ADVISEUR: -	ORDERNR.: 2201301	ONTWERPDATUM: 11.08.05		
														REVISIE	INSTALLATEUR: KROPMAN INSTALLATIETECHNIEK BV - NIJMEGEN	TEK. NR.: 23729	BLAD: 63	

[illegible]

										KLEMMENSTROOKKODERING										PAGINA / PAD									
										X3																			
										KABELKODERING										KABELTYPE/DOORSNEDEN									

0	1	2	3	4	5	6	7	8	9
PAGINA / PAD 43-7 KABELKODERING KABELTYPE/DOORSNEDE 4x KLEMMENSTROOKCODERING X3 AANSLUITING EXTERN ONDERDEEL KODE EXTERN KLEMMUMMER PE = AARDRAIL AANSLUITING INTERN ONDERDEEL KODE INTERN 43N1 43N7 98 99 100 101 43-7 43-7 43-7									
NOOT: DE MET PE GECODEERDE AANSLUITINGEN OP AARDRAIL MONTEREN		FUNKTIE/BENAMING							
		BRANCHENLEDER 4							
		=							

[illegible]

																																																																																																																																																																																																																																																																																																																																																																																																																																																																																																																																																																																																																																																																																																																																																																																																																																																																																																																																																																																																																																																																																																																																																																																																																		</	
--	--	----	--

A	RK: 01-11-05
B	LP: 16-02-06
C	PB: 31-05-06
D	WS: 07-11-07
E	RD: 25-01-12
F	
WIJZ. DATUM	



Ingenieursbureau Wolter & Dros B.V.
Postbus 47
3800 AA Amersfoort
Telefoon 033 - 467 15 15
Fax 033 - 401 38 30

OMSCHRIJVING:
X6 AANSLUITKLEMMEN
DATACOMMUNICATIE

REVISIE

PROJECT: KADASTER HUISVESTING ITS - APELDOORN

ADVISEUR: -

INSTALLATEUR: KROPMAN INSTALLATIETECHNIEK BV - NIJMEGEN

REGELKAST:	RK1-ZUID
ORDERNR.:	2201301
TEK. NR.:	23729

PL/PE/TK:
MA/RK/RK

ONTWERPDATUM:
11.08.05

BLAD: 73

[illegible]

[illegible]

NOOT:

AFM.: 70x25mm

A RK: 01-11-05	B LP: 16-02-06	C PB: 31-05-06	D WS: 07-11-07	E RD: 25-01-12	F	WJZ DATUM	 wolter & dros TBI techniek	Ingenieursbureau Wolter & Dros B.V. Postbus 47 3800 RA Raersfoort Telefoon 033 - 467 15 15 Fax 033 - 401 38 30	OMSCHRIJVING: RESOPALLIJST	PROJECT: KADASTER HUISVESTING ITS - APELDOORN	REGELKAST: RK1-ZUID	PL/PE/TK: MA/RK/RK
									ADVISEUR: -	TEK. NR.: 23729	ONTWERP DATUM: 11.08.05	BLAD: 76
									REVISIE	INSTALLATEUR: KROPMAN INSTALLATIETECHNIEK BV - NIJMEGEN		