


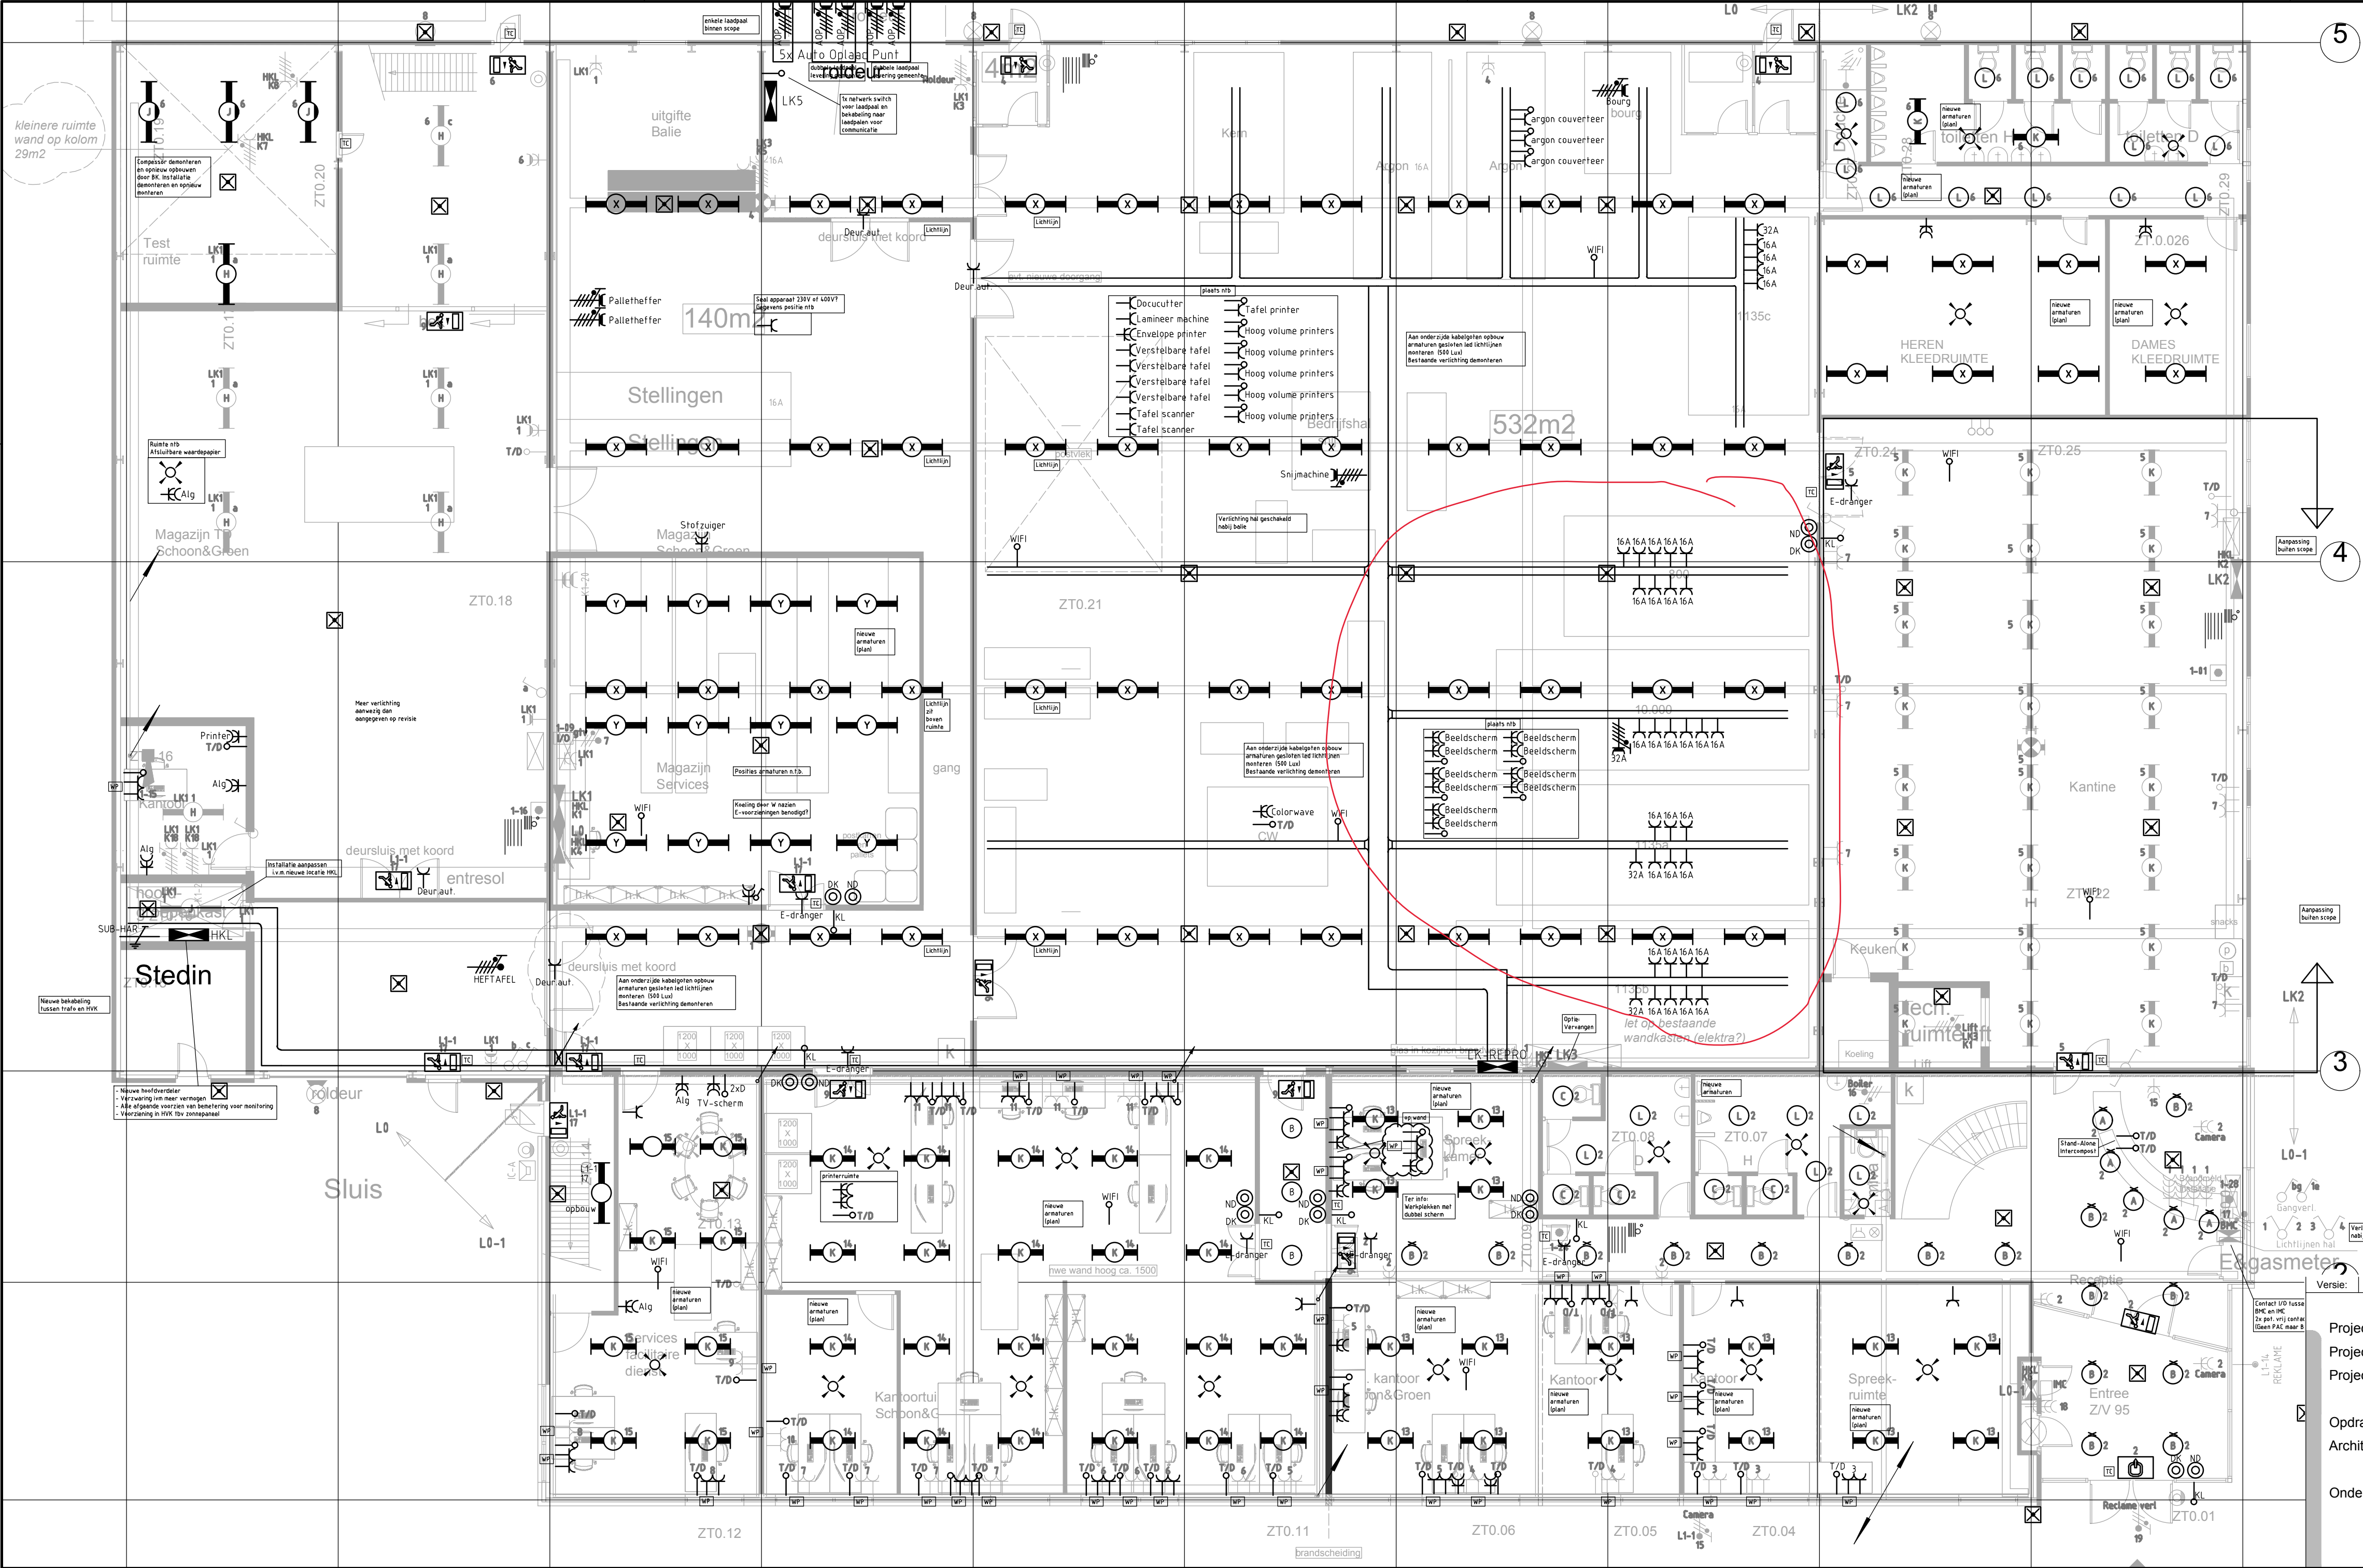

Symbolenlijst	
Symbol	Omschrijving
	Armatuur nieuw
	Armatuur nieuw
	Transparant armatuur nieuw
	Armatuur op wand met invoegpunt aan buitenzijde
	Schakelaar, 1 polig
	Schakelaar, wissel-
	Detector, plafond
	Wandcontactdoos 1 voudig met beschermingscontact
	Wandcontactdoos 2 voudig met beschermingscontact
	Wandcontactdoos 2 voudig met beschermingscontact, waterdicht
	Wandcontactdoos 3 fasen, nul en beschermingscontact
	Wandcontactdoos 4 voudig met beschermingscontact
	Verdeelinrichting
	Kast scheiding
	Centraal aardpunt
	Aansluitpunt data niet bedraad
	Aansluitpunt gecombineerd telefoon en data niet bedraad
	Signalering invalidentoilet
	Afstelrelais invalidentoilet
	Schakelaar, 1 polig, koord-
	Melder, brand, handmatig
	Signaalgever akoestisch
	2-voudige data nieuw
	Bestaand armatuur vervangen door led
	Noodverlichtings armatuur
	Voorziening tbv kaartlezer
	toegangscontrole scope M&R, HU bekabeling hier naar toe
	Deurslot elektrisch
	Ledige voorziening drukknoop beveiliging

Voor brandmeld en ontruiming, zie
separate tekeningen

Verlichting hal/opslag centraal
geschakeld bij balie entree

Verlichting
kantoor/toilet/spreekkamers
vervangen voor LED-armaturen

Versie:

Datum:

Omschrijving:

Projectnaam:

Projectlocatie:

Projectnr.:

Opdrachtgever:

Architect:

Onderwerp:

Elektrotechnische installaties
Begane grond

heijmans

Utiliteit

Formaat: A2

Schaal: 1:100

Datum: 21-11-2018

Getek.: DBS

Fase: Concept

Status:

Tekeningnr.: EL-010-00

Bladnummer: