
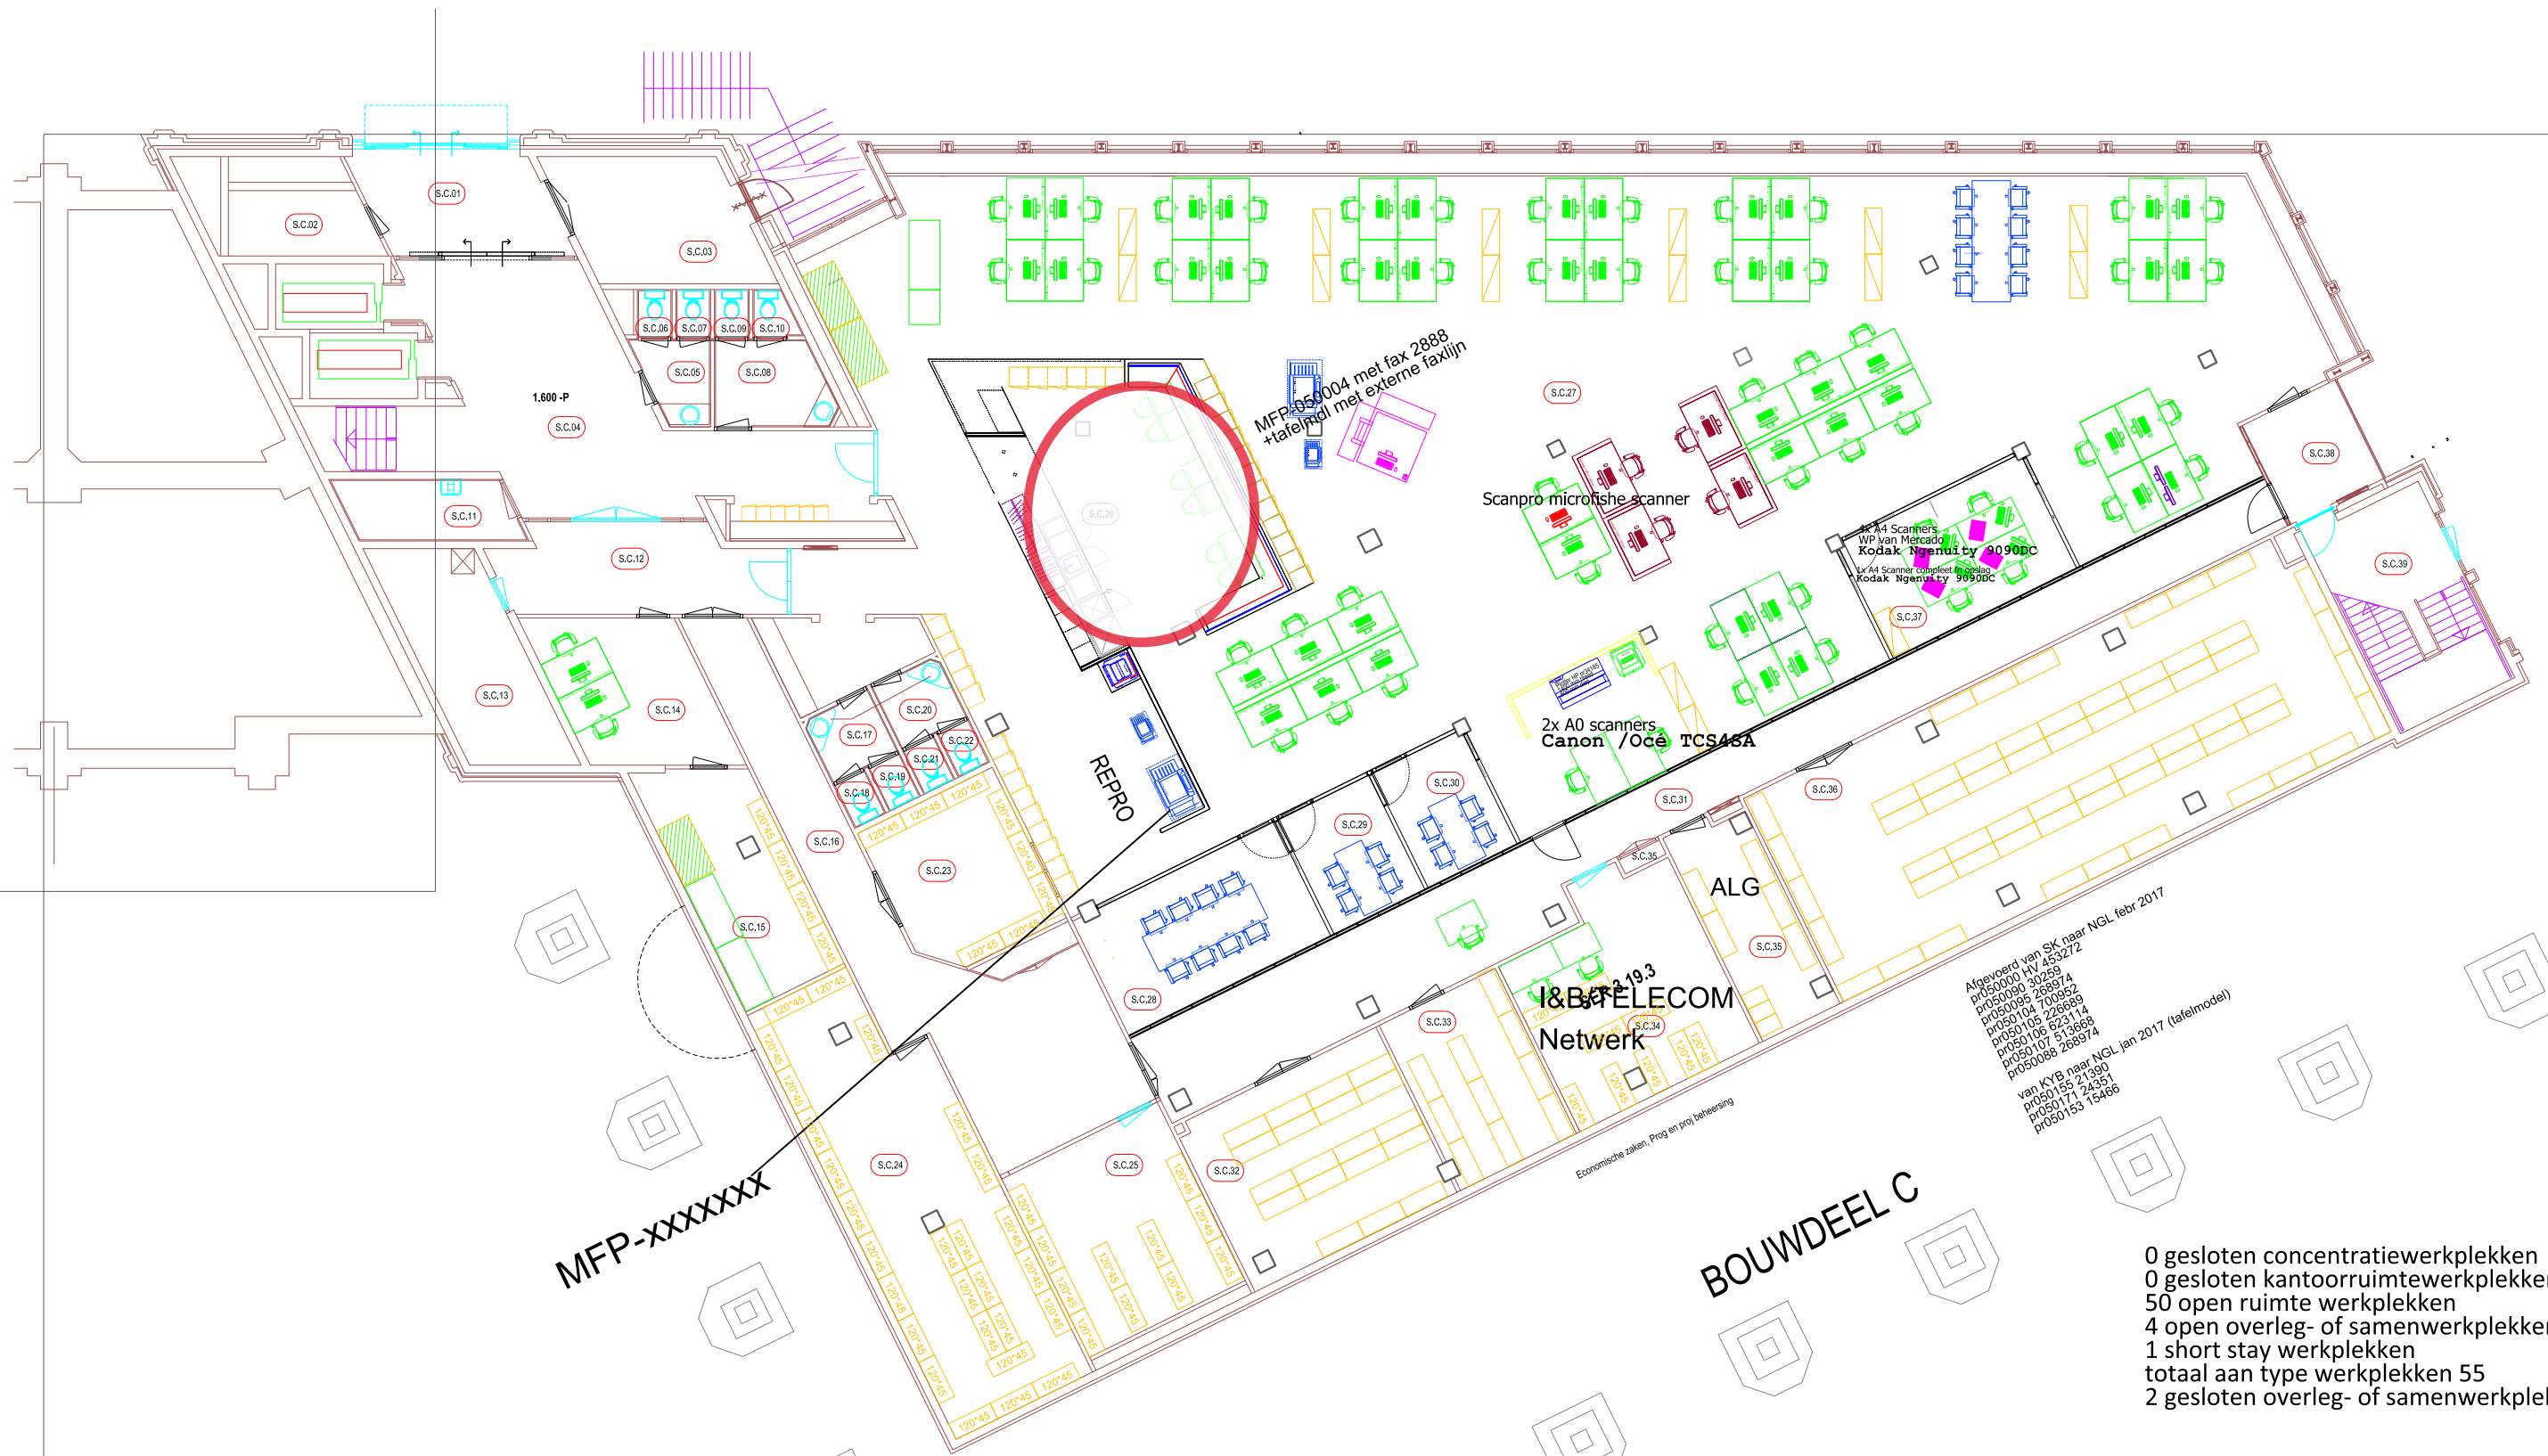


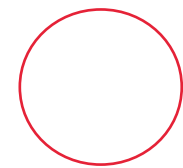

 = pantry (tegelijk functie als huiskamer)

0 gesloten concentratiewerkplekken
0 gesloten kantoorruimtwerkplekken
50 open ruimte werkplekken
4 open overleg- of samenwerkplekken
1 short stay werkplekken
totaal aan type werkplekken 55
2 gesloten overleg- of samenwerkplekken

 EINDHOVEN		sector: Interne Dienstverlening afdeling:	
2. Nachtegaallaan 15 Bouwdeel C Souterrain			
PRODUCT			
projectnr:	datum: 14-11-2018		document code:
formaat:	get.: Raymond du Puy		BAS-20130001
schaal: 1 :	gez.:		model: 2. Plotmodel A3 Bouwdeel C