
 = Pantry/koffieautomaat

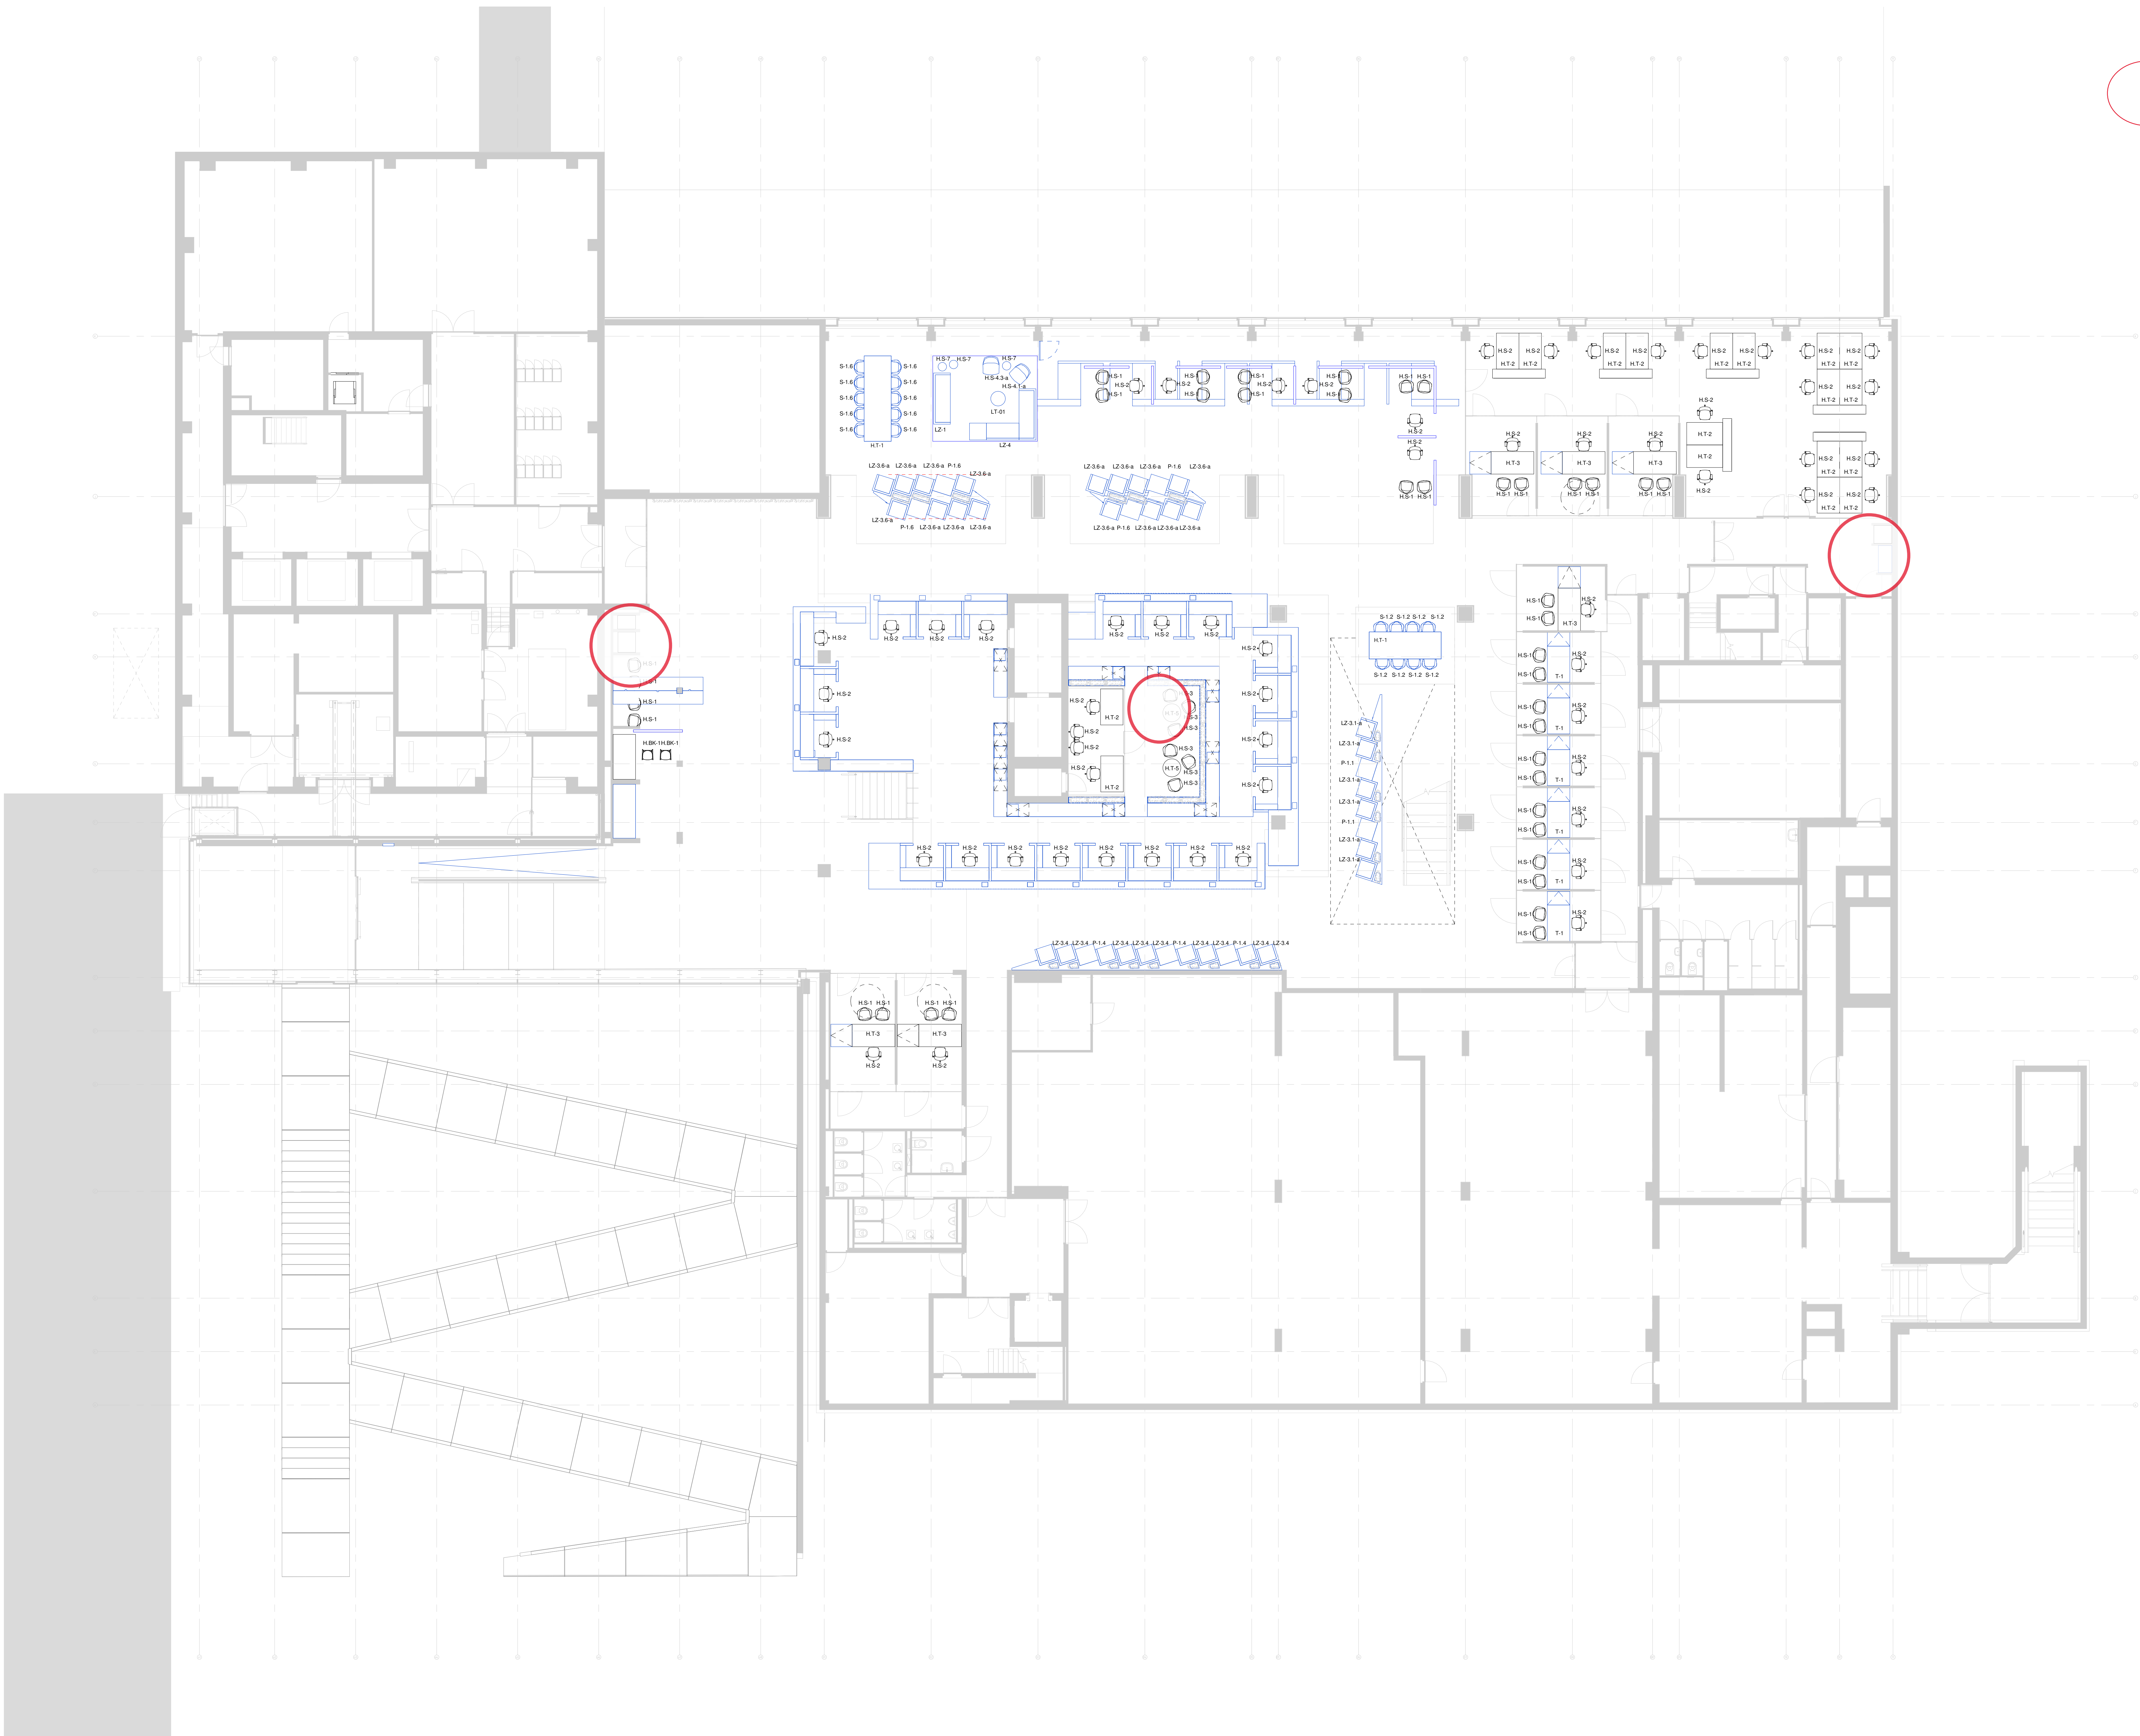

Alle noten in het werk te controleren
Maakten conform NEN
Geen stellen van de code lijst

Project
Slim verduurzamen stadhuis Eindhoven -
loose inrichting

Onderwerp
Pantelgrond Laag 00 los meublar

Fasering
4 SITUATIE EIND 2019

Tekening
42.01-10-00-2019

Fase
DO

Status
Definitief

Schaal
1:100

Formaat
A0

Datum
27-9-2019

Gewijzigd
a.11-11-2019

RUA+
DOOR
IMPULS
geeft energie