



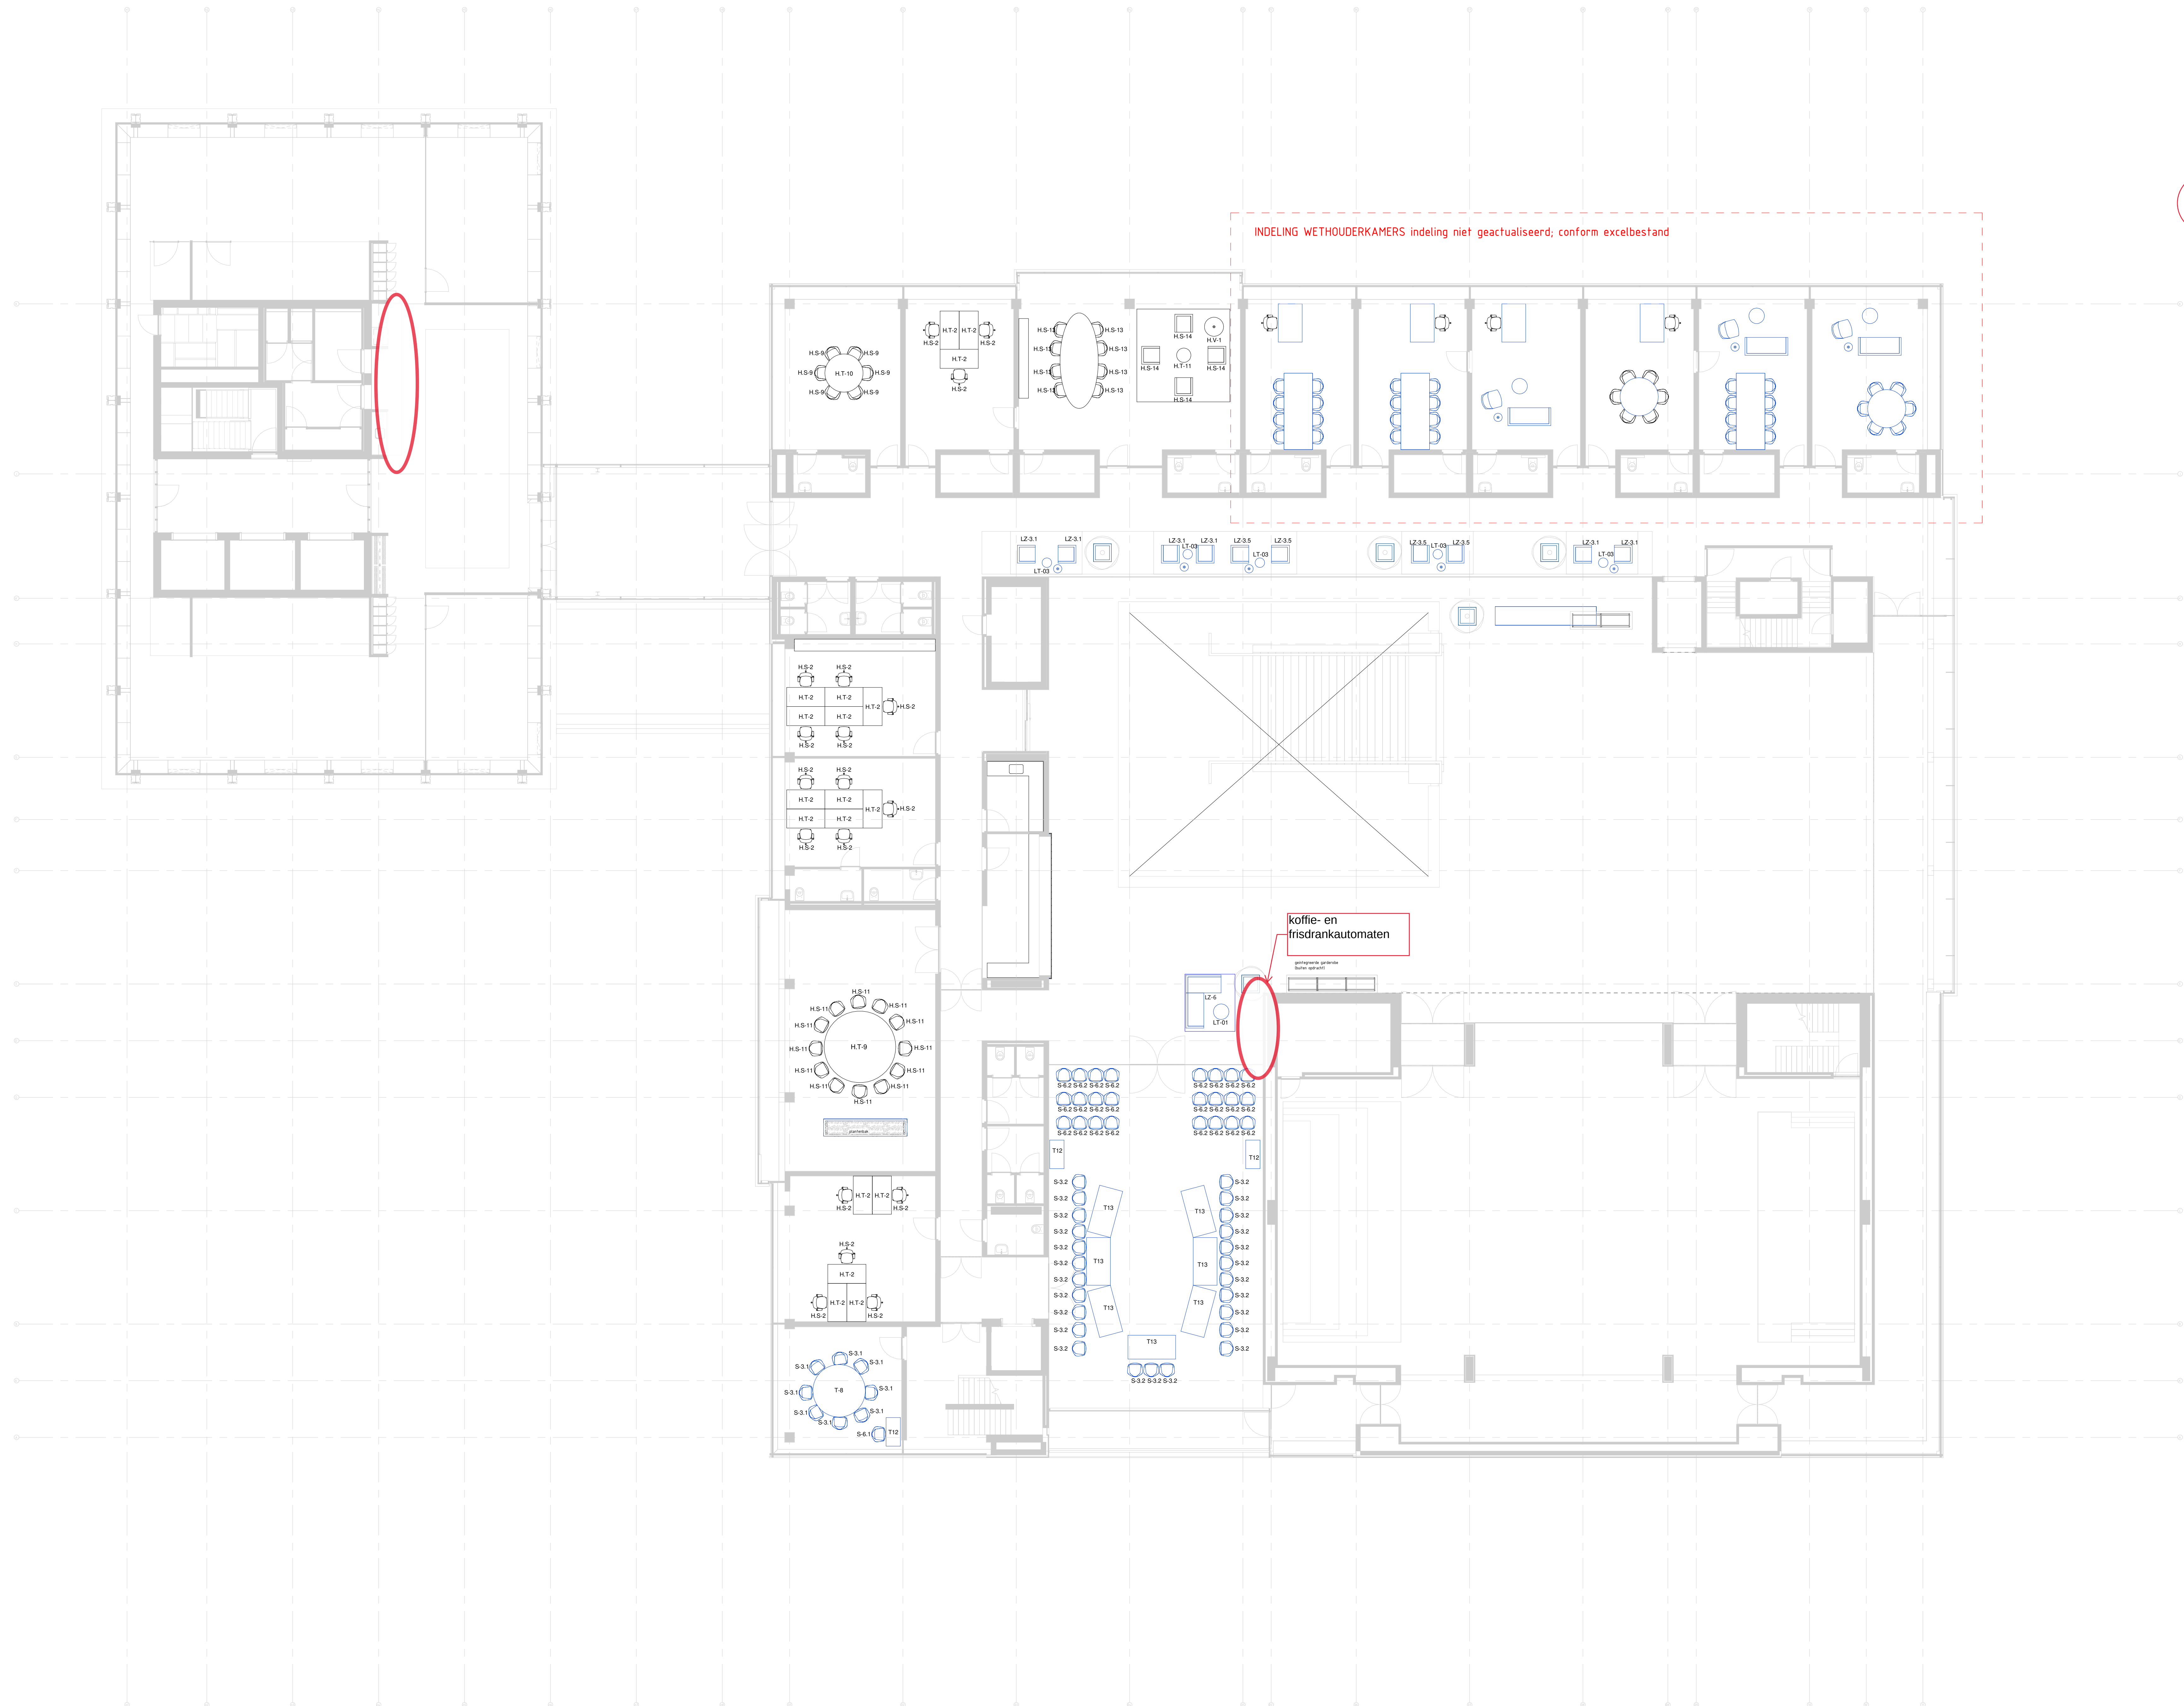

INDELING WETHOUDERKAMERS indeling niet geactualiseerd; conform excelbestand

koffie- en
frisdrankautomaten

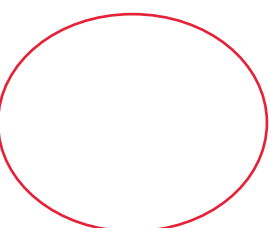

= Pantry/koffieautomaat

Alle maten in het werk te controleren
Maatregelen conform TSG
Geen stiften van de code lijst

Project
Slim verduurzamen stadhuis Eindhoven -
kassen inrichting

Onderwerp
Plattegrond Laag 02 los meublar

Fasering
4 SITUATIE EIND 2019

Tekening
4.2.10 - LK-02-2019

Fase
DO

Status
Definitief

Schaal
1:100

Formaat
A0

Datum
27-9-2019

Gewijzigd
a.11-11-2019