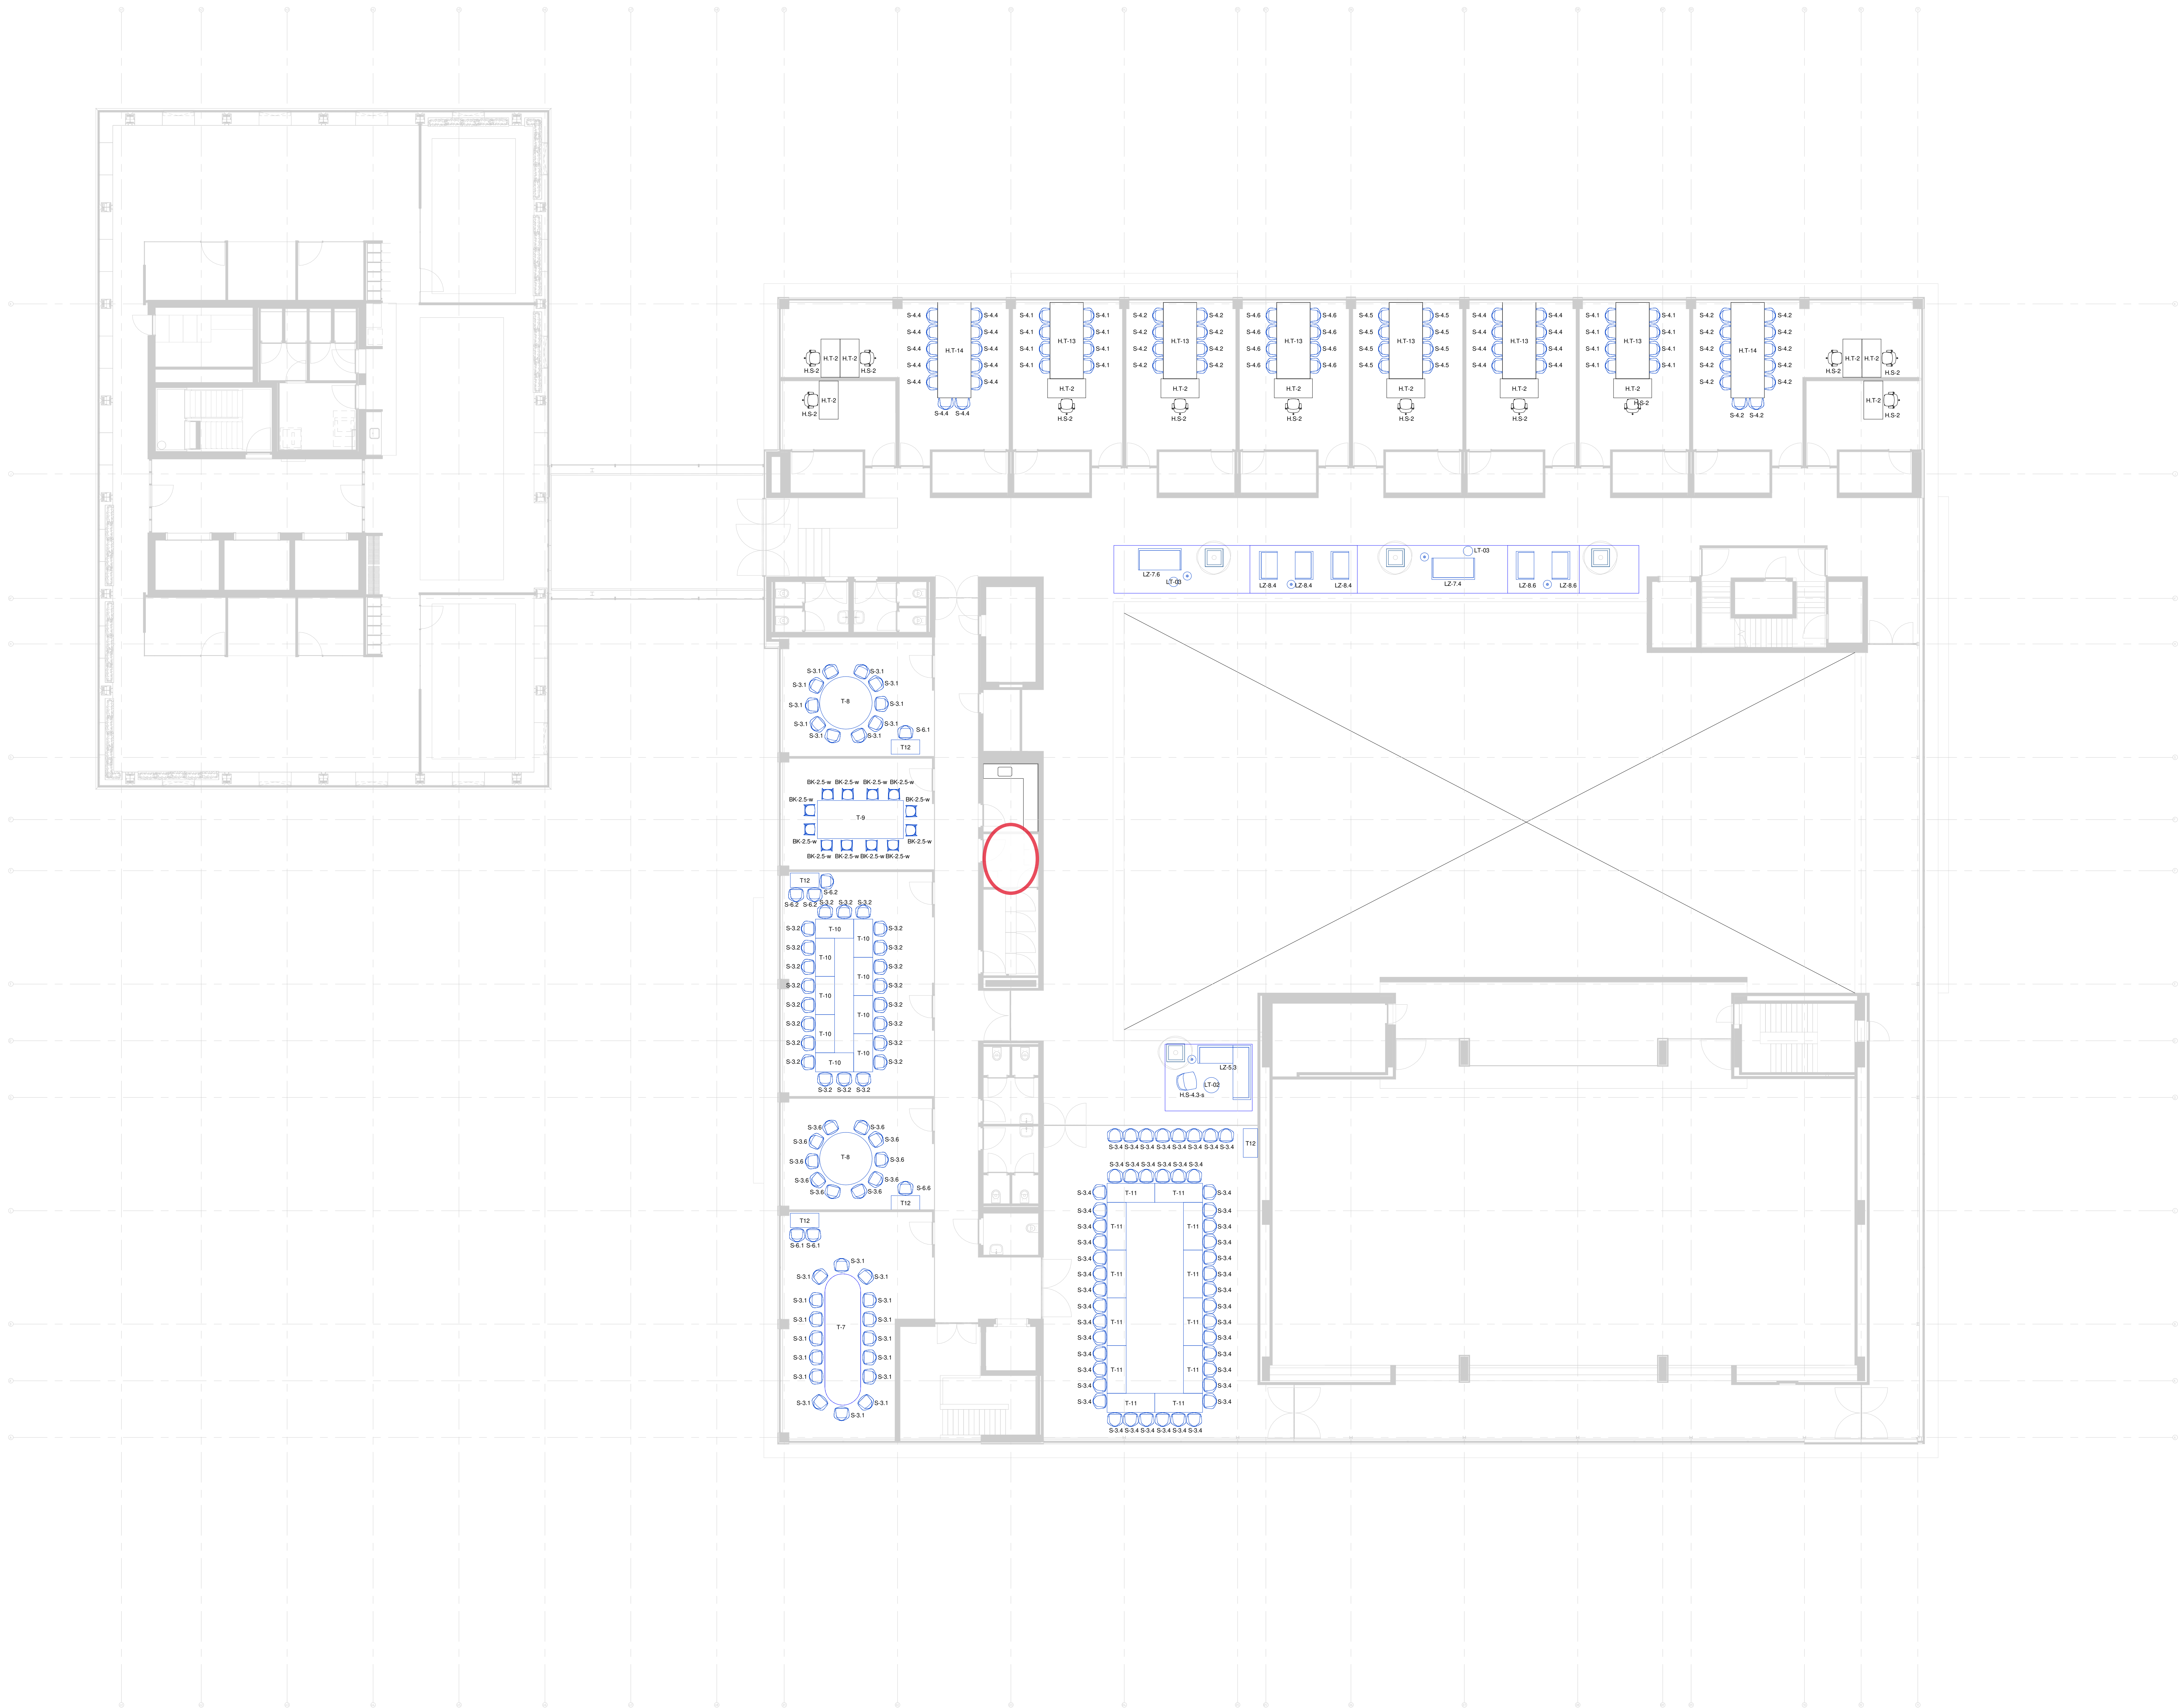


= Pantry

Alle noten in het werk te controleren
Maakten conform TIG
Geen stellen van de code lijst

Project
Slim verduurzamen stadhuis Eindhoven -
losse inrichting

Onderwerp

Fasering
4 SITUATIE EIND 2019

Tekening
4.2.10-10/03-2019

Fase
DO

Status
Definitief

Schaal
1:100

Formaat
A0

Datum
27-9-2019

Gewijzigd
a.11-11-2019