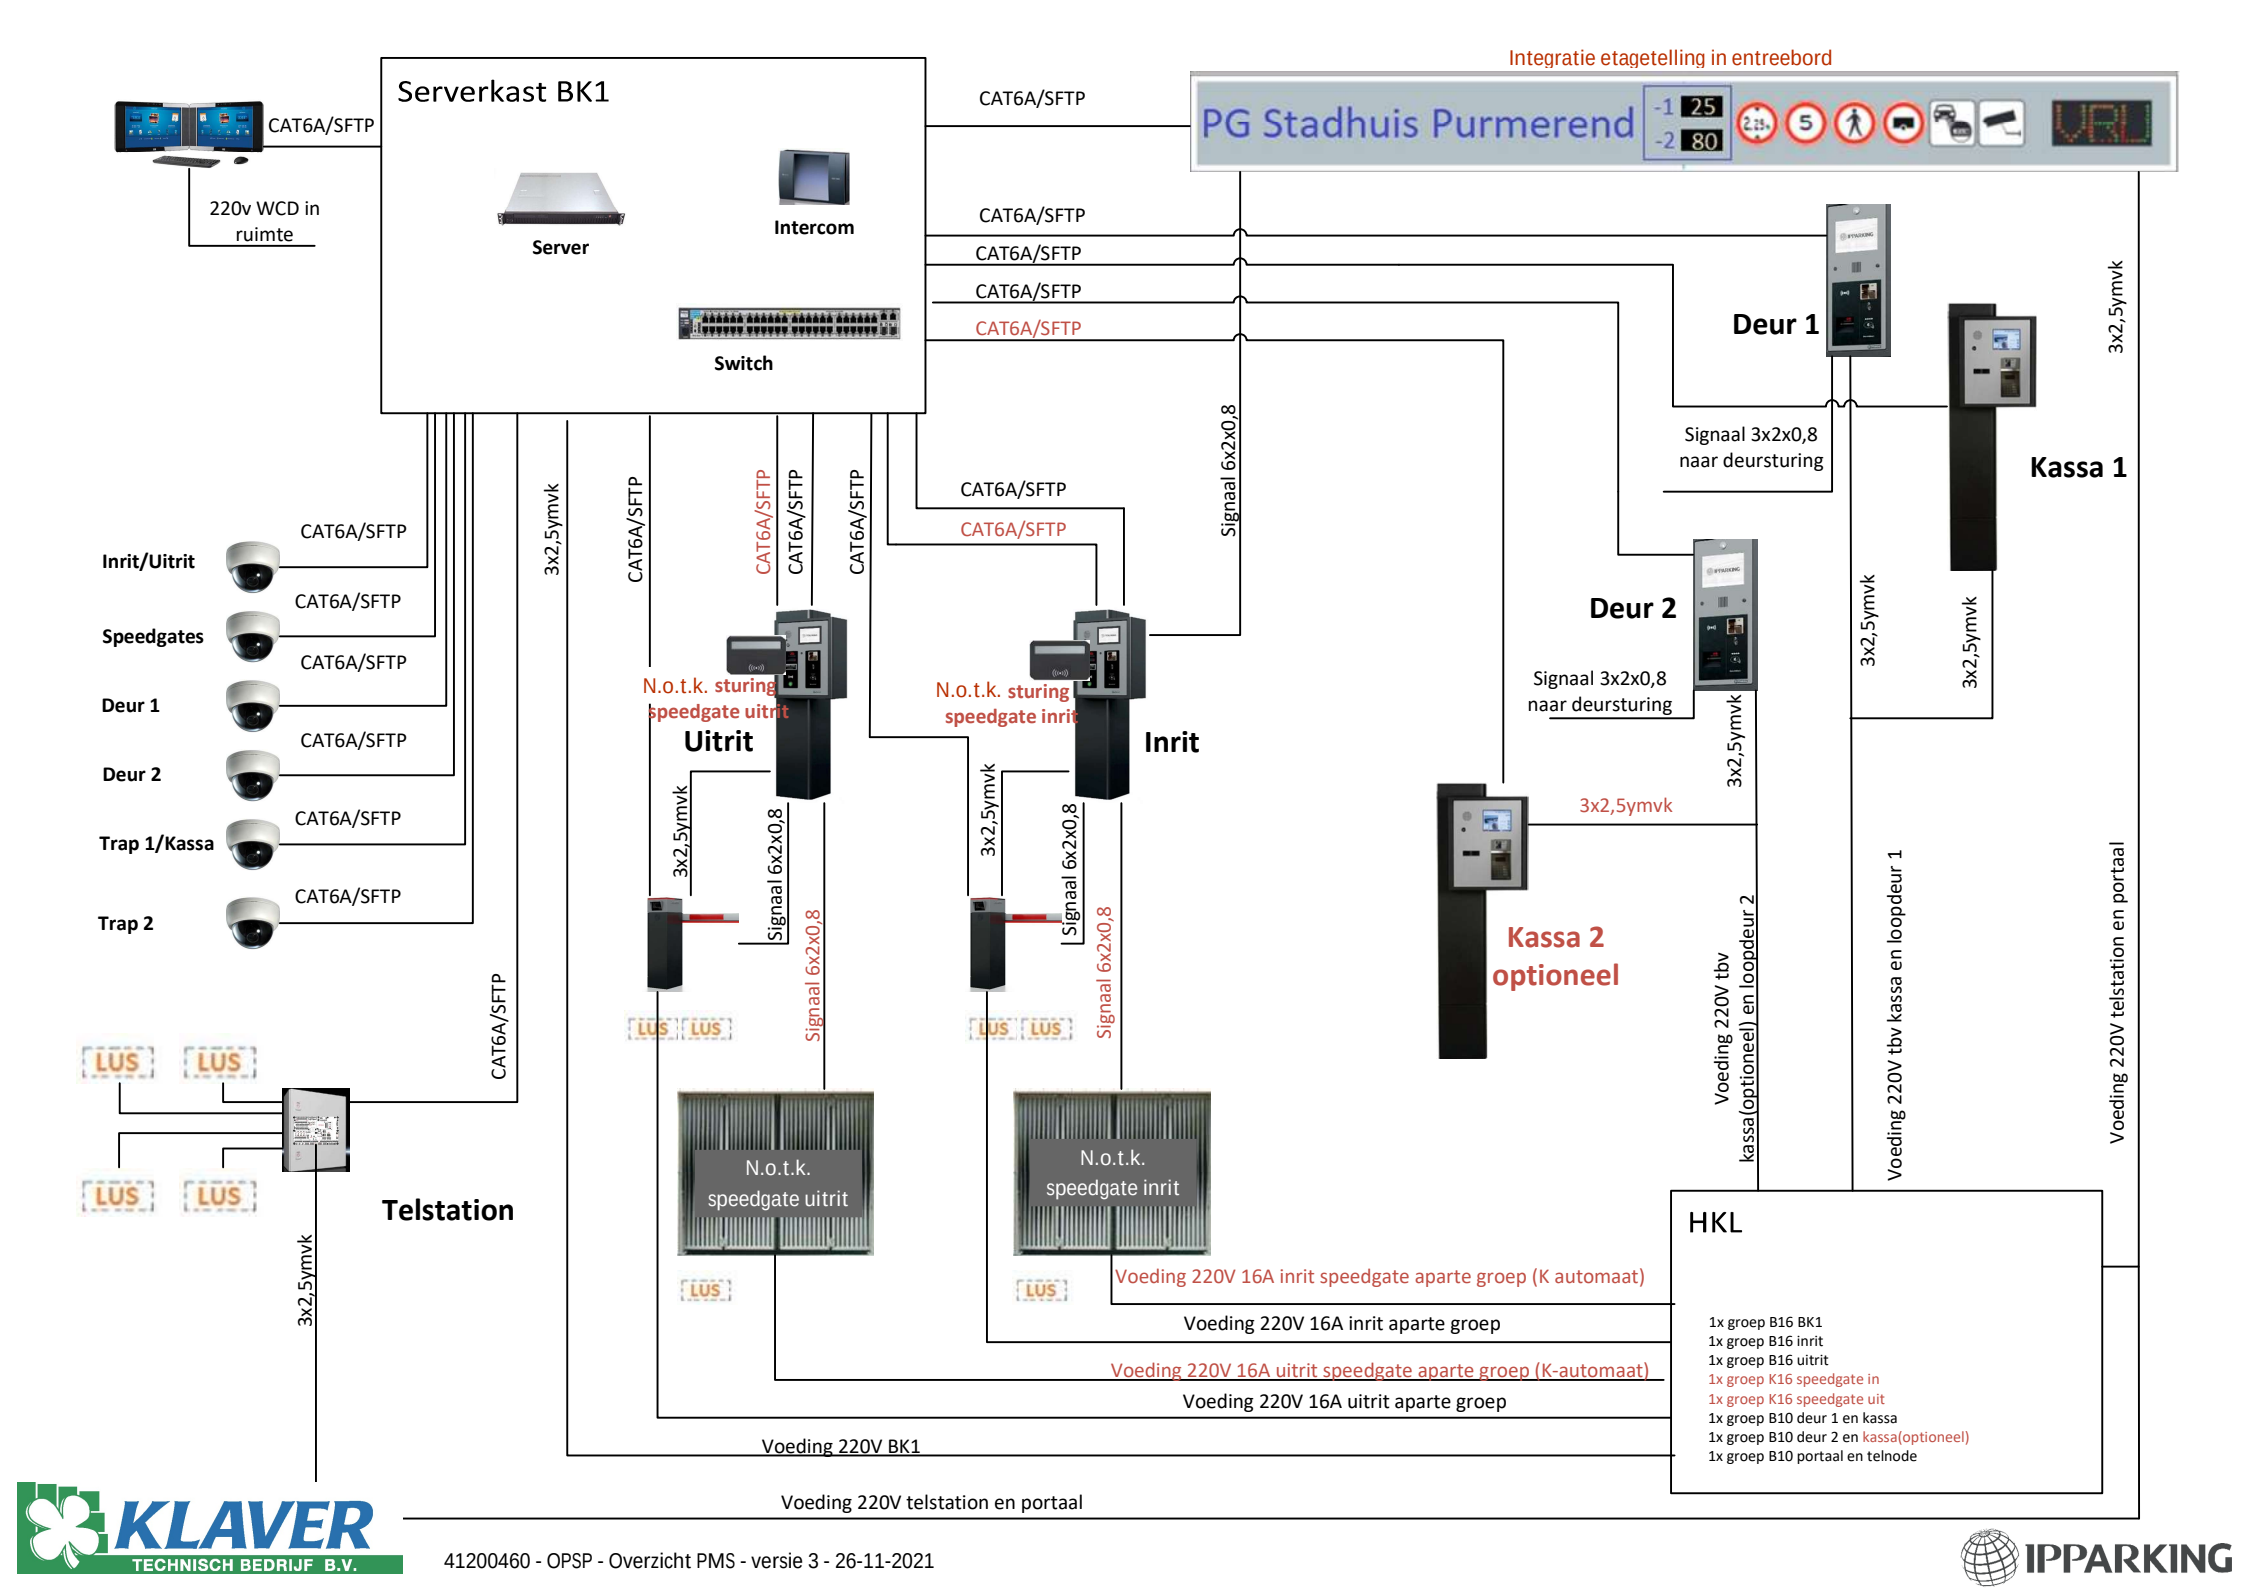
Integratie etagetelling in entreebord
PG Stadhuis Purmerend
-1 25
-2 80
Serverkast BK1
CAT6A/SFTP
220v WCD in ruimte
Server
Intercom
Switch
Deur 1
Deur 2
Kassa 1
Kassa 2 optioneel
Signaal 3x2x0,8 naar deursturing
Inrit/Uitrit
Speedgates
Deur 1
Deur 2
Trap 1/Kassa
Trap 2
3x2,5ymvk
Signaal 6x2x0,8
N.o.t.k. sturing speedgate uitrit
Uitrit
N.o.t.k. sturing speedgate inrit
Inrit
N.o.t.k. speedgate uitrit
N.o.t.k. speedgate inrit
LUS
Telstation
HKL
Voeding 220V tbv kassa(optioneel) en loopdeur 2
Voeding 220V tbv kassa en loopdeur 1
Voeding 220V telstation en portaal
Voeding 220V 16A inrit speedgate aparte groep (K automaat)
Voeding 220V 16A inrit aparte groep
Voeding 220V 16A uitrit speedgate aparte groep (K-automaat)
Voeding 220V 16A uitrit aparte groep
Voeding 220V BK1
1x groep B16 BK1
1x groep B16 inrit
1x groep B16 uitrit
1x groep K16 speedgate in
1x groep K16 speedgate uit
1x groep B10 deur 1 en kassa
1x groep B10 deur 2 en kassa(optioneel)
1x groep B10 portaal en telnode