


VOOR OFFERTE
BOSMA & BRONKHORST B.V.

- ALLE MATEN IN mm
- BINNENLIGGENDE DEURSCHARNIEREN RVS 304L
- DEURUITHOUDER(S) TOT 90 GRADEN, VERGRENDELD IN OPEN STAND
- ALLE METALEN KASTDELEN GEAAFD
- MONTAGEPLAAT BETONPLEX 2040 x 2620 x 18 mm (HxBxD)
- KUNSTSTOF A4 TEKENINGHOUDER GEMONTEERD OP STIFTEN
- STANDAARD HEVELSTANGENSLOT (3-PUNTSVERGREDELING)
- INBRAAKWEREND (WK2) ZAMAK ZWENKSLOT, ZWART GEPOEDERCOAT (ANTI GRAFFITI), GESCHIKT VOOR HALVE EUROPROFIELCILINDER 40 mm (STANDAARD 10/30), EXCL. LEVERING CILINDER
- KABELBEVESTIGINGSRAIL IN INGRAAFSOKKEL
- DEMONTABELE INGRAAFSOKKEL
- DEMONTABEL 4-ZIJDIG AFWATEREND DAK
- STICKER MET LOGO GEVAARLIJKE SPANNING BOVEN ZWENKGREEP DEUR
- DEMONTABELE HIJSGEN

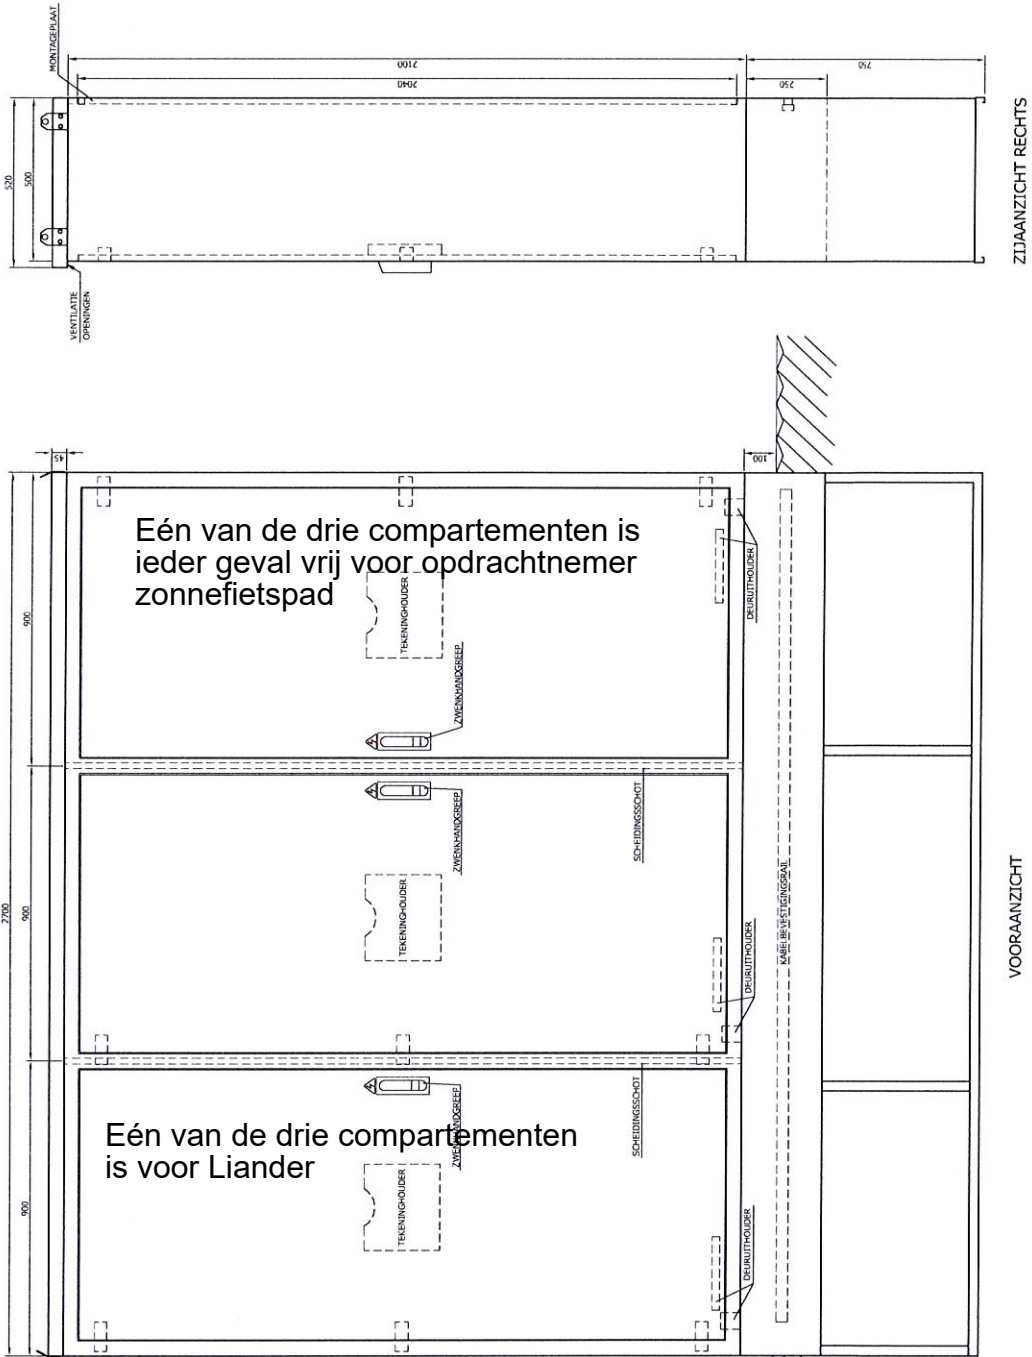

MATERIAAL	RVS 304L
PLAATDIKTE	2 mm
KLEUR	RAL 7033A
AFWERKING	CAS AW4010 COATING
OPTIES	DICHTE WARTELPLATEN IN BODEM

BOSMA & BRONKHORST BV		ARIS VAN BROEKWEG 14, 1507 BB, ZAANDAM		TEL: 075-6331500 FAX: 075-6331501		E-MAIL: INFO@BOSMA-BRONKHORST.NL		WWW.BOSMA-BRONKHORST.NL	
Onderwerp:		KASTAANZICHT		OV MEET- & VERDEELKAST		STANDAARD BOSMA & BRONKHORST BV		TEK.NR:	
REVISIE		A		B		C		D	
AANK.DAT.: 05-01-2021		HUID.DAT.:		SCHAAAL: 1:10		OPDR.GEV.:		ORDERNR.:	
GET.: RG		GEW.: RG		PROJ.NR.:		BOUWJ.:		FORMAAT: A3	
BLAD: 10		REV:							