




Let op: Vanaf begin 2021 zit deze "Gelaagde PDF" niet meer in de KLIC-uitlevering.


Als u een geprinte overzichtkaart wilt blijven gebruiken, bieden wij u het volgende alternatief voor de Gelaagde PDF: binnen de Kadaster KLIC-viewer een PDF genereren en deze vervolgens afdrukken.

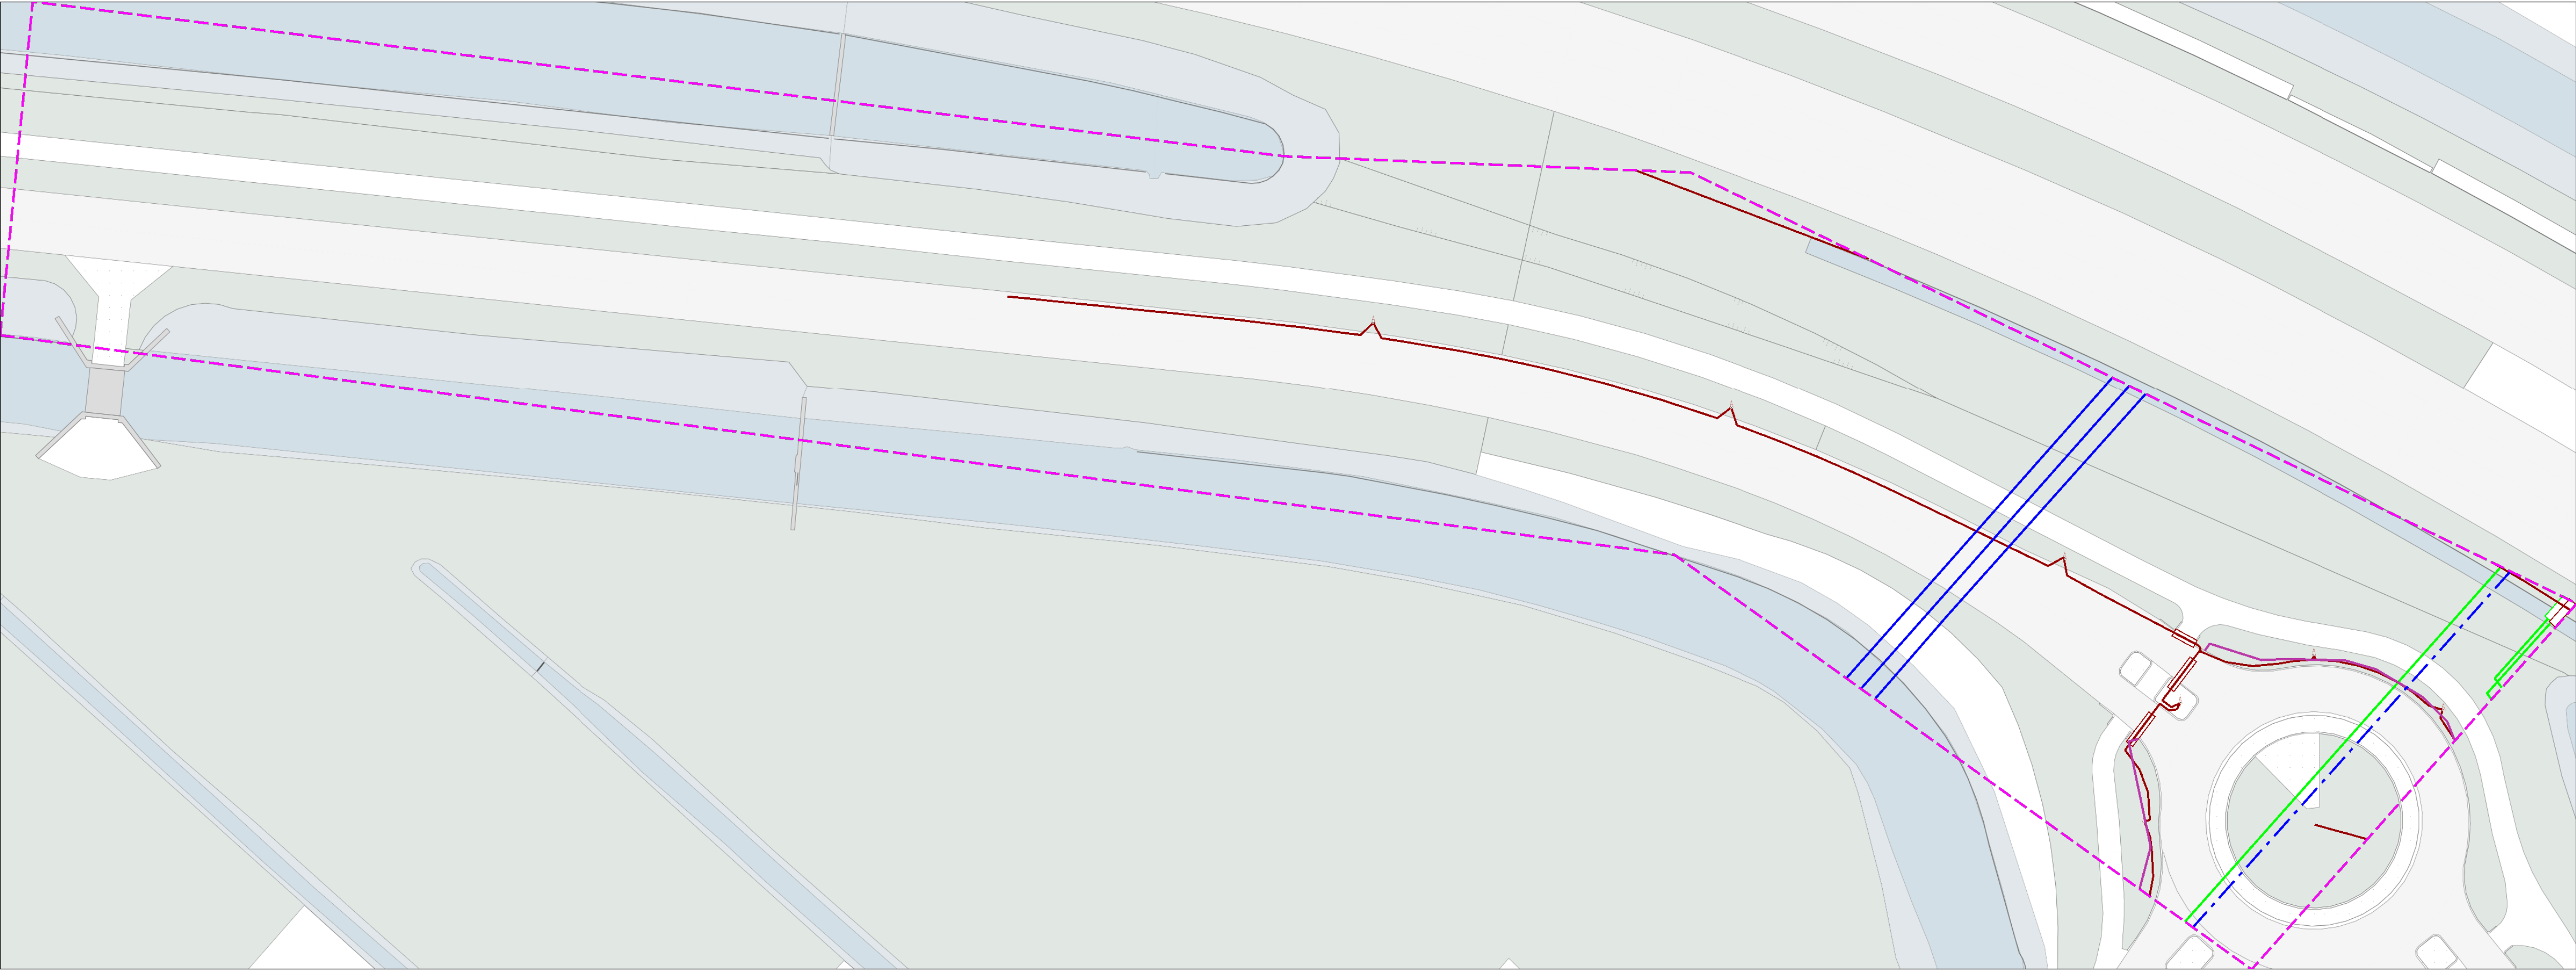

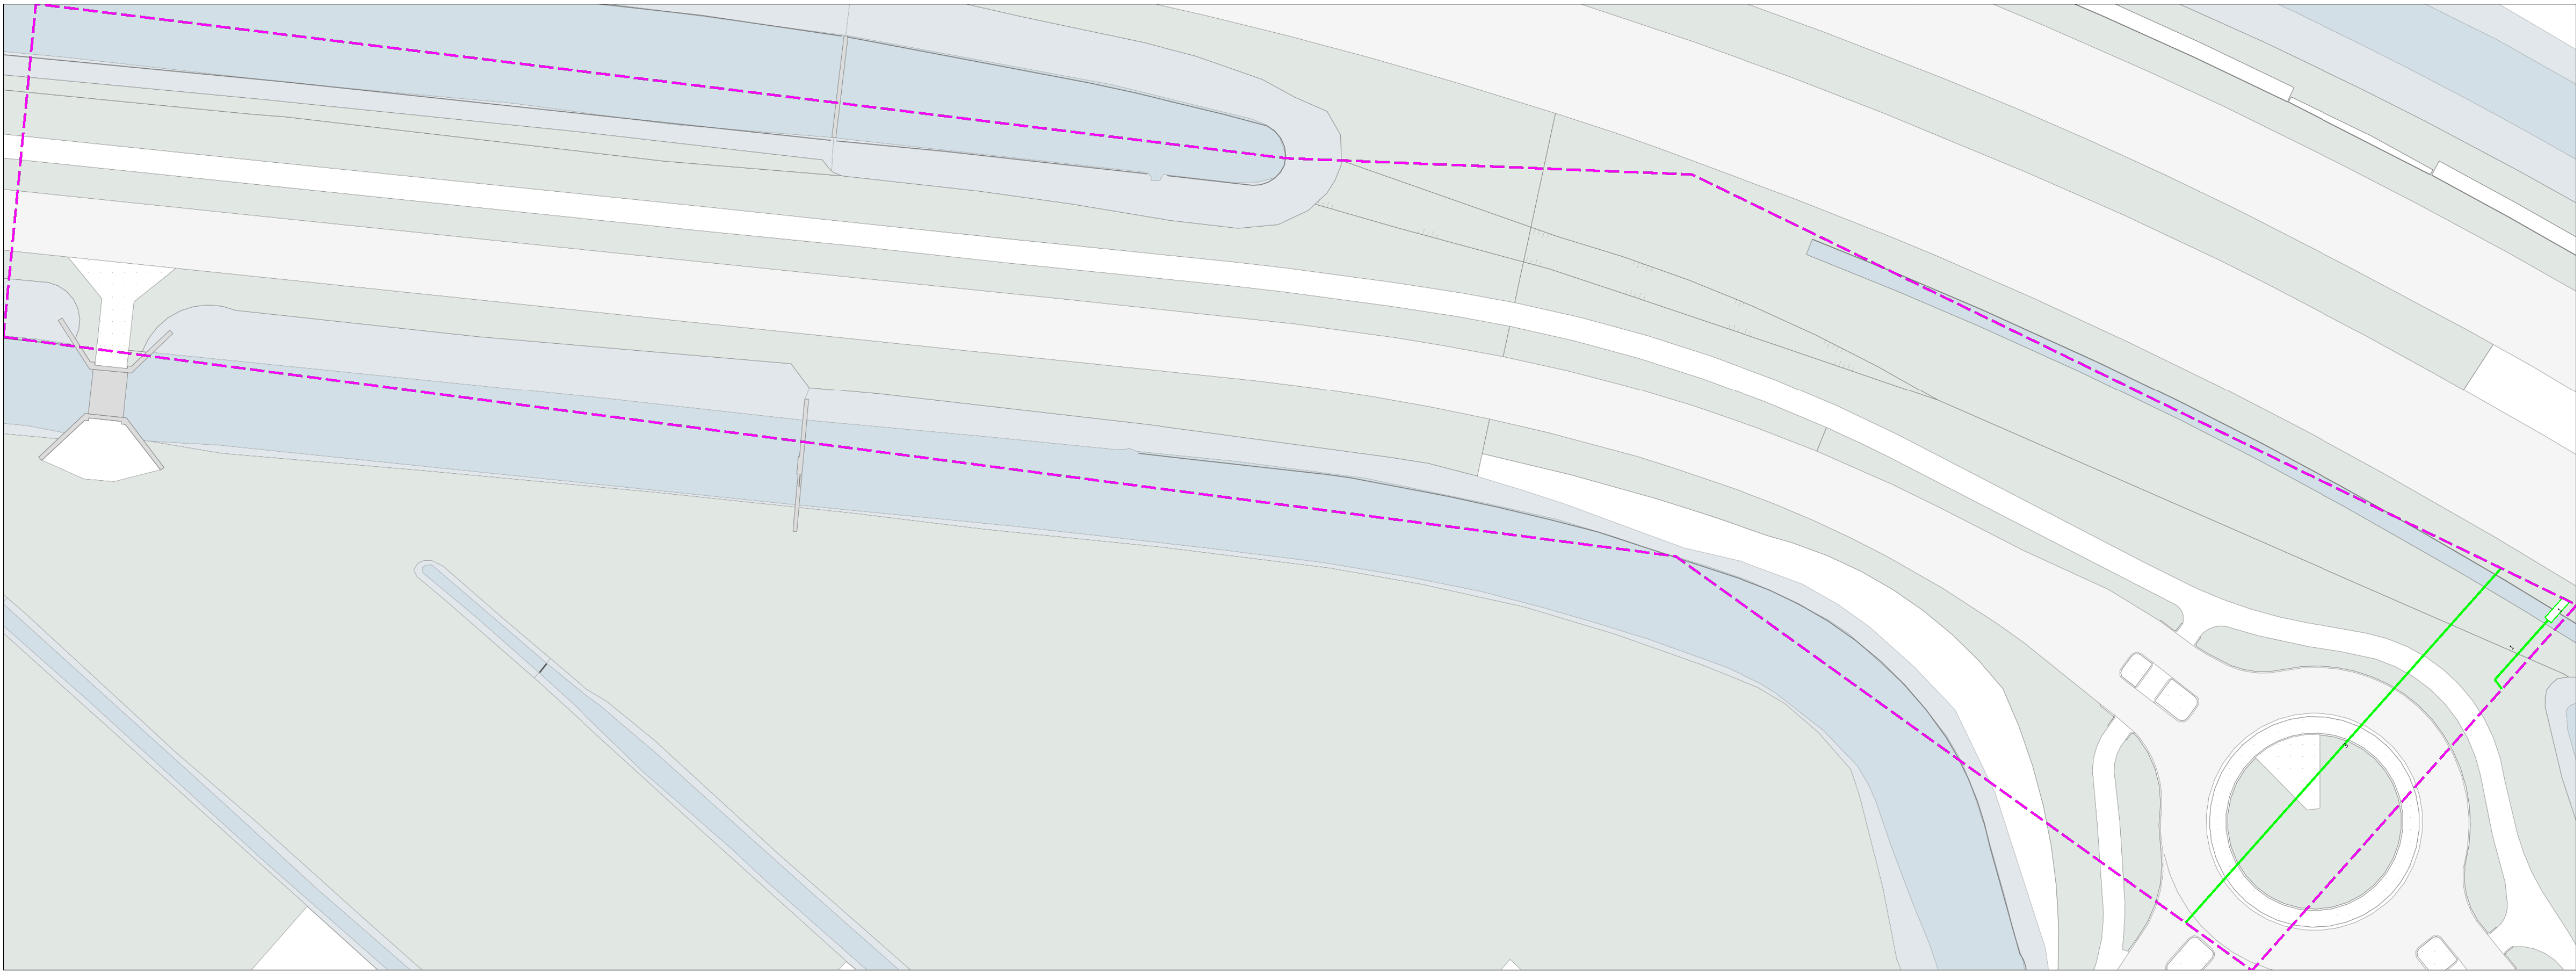

|          |                                   |                                                              |
|----------|-----------------------------------|--------------------------------------------------------------|
| Contact: | Beschadingsnummer:<br>08000200600 | ToeziChthouder(s):<br>K & L Beheer (Niet voor EV- Zie Brief) |
|          | Storingsnummer:                   | wilbon_Provincie_Noord-Holland@goconnectit.nl                |
|          |                                   | 0343594532                                                   |

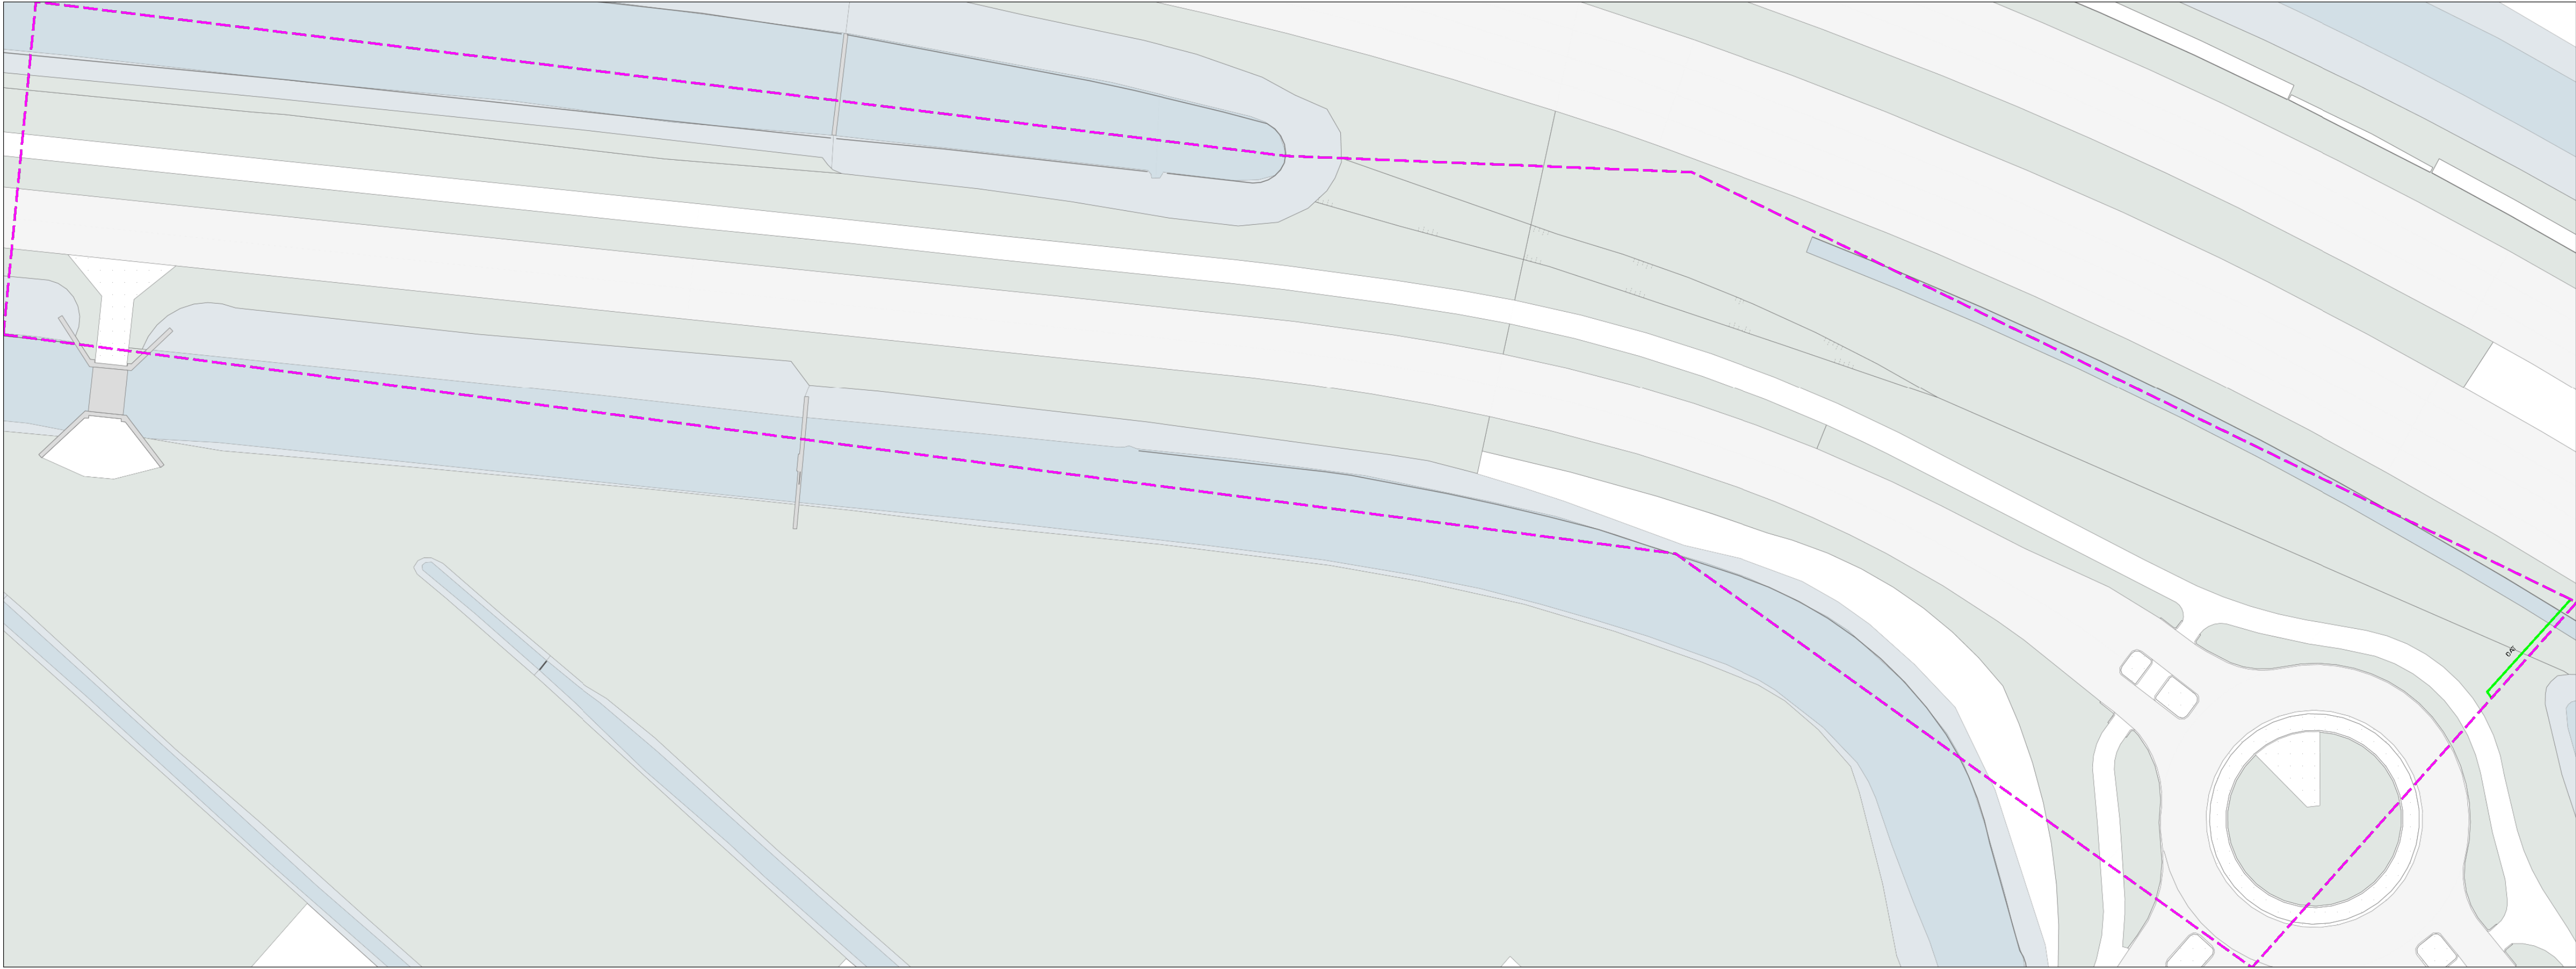

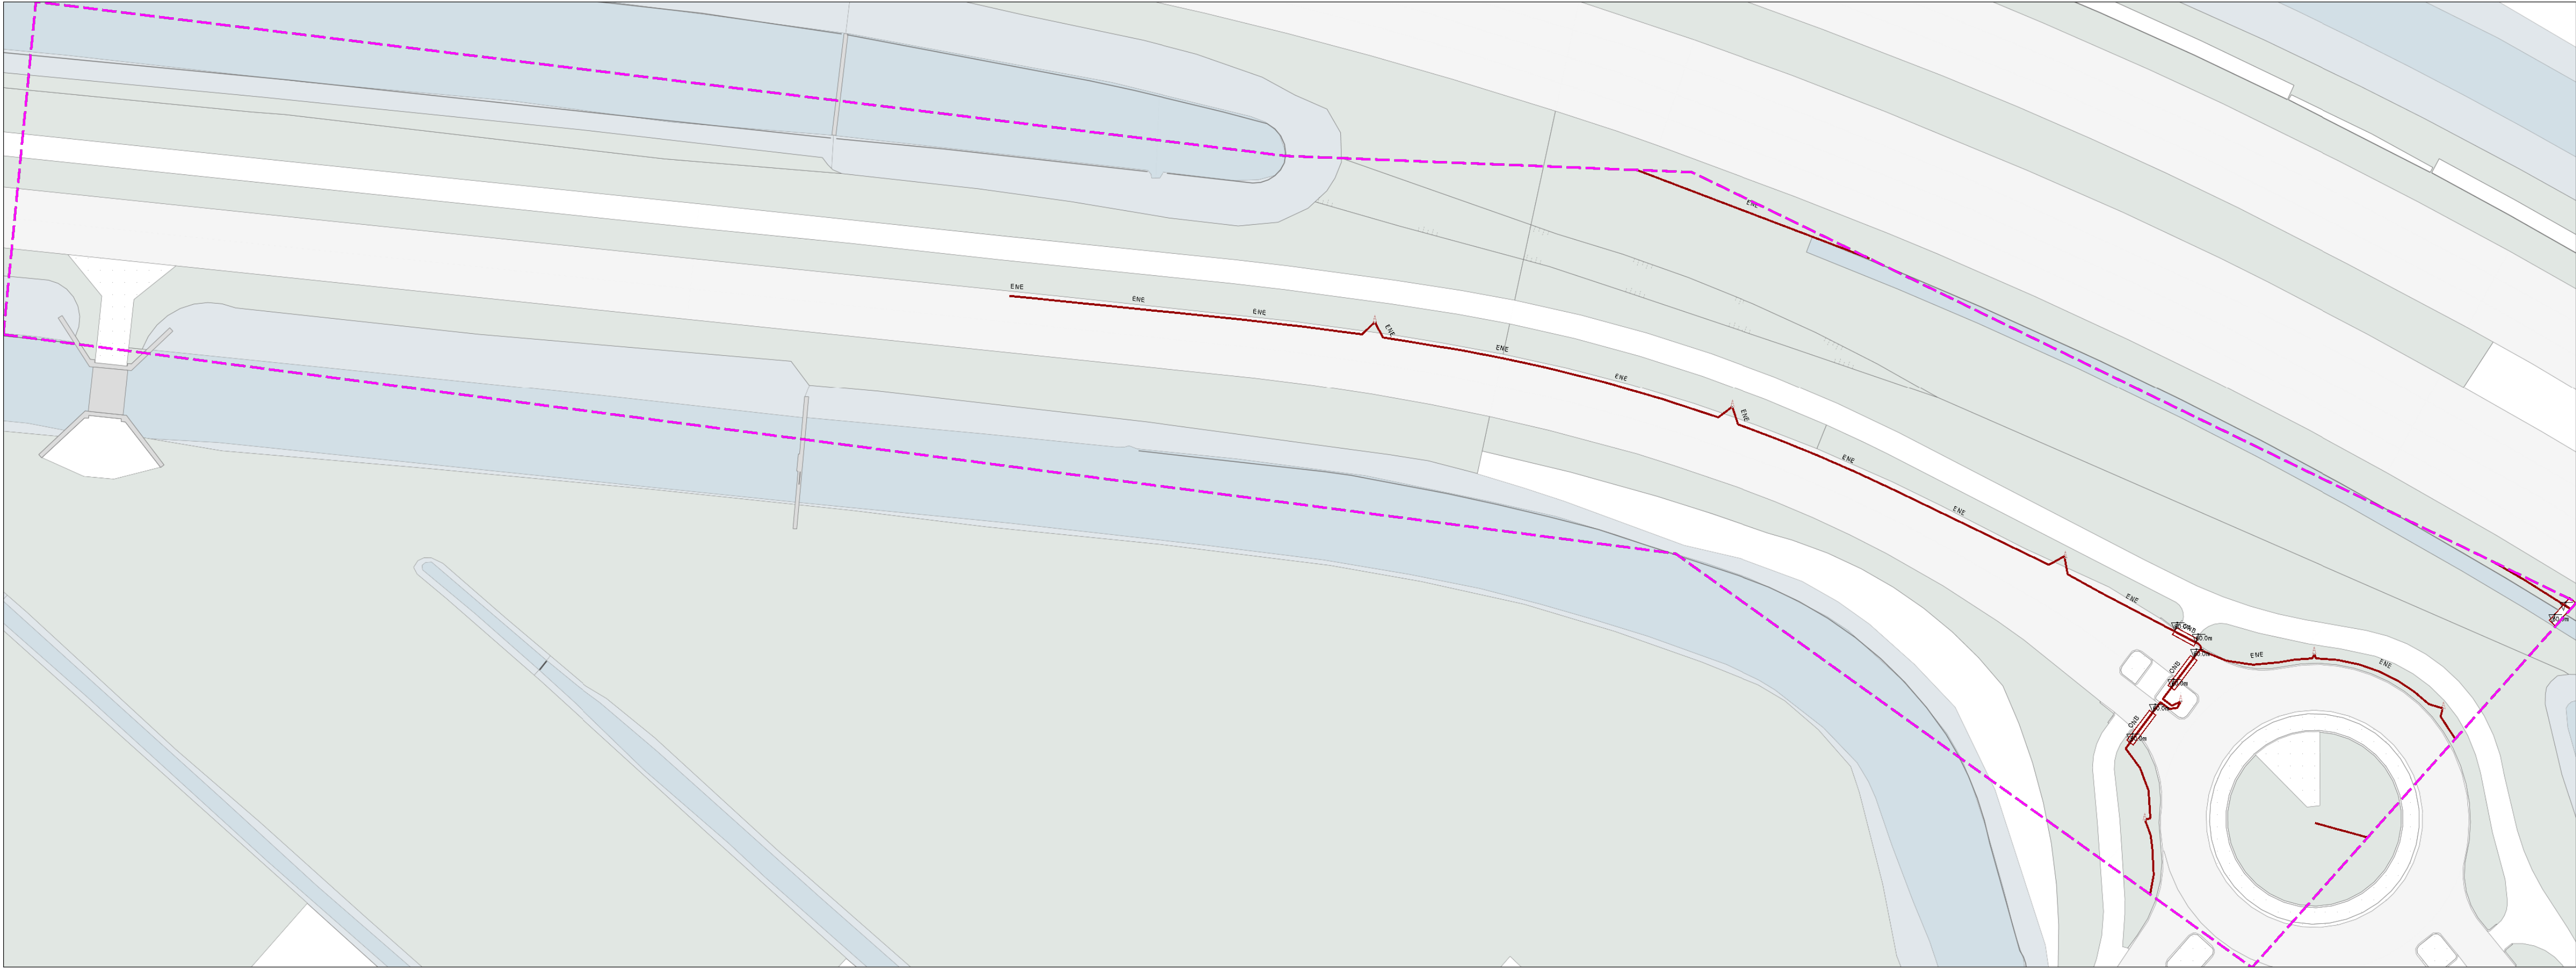

|          |                                   |                                                             |
|----------|-----------------------------------|-------------------------------------------------------------|
| Contact: | Beschadingsnummer:<br>08000200600 | Toeziethouder(s):<br>K & L Beheer (Niet voor EV- Zie Brief) |
|          | Storingsnummer:                   | wilbon_Provincie_Noord-Holland@goconnectit.nl               |
|          |                                   | 0343594532                                                  |

