


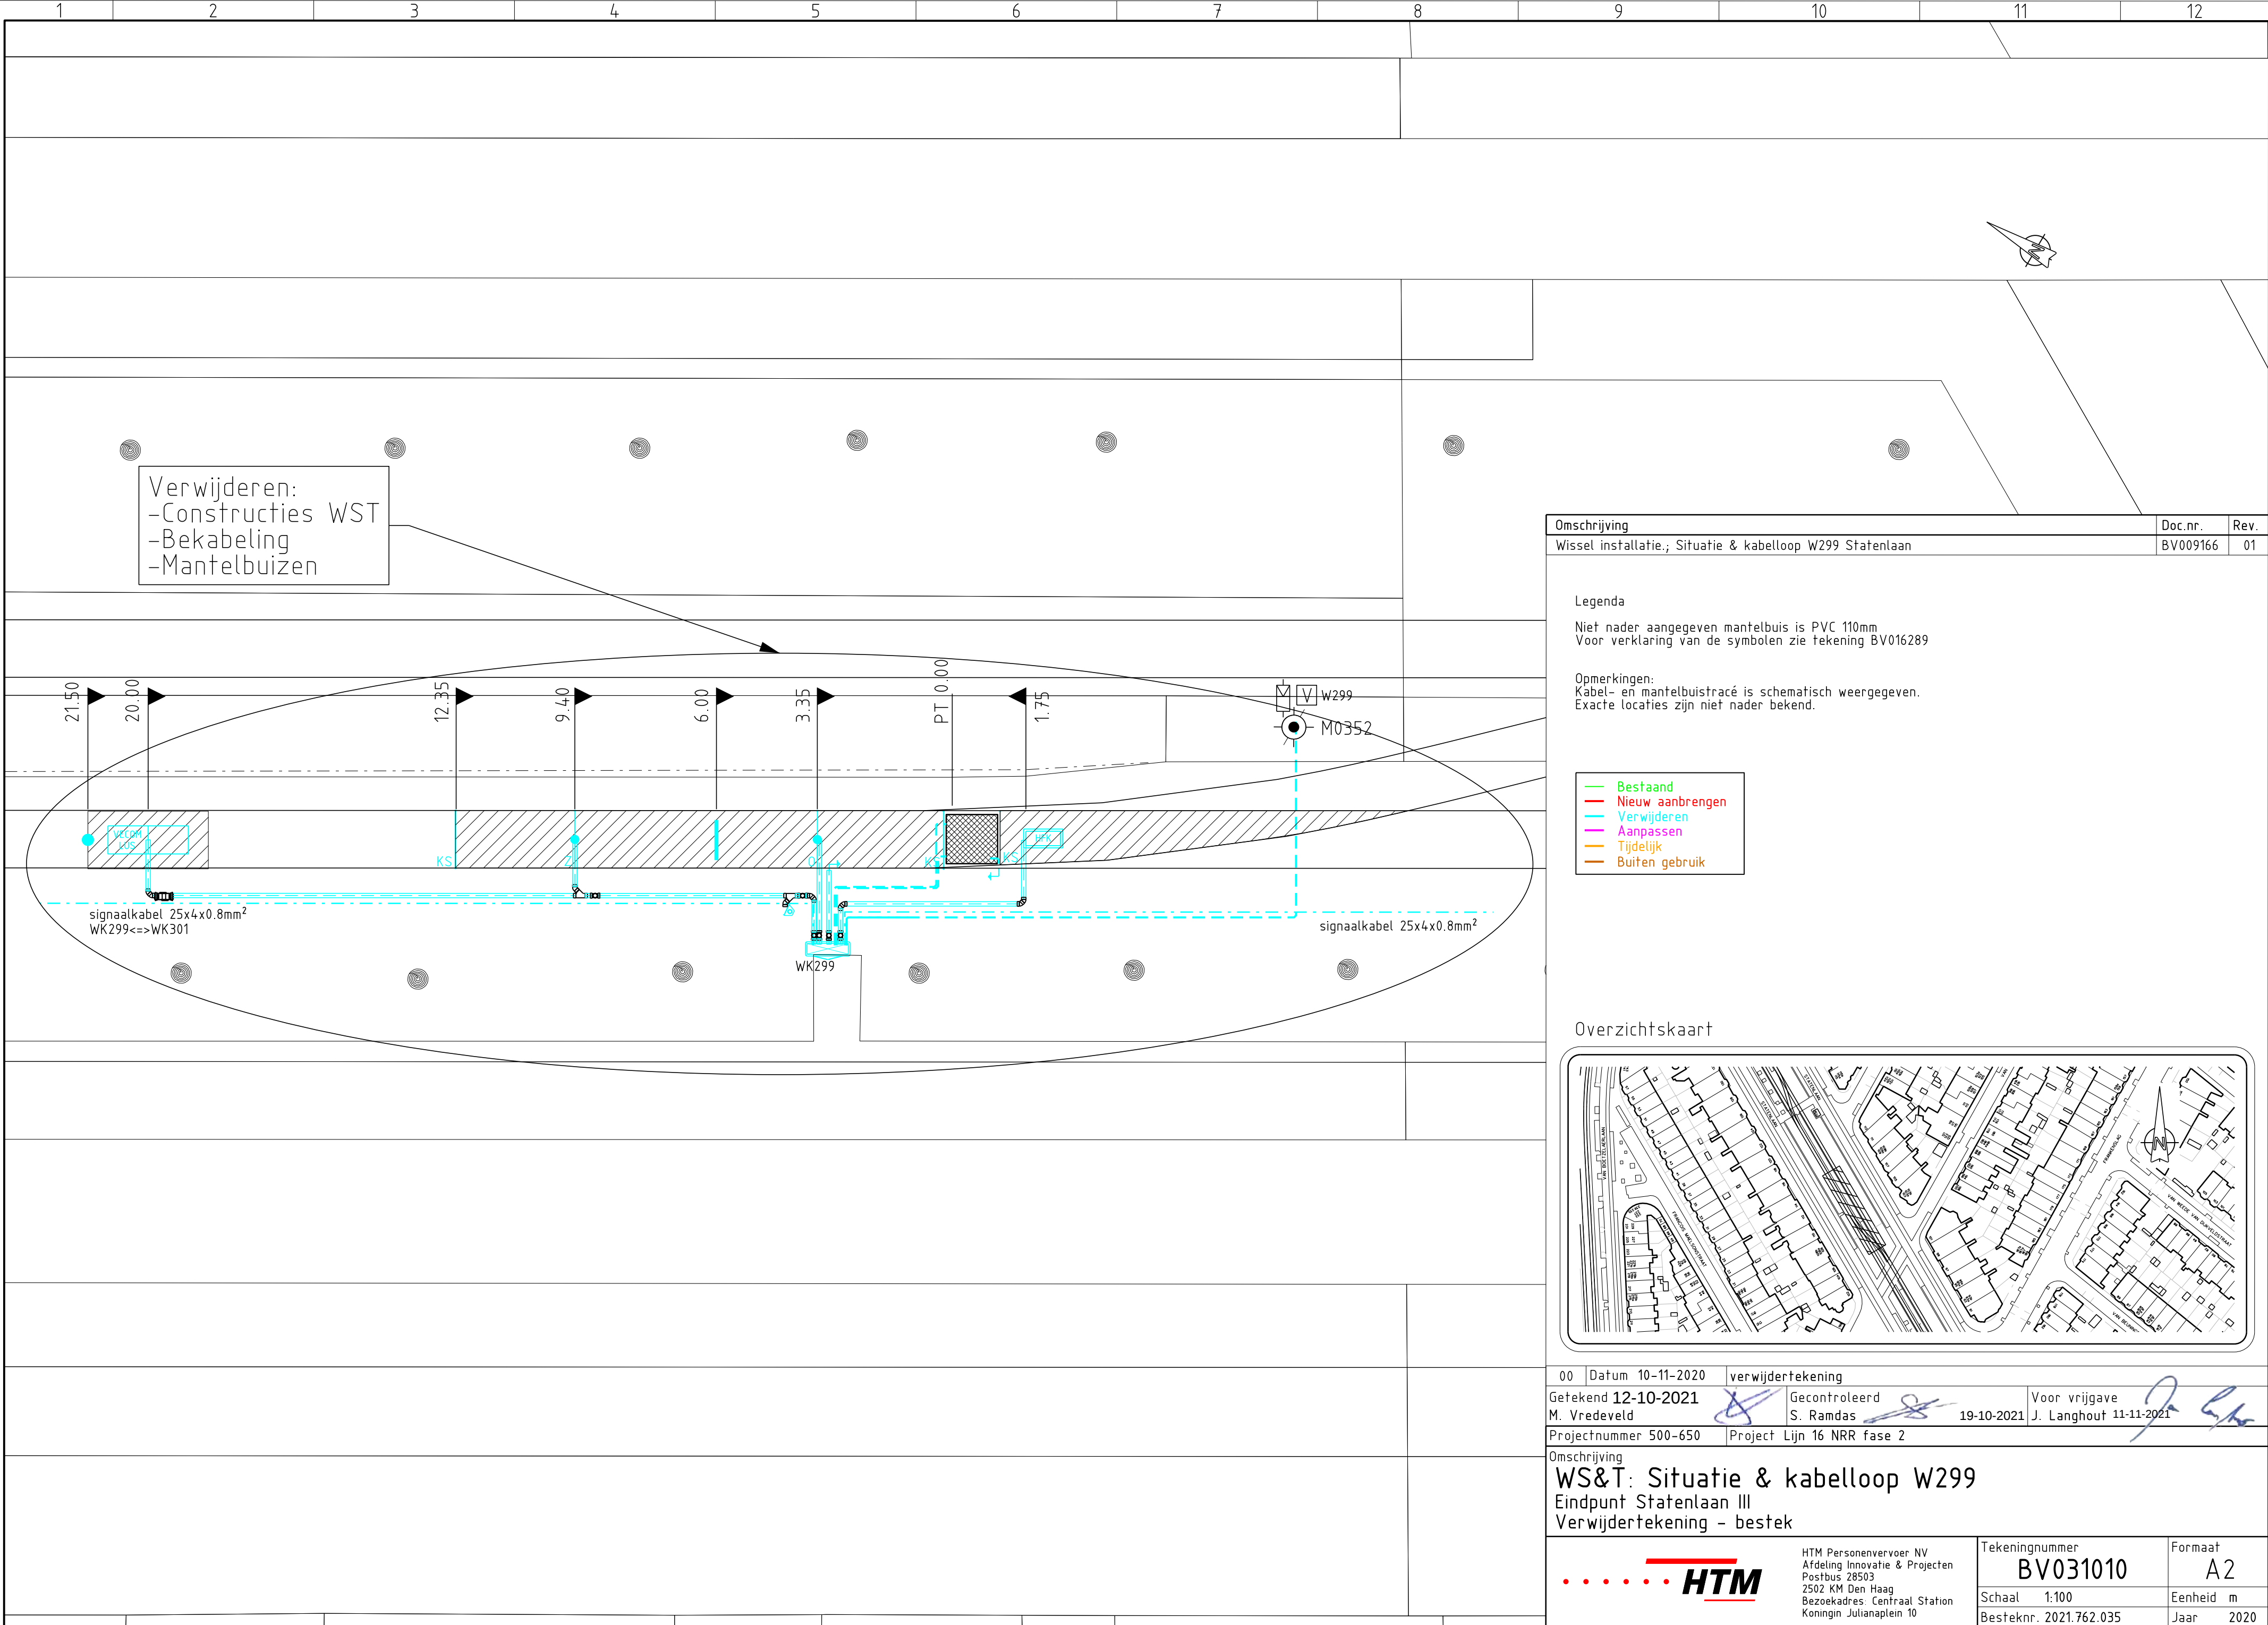

Verwijderen:
-Constructies WST
-Bekabeling
-Mantelbuizen

Omschrijving	Doc.nr.	Rev.
Wissel installatie, Situatie & kabelloop W299 Statenlaan	BV009166	01

Legenda

Niet nader aangegeven mantelbuis is PVC 110mm
Voor verklaring van de symbolen zie tekening BV016289

Opmerkingen:
Kabel- en mantelbuistracé is schematisch weergegeven.
Exacte locaties zijn niet nader bekend.

- Bestaand
- Nieuw aanbrengen
- Verwijderen
- Aanpassen
- Tijdelijk
- Buiten gebruik

Overzichtskaart



00	Datum 10-11-2020	verwijdertekening
Getekend 12-10-2021	Gecontroleerd	Voor vrijgave
M. Vredeveld	S. Ramdas	J. Langhout
Projectnummer 500-650	Project Lijn 16 NRR fase 2	11-11-2021

WS&T: Situatie & kabelloop W299
Eindpunt Statenlaan III
Verwijdertekening - bestek

	Tekeningsnummer		Formaat
	BV031010		A2
	Schaal	1:100	Eenheid m
Besteknr. 2021.762.035		Jaar	2020