
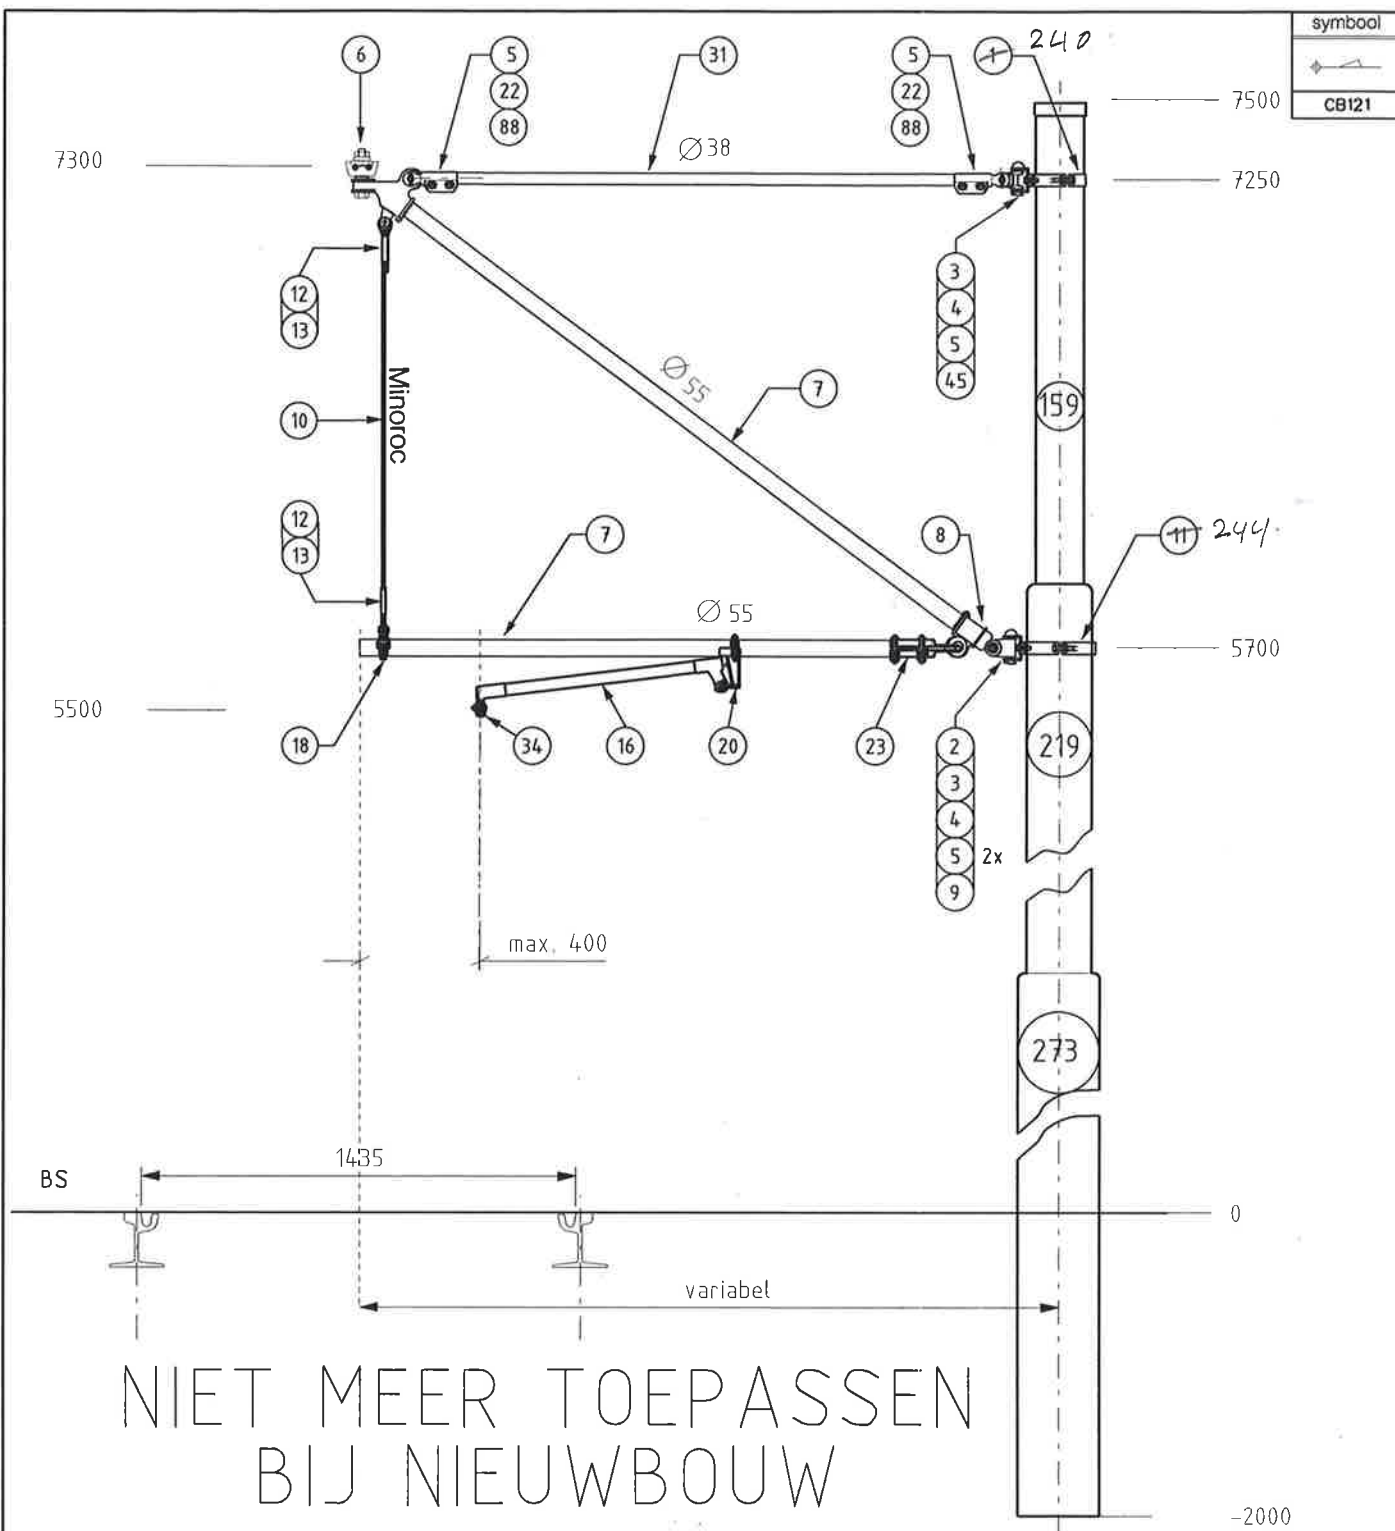


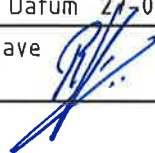

Opm: variabele maten in het werk te bepalen Artikelnr. zie bovenleidingconstructie: cb121

03				
02	Kader en positienummers gewijzigd	Sewrattan	10-08-2011	
01	GFK pijp gewijzigd en tekening gedetailleerd gemaakt	Sewrattan	08-10-2007	
Rev	Omschrijving	Getekend	Datum	Paraaf
Projectnaam		Projectnummer		Datum 27-09-2010
Getekend HTM		Goedgekeurd A. de Niet  01-09-2011	Voor vrijgave Beheer  02-09-2011	
Omschrijving Mastarm enkel, rechtstand trek(angelenkt) GFK=38/ 55mm Principetekening constructie CB121				
		Tekeningnummer BL015709		Formaat A4
HTM Personenvervoer NV Afdeling Railinfrastructuur Postbus 28503 2502 KM 's-Gravenhage Tel.: 070 - 384 84 00 Fax: 070 - 384 84 31		Schaal n.v.t.		Eenheid m

Constructienummer

CB121

Omschrijving

Mastarm rechtstand enkel, Trek, Angelenkt

Materiaallijst

Positie	Artikelnr.	Omschrijving	Hoeveelh.	Eenheid
6	027193	DRAAGKABEL DRAAIKLEM (SCHUIN)	1	st
7	027140	GFK-PIJP DB=55 DI=38 GELBGRAU RAL7034 L=8,0MTR	0,6	st
8	027186	SCHOORSTUK 55MM	1	st
10	027147	KABEL 9 MM MINOROC	2	m
12	027148	KOUSJE VOOR MINOROC	2	st
13	027150	KERFBUS VOOR MINOROC	2	st
16	027166	AFSTANDHOUDER Ø38 M16 L=800	1	st
18	027158	PIJPHOUDER MET OOG 55(DEELBR)	1	st
20	027163	BOCHTHOUDER 55 MM(DEELBAAR)	1	st
22	027133	EINDKLEM 38 MM MET VORK	2	st
23	027180	EINDHAAK 55 MM	1	st
31	027138	GFK-EP-PIJP 38MM RAL 7034 L=6,0M	0,4	st
34	027246	PROFIELDRAADKLEM M.16.DRAAD	1	st
45	027033	SCHARNIERDEEL MET OOG 17MM	1	st
264	027042	MASTRING 159 RVS SCHARNIERDEEL MET VORK	1	st
265	027015	MASTRING 219 RVS SCHARNIERDEEL MET VORK	1	st

Materiaallijst

Datum
Status1-6-2016
DefinitiefGoedgekeurd
Paraaf

A. de Niet

Tekening

Kenmerk
DatumBL015709
10-8-2011

2