


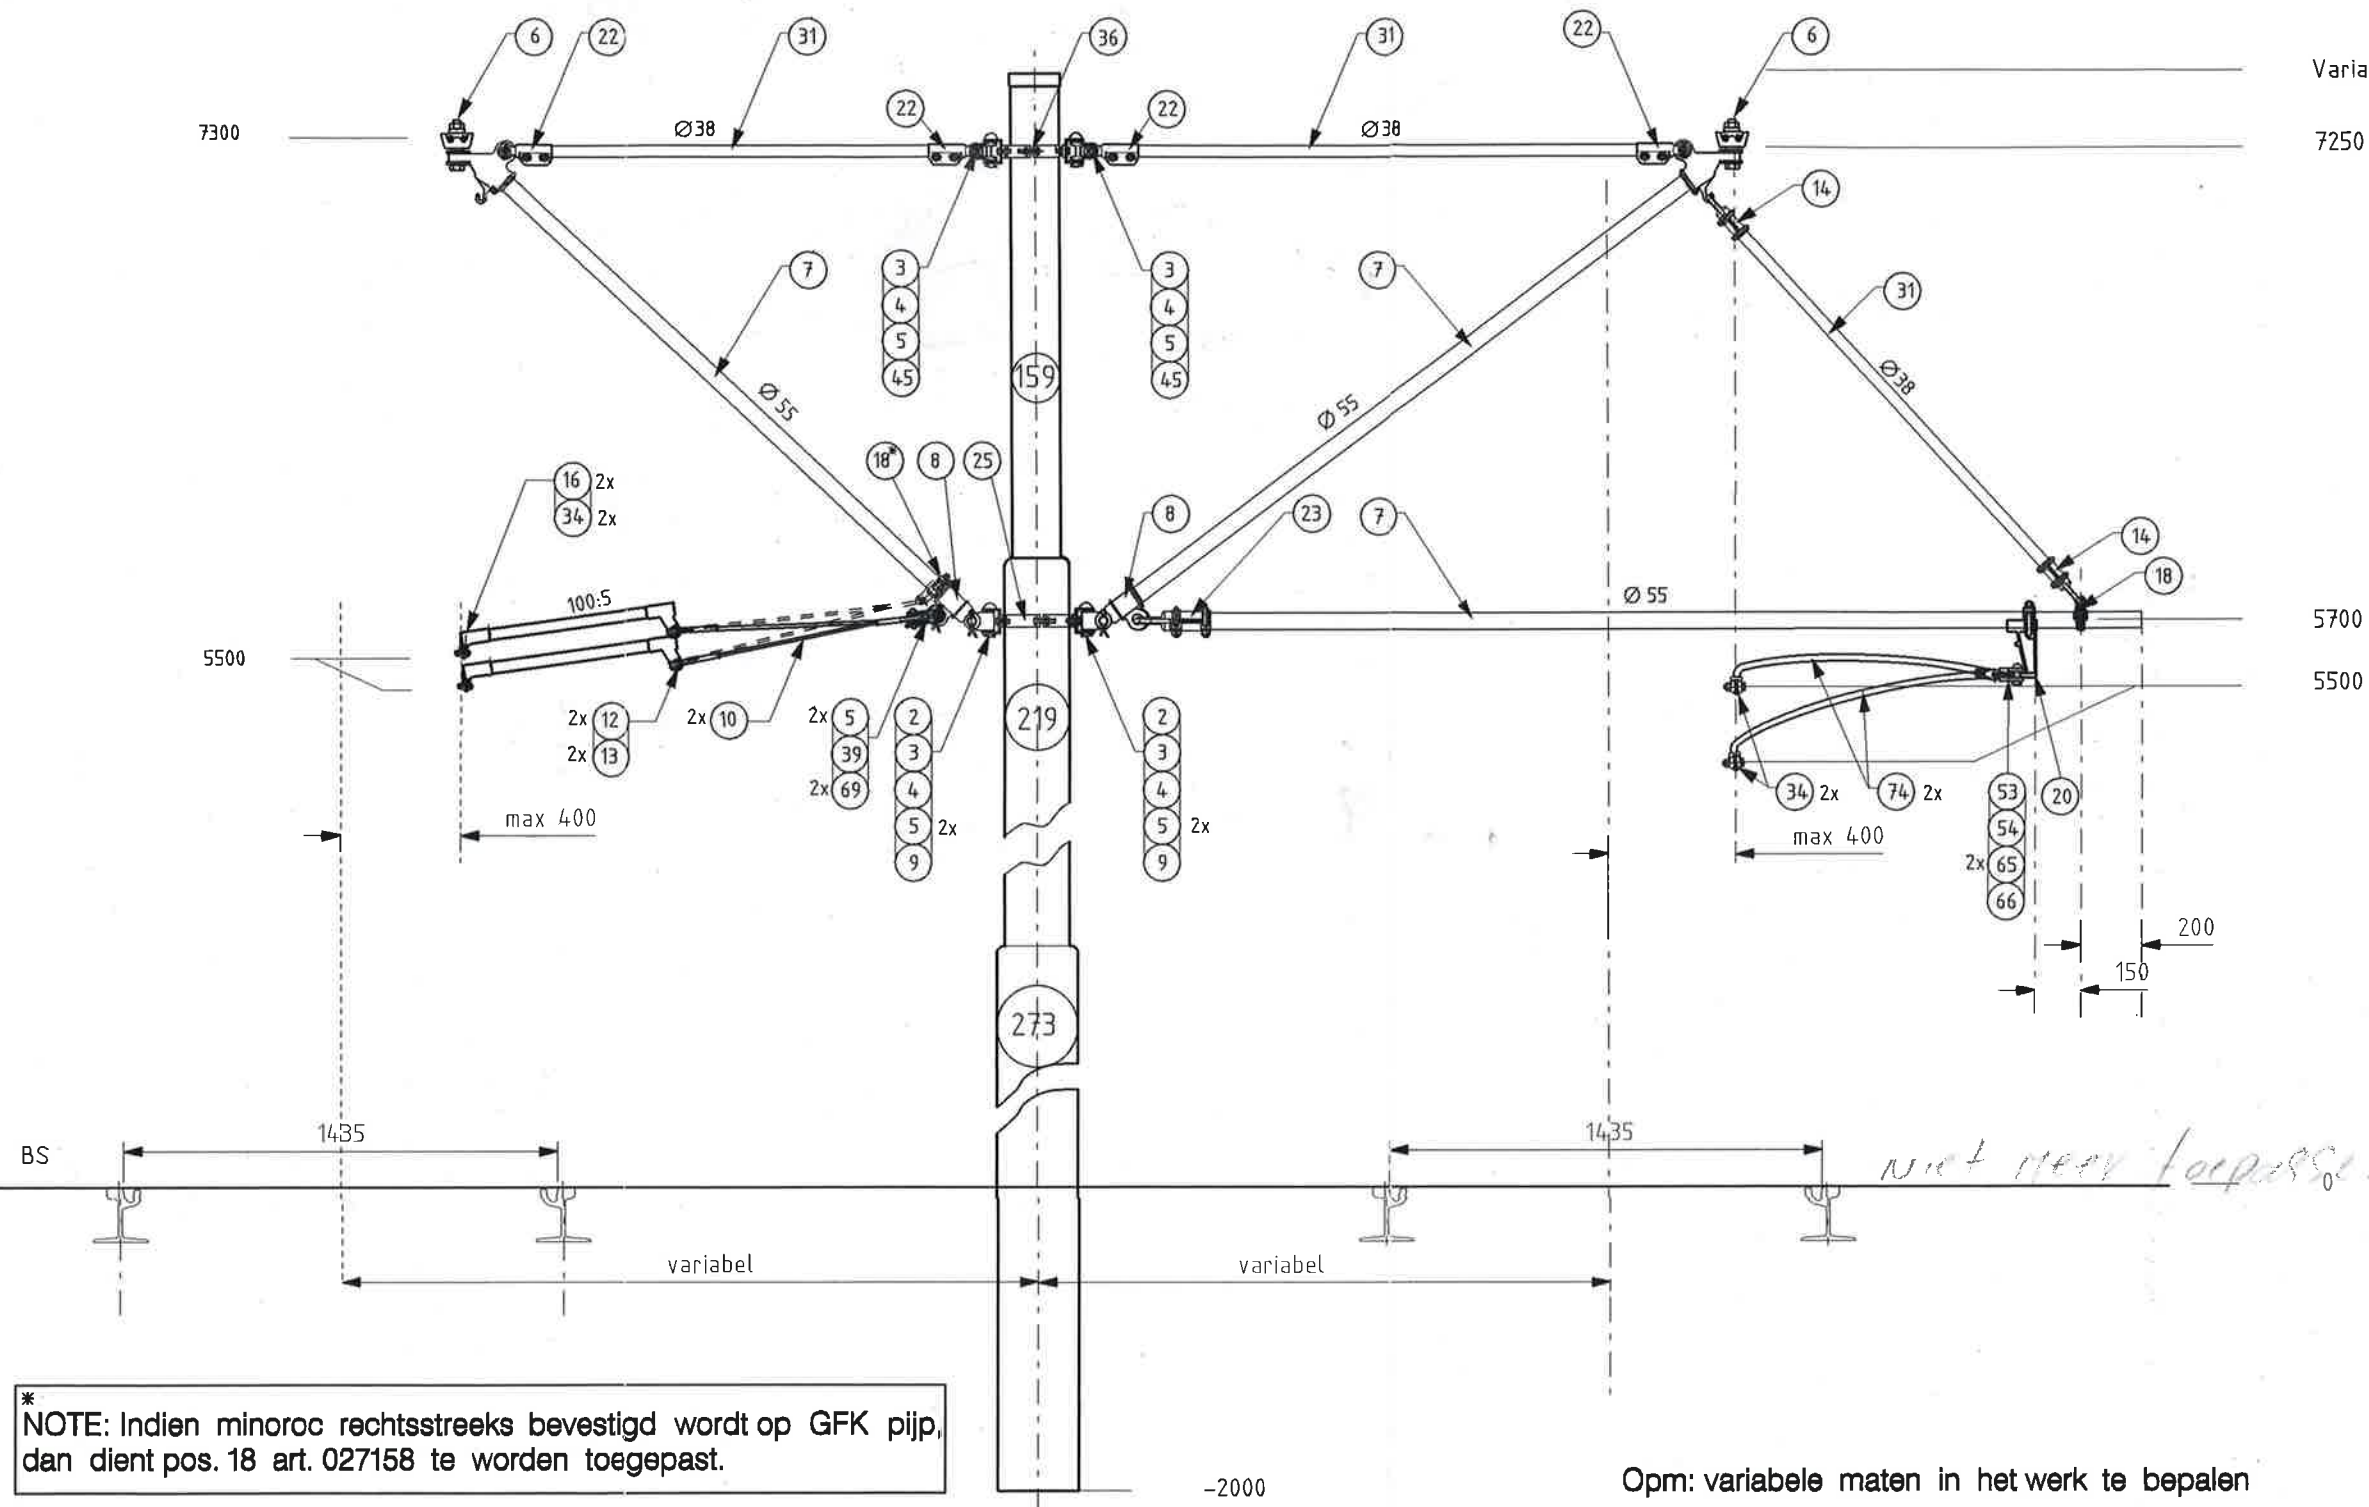

Opm: variabele maten in het werk te bepalen

Opm.: verklaring pos.nrs zie artikellijst

03	Nummering aangepast	Langhout	13-01-2009	
02	Spoorhouders aangepast van enkel naar dubbel	Langhout	26-09-2008	
01	Omschrijving gewijzigd	Sewrattan	09-08-2007	
Rev	Omschrijving:	Getekend:	Datum:	Paraaf:

Projectnaam	Projectnummer	Datum	24-04-07
Getekend J.Sewrattan	Goedgekeurd A. de Niet	Voor vrijgave Beheer	11-2009

Omschrijving
 Mastarm middenmast boog
 Principetekening constructie CB129

HTM Infra

HTM Personenvervoer NV
 Afdeling Infra
 Postbus 28503
 2502 KM 's-Gravenhage
 Tel: 070 - 384 84 00
 Fax: 070 - 384 84 31

Tekeningnummer BL019235	Formaat A3
Schaal 1:25	Eenheid mm
Besteknr.	Jaar 2007

HTM Bovenleidingconstructies
HTM

Constructienummer

CB129

Omschrijving

Mastarm dubbel, recht/ bocht
Materiaallijst

Positie	Artikelnr.	Omschrijving	Hoeveelh.	Eenheid
5	026285	SPLITPEN 5X28-DIN94	2	st
6	027193	DRAAGKABEL DRAAIKLEM (SCHUIN)	2	st
7	027140	GFK-PIJP DB=55 DI=38 GELBGRAU RAL7034 L=8,0MTR	0,75	st
8	027186	SCHOORSTUK 55MM	2	st
10	027147	KABEL 9 MM MINOROC	3	m
12	027148	KOUSJE VOOR MINOROC	3	st
13	027150	KERFBUS VOOR MINOROC	3	st
14	027178	EINDHAAK 38 MM	2	st
16	027166	AFSTANDHOUDER Ø38 M16 L=800	2	st
18	027158	PIJPHOUDER MET OOG 55(DEELBR)	1	st
20	027163	BOCHTHOUDER 55 MM(DEELBAAR)	1	st
22	027133	EINDKLEM 38 MM MET VORK	4	st
23	027180	EINDHAAK 55 MM	1	st
31	027138	GFK-EP-PIJP 38MM RAL 7034 L=6,0M	0,9	st
34	027246	PROFIELDRAADKLEM M.16.DRAAD	4	st
39	027098	KRUISSTUK 13 MM	1	st
45	027033	SCHARNIERDEEL MET OOG 17MM	2	st
53	027132	VORK VOOR SPOORHOUDER	1	st
54	027135	PEN VOOR SPOORHOUDER	1	st
65	027137	SPLITPEN VOOR SPOORHOUDER	2	st
66	027130	BEUGEL 10MM VOOR SPOORHOUDER	1	st
69	026286	SPLITPENBOUT 13 X 55	2	st
74	027126	SPOORHOUDER K&M L900 M16 INOX	2	st
221	027103	HARPSLUITING RVS 10	1	st
266	027039	MASTRING 159 RVS SCHARNIERDEEL MET VORK DUBBEL	1	st
267	027029	MASTRING 219 RVS SCHARNIERDEEL MET VORK DUBBEL	1	st

Materiaallijst

 Datum **1-6-2016**
 Status **Definitief**

 Goedgekeurd
 Paraaf

A. de Niet

Tekening

 Kenmerk
 Datum

BL019235
13-1-2009
3