

Contactpersoon

Ronald Wong

M 06-82156340

Ronald.Wong@rijksoverheid.
nl

Datum

29 november 2021


Ons documentnummer

24823

memo

Schietbaan DC Zeist

Stedenbouwkundige randvoorwaarden voor de tijdelijke schietbaan

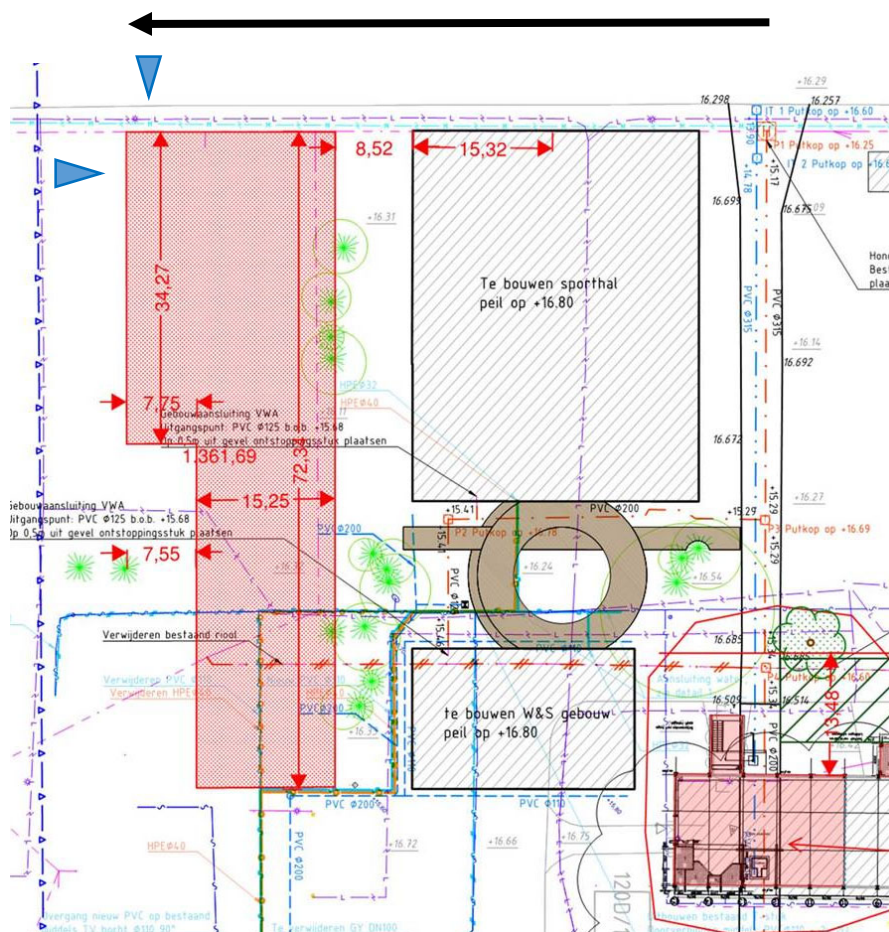

Ontsluitingsroute gemotoriseerd verkeer en ontsluiting kavel
t.b.v. logistiek



Mogelijkheden hoofdentree gebouw t.b.v. Schietbaan



Bouwgrens