

Ronald Wong

Ronald.Wong@rijksoverheid.
nl


29 november 2021

24823

memo

Schietbaan DC Zeist

Stedenbouwkundige randvoorwaarden voor de tijdelijke schietbaan

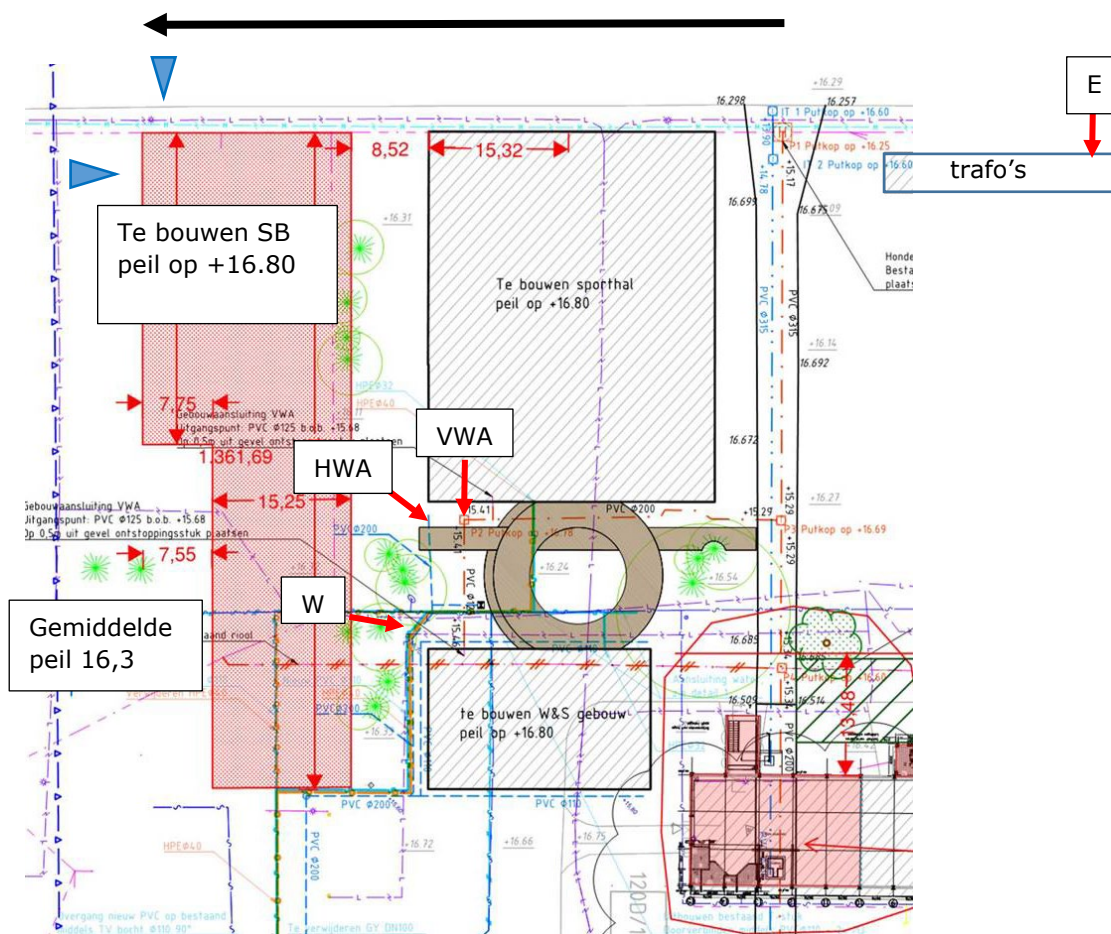

Ontsluitingsroute gemotoriseerd verkeer en ontsluiting kavel
t.b.v. logistiek

Mogelijkheden hoofdentree gebouw t.b.v. Schietbaan

Bouwgrens

Aansluiting NUTS voorzieningen (**E**, **W**ater, **H**WA en **V**WA)