


BBO Sportparklaan

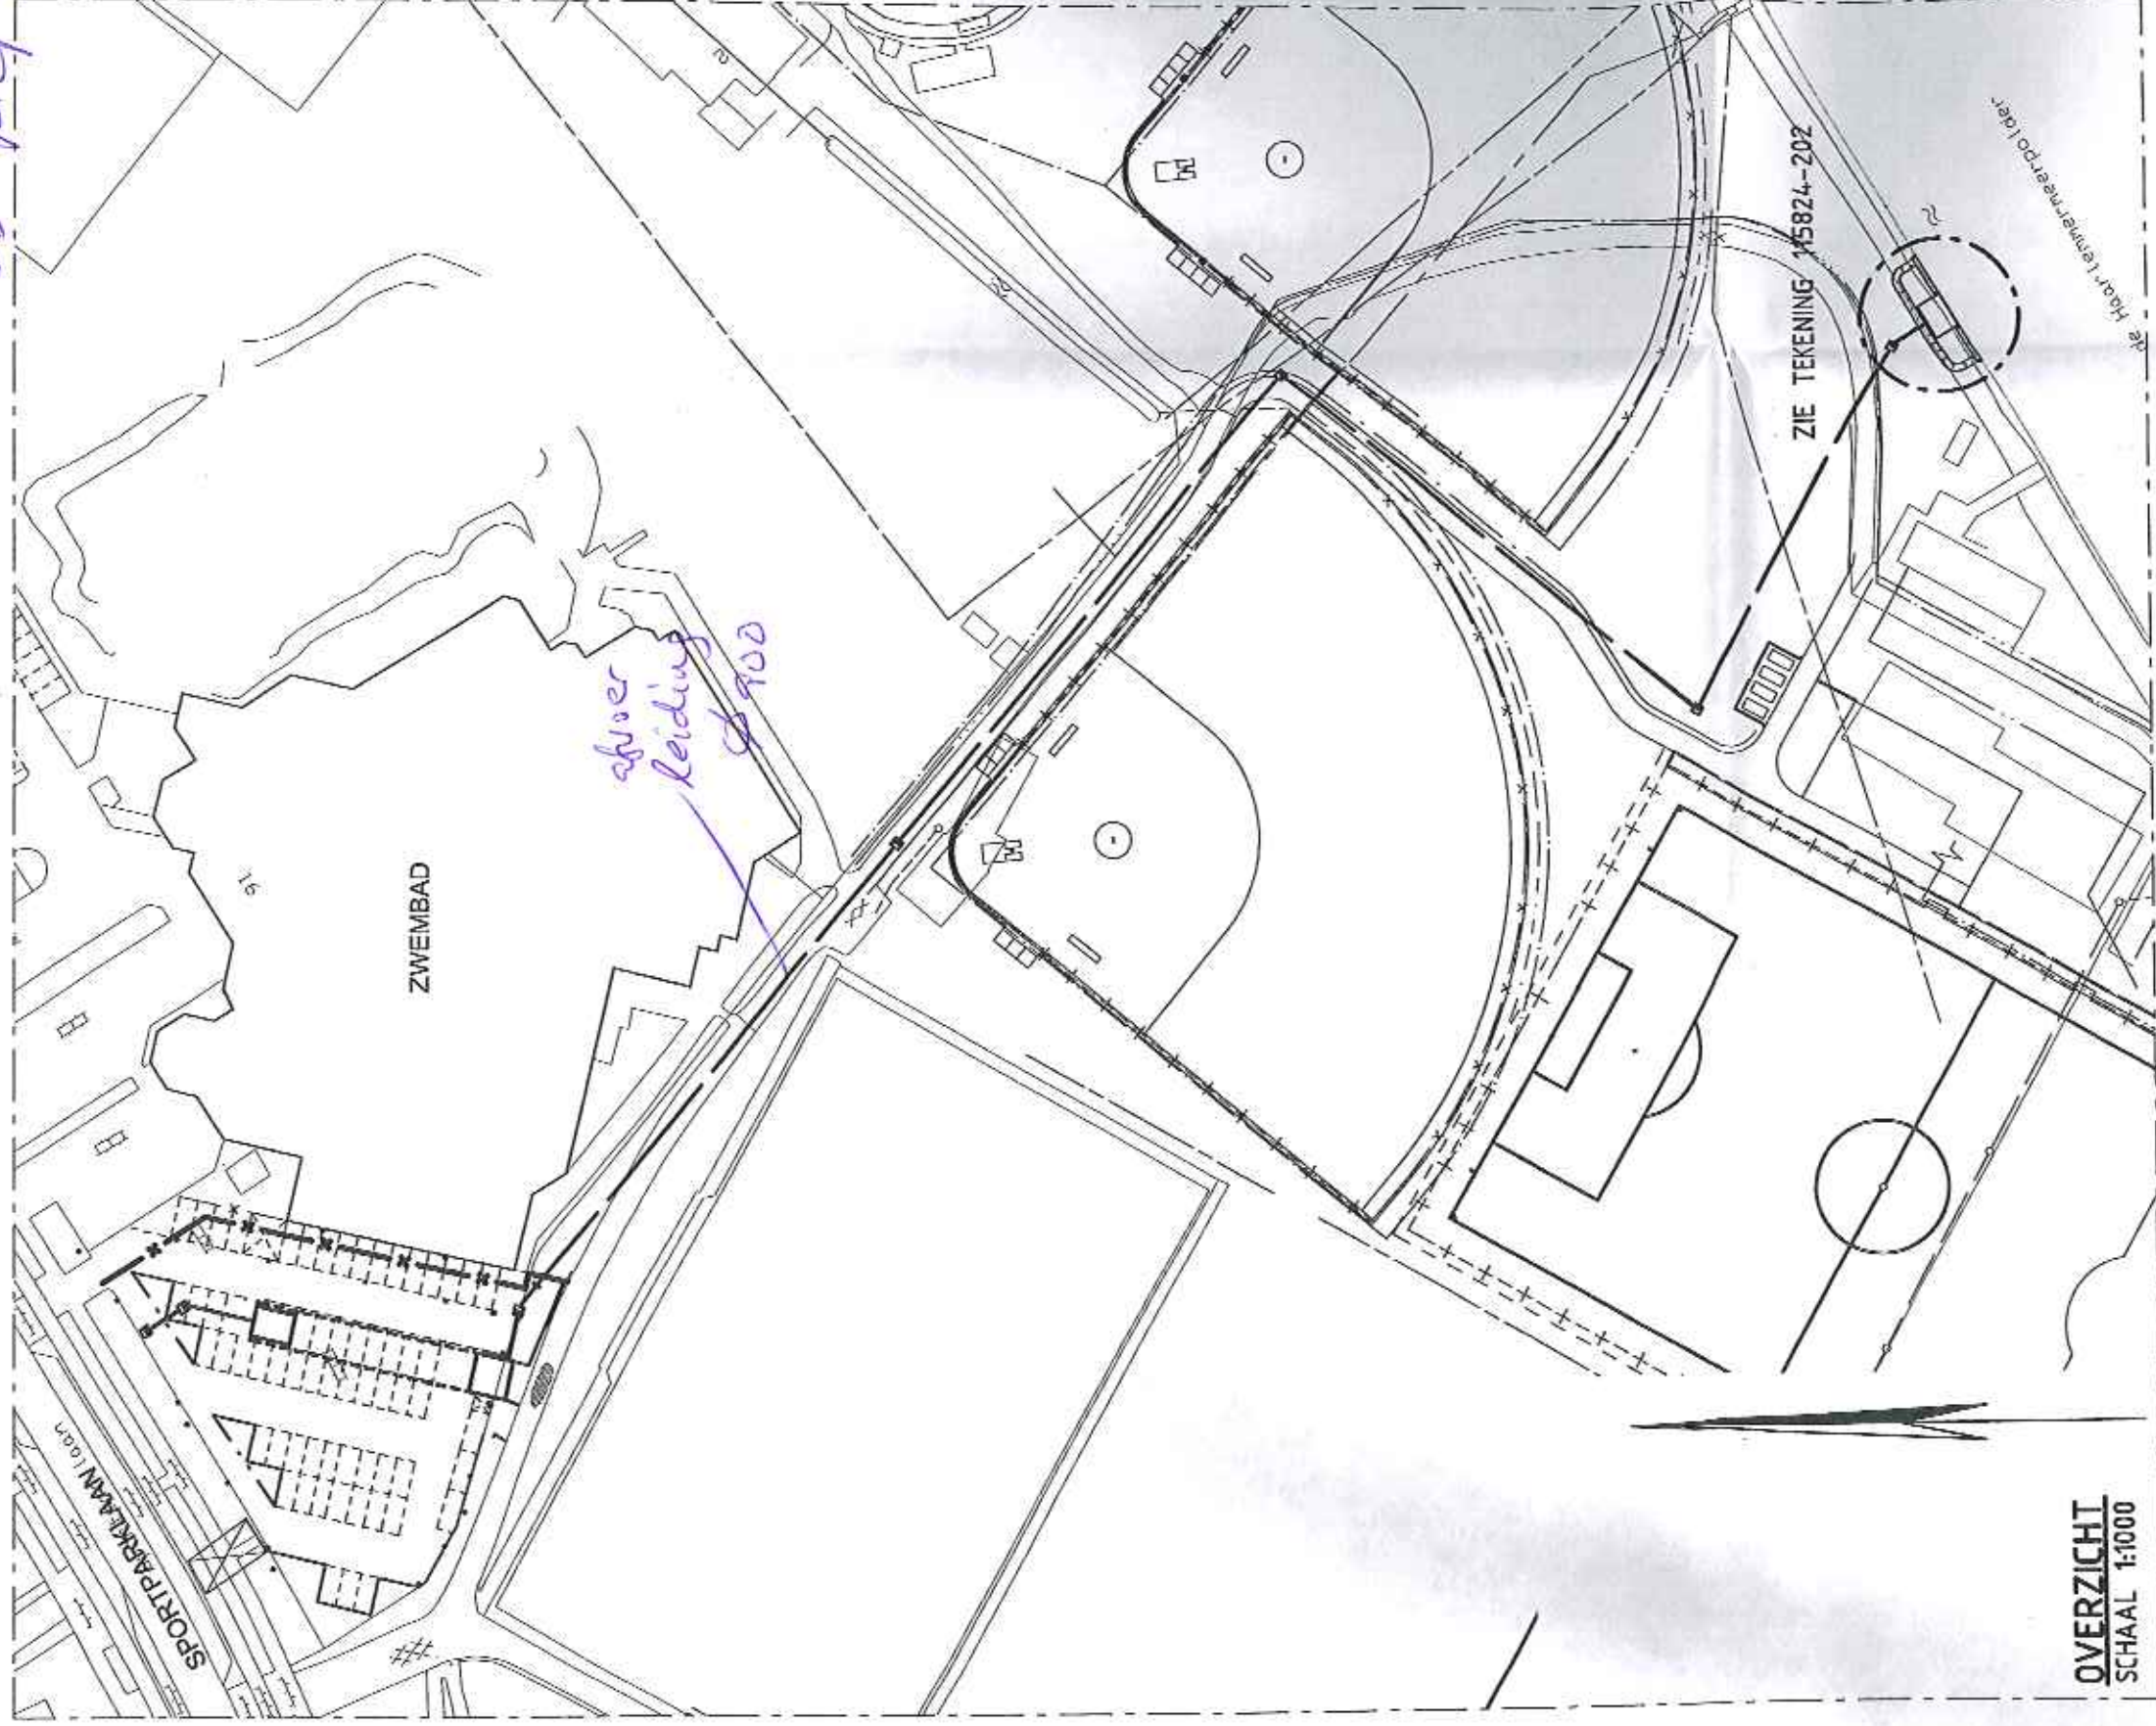

OVERZICHT
SCHAAL 1:1000

ZIE TEKENING 15824-202


DET.
SCHAF
INSTR

-0.800

-0.150

KOKERPROFIEL
80x80x5

STAALPLAAT DIK 5

KOKERPROFIEL
80x80x5

-0.950

DRIJFLAAGSCHOT

STANKSLAB

300

4.750

300

300

+0.150

-0.150

+0.650

SNED A-A L 1:50

DRIJLAAGSCHOT

STANKSLAB

+0.650

+0.500

25500

35900

DING Ø200

4850

3150

1100

300

300

300

300

300

-1.650

-1.850

-0.650

-1.650

-1.850

1250

300

300

300

300

300

1400

300

300

300

300

300

300

NIVEAUMETING

DIFFUSIEWAND (NETTO DOORLAAT
TUSSEN -0.150 EN -2.000 = 3 m²)
OPENINGEN MINIMAAL Ø200
































