


Veiligheidsplattegrond

O. B. S. Stokkum
Stokkumerweg 40
7475 MV Markelo



Stokkum

- brandblusser
- brandslanghaspel
- handbrandmelder
- brandmeldcentrale
- blusdeken
- verbandkoffer
- uitgang
- nooduitgang
- verzamelpunt
- hoofdkraan gas
- hoofdkraan water
- hoofdschakelaar electra
- sleutelkluis
- vluchtwegplattegrond

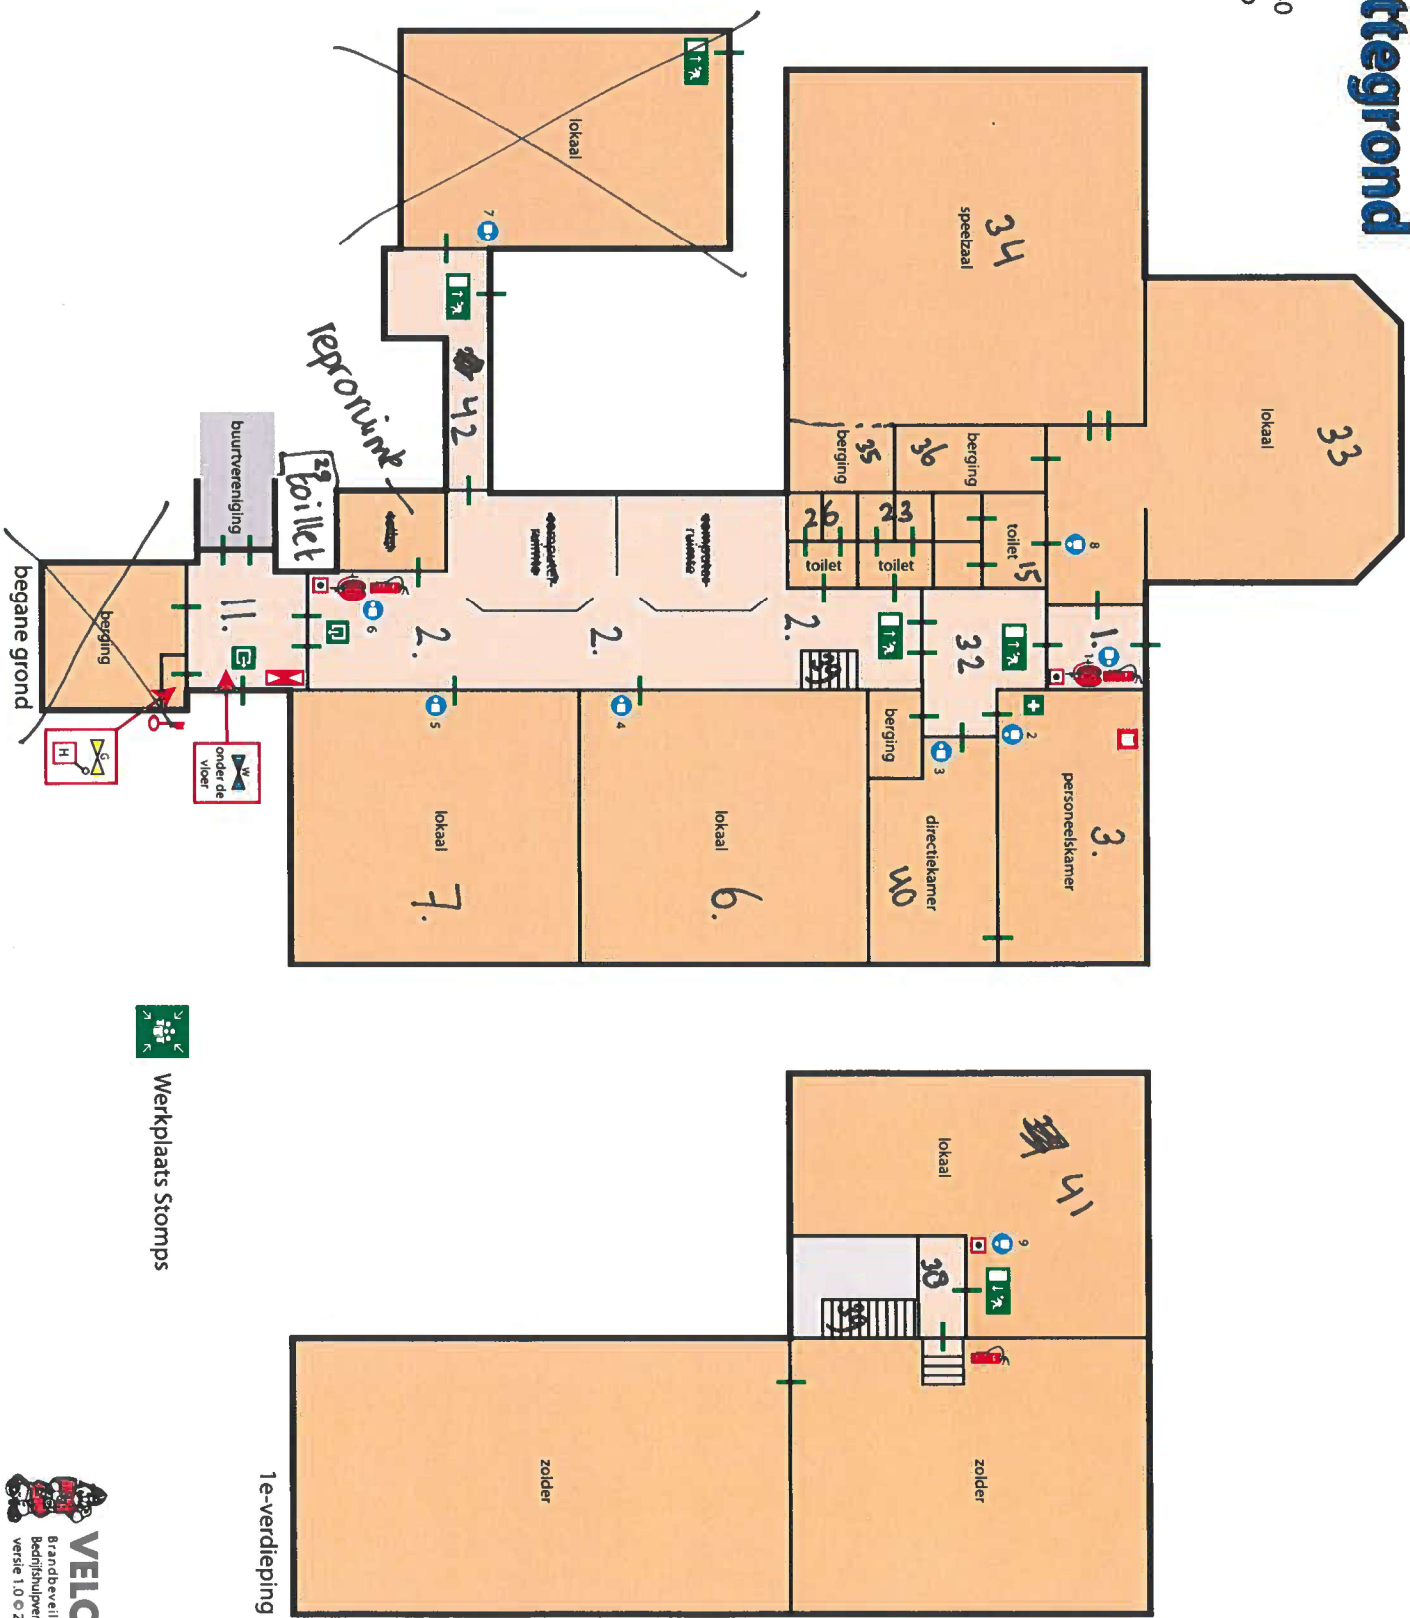

Werkplaats Stomps