


Veiligheidsplattegrond



O. B. S. Elserike (daltonschool)
 Herikerweg 36
 7475 JT Markelo

	brandblusser
	brandslanghaspel
	handbrandmelder
	brandmeldcentrale
	verbandkoffer
	nooduitgang
	verzamelpunt
	hoofd kraan gas
	hoofd kraan water
	hoofdschakelaar electra
	hoofdschakelaar CV
	sturetkluis
	vluchtwegplattegrond

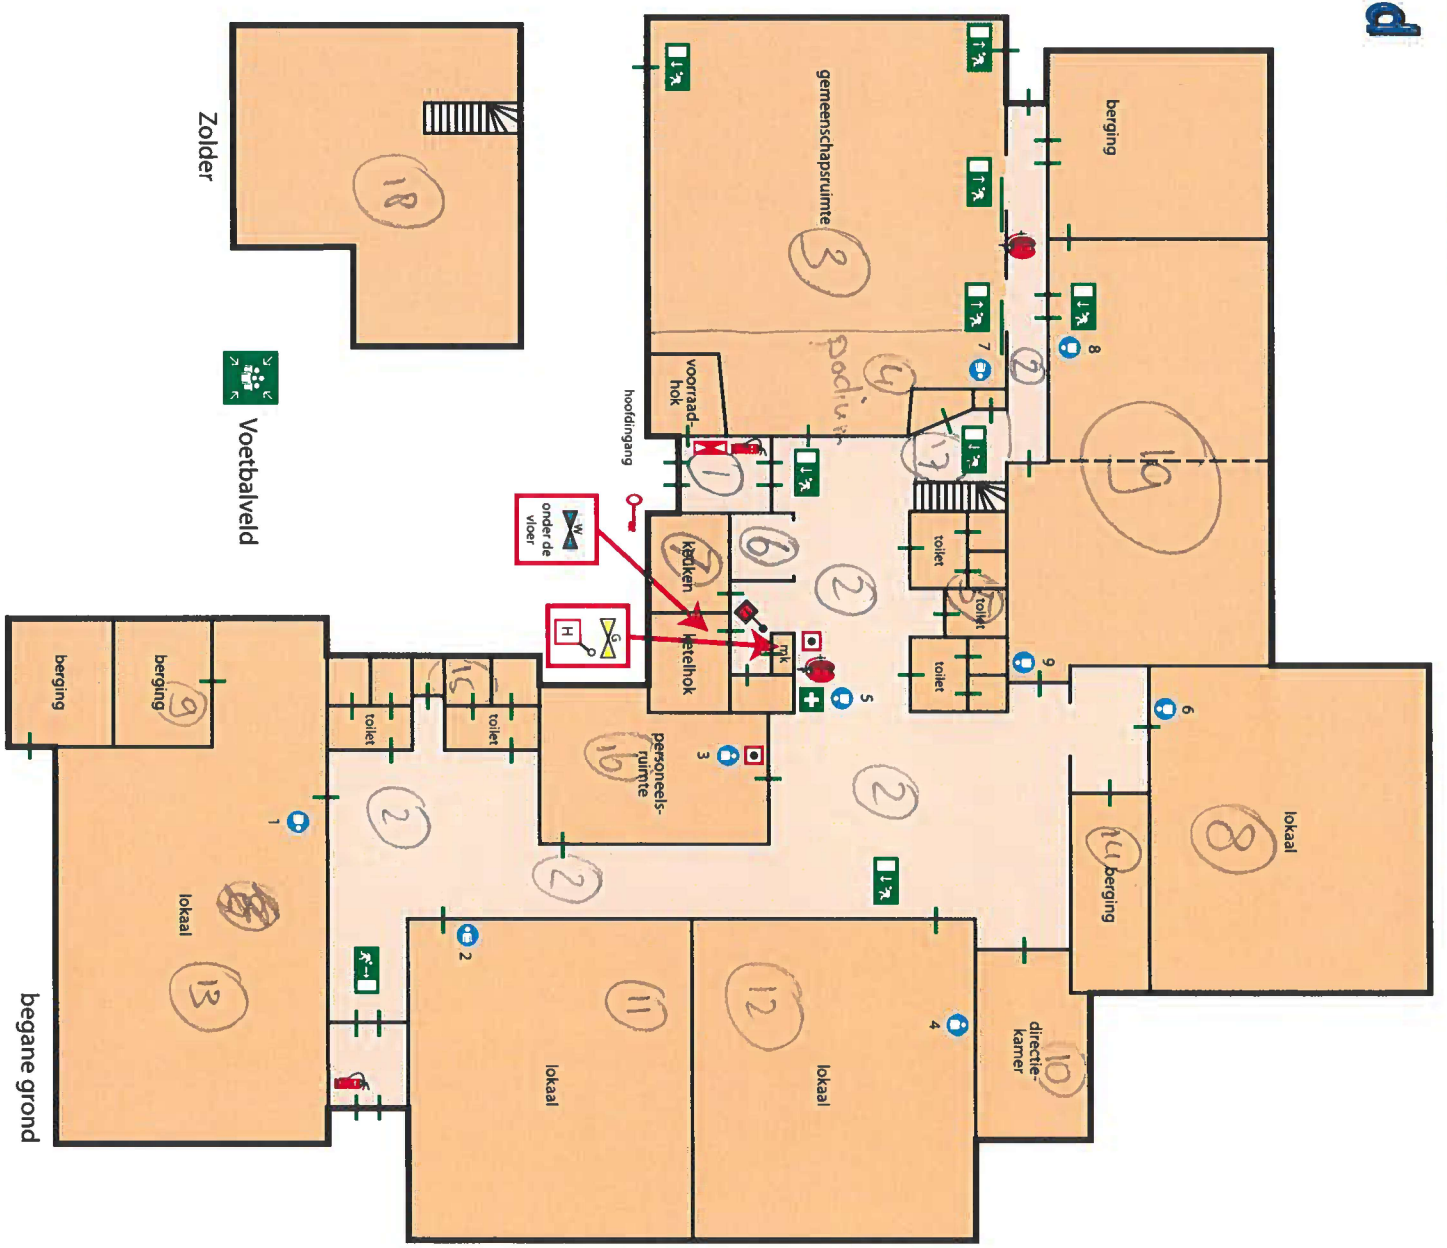

Voetbalveld

Zolder